


Allegato B19

**Planimetria degli Scarichi e
dell' Approvvigionamento
Idrico**

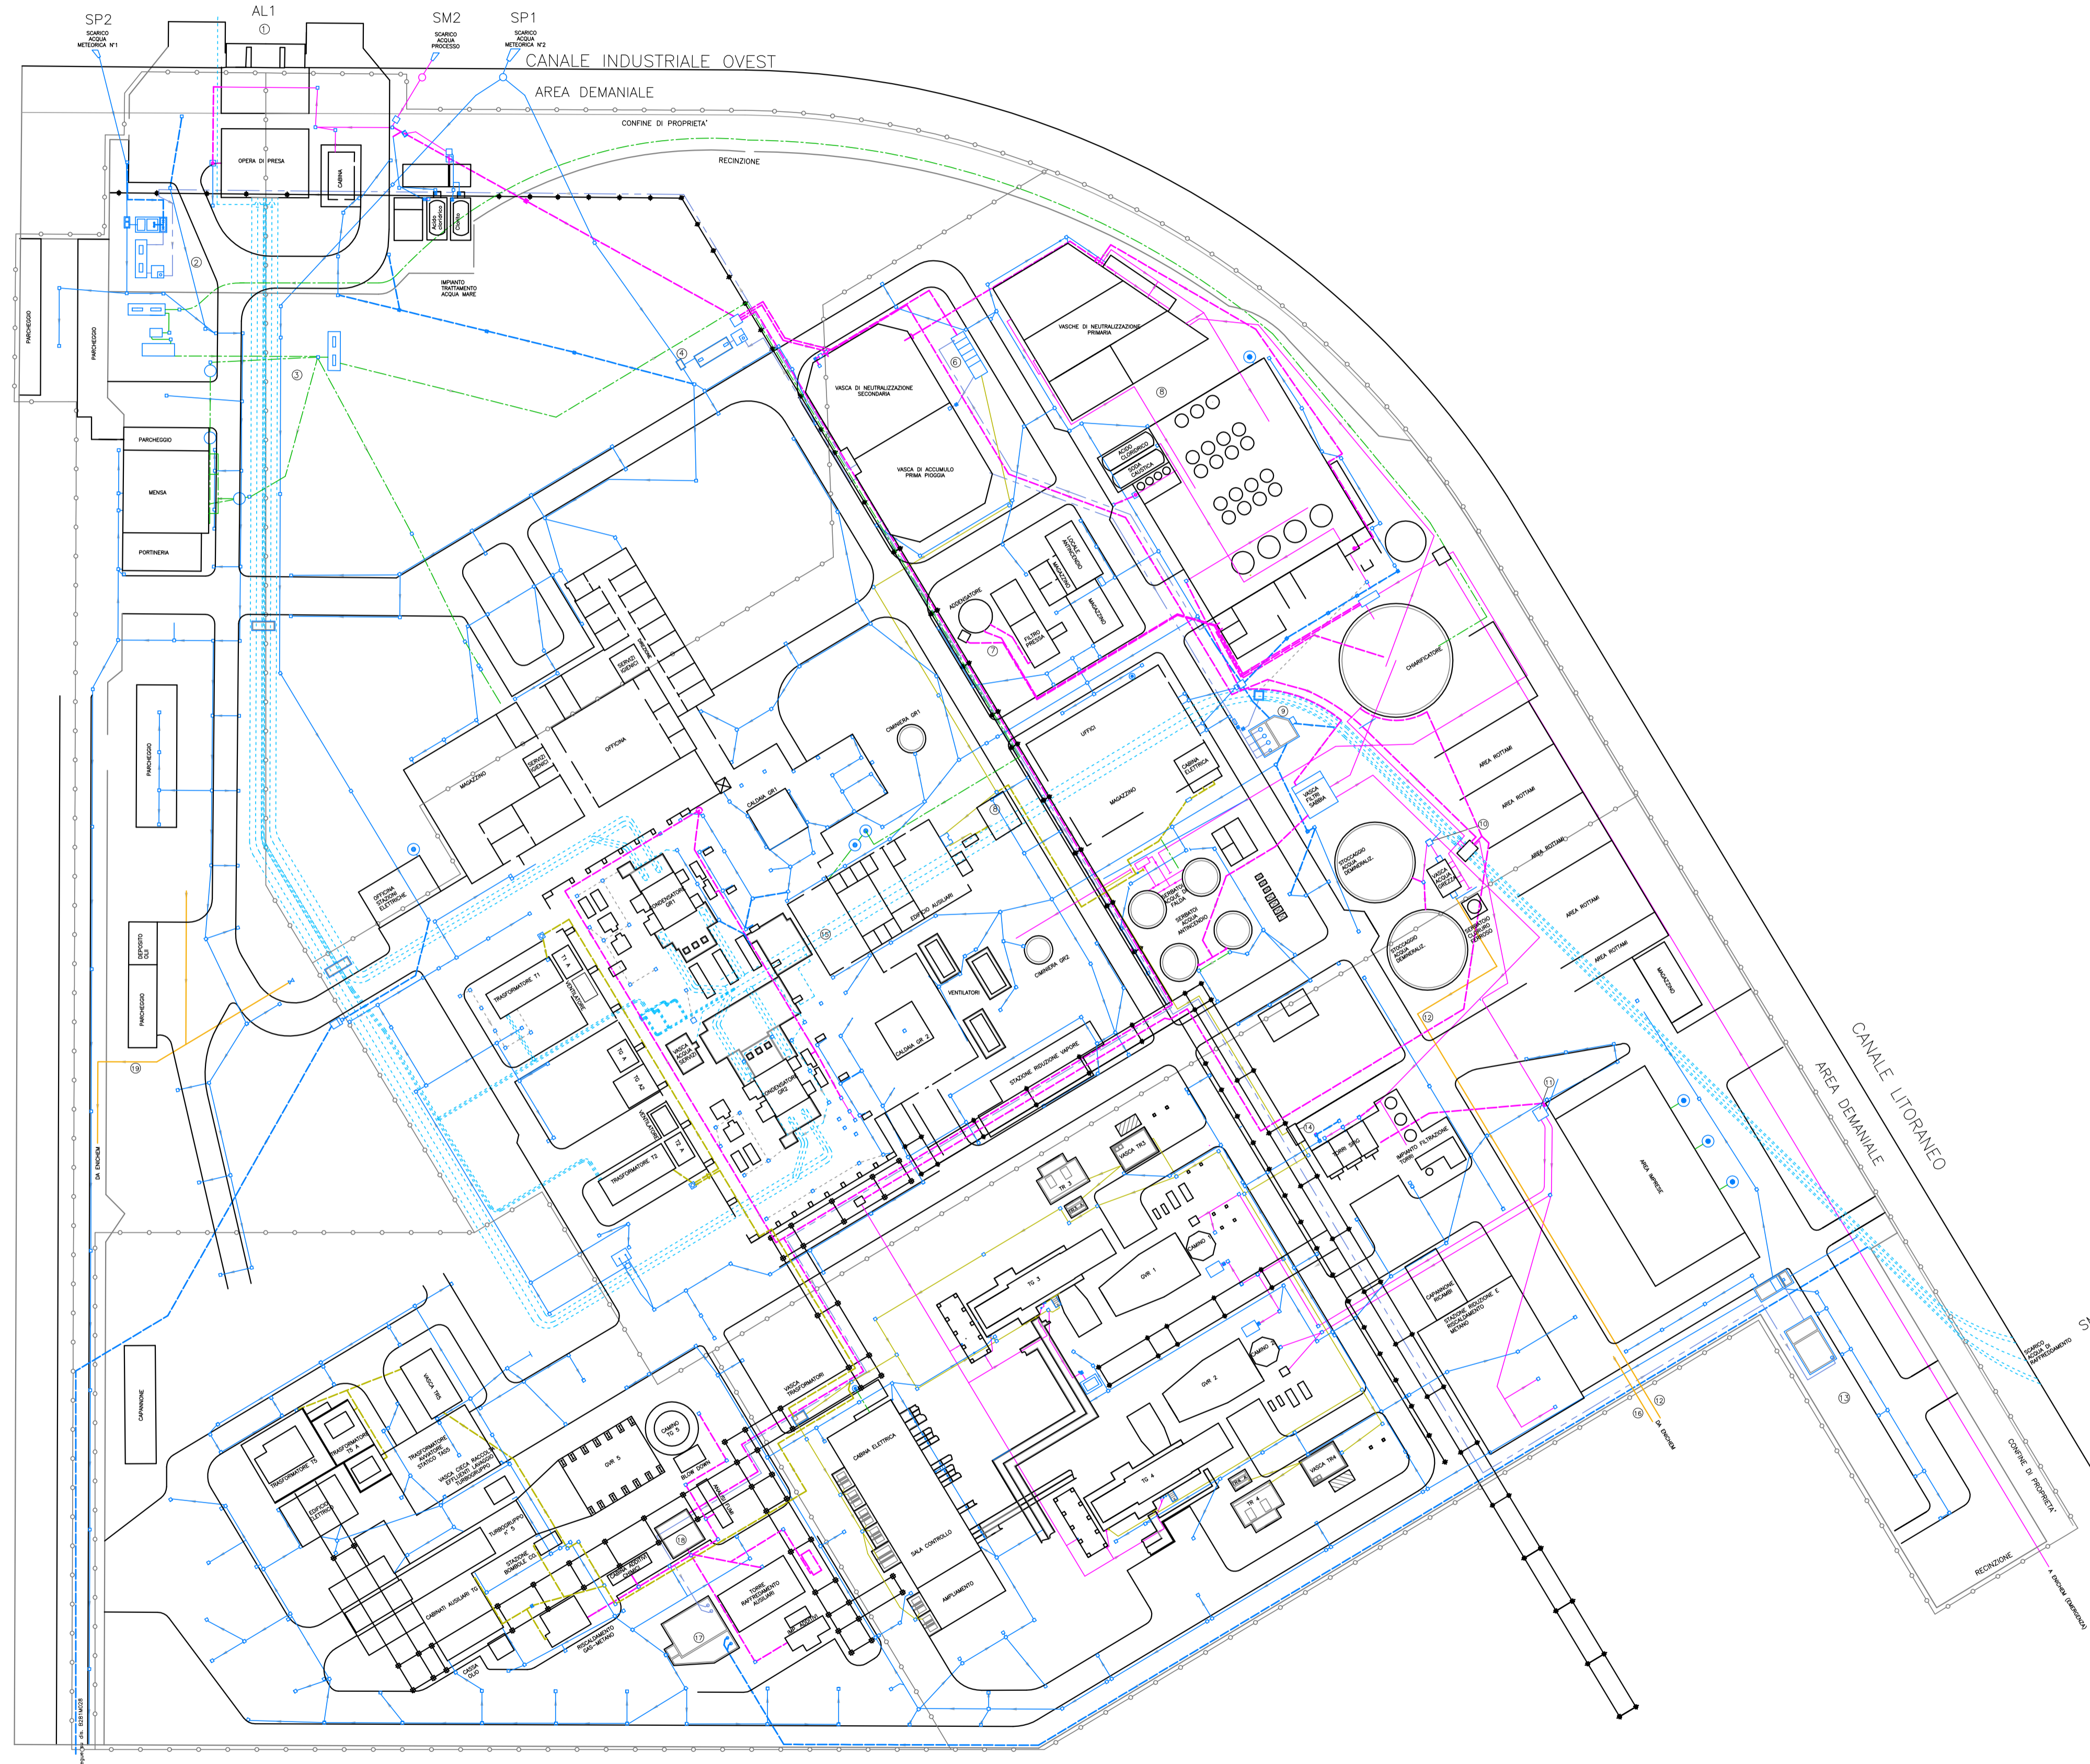

LEGENDA

- TUBAZIONE INUTILIZZATA
- FOGNATURA ACQUA METEORICA ESISTENTE
- MODIFICHE SU FOGNATURA ACQUA METEORICA
- RETE ACQUA DI PROCESSO ESISTENTE
- MODIFICHE SU RETE ACQUA DI PROCESSO
- RETE ACQUA METEORICA PROVENIENTE DA MACCHINARI CON OLIO
- MODIFICHE SU RETE ACQUA METEORICA PROVENIENTE DA MACCHINARI CON OLIO
- RETE ACQUA DI RAFFREDDAMENTO
- RETE DI RECUPERO REFLUI MENSA E SERVIZI IGENICI
- RETE ACQUA DI PRIMA PIOGGIA
- ALIMENTAZIONE IDRICA
- POZZETTO ESISTENTE
- POZZETTO NUOVO
- ⊠ POZZETTO PER VALVOLA DI INTERCETTAZIONE
- RECINZIONE O MURO DI CINTA
- CORDONATA STRADALE
- FOSSA BIOLOGICA

