


STRALCIO PLANIMETRICO
SCALA 1:4500

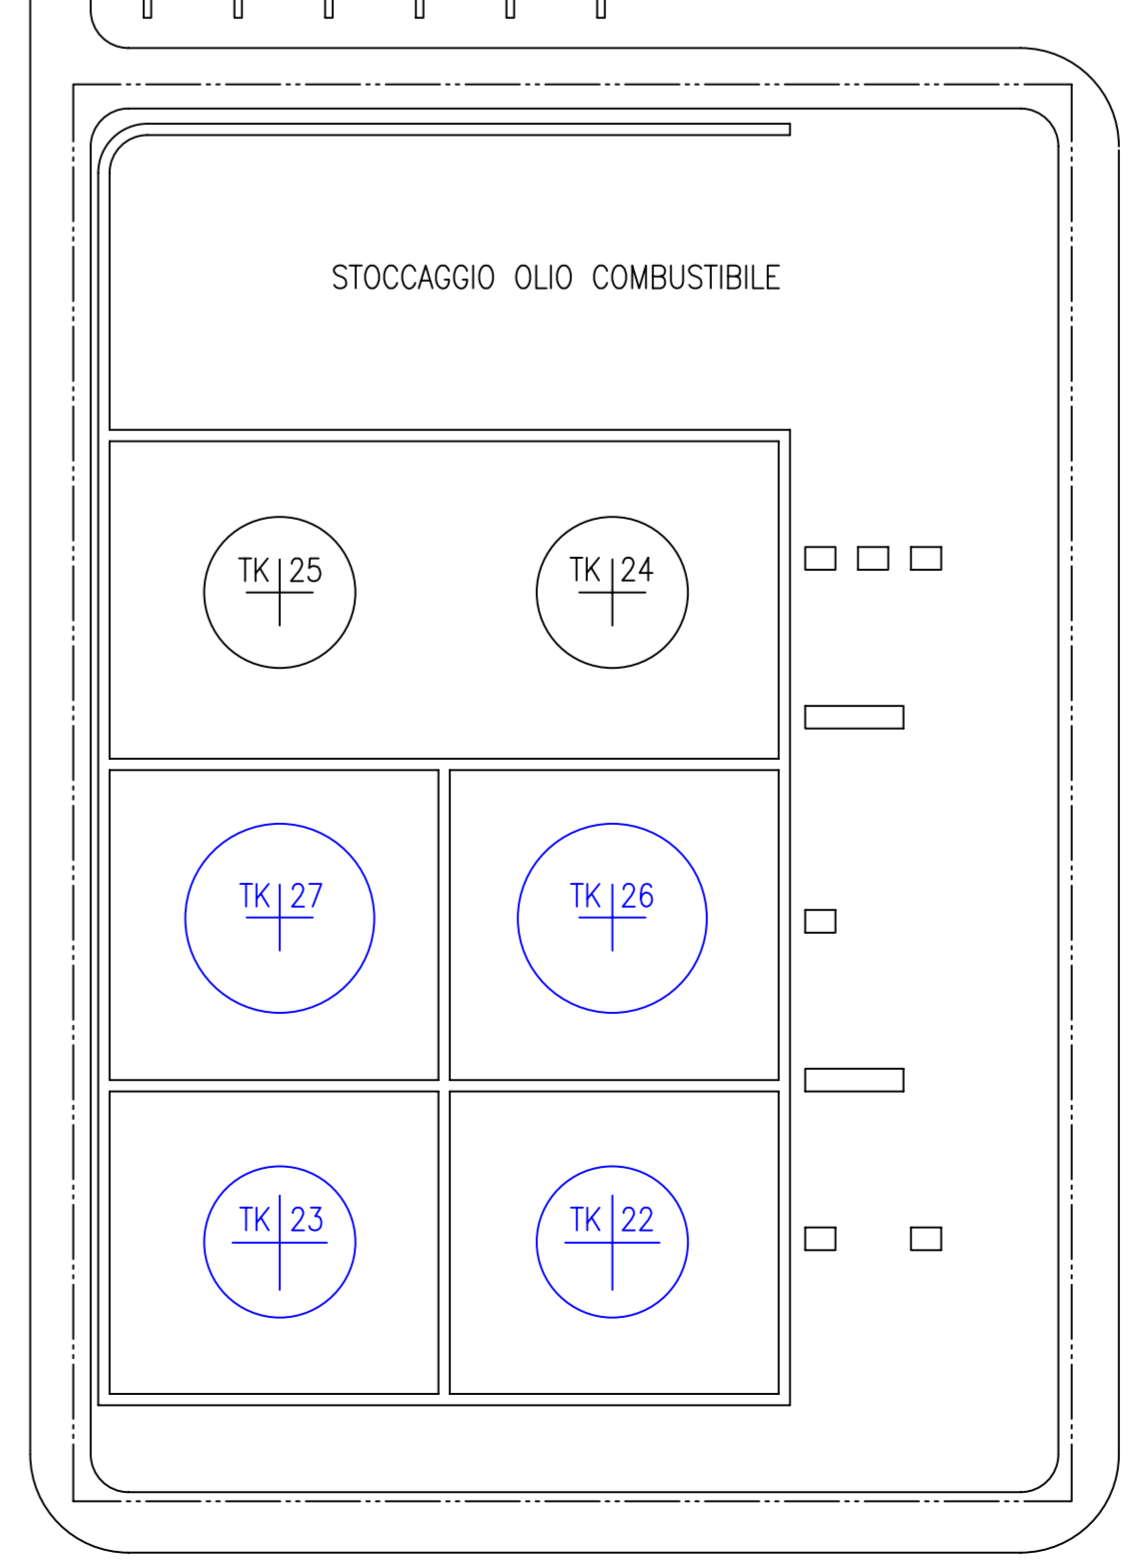

LEGENDA



3							
2							
1							
0	11.08.08	OMISSIO		SW K.	SIMBA F.		
REV.	DATA	DESCRIZIONE	STABILIMENTO	DISEGNATO	CENTR.	APPR.	
			PORTO TORRES				
			IMPIANTO				
			1252				
DESCRIZIONE DISEGNO			SOSTITUISCE IL DISEGNO				
CENTRALE TERMOELETTRICA			SOCIETA' R.P. SARDA S.r.l.				
PLANIMETRIA GENERALE			NOME FILE				
AREA STOCCAGGIO MATERIE PRIME			GBX05029				
DIS. 56.GB.1252.X.05029.A			FIDELIO		SCALA		
			1 di		1:500		

R.P. SARDA S.r.l.
SARDEGNA