

Al Comune di Rosignano M.mo
- Ufficio Edilizia -

57016 ROSIGNANO M.MO LI

RE LSI/PVa

Rosignano Solvay, 7 Novembre 2000

OGGETTO: Concessione Edilizia N. 159/95

Con riferimento all'art. 6 punto 2 della C.E. di cui a margine, comunichiamo che è stato realizzato, in accordo con i tecnici di Codesta Amministrazione, l'allaccio degli scarichi dalla Sottostazione Elettrica al pozzino del nuovo collettore comunale sito lungo la nuova strada di PRG in corso di ultimazione.

Quanto sopra ad integrazione della pratica edilizia citata.

Rimanendo a disposizione per quanto possa ancora occorrere, porgiamo i nostri più distinti saluti.

IL DIRETTORE

S. PICCOLI



SOLVAY S.A. ROSIGNANO
7 - AGO. 2000

ROSEN Rosignano Energia S.p.A. Italia 57013 Rosignano (LI) Via Piave, 6 telefono (0586) 76 93 11 telefax (0586) 76 40 45

Spett. Soc. SOLVAY S.p.A.
Via Piave N°6

Oggetto : Fognatura acque nere della
SS. El. al Mondiglio

All'art.6 "Prescrizioni speciali", della Concessione Edilizia N°159 del 1995 relativa alla SS.El. nella zona Mondiglio era indicato che gli scarichi dei servizi dovevano essere allacciati al pozzino del collettore comunale posto all'angolo di Via Oriani e che, in un secondo tempo, una volta realizzato il nuovo collettore comunale previsto lungo la nuova strada di P.R.G. tali scarichi dovevano essere convogliati nel nuovo collettore,

Nell'ultima settimana di Luglio 2000 tale lavoro è stato realizzato in accordo con i tecnici del Comune; il vecchio collettore della SS.EL. è stato intercettato subito dopo l'incrocio con il nuovo collettore comunale e collegato al pozzetto più vicino.

Pertanto l'ultimo tratto che portava al pozzetto di Via Oriani è attualmente dismesso e cessa di rappresentare una servitù per il tratto di campo, di vostra proprietà, che attraversava.

Si allega un estratto della Concessione Edilizia ed una planimetria su cui è rappresentata schematicamente la situazione dopo il sopraindicato intervento.

Distinti saluti

Rosignano Solvay
3 Agosto 2000

[Handwritten signature]
ROSEN S.p.A. ROSIGNANO



Eva
↓
Riforma CSE

- i contratti di appalto o di prestazioni di opera in economia regolarmente registrati;

- le denunce all'Ufficio Provinciale dell'I.N.A.I.L. da parte delle ditte esecutrici.

ART. 6

Prescrizioni speciali

Purché venga rispettato quanto previsto dal Settore LL.PP. di questa Amministrazione come da Sua nota del 1.9.1995 che così recita:

- 1) Venga separato il sistema di smaltimento delle acque luride da quello delle acque bianche;
- 2) Gli allacci degli scarichi dei servizi devono essere previsti sul collettore Comunale esistente su Via del Mondiglio e più precisamente nel pozzetto posto all'angolo di Via Oriani;


Si fa presente che i predetti scarichi dovranno essere realizzati con predisposizione idonea all'allacciamento al nuovo collettore in previsione sulla nuova strada di P.R.G. con transito ad est dall'insediamento. Quanto sopra per il rispetto di quanto prescritto dall'art. 15 della L.R. 5/86

3) Venga prevista la sistemazione completa del tratto della Via Comunale del Mondiglio, compreso tra l'ingresso privato dell'insediamento e via delle Peschiere con l'adeguamento alle previsioni di P.R.G.

Le opere inerenti i servizi necessari, nonché tutti gli elementi di composizione dovranno essere concordati con questo Settore

~~Per le autorizzazioni di scarico delle acque luride, si rimanda al Settore LL.PP. n. 1/95~~

~~Al fine di garantire la sicurezza e la regolarità del consumo energetico~~

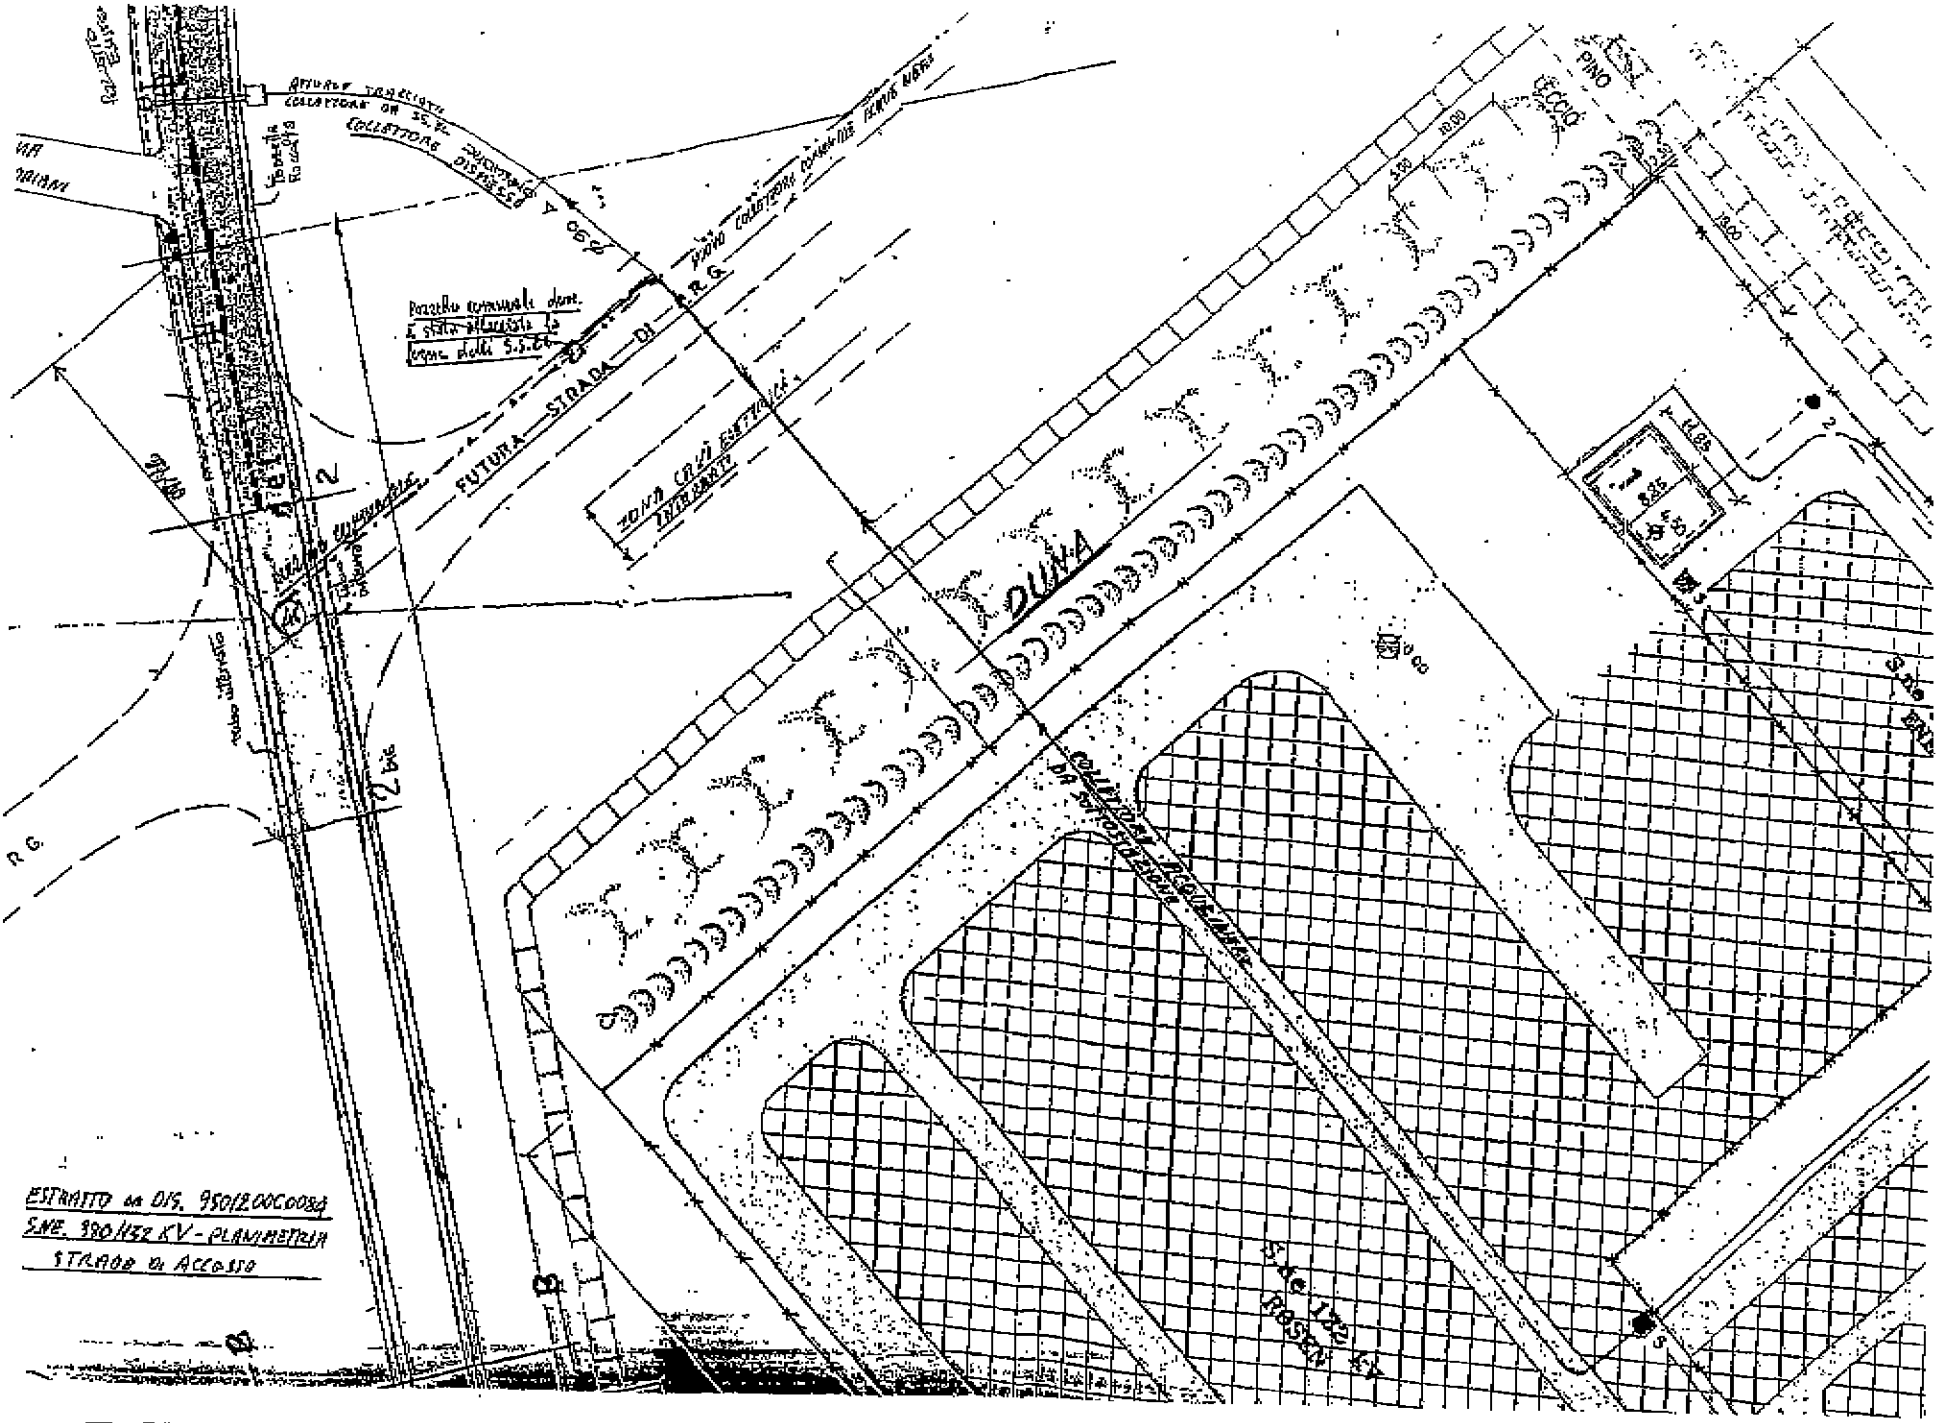

ESTRATTO DA DIS. 9501200C0084
 STRADA DI ACCESSO

S.30
 S.36