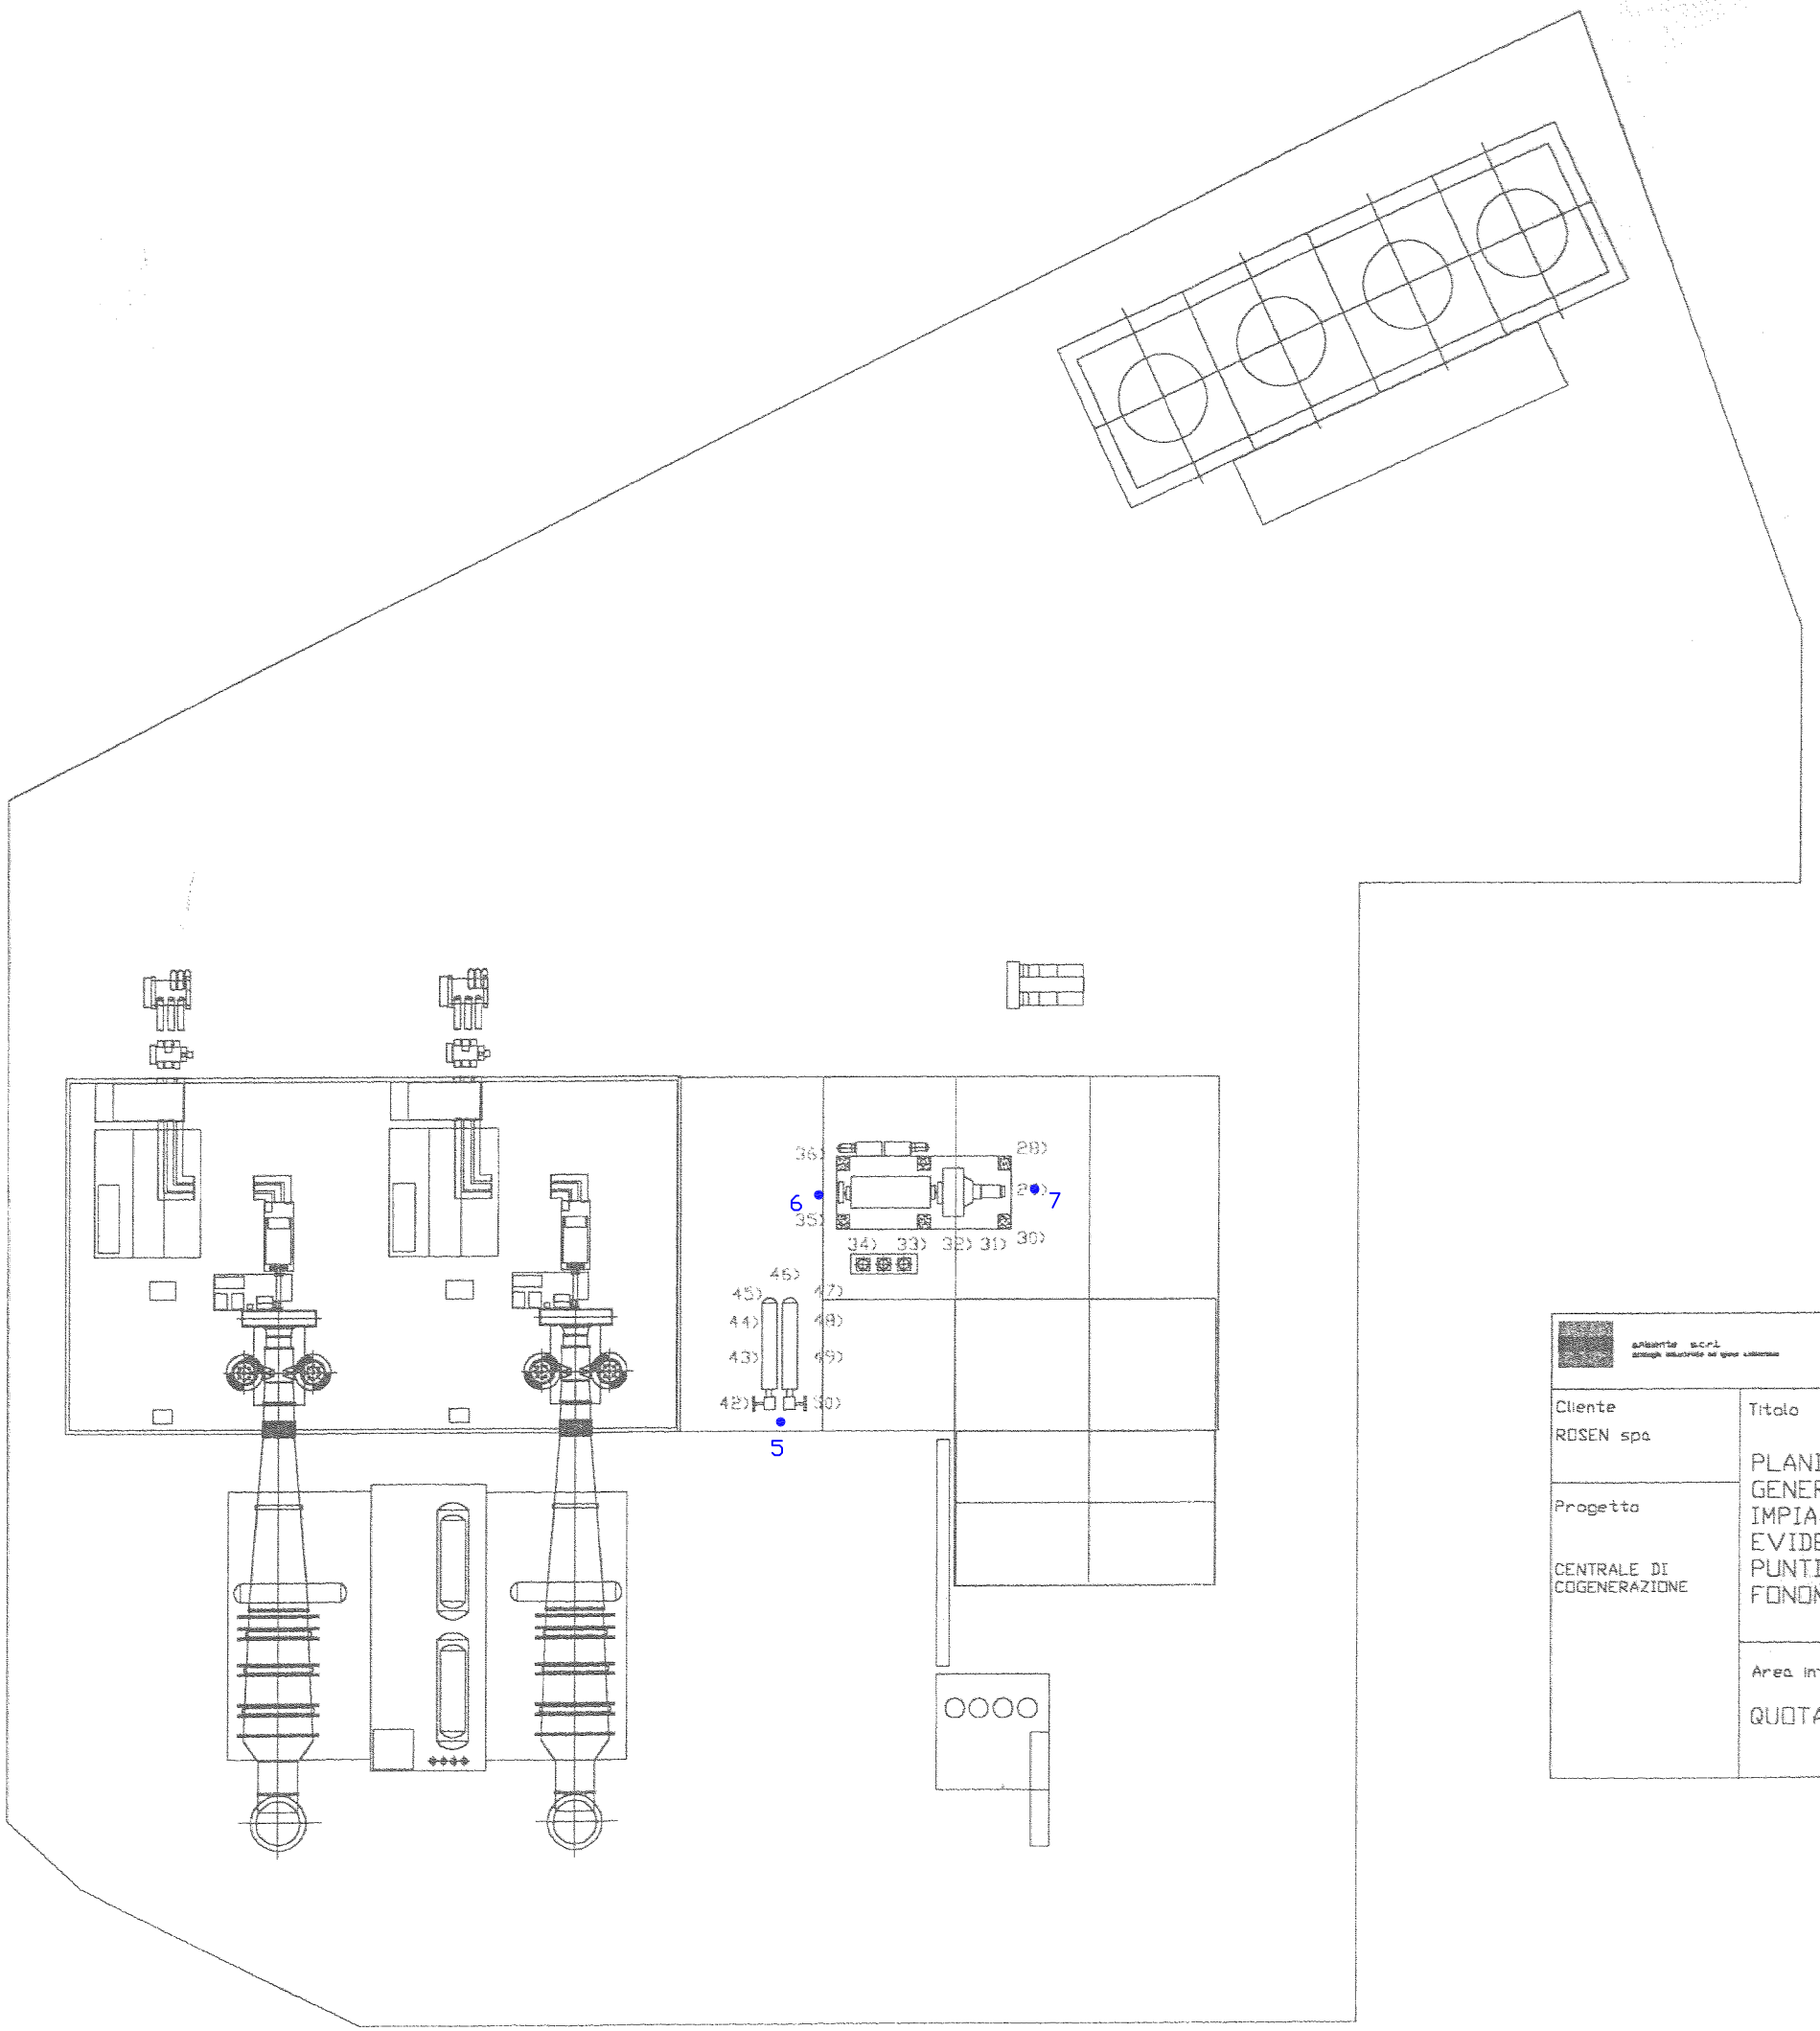

Cliente ROSEN spa	Titolo PLANIMETRIA GENERALE AREA IMPIANTO CON EVIDENZIAZIONE PUNTI DI RILIEVO FONOMETRICI
Progetto CENTRALE DI COGENERAZIONE	Area interessata QUOTA 9.60 - 10.80