TAV. N.	N.	DISEGNI DI RIFERIMENTO
2	ACC0634 1/2	LAYOUT VIE CAVI INTERRATE E FOGNATURE PIANTA TRACCIATO FOGNATURE ACQUE BIANCHE (Prima parte)
3	ACC0634 2/2	LAYOUT VIE CAVI INTERRATE E FOGNATURE PIANTA TRACCIATO FOGNATURE ACQUE BIANCHE (Seconda parte)
4	ACC0635 1/2	LAYOUT VIE CAVI INTERRATE E FOGNATURE PIANTA TRACCIATO FOGNATURE ACQUE OLEOSE
5	ACC0635 2/2	LAYOUT VIE CAVI INTERRATE E FOGNATURE VASCA SEPARAZIONE ACQUA-OLIO

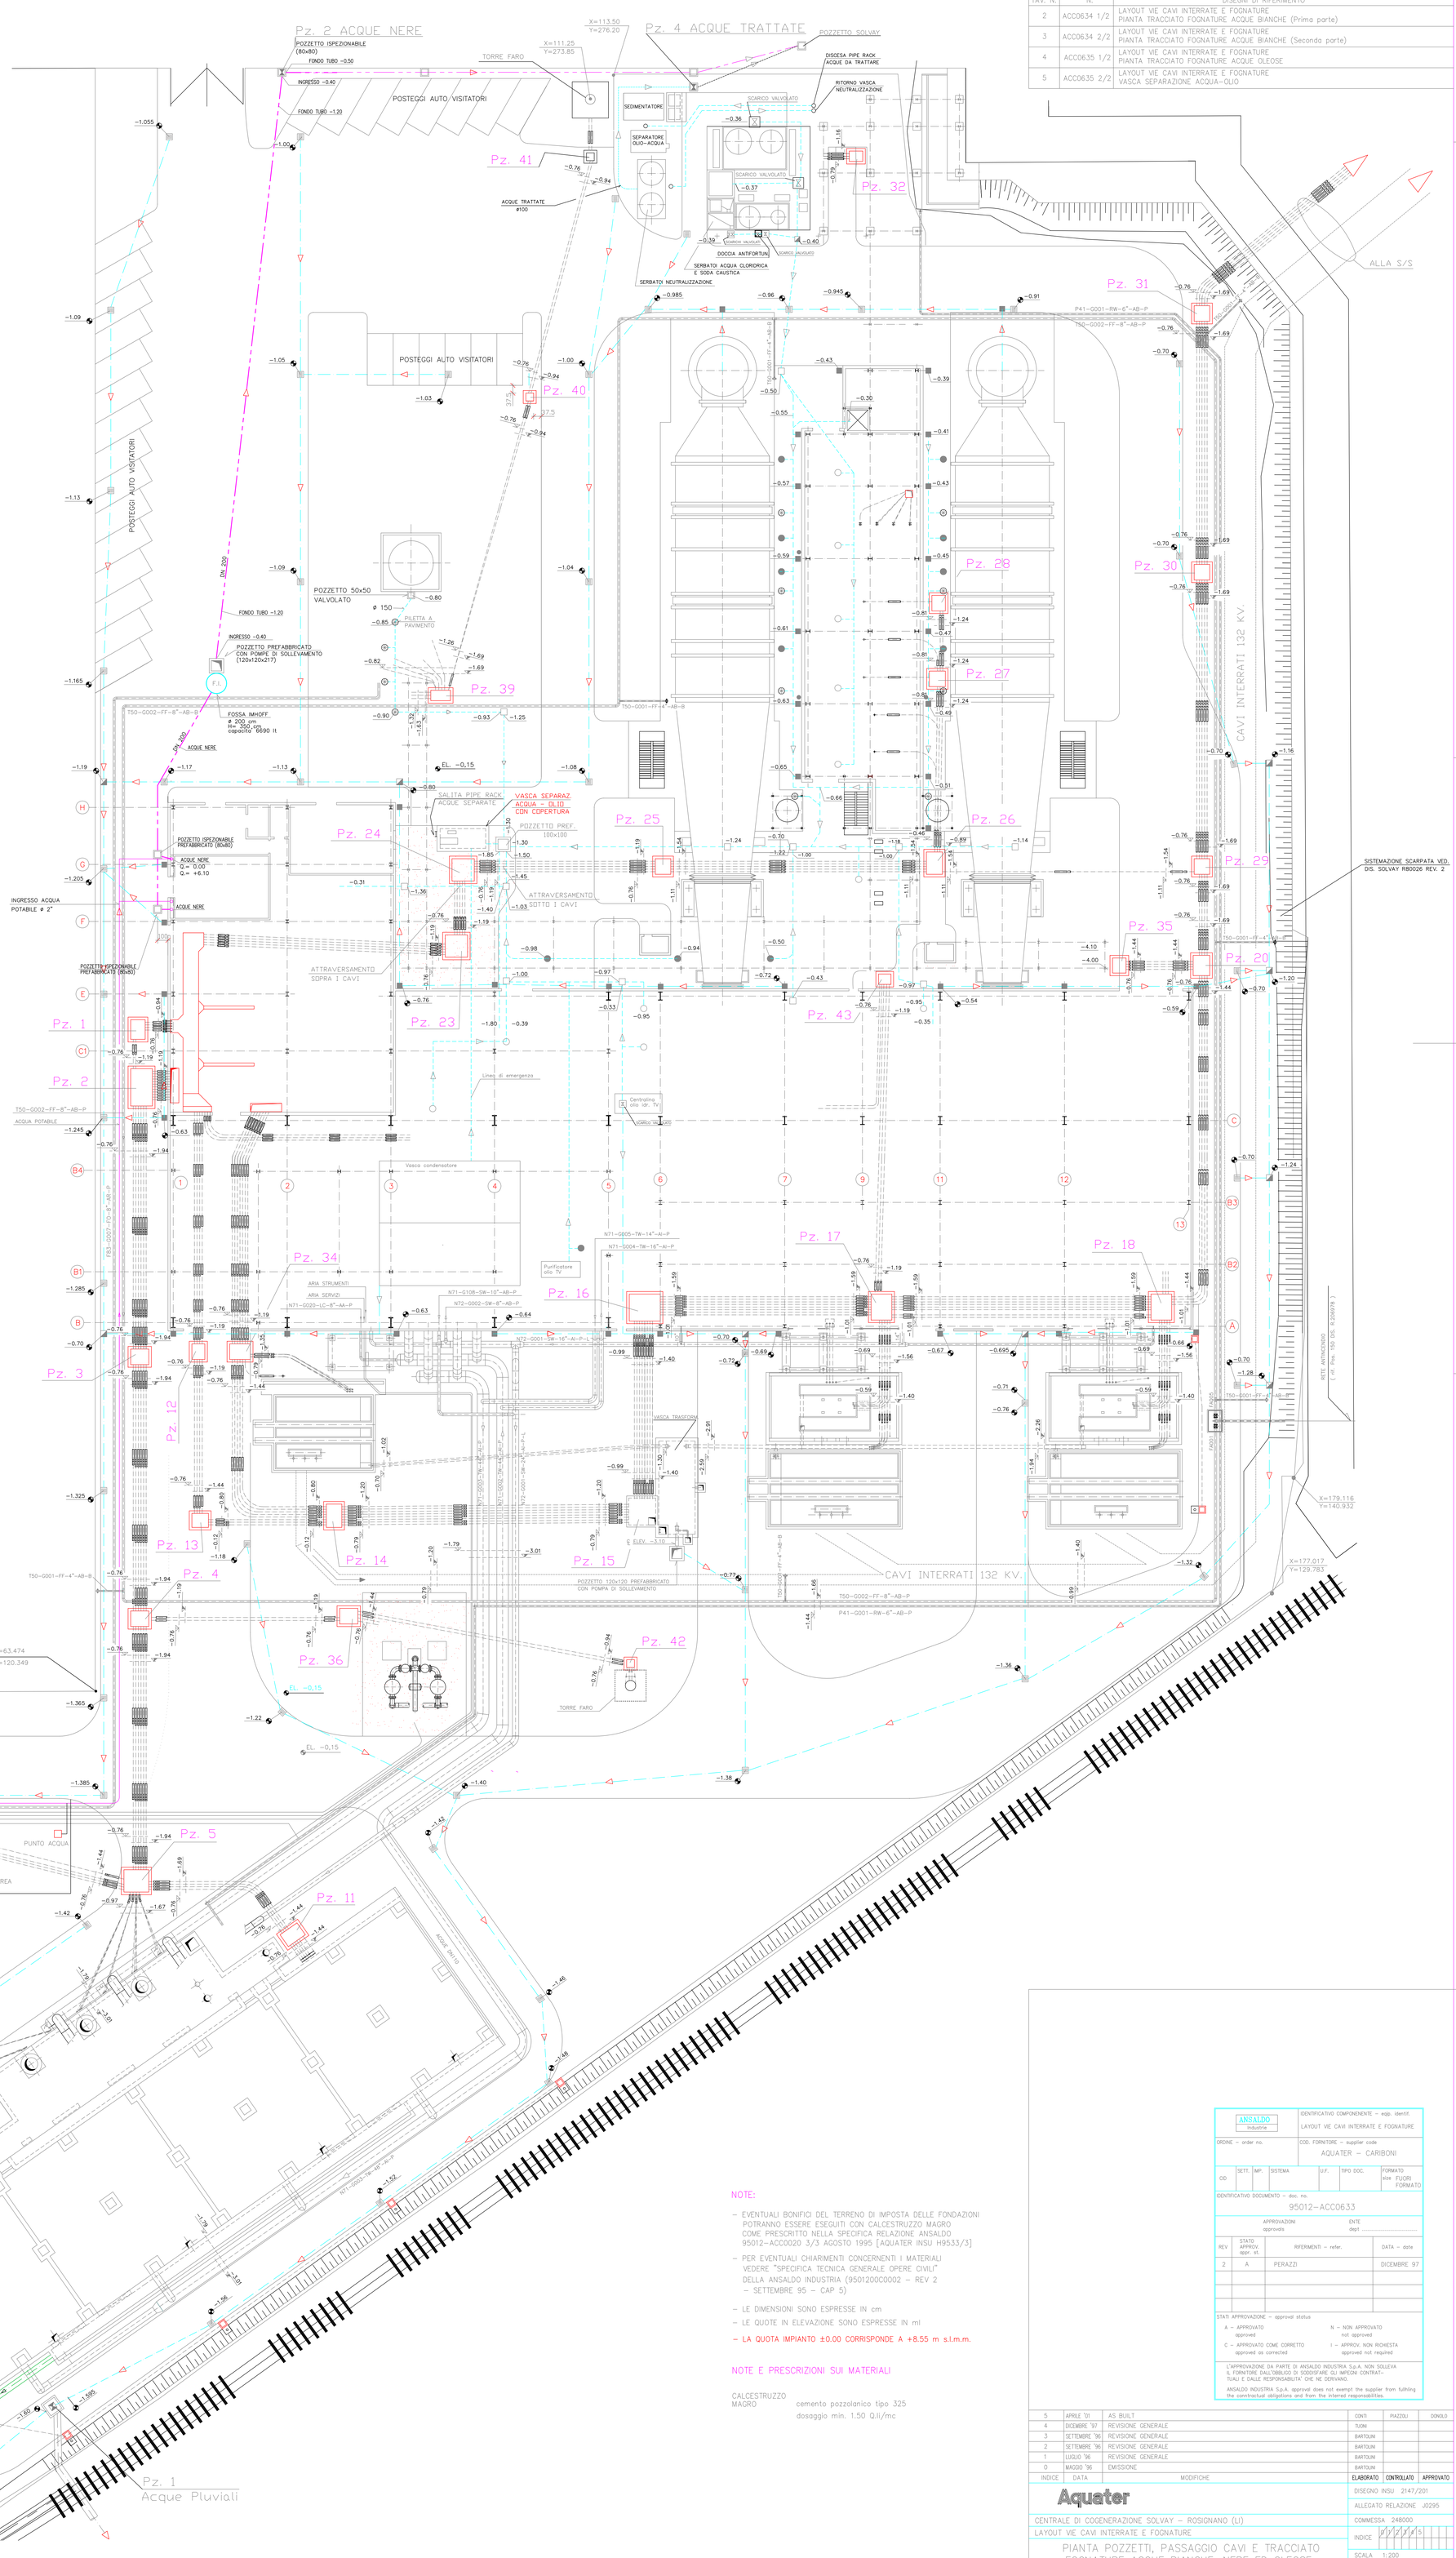

NOTE:

- EVENTUALI BONIFICI DEL TERRENO DI IMPOSTA DELLE FONDAZIONI POTRANNO ESSERE ESEGUITI CON CALCESTRUZZO MAGRO COME PRESCRITTO NELLA SPECIFICA RELAZIONE ANSALDO 95012-ACC0020 3/3 AGOSTO 1995 [AQUATER INSU H9533/3]
- PER EVENTUALI CHIARIMENTI CONCERNENTI I MATERIALI VEDERE "SPECIFICA TECNICA GENERALE OPERE CIVILI" DELLA ANSALDO INDUSTRIA (9501200C0002 - REV 2 - SETTEMBRE 95 - CAP 5)
- LE DIMENSIONI SONO ESPRESSE IN cm
- LE QUOTE IN ELEVAZIONE SONO ESPRESSE IN ml
- LA QUOTA IMPIANTO ±0.00 CORRISPONDE A +8.55 m s.l.m.m.

NOTE E PRESCRIZIONI SUI MATERIALI

CALCESTRUZZO MAGRO — cemento pozzolanico tipo 325, dosaggio min. 1.50 Q.li/mc

ANSALDO Industria

IDENTIFICATIVO COMPONENTE - eqip. identif.: LAYOUT VIE CAVI INTERRATE E FOGNATURE

ORDINE - order no.

COD. FORNITORE - supplier code: AQUATER - CARIBONI

CID	SETT.	IMP.	SISTEMA	U.F.	TIPO DOC.	FORMATO size
						FUORI FORMATO

IDENTIFICATIVO DOCUMENTO - doc. no.: 95012-ACC0633

APPROVAZIONI approvals — ENTE dept

REV	STATO APPROV. appr. st.	RIFERMENTI - refer.	DATA - date
2	A	PERAZZI	DICEMBRE 97

STATI APPROVAZIONE - approval status
A - APPROVATO approved
C - APPROVATO COME CORRETTO approved as corrected
N - NON APPROVATO not approved
I - APPROV. NON RICHIESTA approved not required

L'APPROVAZIONE DA PARTE DI ANSALDO INDUSTRIA S.p.A. NON SOLLEVA IL FORNITORE DALL'OBBLIGO DI SODDISFARE GLI IMPEGNI CONTRATTUALI E DALLE RESPONSABILITA' CHE NE DERIVANO.

ANSALDO INDUSTRIA S.p.A. approval does not exempt the supplier from fulfilling the conntractual obligations and from the interred responsabilities.

INDICE	DATA	MODIFICHE	ELABORATO	CONTROLLATO	APPROVATO
5	APRILE '01	AS BUILT	CONTI	PIAZZOLI	DONOLO
4	DICEMBRE '97	REVISIONE GENERALE	TUONI		
3	SETTEMBRE '96	REVISIONE GENERALE	BARTOLINI		
2	SETTEMBRE '96	REVISIONE GENERALE	BARTOLINI		
1	LUGLIO '96	REVISIONE GENERALE	BARTOLINI		
0	MAGGIO '96	EMISSIONE	BARTOLINI		

Aquater

DISEGNO INSU 2147/201

ALLEGATO RELAZIONE J0295

CENTRALE DI COGENERAZIONE SOLVAY - ROSIGNANO (LI)

COMMESSA 248000

LAYOUT VIE CAVI INTERRATE E FOGNATURE

INDICE 0/2/3/4/5

PIANTA POZZETTI, PASSAGGIO CAVI E TRACCIATO FOGNATURE ACQUE BIANCHE, NERE ED OLEOSE (Planimetria generale)

SCALA 1:200

SOSTITUISCE IL — SOSTITUITO DAL

TAV. 1

Documento di proprieta' Aquater. - La Societa' tutelera' i propri diritti in sede civile e penale a termini di legge.