

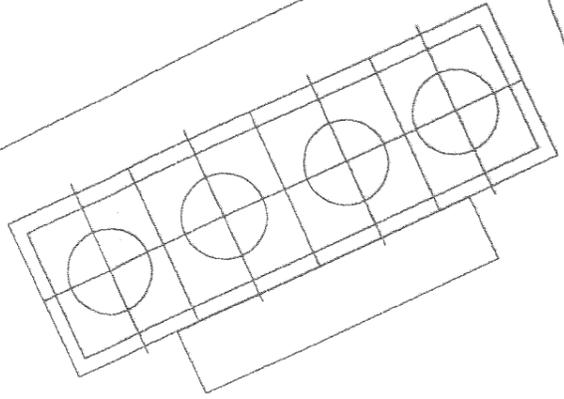



|  |   |
|--|---|
|  |   |
| Cliente<br>ROSEN spa                     | Titolo<br>PLANIMETRIA<br>GENERALE AREA<br>IMPIANTO CON<br>EVIDENZIAMENTO<br>PUNTI DI RILIEVO<br>FONOMETRICI |
| Progetto<br>CENTRALE DI<br>COGENERAZIONE | Area interessata<br>QUOTA 0.00  |

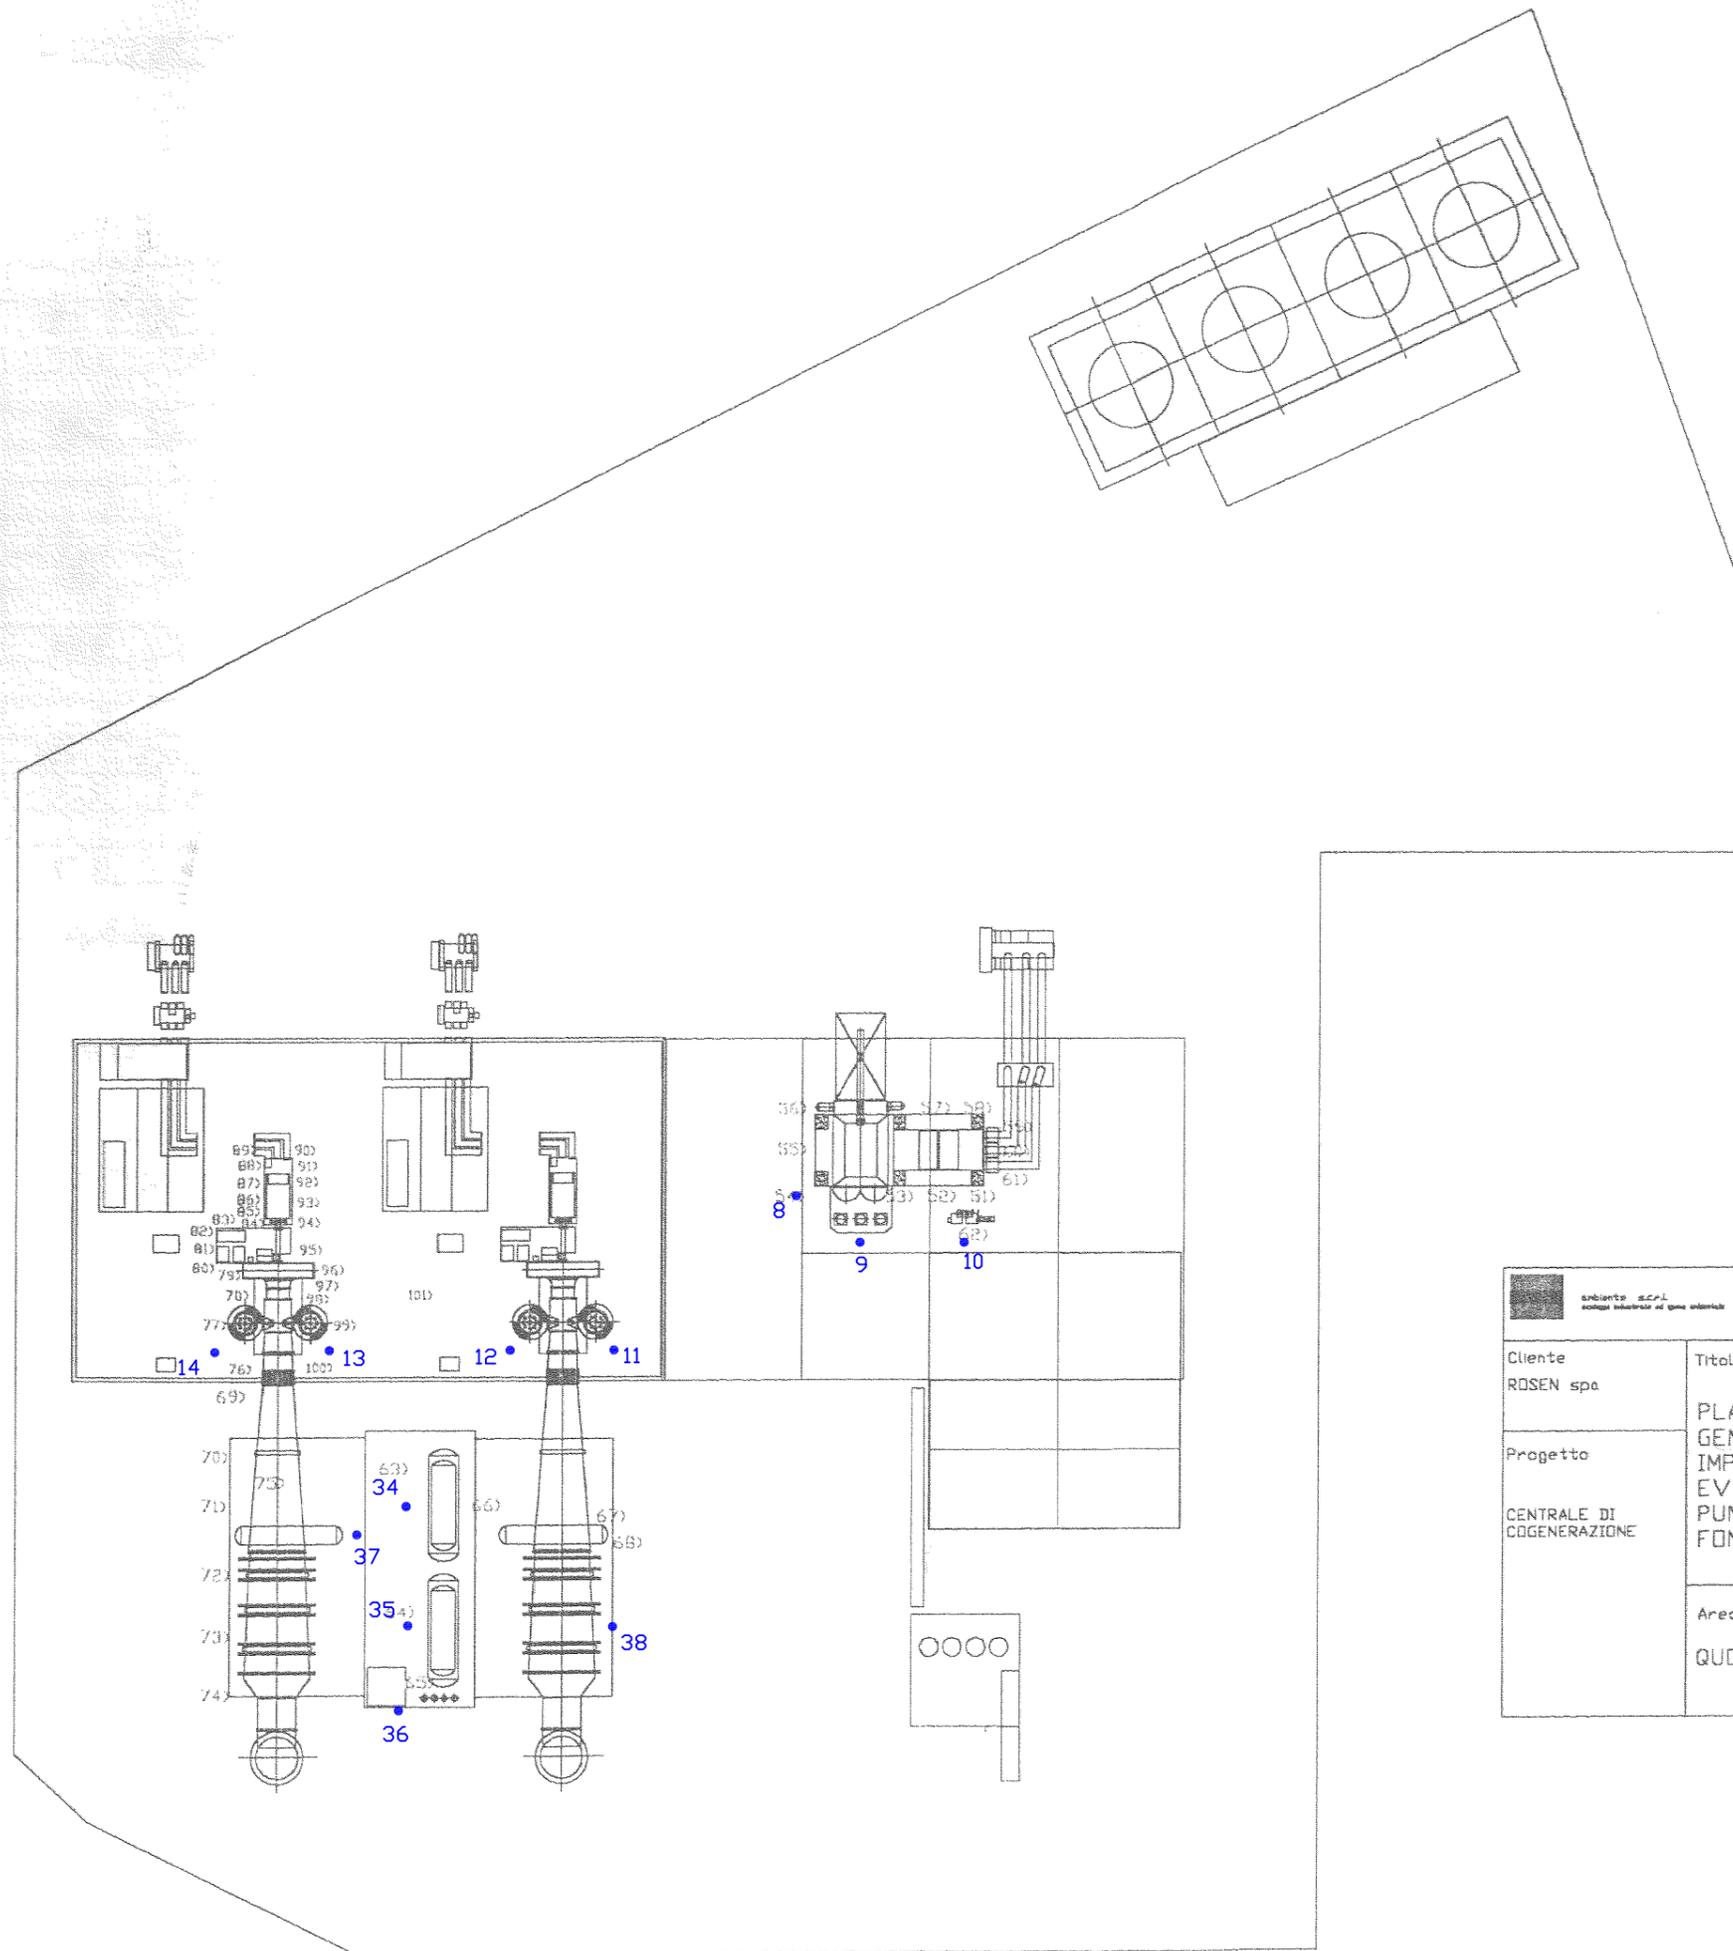

|   |  |
|---|--|
|  ambiente SCAL<br><small>soluzioni industriali ed impiantistiche</small> |  |
| Cliente<br>ROSEN spa  | Titolo<br>PLANIMETRIA<br>GENERALE AREA<br>IMPIANTO CON<br>EVIDENZIAMENTO<br>PUNTI DI RILIEVO<br>FONDOMETRICI |
| Progetto<br>CENTRALE DI<br>COGENERAZIONE  | Area interessata<br>QUOTA 4.30 - 6.10  |

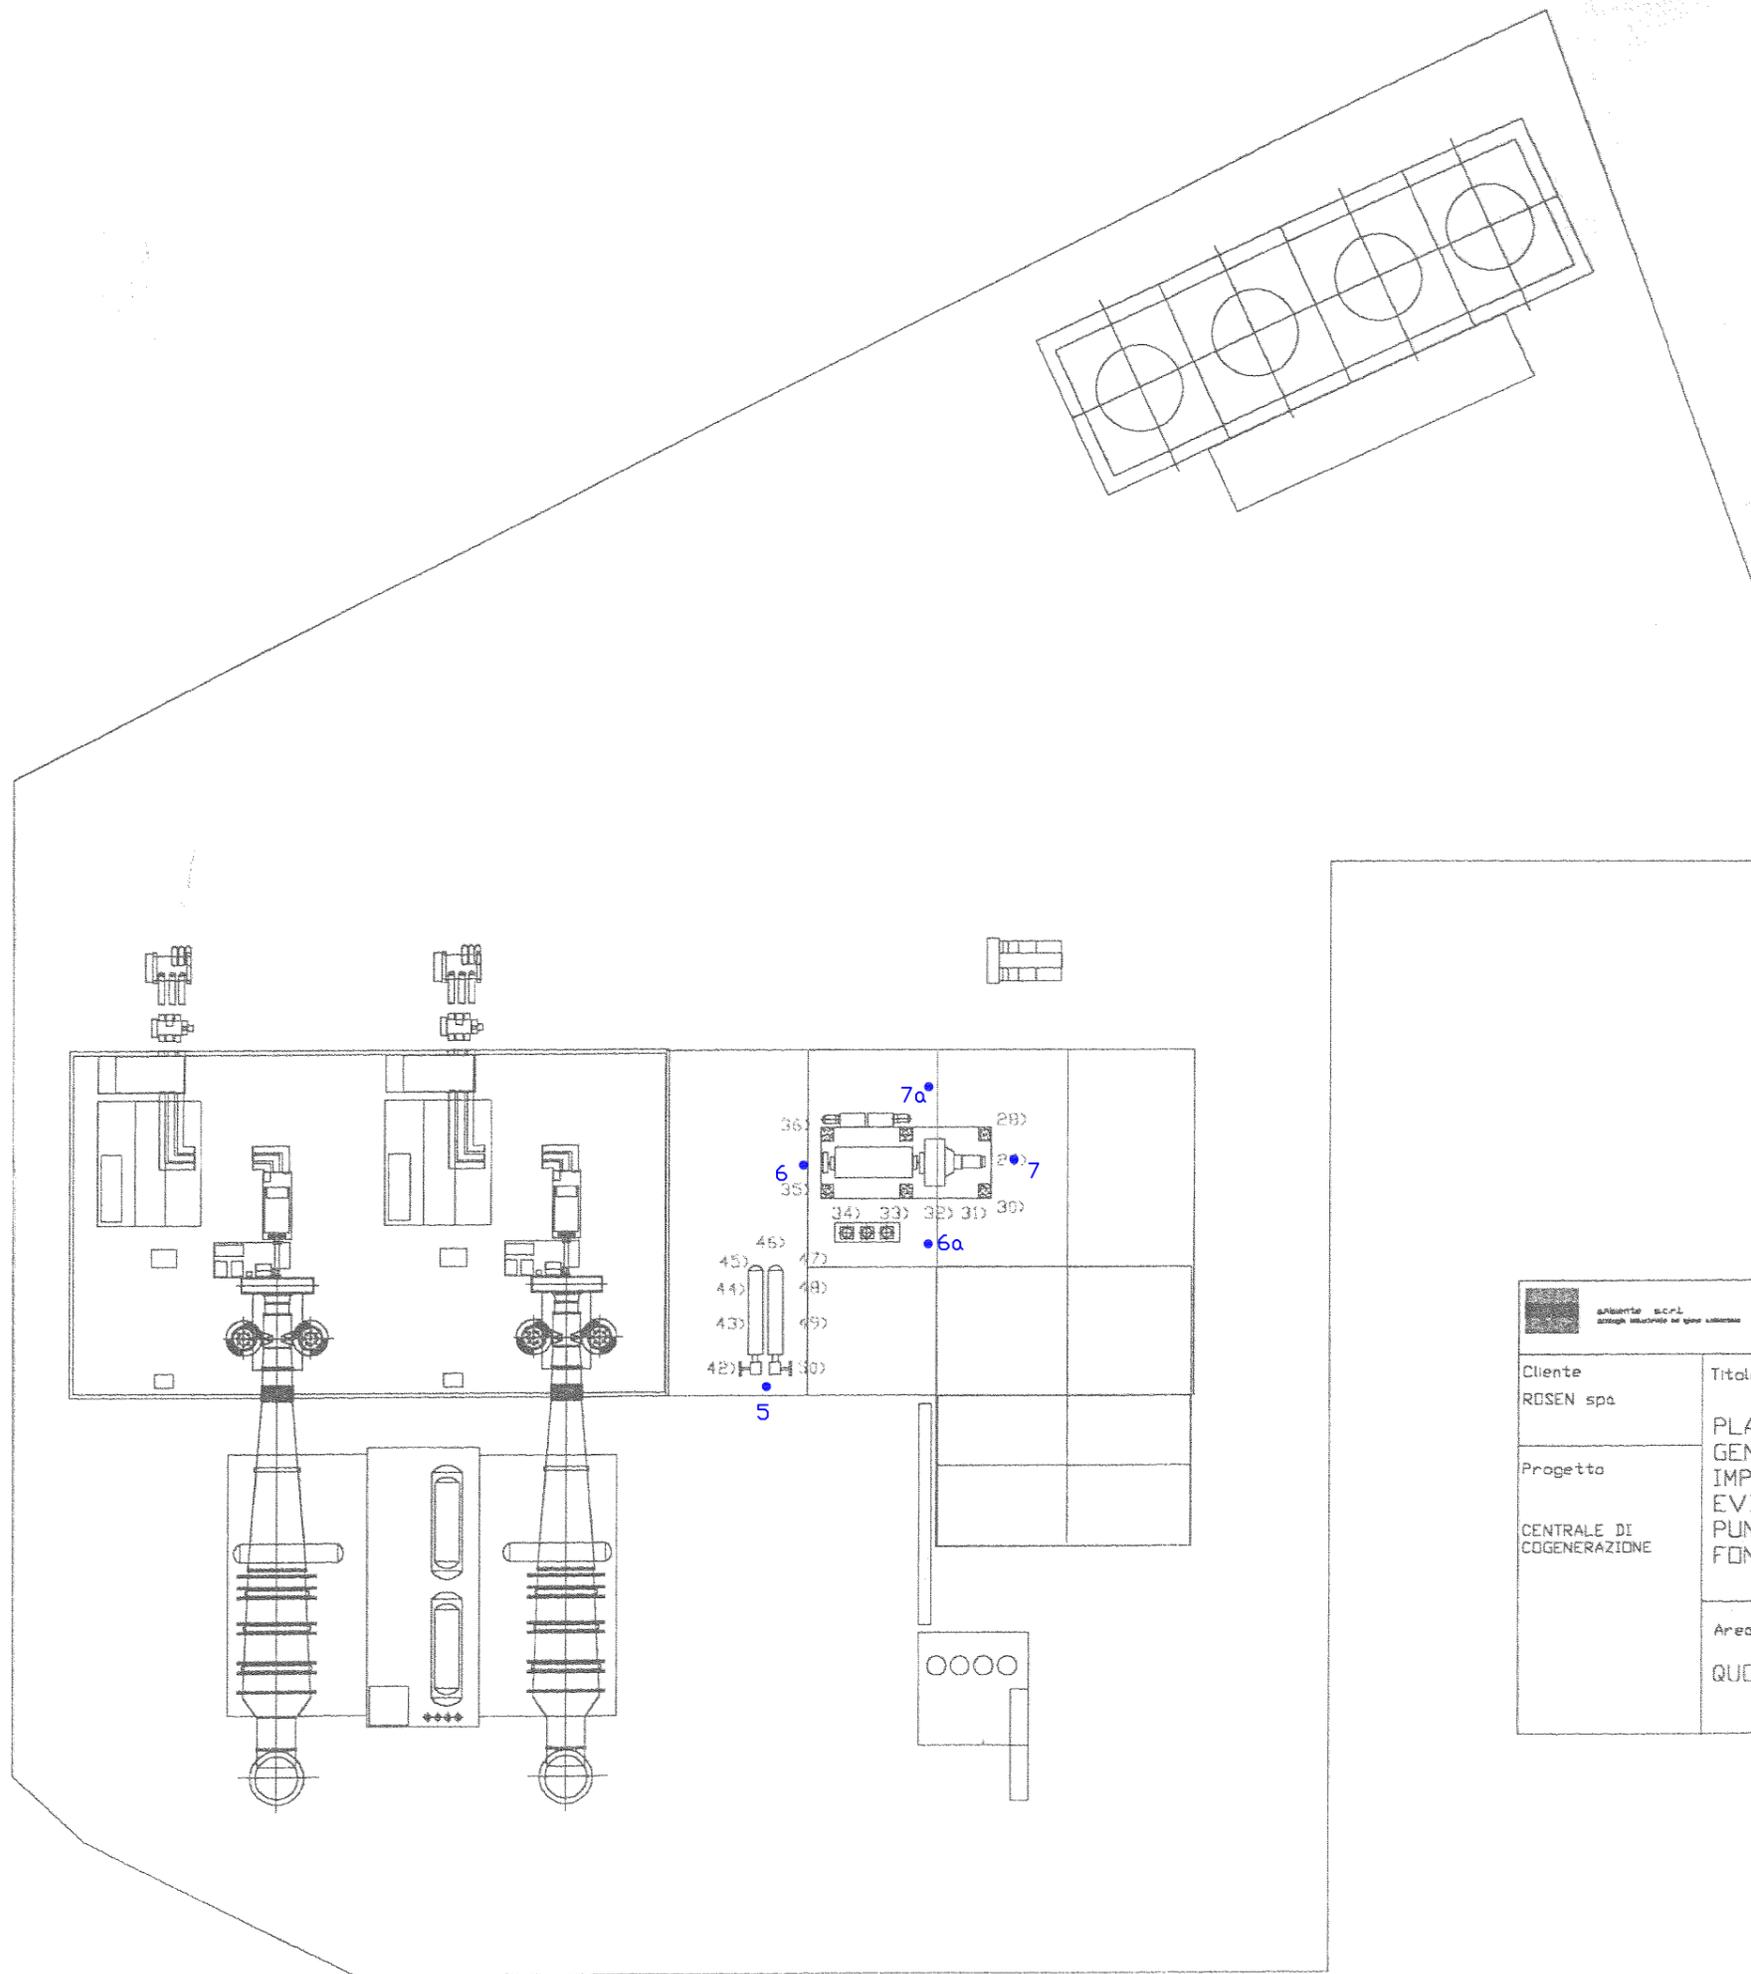

|  |   |
|--|---|
|  |   |
| Cliente<br>ROSEN spa                     | Titolo<br>PLANIMETRIA<br>GENERALE AREA<br>IMPIANTO CON<br>EVIDENZIAMENTO<br>PUNTI DI RILIEVO<br>FONOMETRICI |
| Progetto<br>CENTRALE DI<br>COGENERAZIONE | Area interessata<br>QUOTA 9.60 - 10.80  |

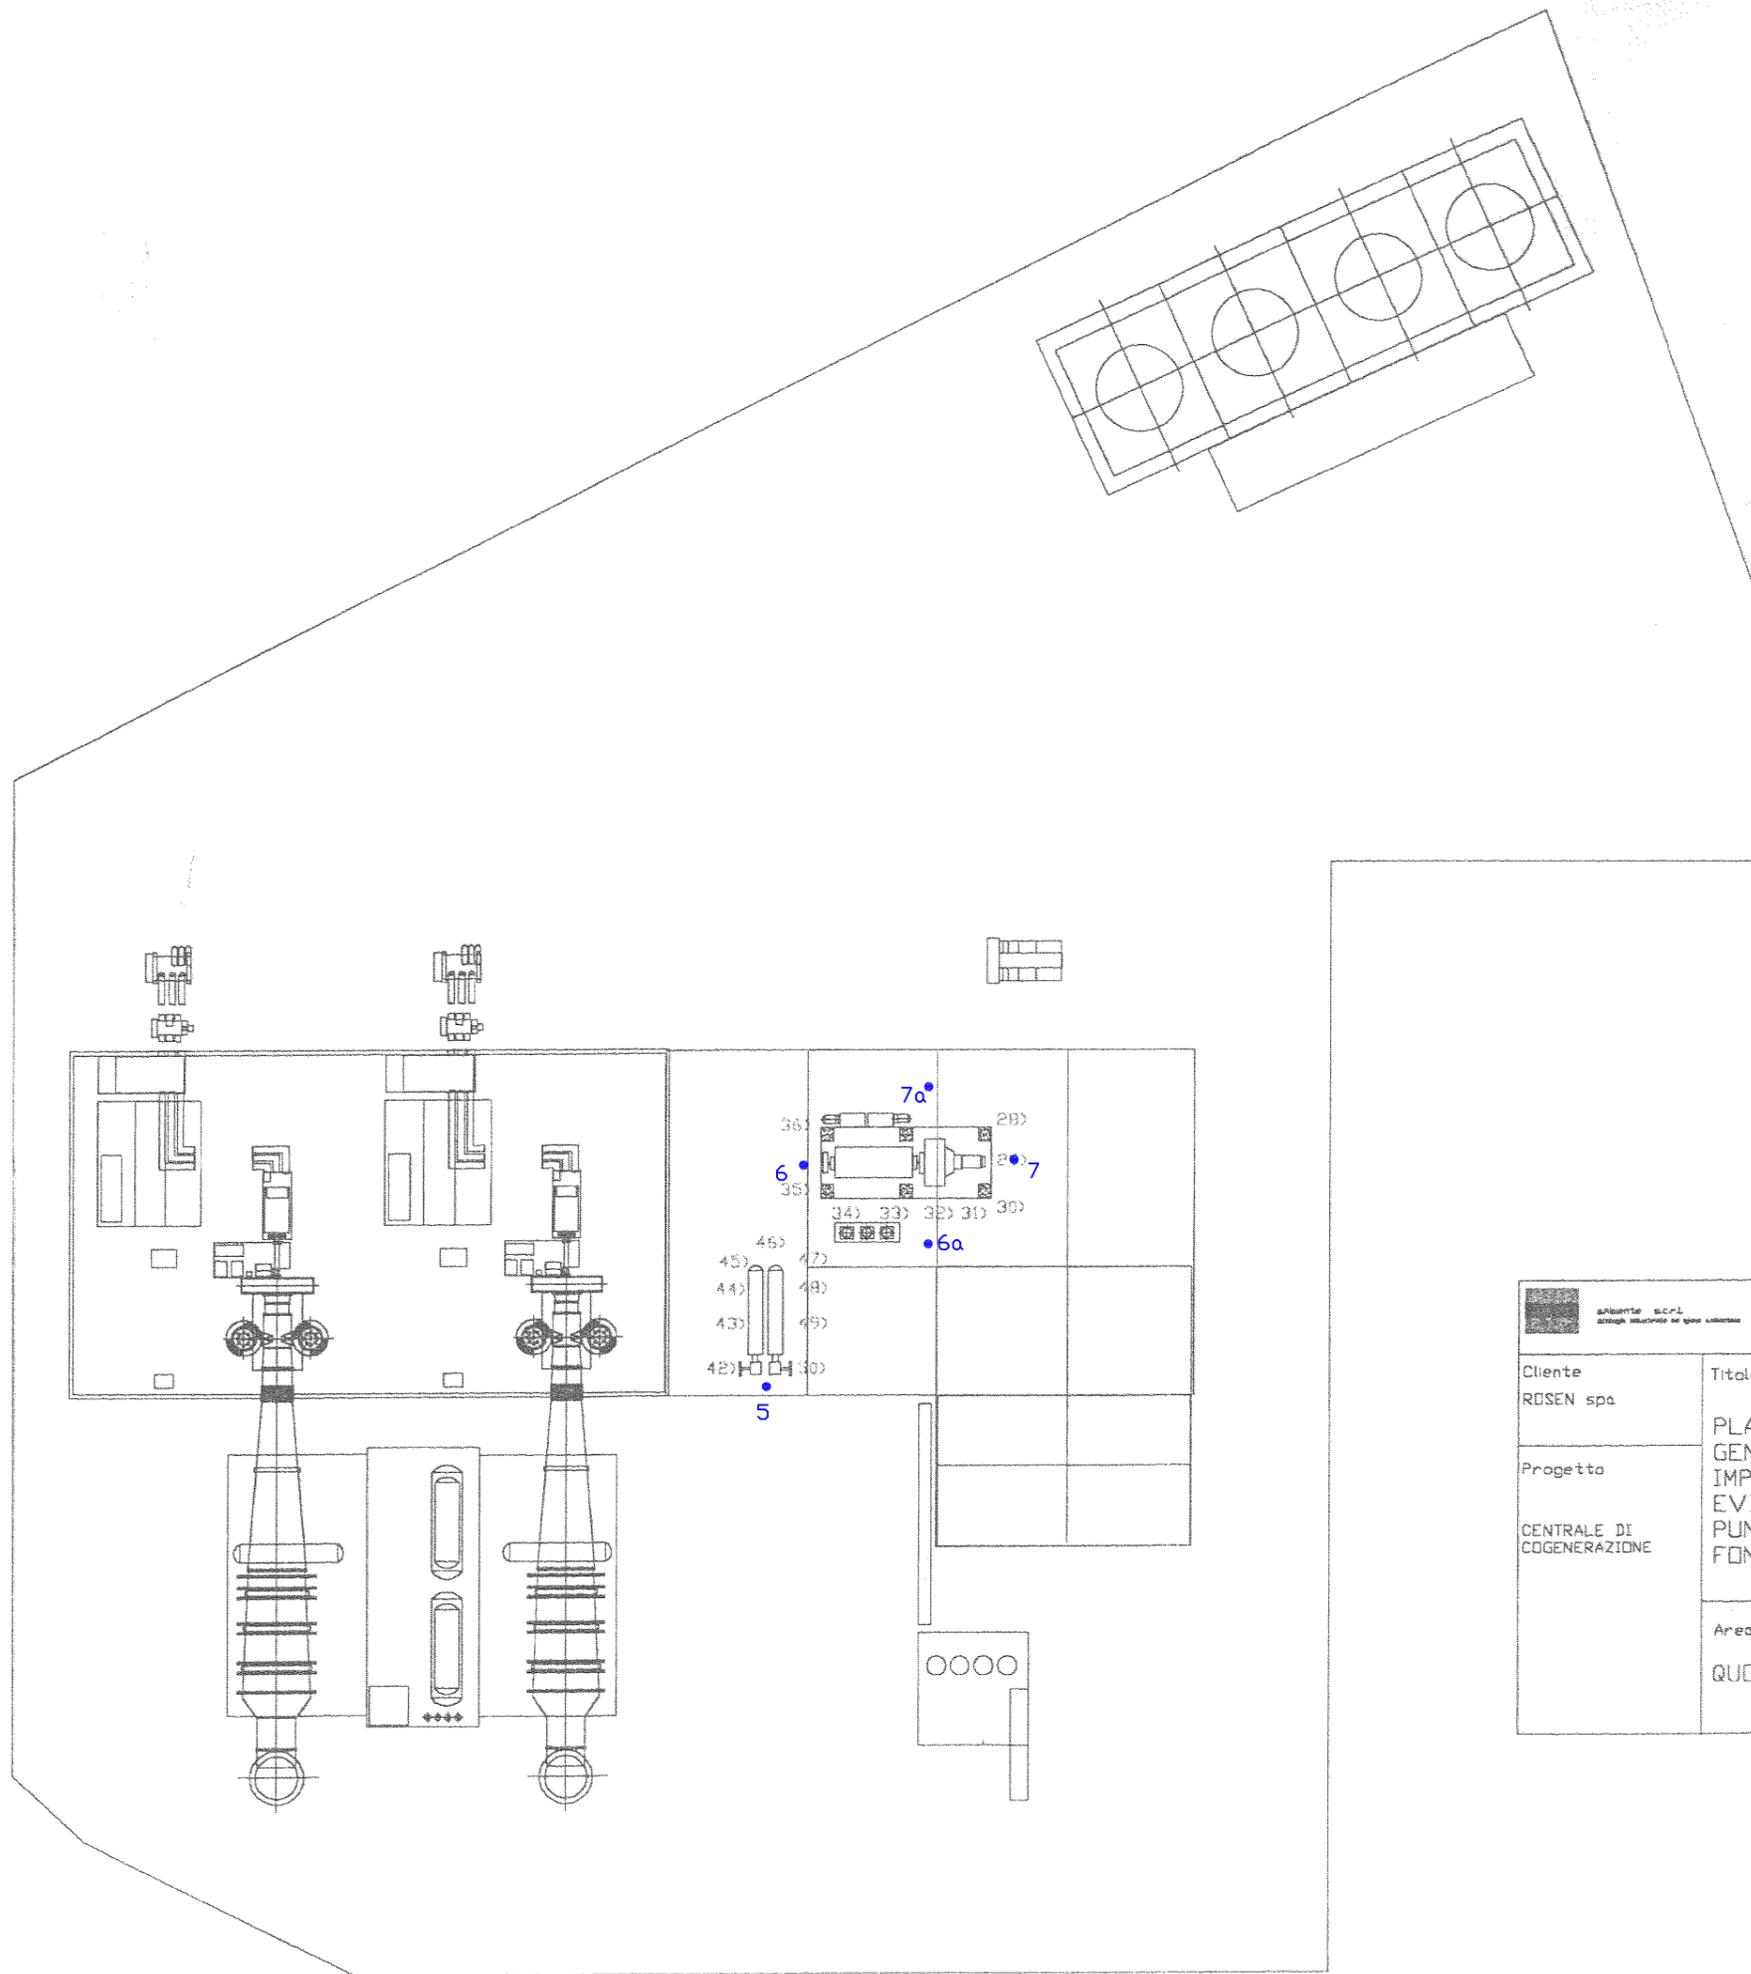

|  |   |
|--|---|
|  |   |
| Cliente<br>ROSEN spa                     | Titolo<br>PLANIMETRIA<br>GENERALE AREA<br>IMPIANTO CON<br>EVIDENZIAMENTO<br>PUNTI DI RILIEVO<br>FONOMETRICI |
| Progetto<br>CENTRALE DI<br>COGENERAZIONE | Area interessata<br>QUOTA 9.60 - 10.80  |