


Allegato n°5 al documento "Specifica tecnica inerente la Sperimentazione per la verifica del rispetto delle condizioni tecniche per l'assimilazione a fonte rinnovabile" (Id. n° 9501200A300)


ALLA SOTTOSTAZIONE 132KV

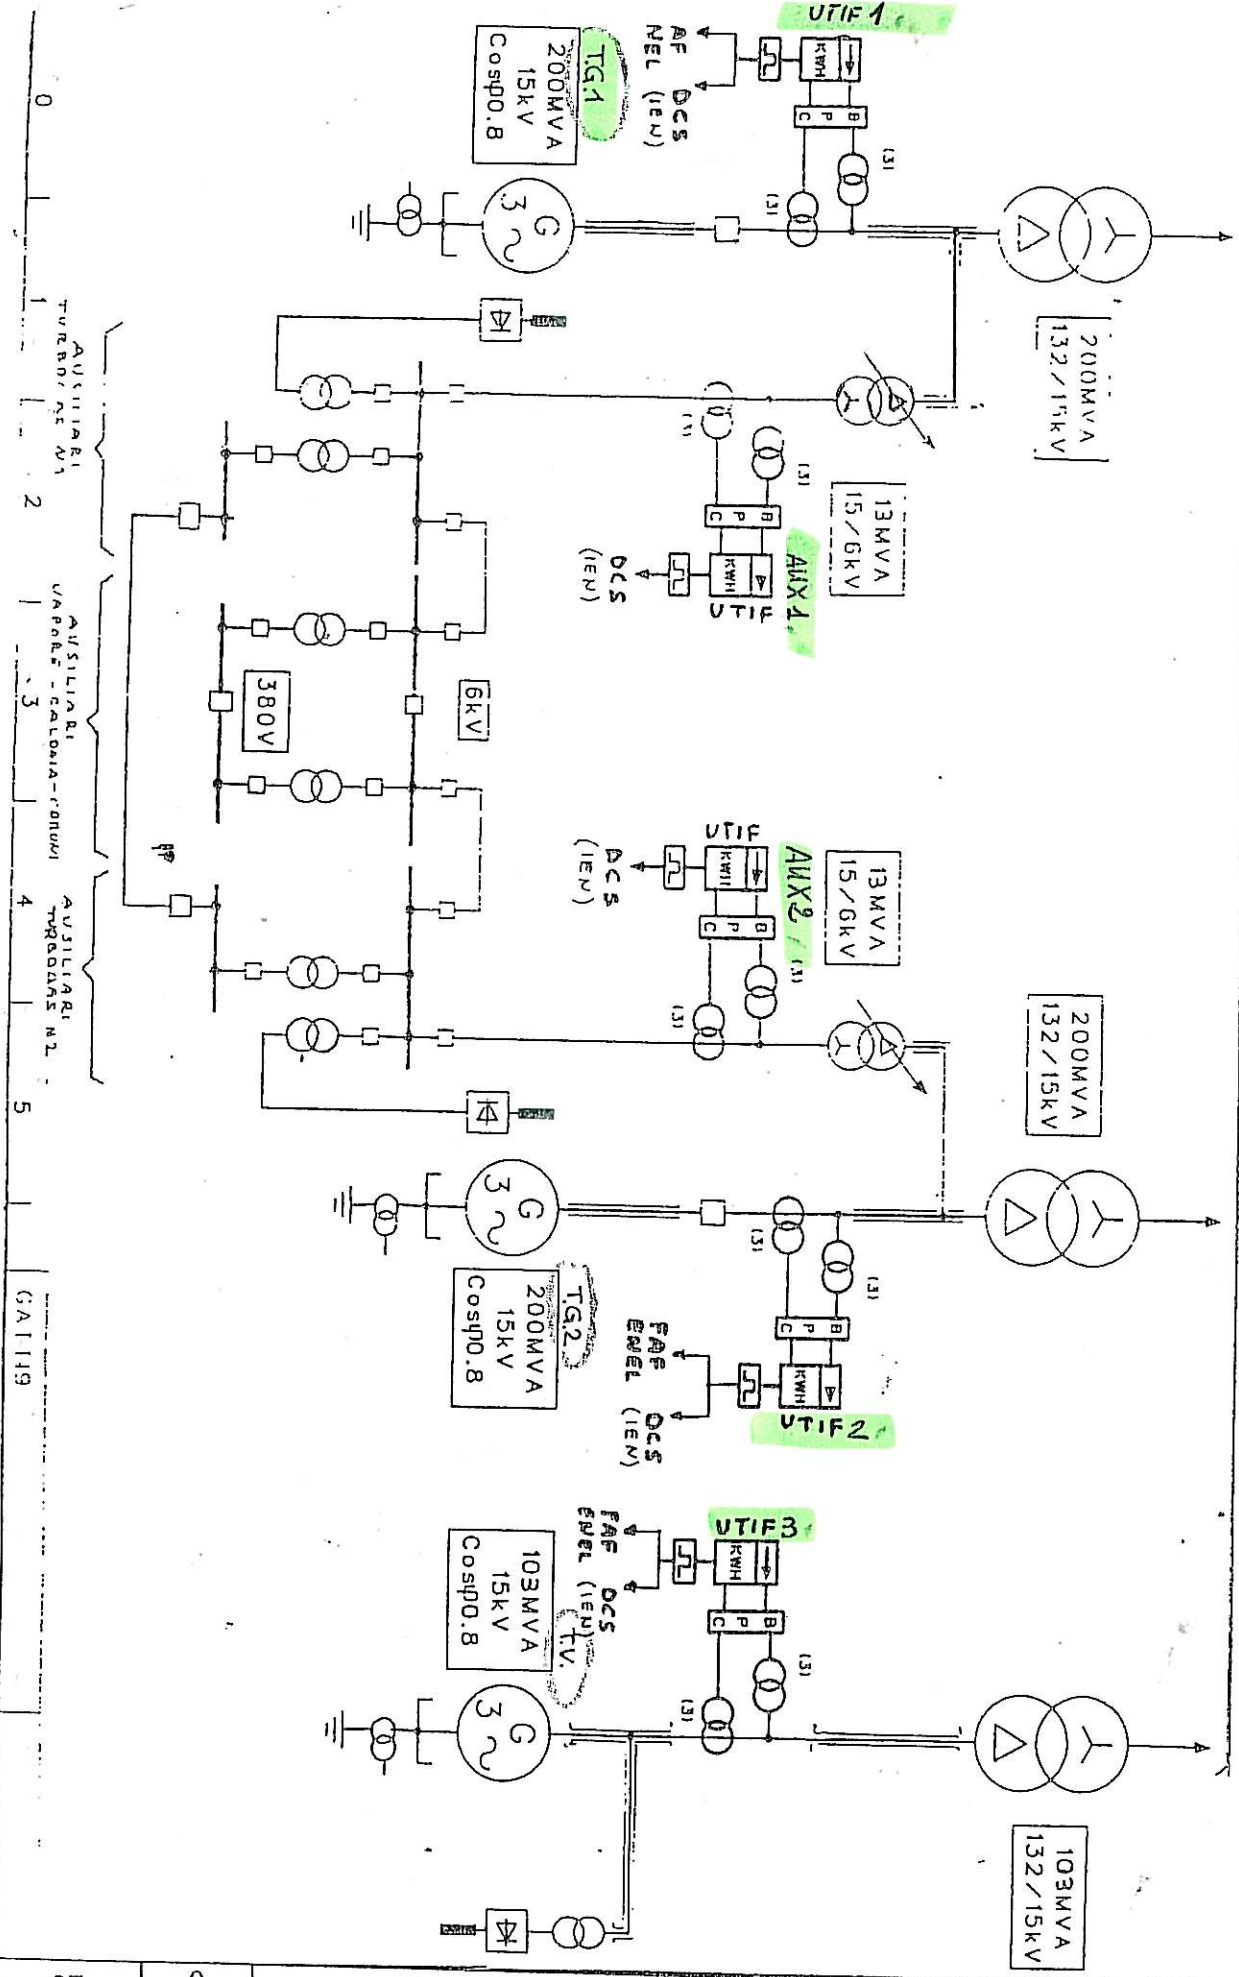

Centrale Cogenerativa di Rosignano


9501200A300

Identificativo document no.	9501200A300
Rev.	0
Pag. sheet	20

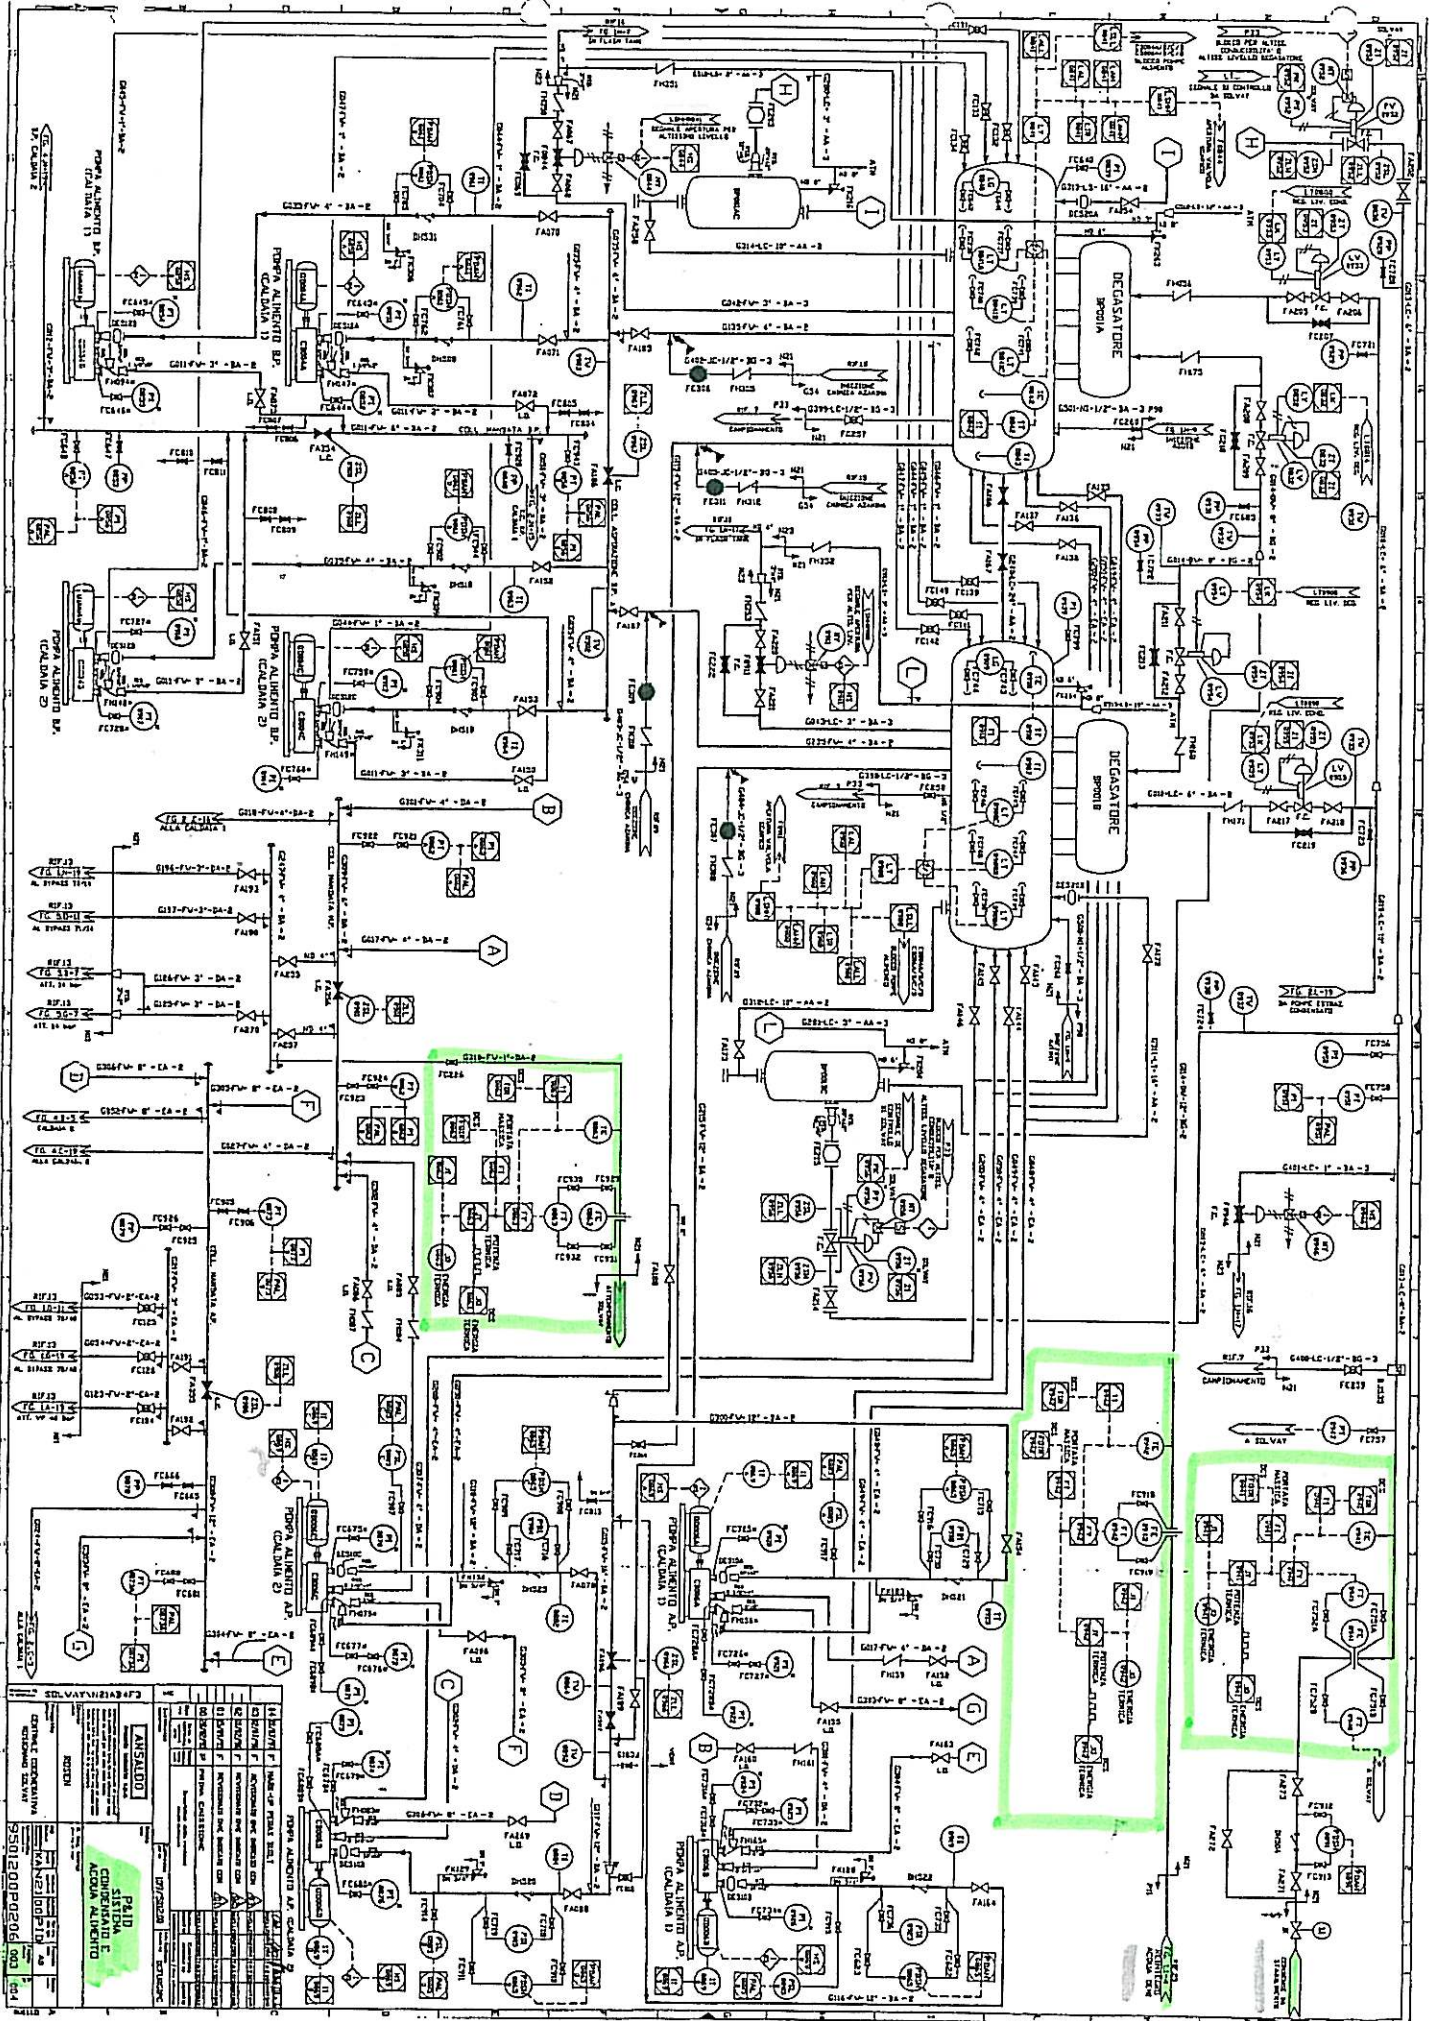


ALLEGATO N° 3 P.1/1

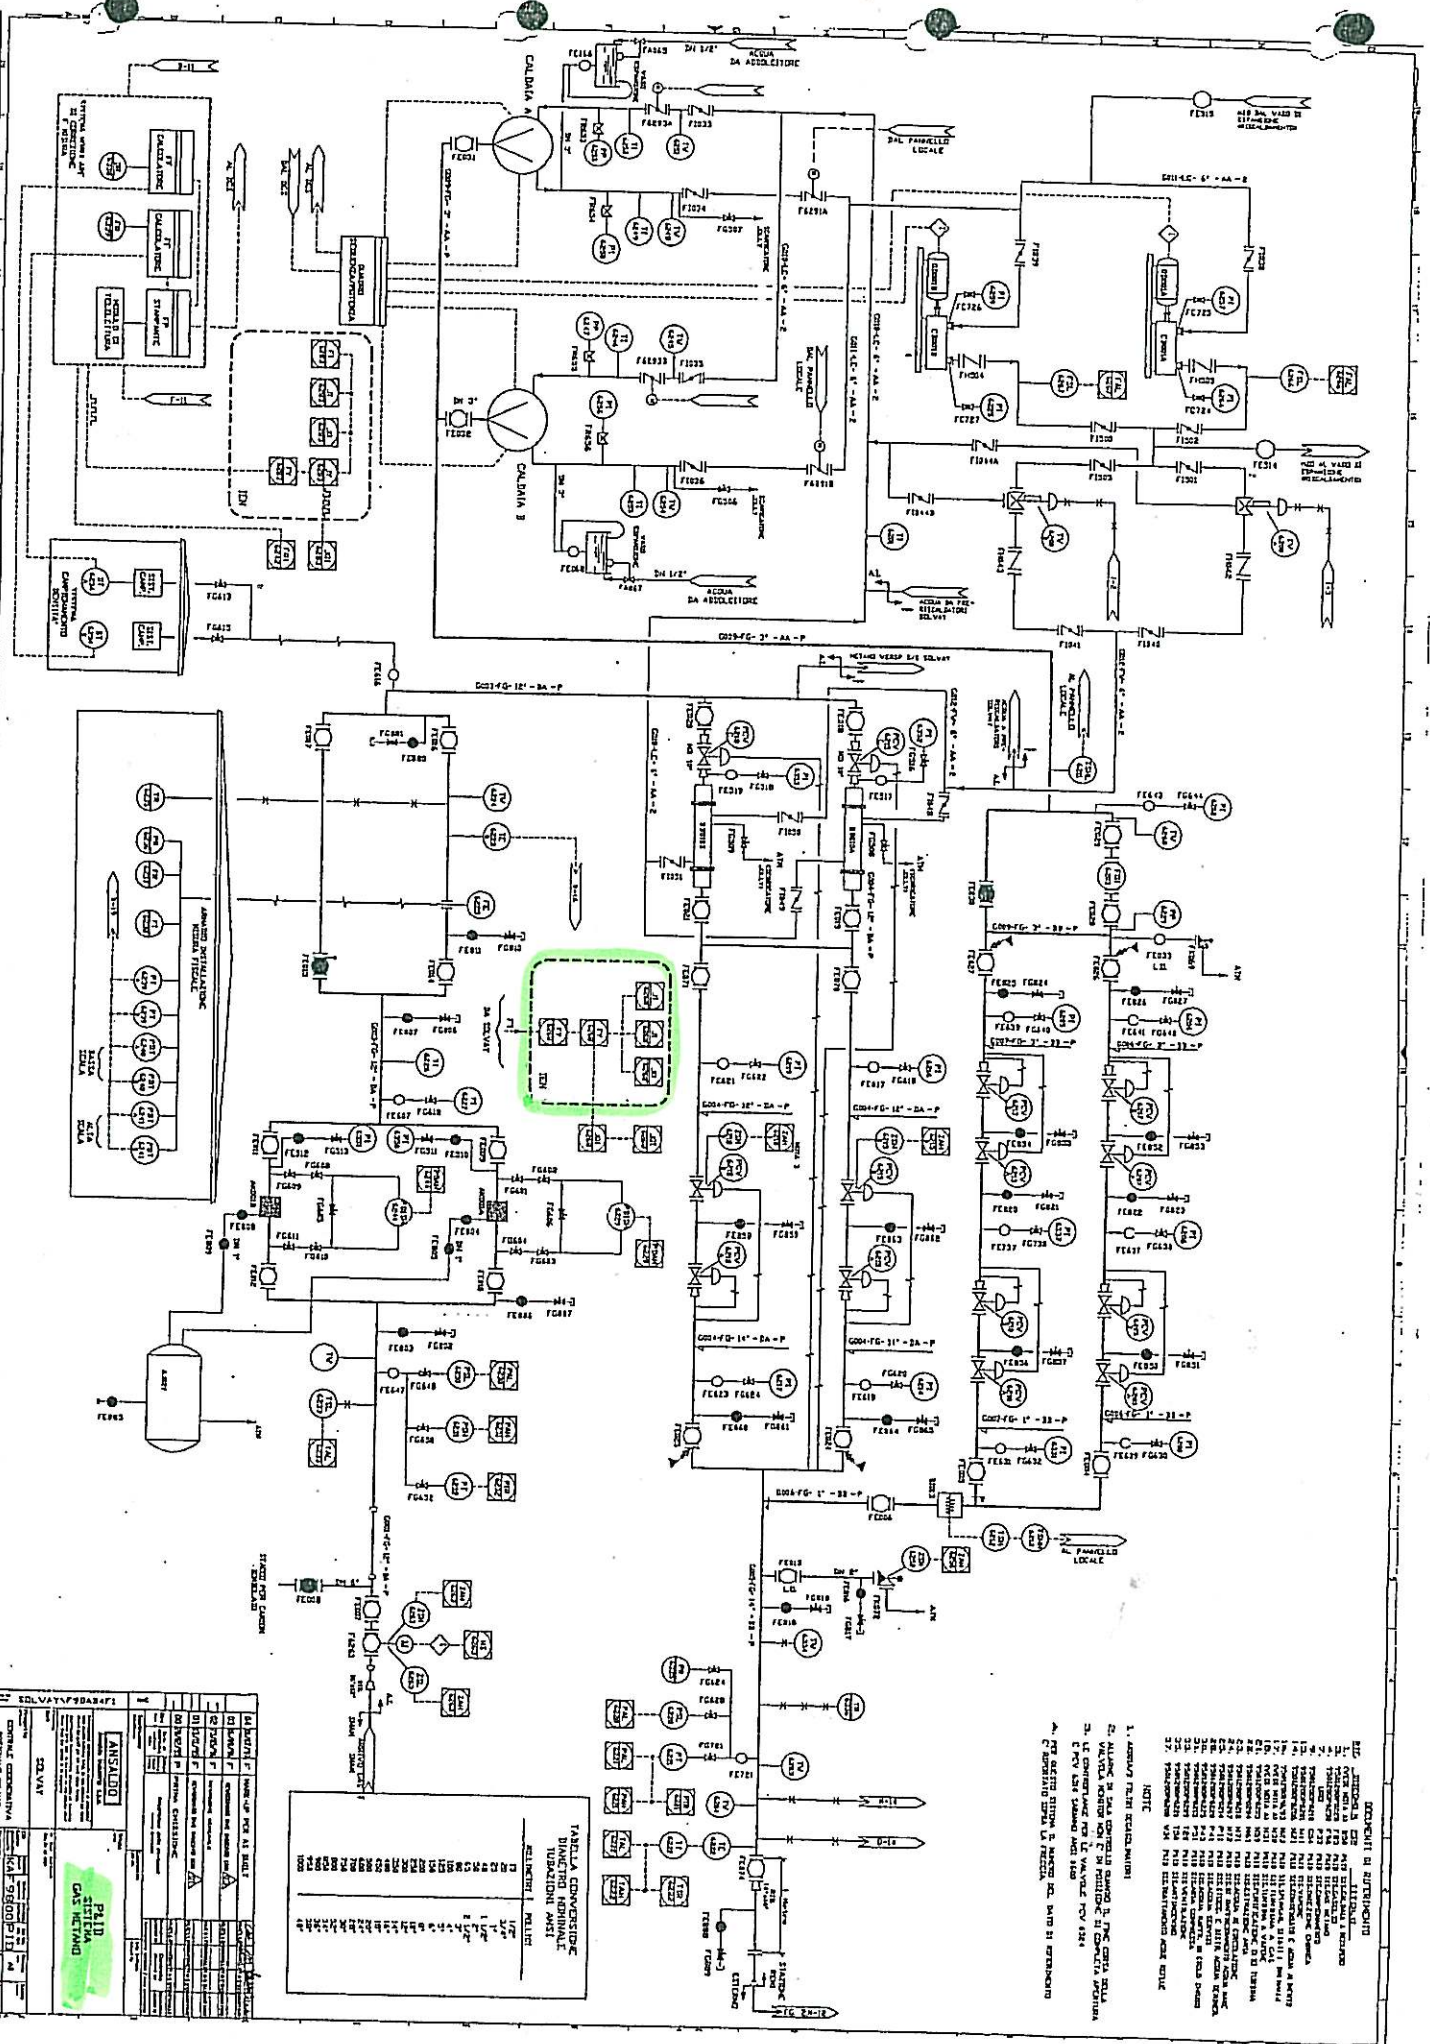

SOLVATVFBARAFI	
PROGETTO	REDAZIONE
VERIFICA	APPROVAZIONE
DATA	SCALE
PROGETTO	REDAZIONE
VERIFICA	APPROVAZIONE
DATA	SCALE


- NOTE

ALLEGATO n° 4

Aucagato no 4

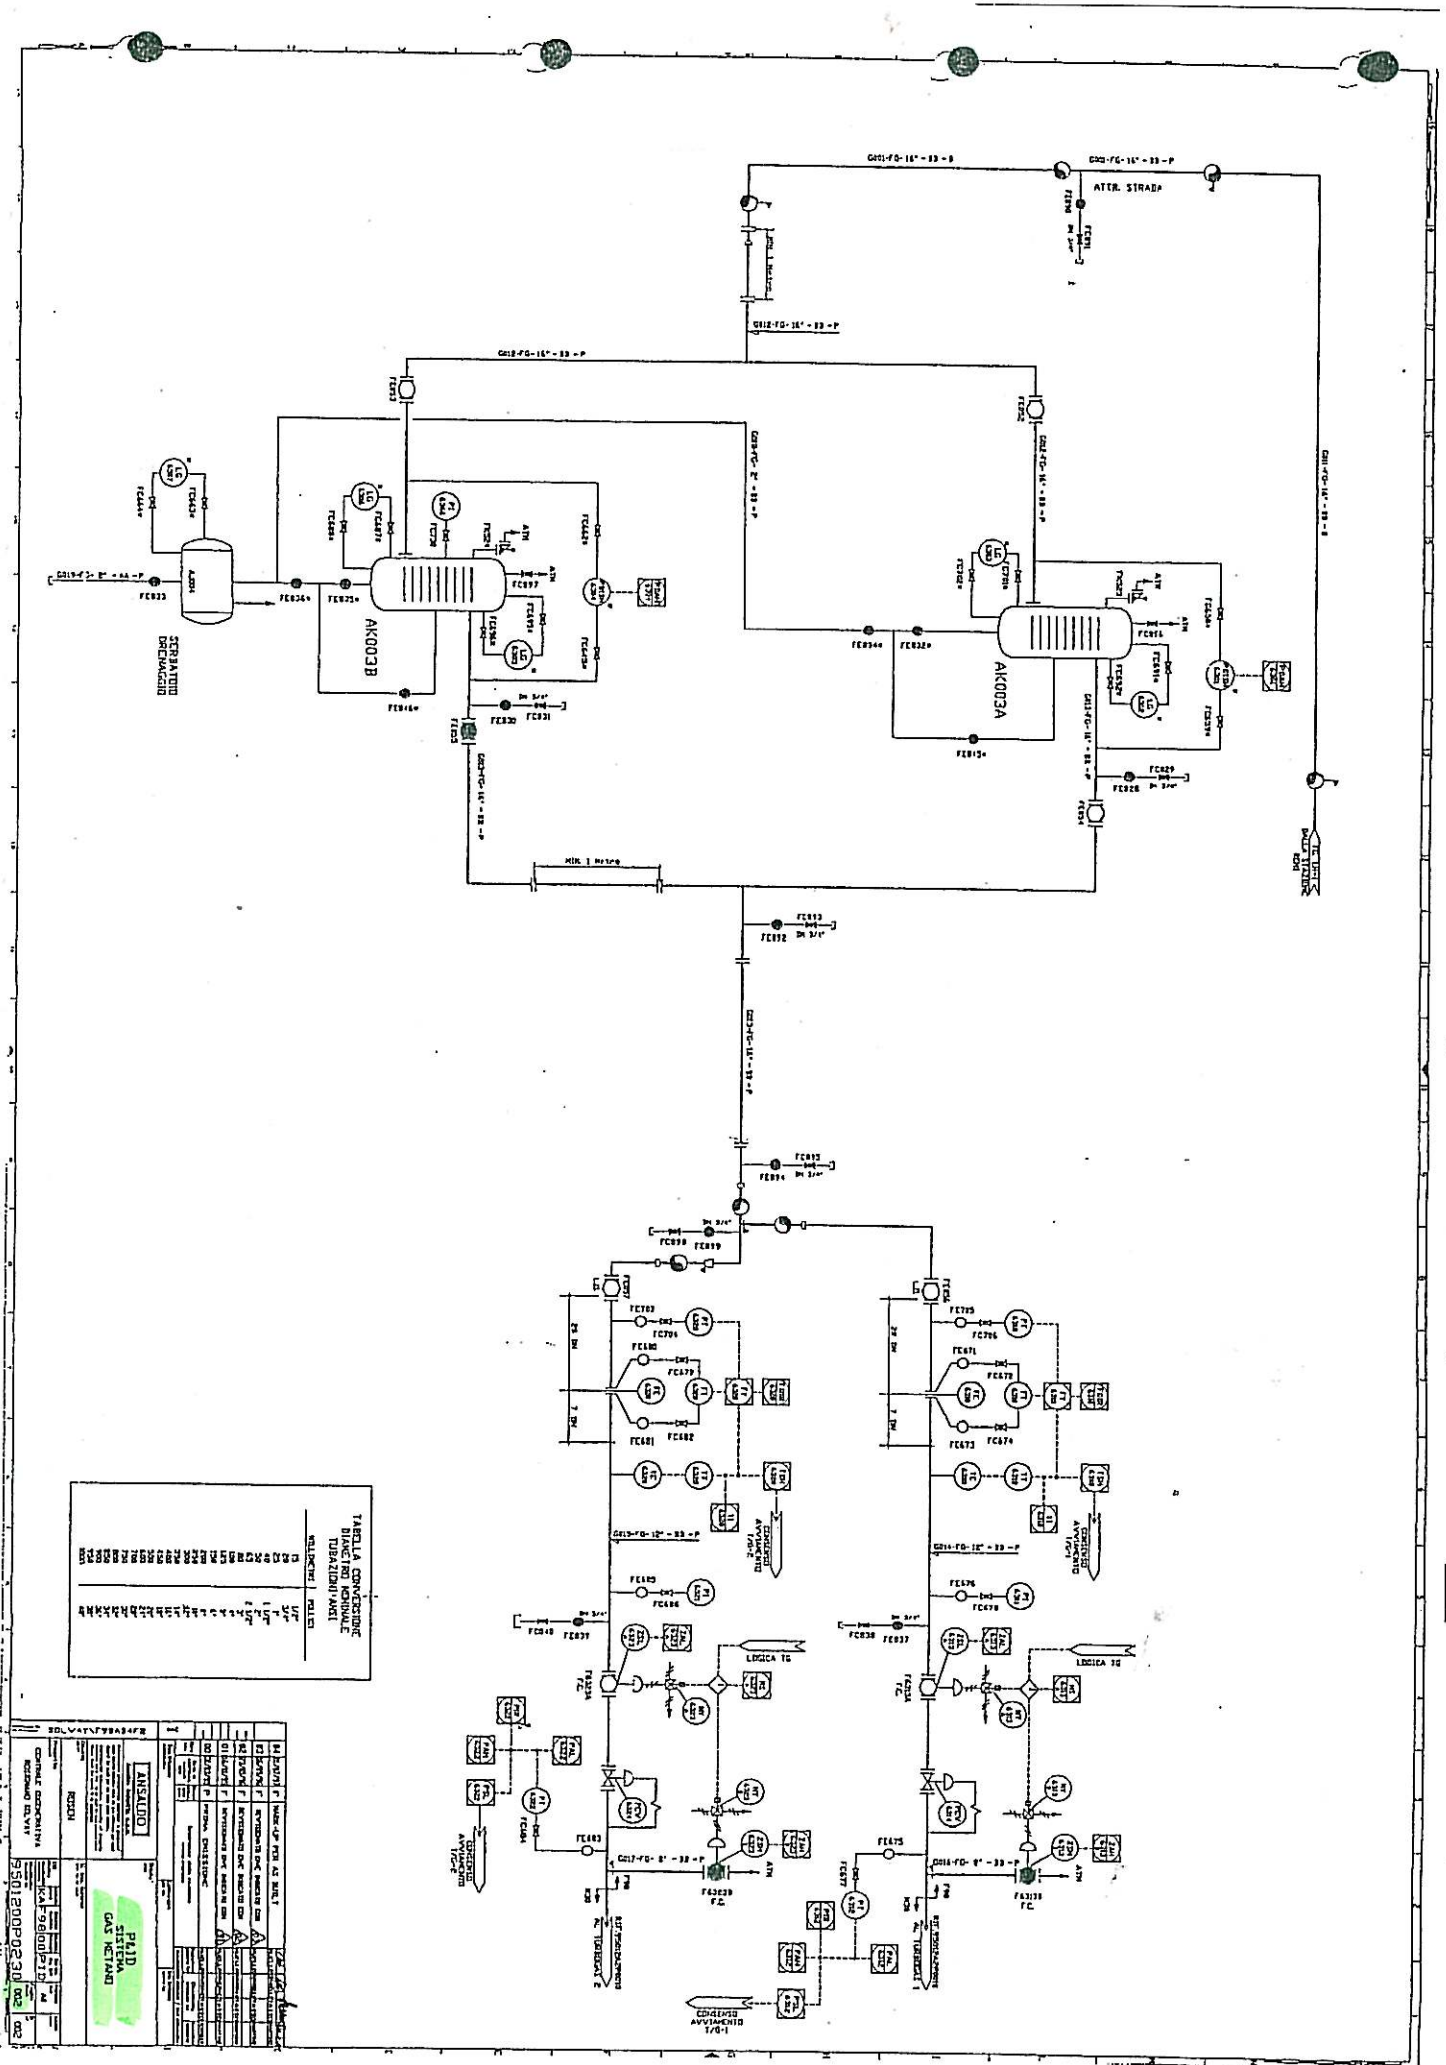



1		
2		
ANSLUDD	5501.200P.02.30
PAID	
GAT KETAM	
5501.200P.02.30	