SEZIONE POLIFORA (TIPICA)

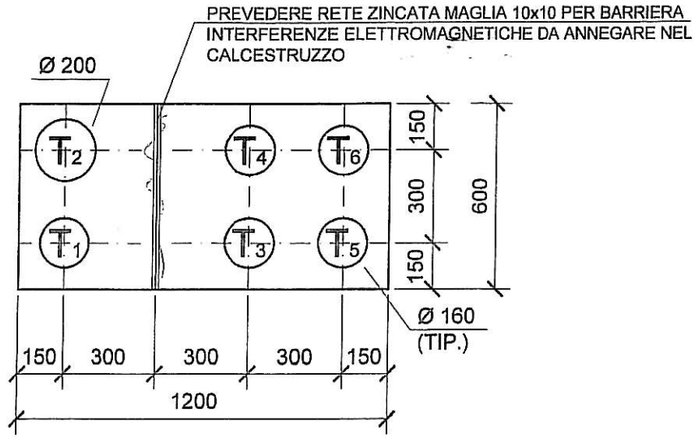

SEZIONE POLIFORA (PARALLELA AI BINARI)

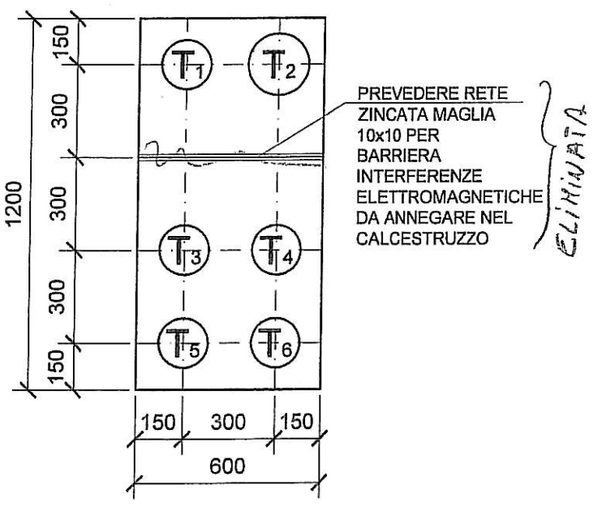

Da 1200 a 900

SISTEMAZIONE CAVI INTERN0 PERFORAZIONI

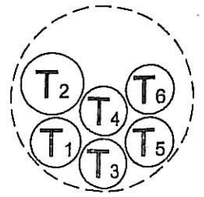

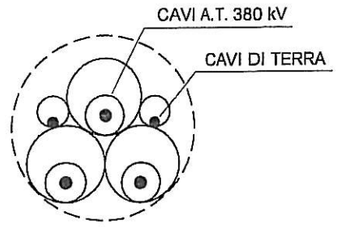

LISTA CAVI	
T_1	Cavo 6 kV
T_2	Cavo 30 kV (Solvay)
T_3	Segnali digitali 110 o 220V + Fonia Segnalazione Solvay
T_4	2 Cavi fibre ottiche
T_5	7 Cavi segnali 24 V
T_6	Riserva

Poliforo che corre accanto al 380 kV da centrale Roselectra a SES Elettrica

GQLDWGA35–01IE.dwg

Tractebel Ingegneria

Cliente: *Client* — ROSELECTRA S.p.A.

Impianto: *Plant* — EPCM COMPLEMENTARY WORKS

Località: *Location* — ROSIGNANO SOLVAY (LI)

Titolo: *Title* — POLIFORA TRATTO TRA NUOVA CENTRALE ROSELECTRA- STAZIONE ELETTRICA 380 kV ROSELECTRA

0 0.5 1 m

Formato *Size*: A3 — Scala *Scale*: 1:20

Centro di Costo *Account Code*	Tipo *Type*	Funz. Emitt. *Issuing Dept.*	Sett. Emitt. *Issuing Sect.*	Serv. Emitt. *Issuing Serv.*	Num. Progr. *Progr. Number*
5007411	0 PRD	ING	SPC	CIV	3650

Rev	gg	mm	aa	Descrizione *Description*	Redatto *Prepared*	Verificato *Checked*	Approvato *Approved*
01	21	12	04	Per Commenti	Gramigna	Nalli	Oberti