


POLIFORA
TRATTO DA S/S ELETT
ROSEN A S/S ELETT
ROSELECTRA

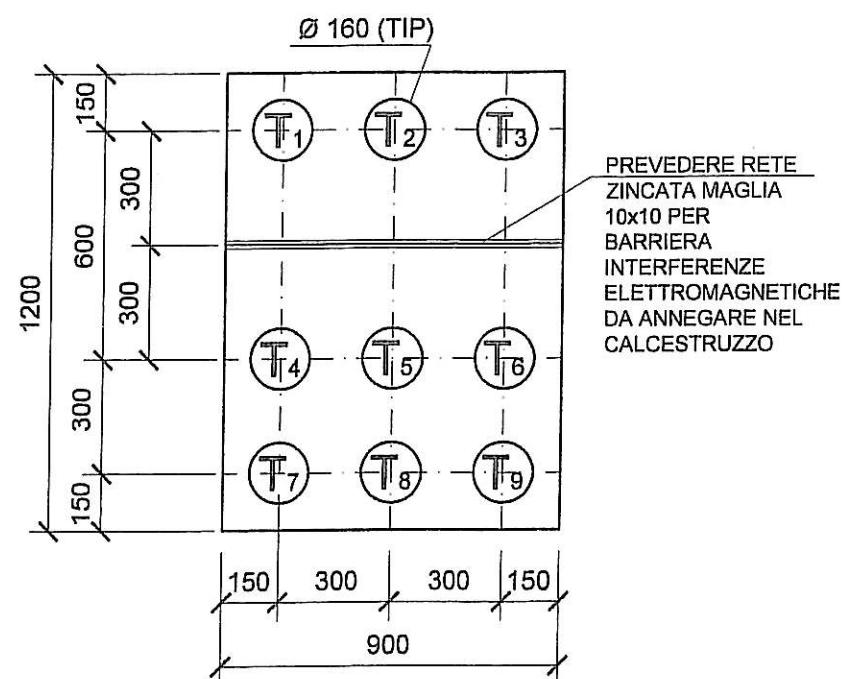

LISTA CAVI	
T _{1+T₃}	Cavi 400 V
T ₄	Segnali digitali 110 o 220 V
T ₅	Fibre ottiche
T ₆	Fonia
T ₇	Prolunga segnali dei cavi tubo T18
T ₈	Prolunga segnali dei cavi tubo T19
T ₉	Riserva

Polifora esistente
Centrale - S.S.
132 kV Rosen

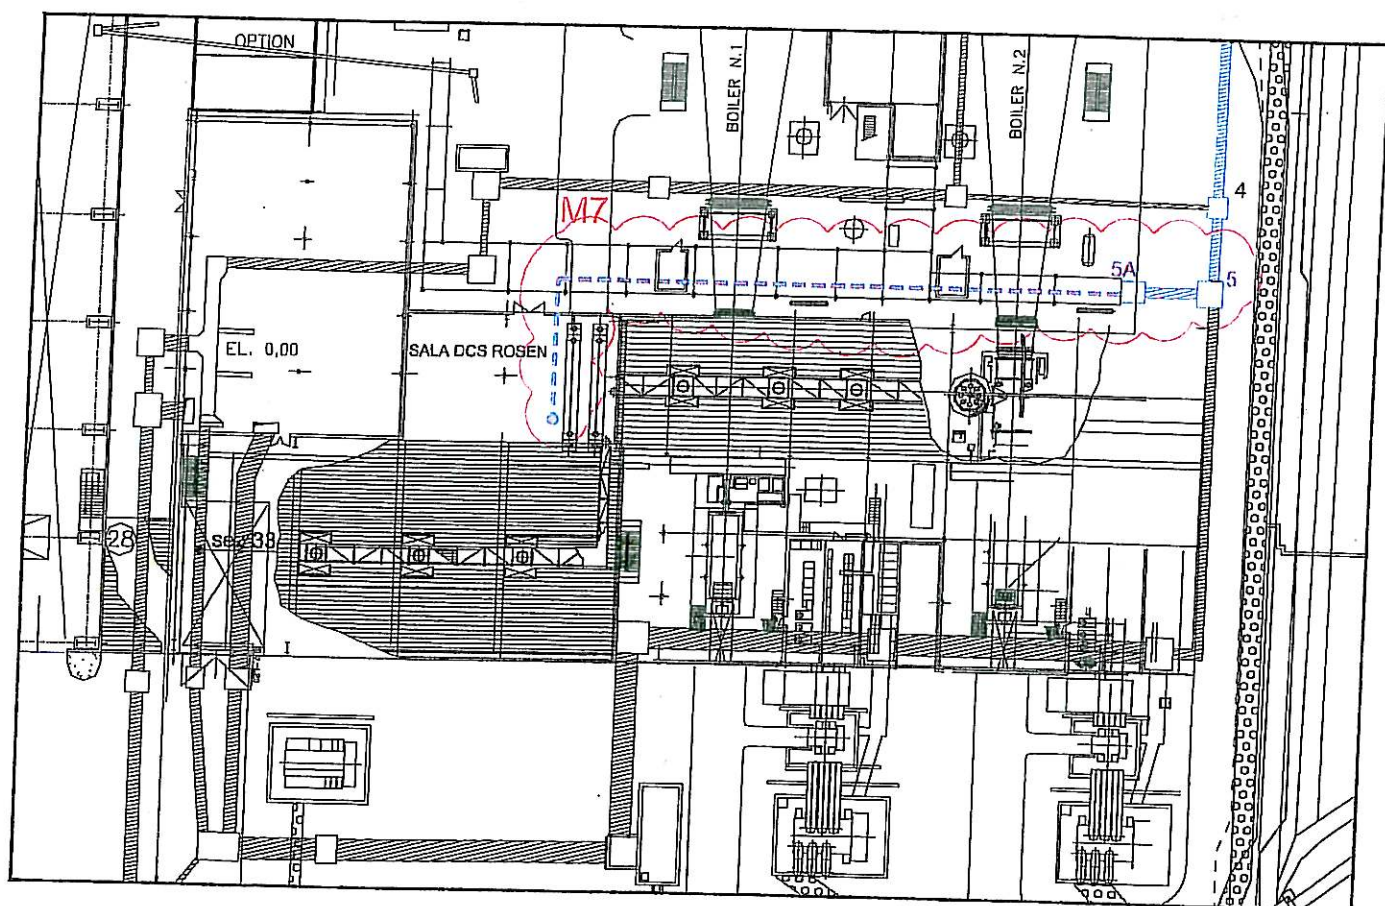


Figura 8 – Percorso cavi Roselectra presso la centrale Rosen