

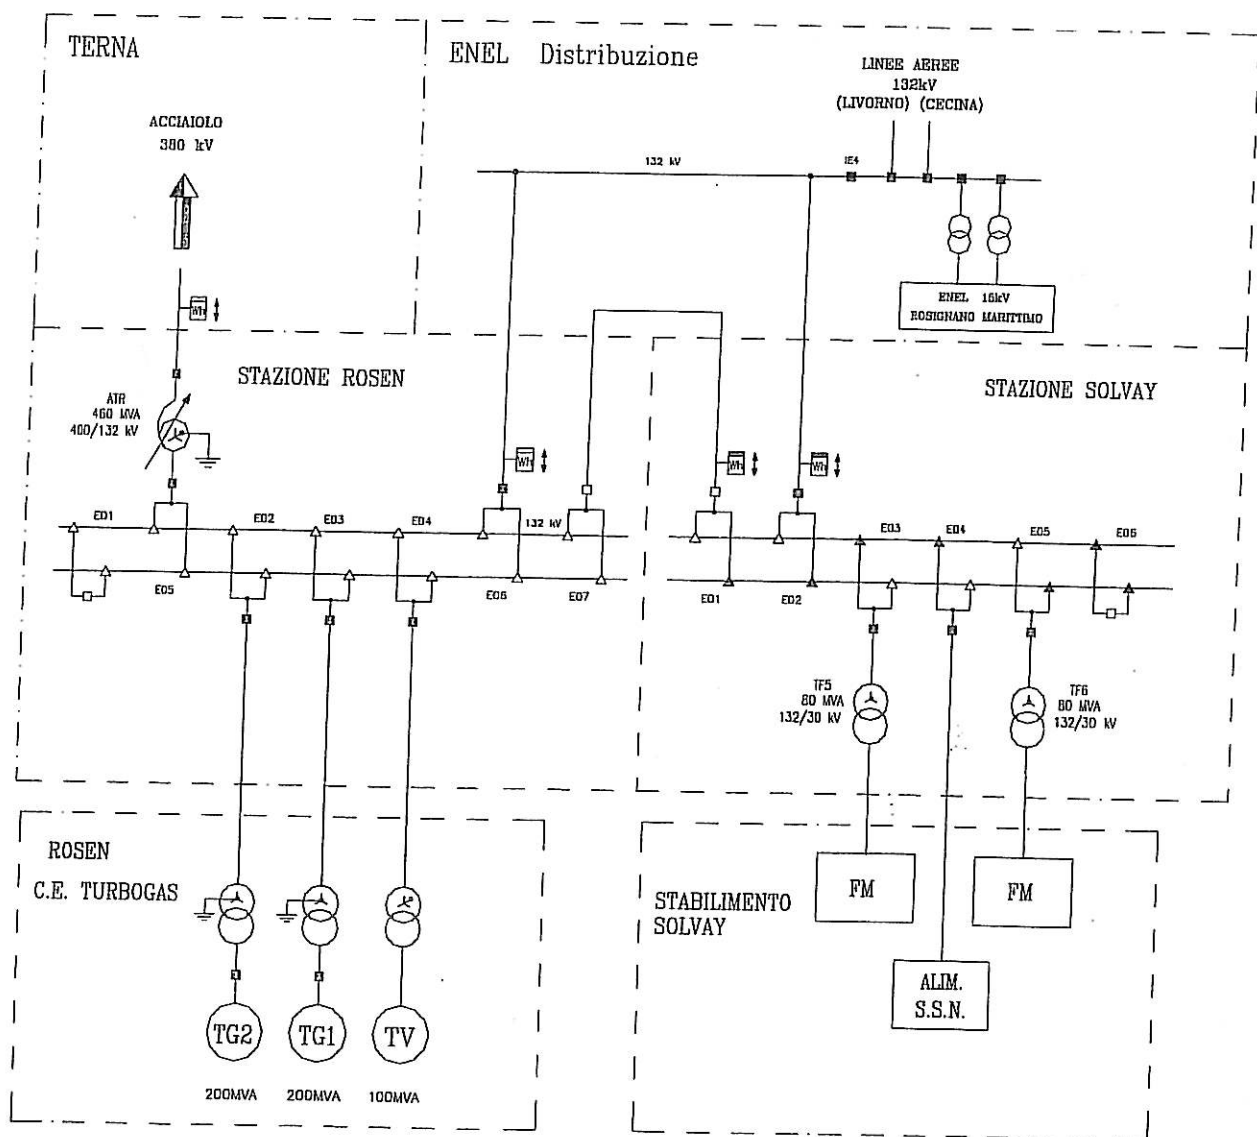


Figura 1 – Schema elettrico semplificato della configurazione esistente

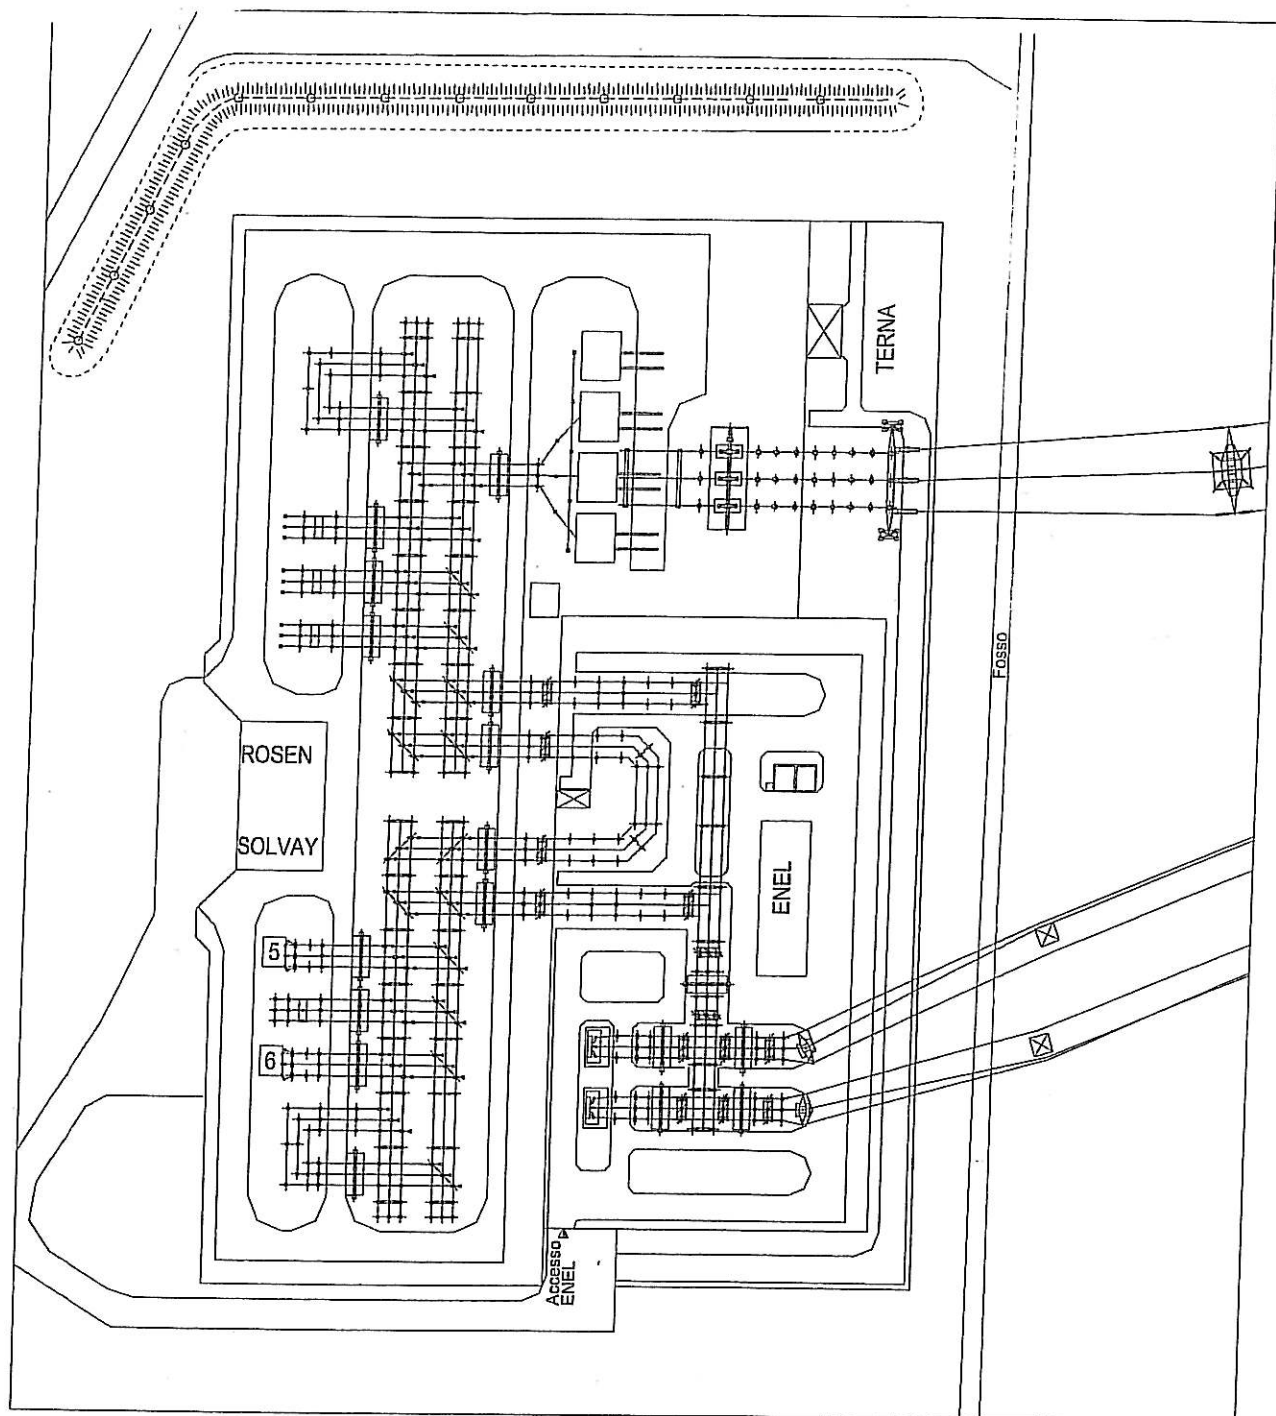


Figura 3 – Layout della stazione AT esistente Rosen-Solvay-ENEL-Terna

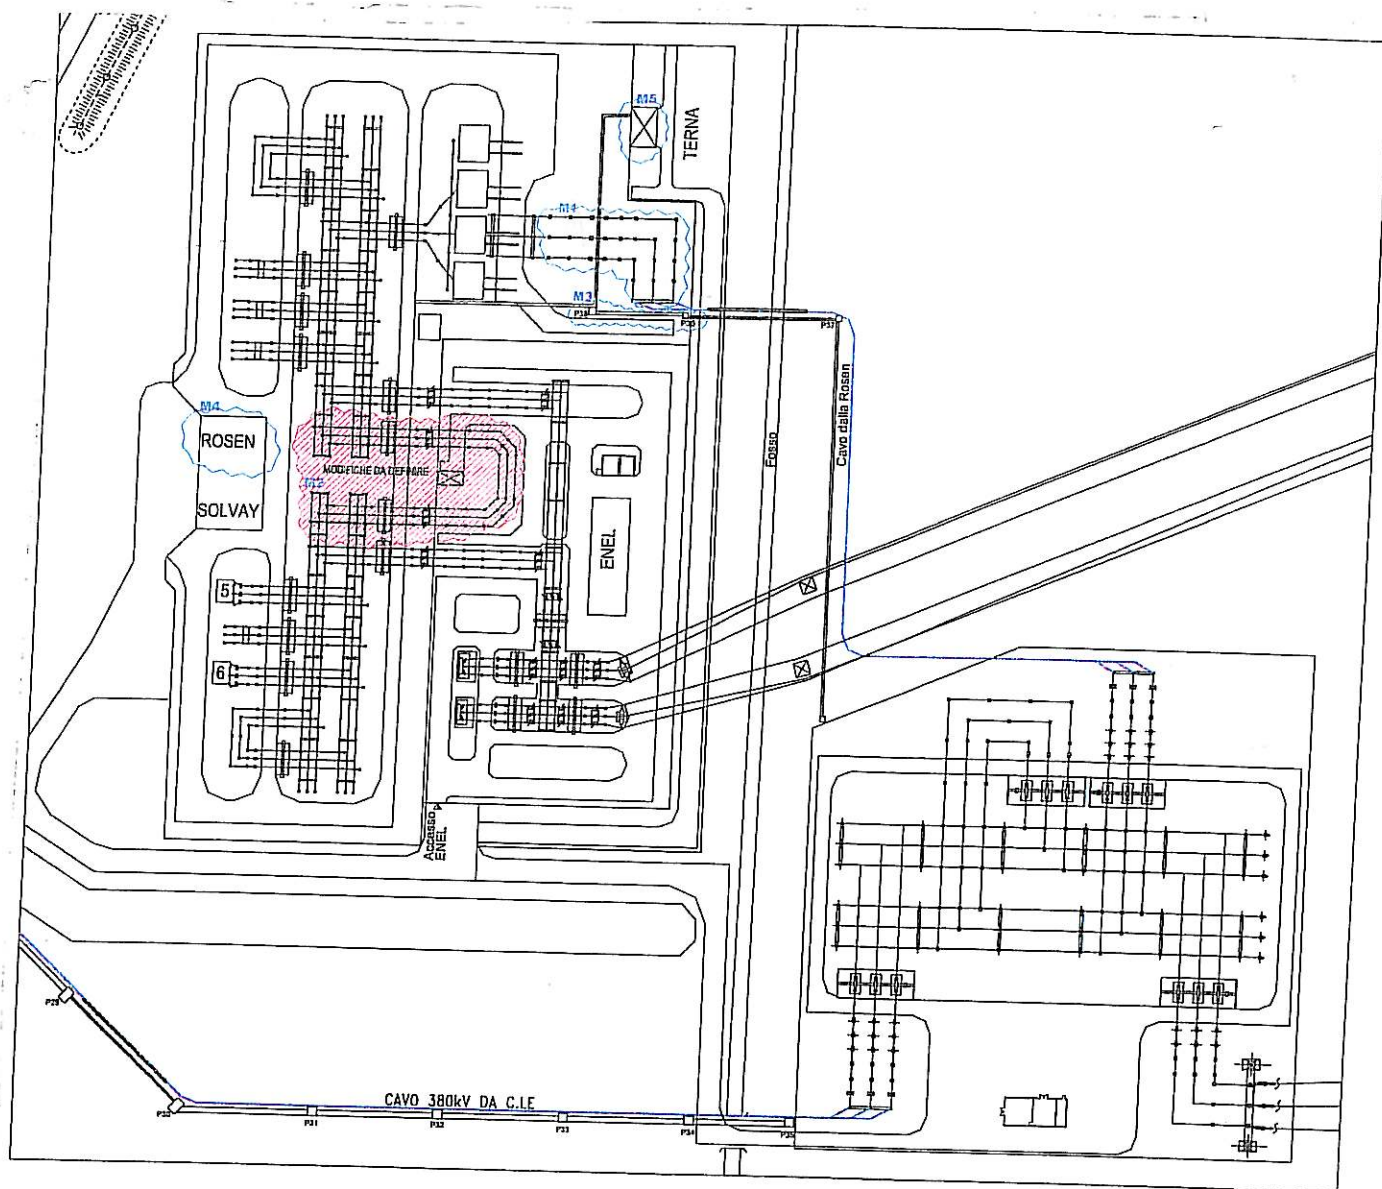


Figura 4 – Layout della stazione AT nella nuova configurazione con Roselectra.
 (Con M1, M2, ecc sono indicate le aree interessate dalle relative modifiche).

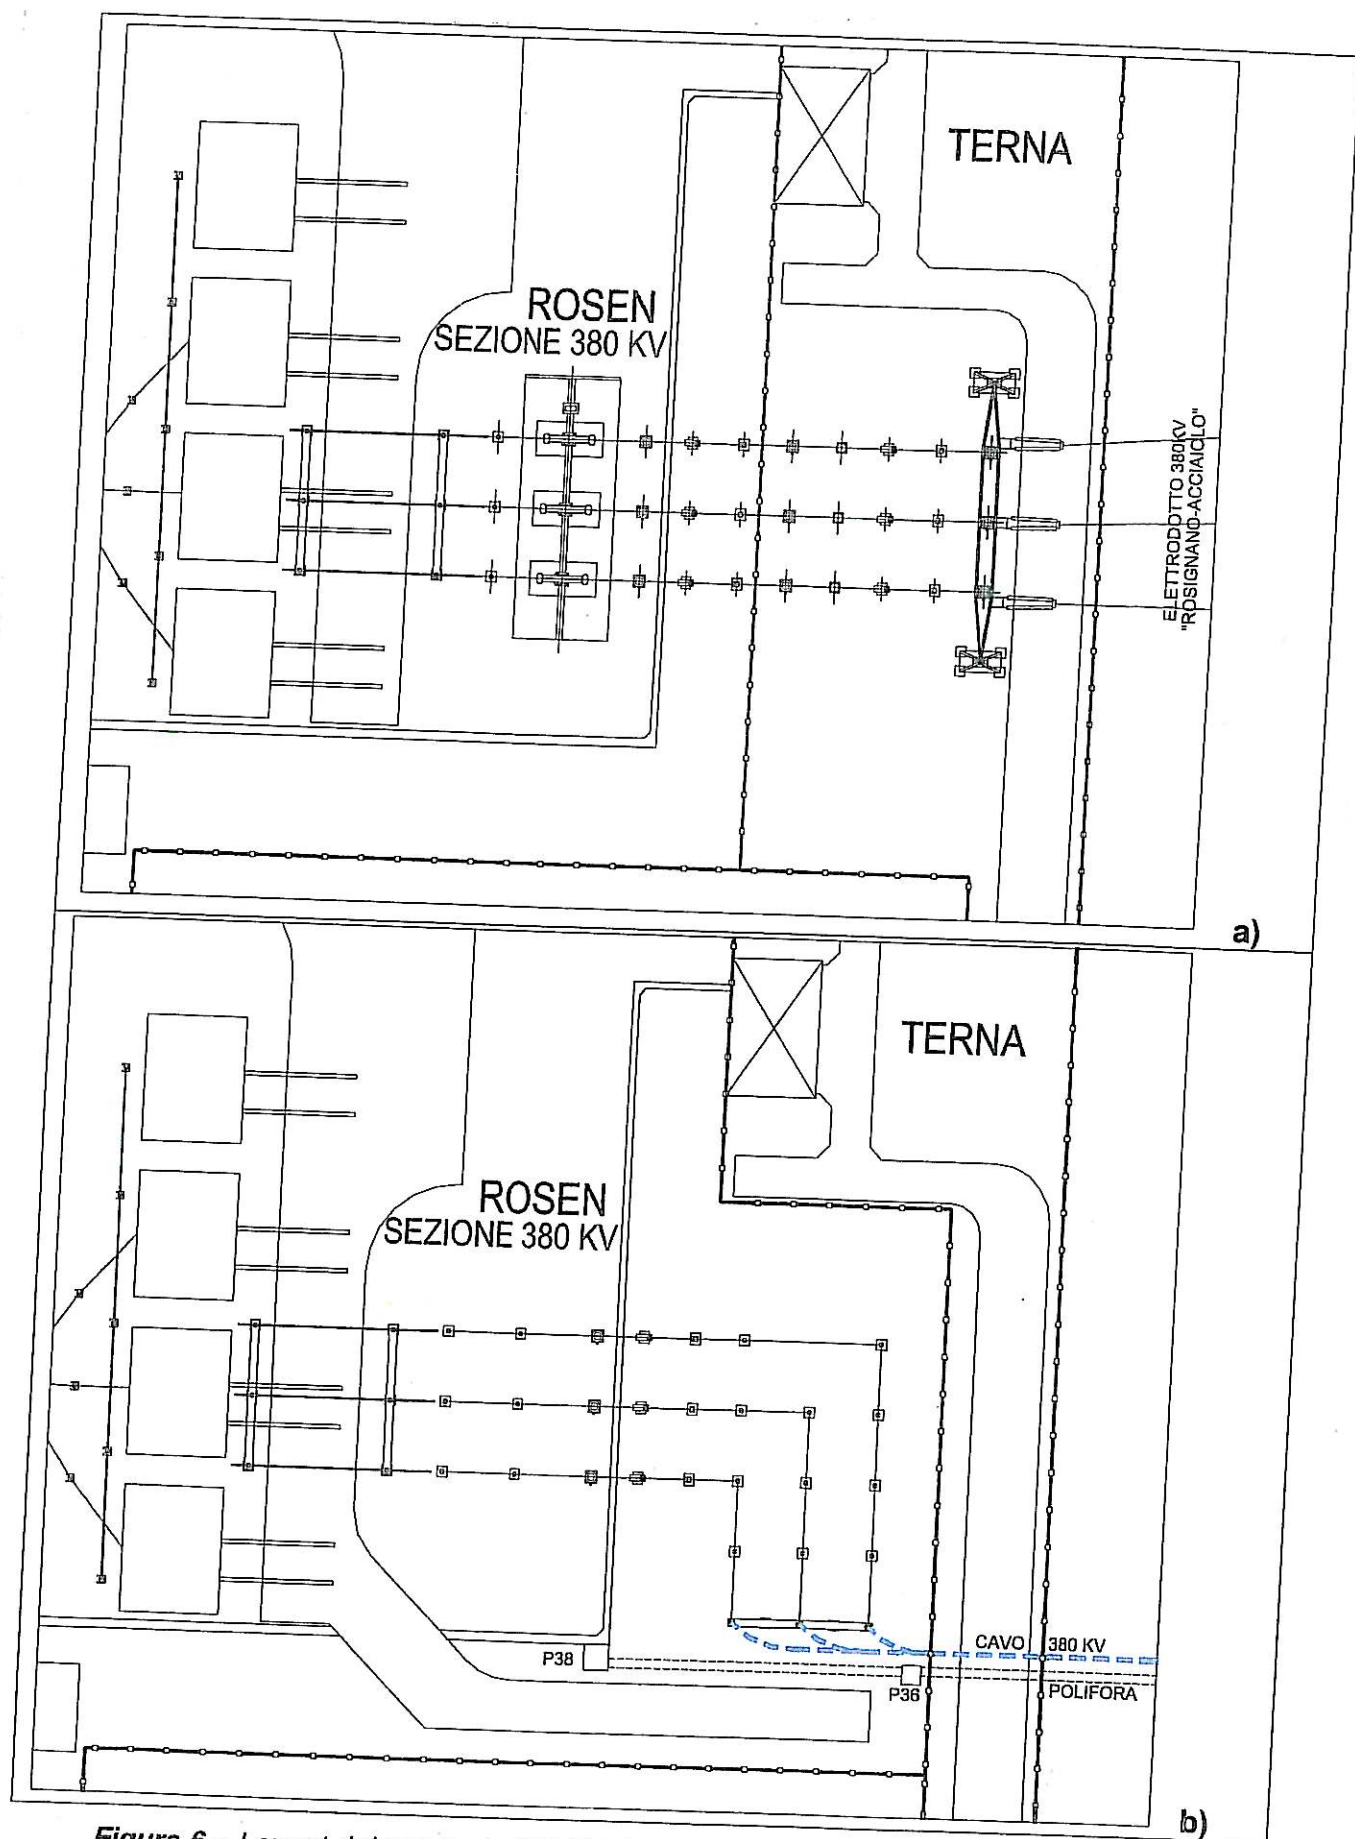


Figura 6 – Layout del montante 380 kV della Rosen prima (a) e dopo (b) le modifiche.