

20 settembre 2005

Presenti:

Edison:

Ing. Fiocchi

Ing. Marsella

ARPA Taranto:

Dott. Calabrò

Provincia di Taranto:

Dott. Martellotta

Dott.ssa Manganella

Dott. Loperfido

ENSR Italia:

Dott. Sestagalli

Dott. Longoni

Dott. Perozzo

## VERBALE DI RIUNIONE

A seguito delle disposizioni pervenute dalla Conferenza dei Servizi del 3 agosto 2005, si è tenuta in data odierna presso la sede di Edison-Taranto una riunione tecnica con i signori sopra indicati, al fine di infittire le maglie di indagine come richiesto durante la C.d.S. suddetta, compatibilmente con gli insediamenti impiantistici e logistici del sito.

Analizzata la proposta di ENSR di integrazione dei punti con 15 nuovi punti di indagine, e verificata l'impossibilità di realizzare una maglia 50x50 così come richiesto in sede di Conferenza dei Servizi, la stessa ha proposto un'ubicazione dei 15 punti di indagine, localizzati in prossimità dei sondaggi che hanno mostrato superamenti dei limiti stabiliti dal DM 471/99.


Nel corso della riunione è emersa da parte della Provincia e dell'ARPA la necessità di aggiungere un ulteriore punto di indagine (S 16) atto a circoscrivere il punto di campionamento S02 sito nell'area serbatoi. Tale necessità è stata condivisa da Edison.

In allegato si riporta la planimetria con l'ubicazione dei sondaggi aggiuntivi concordati con i partecipanti.


ARPA




Provincia di Taranto

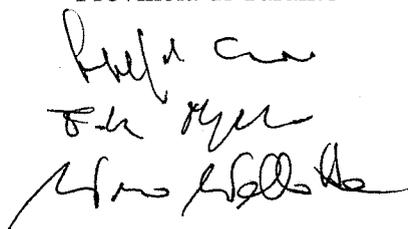

Edison S.p.A.

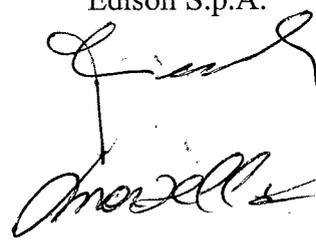


ENSR

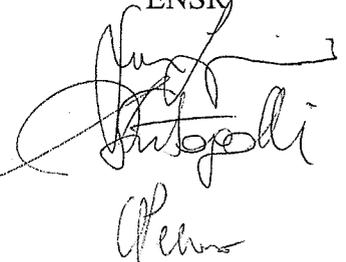

AGGLOMERATO  
ILVA

*punto di suddegno appuntino  
caratterizzato in data 20/09/05*

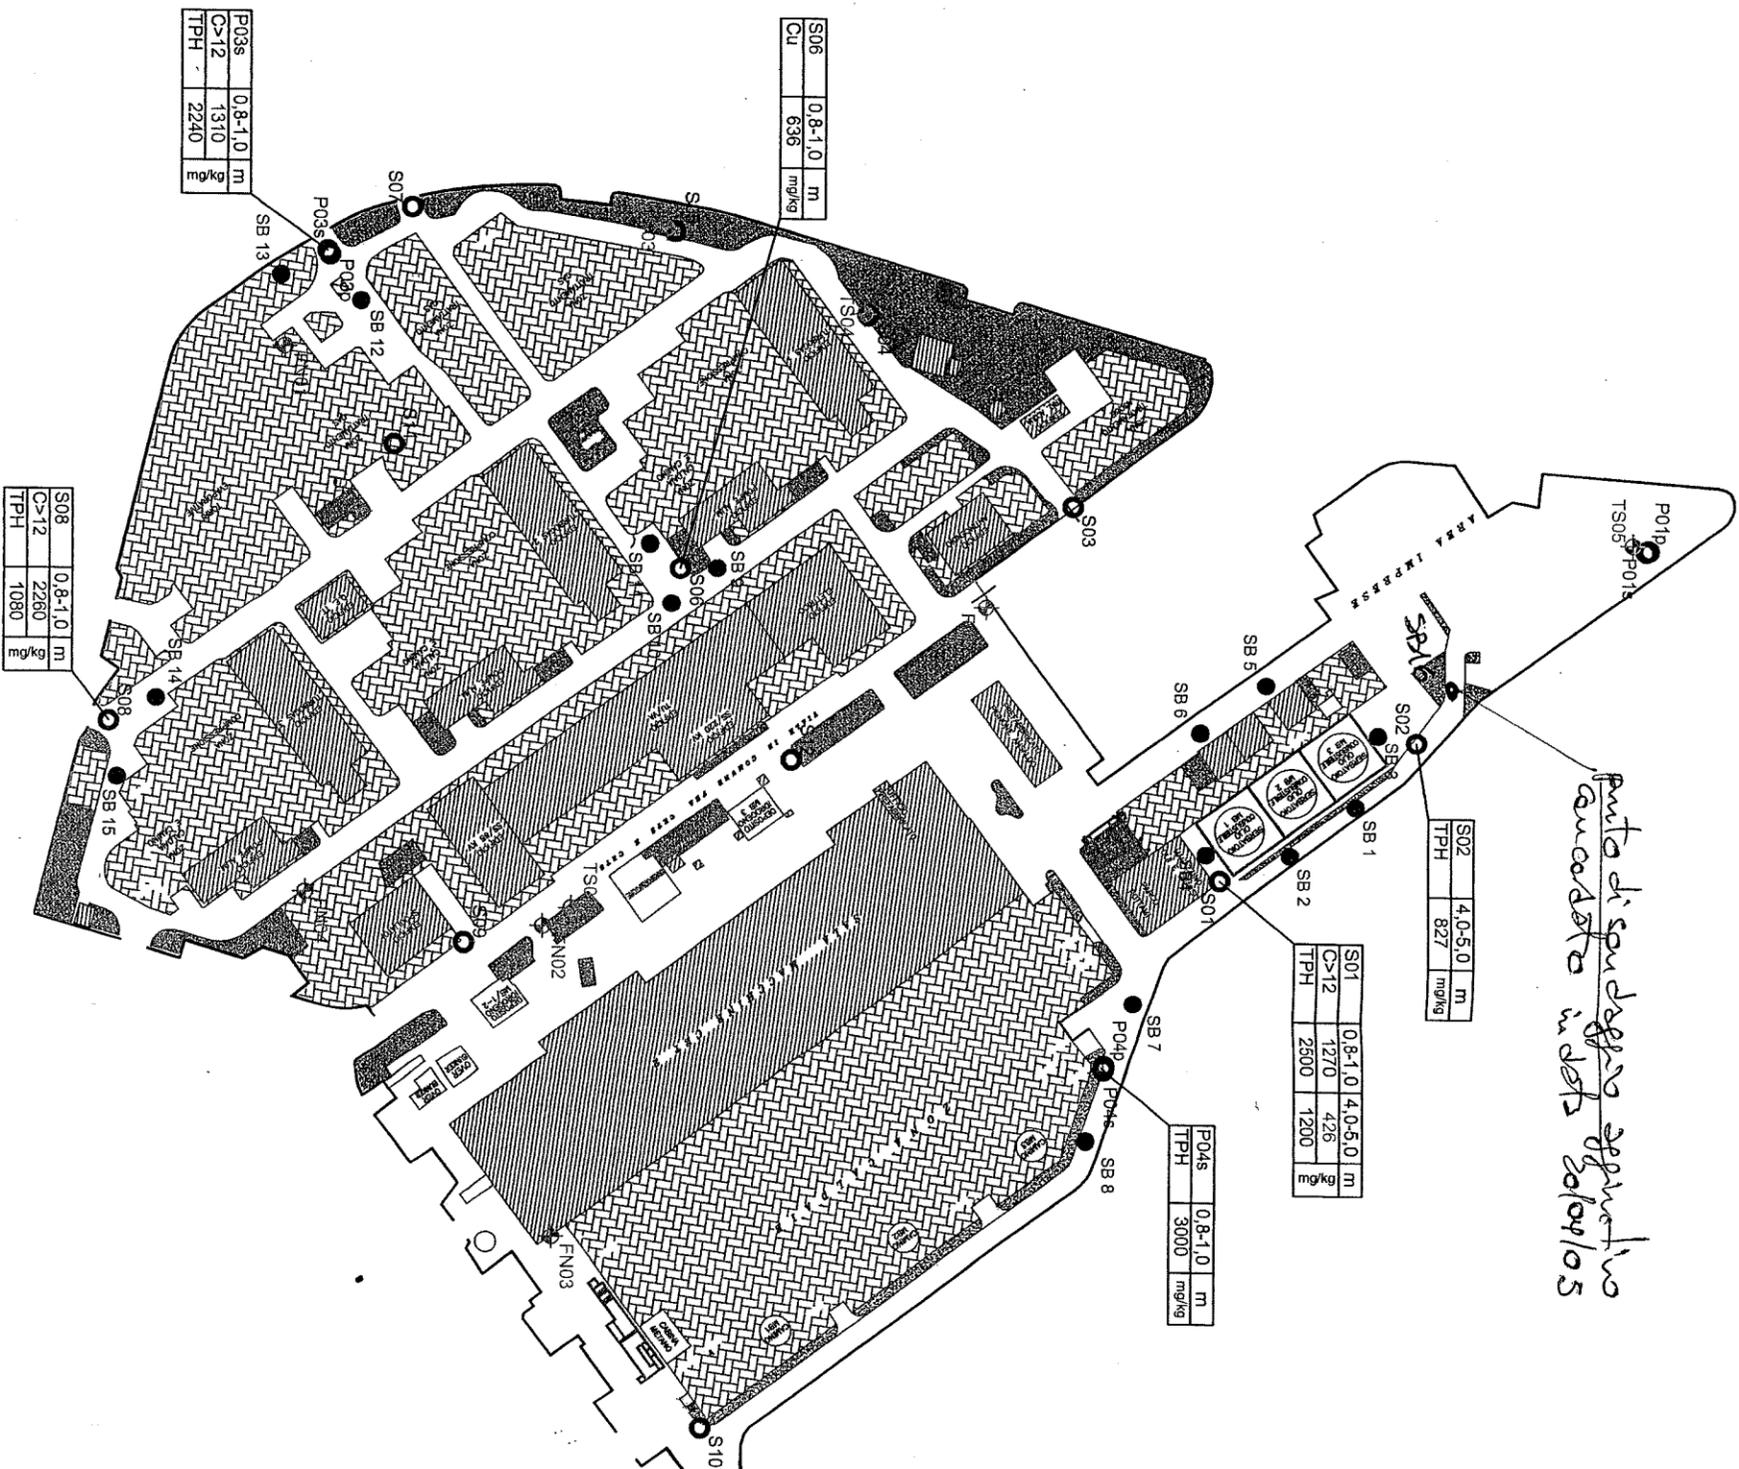

TUBIFICIO  
ILVA

Limiti del D.M. 47/199 per siti ad uso Commerciale e Industriale

Cu(VI)	15	mg/kg
C>12	750	
TPH	750	
Cu	600	

- Legenda:
- S03 Sondaggi superficiali
  - P02a Sondaggi profondi
  - FN05 Fanghi sedimentati al fondo dei pozzi delle reti fognarie
  - ⊕ TS01 Top soil
  - SB 1 Concentrazione INFERIORE al limite del D.M. 47/199 per siti ad uso Commerciale e Industriale
  - SB 2 Concentrazione SUPERIORE al limite del D.M. 47/199 per siti ad uso Commerciale e Industriale
  - SB 3
  - SB 4
  - SB 5
  - SB 6
  - SB 7
  - SB 8
  - SB 9
  - SB 10
  - SB 11
  - SB 12
  - SB 13
  - SB 14
  - SB 15
  - P01a
  - P01b
  - P02a
  - P02b
  - P03a
  - P03b
  - S01
  - S02
  - S03
  - S04
  - S05
  - S06
  - S07
  - S08
  - S09
  - S10

Ubicazione punti di indagine proposti

TITOLO		SCALA	
PROGETTO		1:1500	
Realizzazione delle indagini di Secondo Livello relative alla Caratterizzazione Ambientale del sottosuolo della Centrale Termoelettrica di proprietà Edison S.p.A. (Taranto)			
CLIENTE		FANTOLA	
EDISON S.p.A.			
Via per Statte s.n.			
74100 Taranto			
N° PROGETTO	DATA	DISEGNATO DA	REV
11048445	24.05.05	ASE	0
FILE	APPROVATO	RRU	1

ENSR ITALIA S.p.A.  
Via R. Ferencelli, 17/A - 20145 Milano (Italy)  
Tel. +39-02-318071 - Fax +39-02-34557410  
ensritalia@ensr.com - www.ensr.com

