


Allegati B.19 e 19/1

PLANIMETRIA APPROVVIGIONAMENTO E DISTRIBUZIONE IDRICA

- **Il numero progressivo assegnato non permette di associare i punti di approvvigionamento in scheda B.2.1 con quelli sulla planimetria B.19. Si veda richiesta alla scheda B.2.1**
- **Si richiede di indicare le coordinate geografiche dei punti di approvvigionamento dell'impianto.**

Si allega la planimetria con le indicazioni dei punti di approvvigionamento e distribuzione idrica, con particolare riferimento ai pozzi 12, 13 e 31.

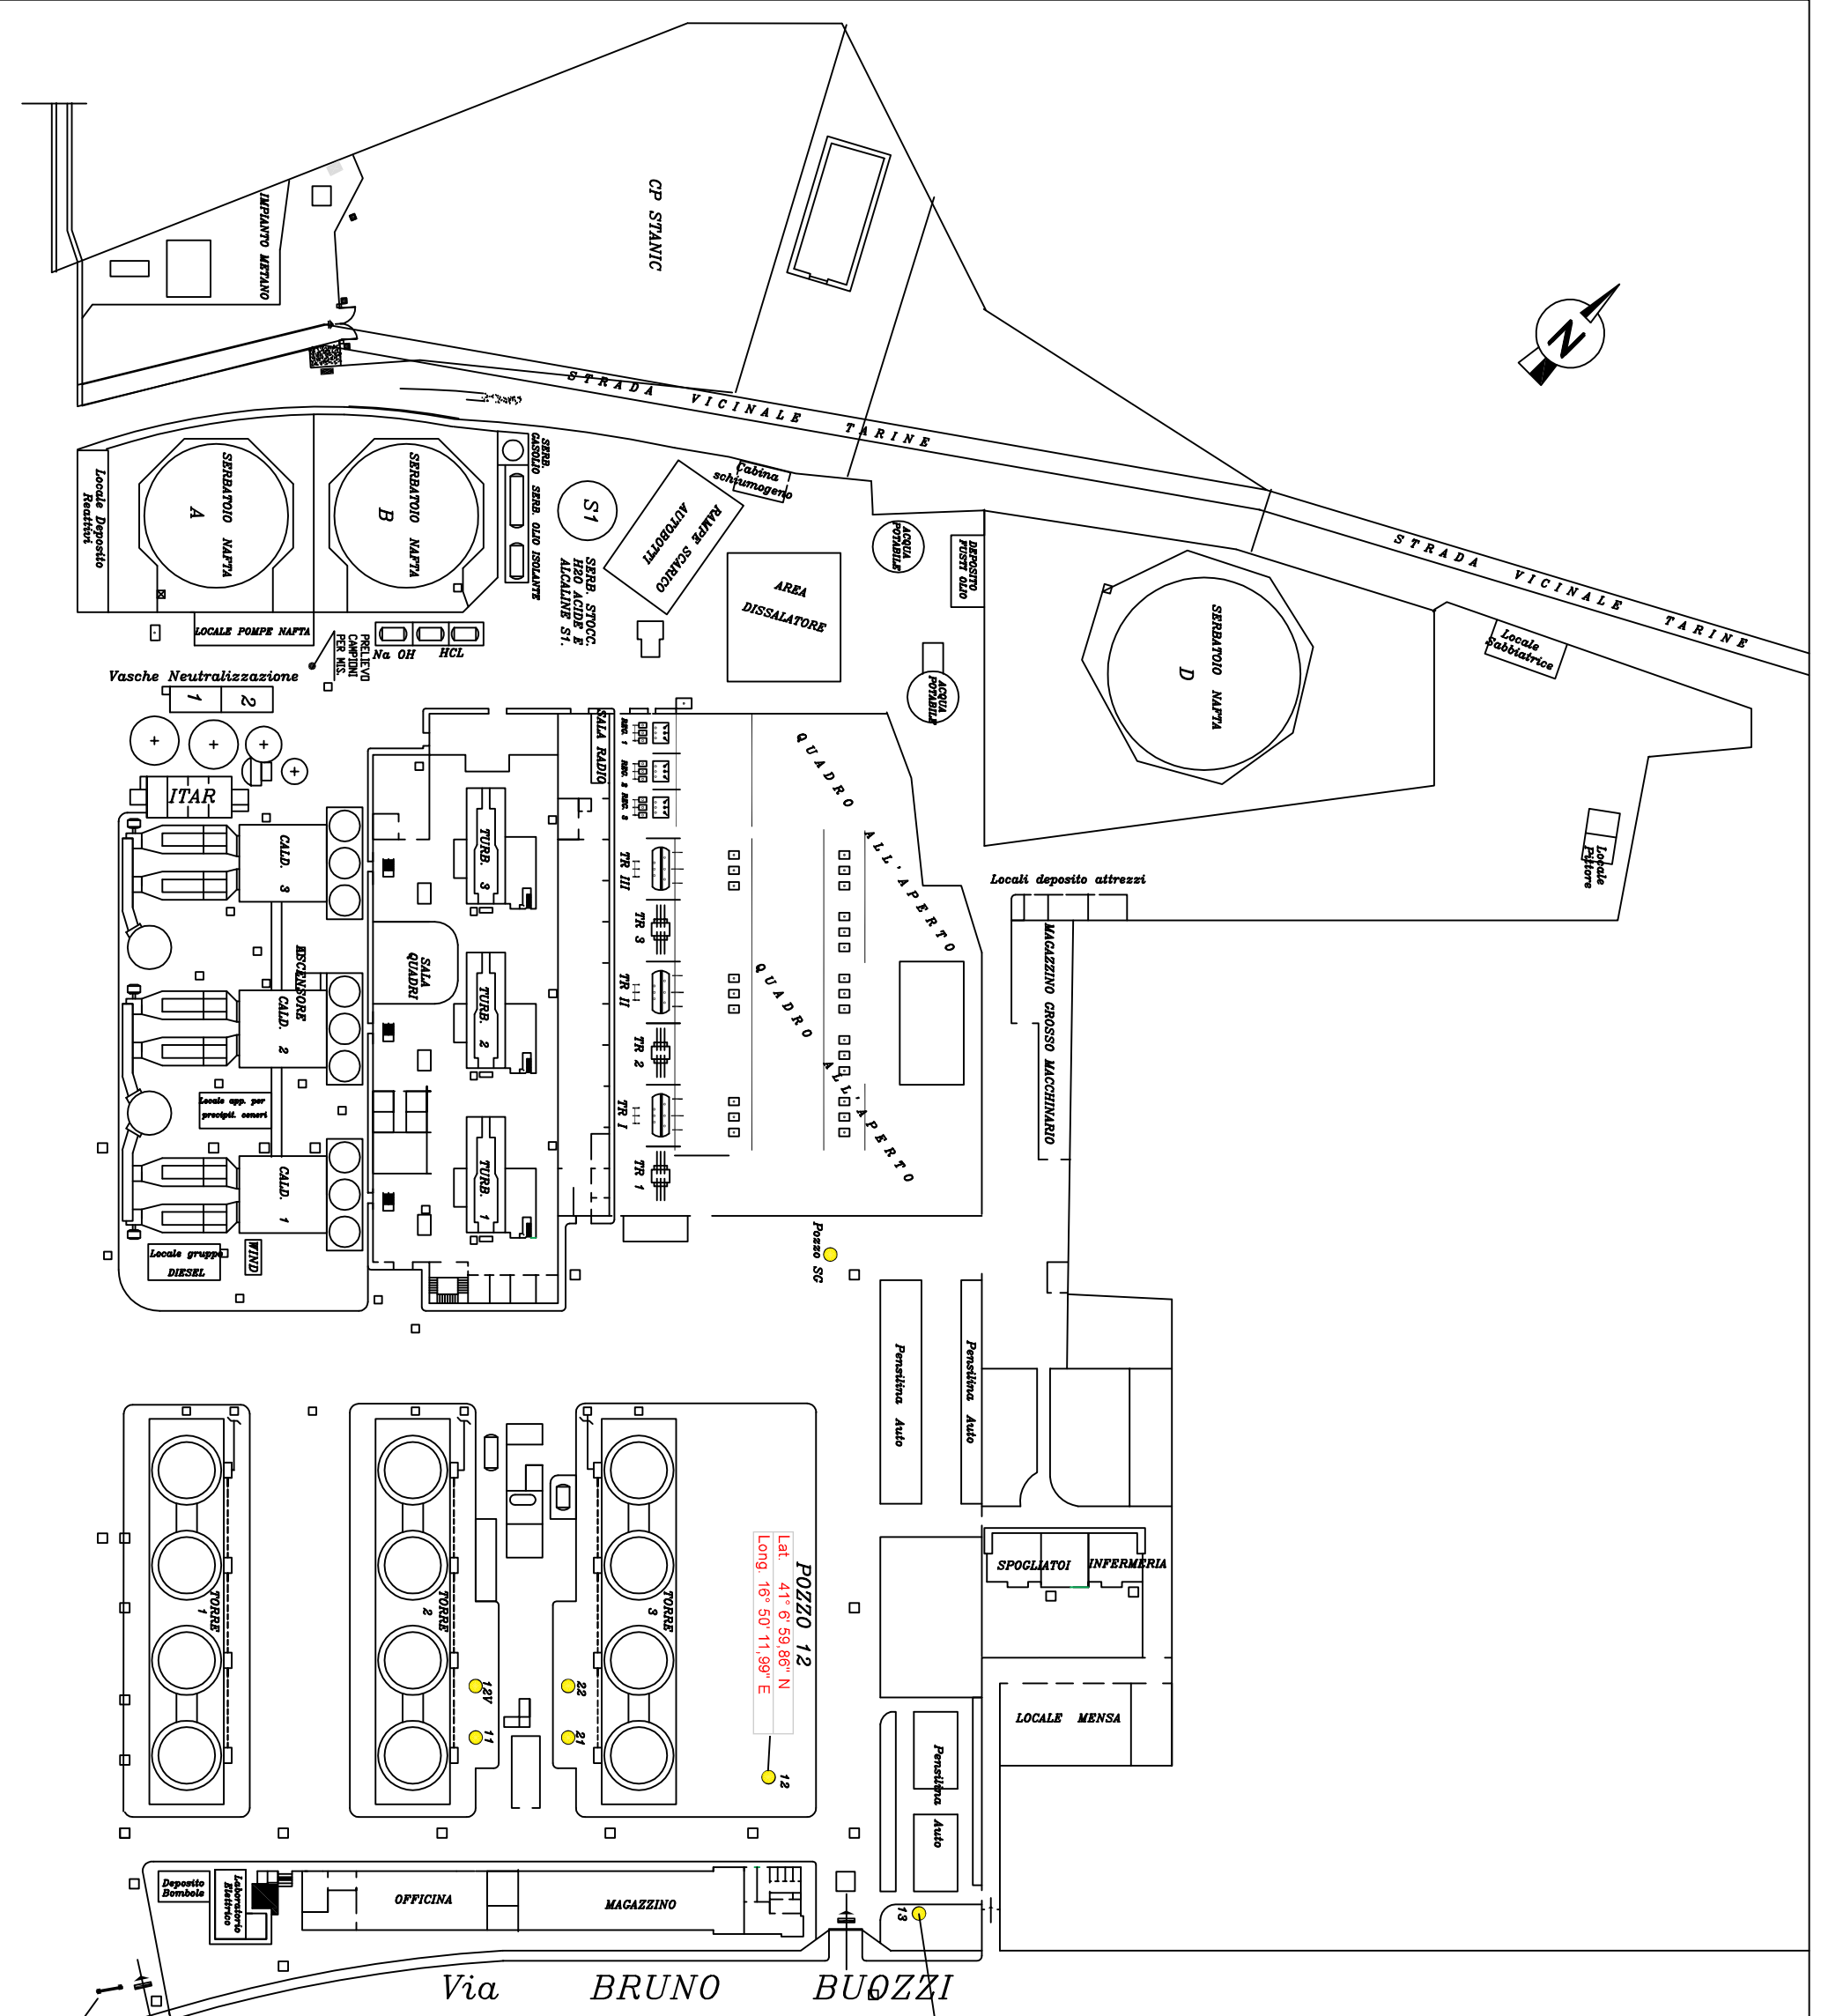

MODIFICHE		N. DATA SERA	
N.	DESCRIZIONE	DATA	SERA

CENTRALE DI BARI		N.	
PLANIMETRIA GENERALE		2008/AIA/A	
APPROVIGIONAMENTO IDRICO			