


LEGENDA	
	Riporto: ghiaia grossolana sabbiosa
	Terreno di riporto: limo argilloso/sabbioso rosso
	Calcarenite compatta
VEP	Pozzo di ventilazione
NP	Nesty probe
	Livello prodotto
	Livello falda

SCALA V 1:200

SCALA H 1:100

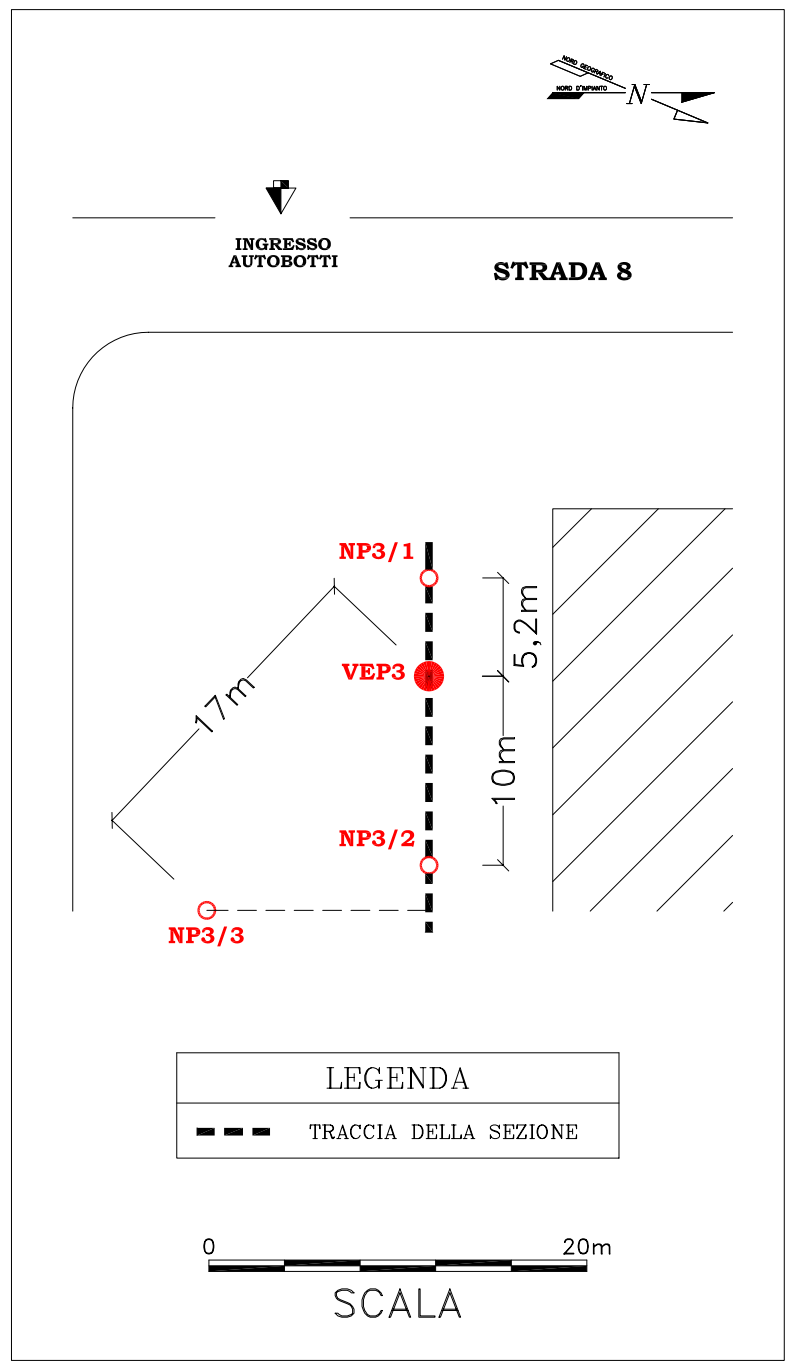

LEGENDA	
	TRACCIA DELLA SEZIONE

0 20m

SCALA

REV.	DESCRIZIONE	DATA	DIS.	CONTR.	APP.
0	PRIMA EMISSIONE	31.10.03	G.F.	F.S.	G.D.

URS
Italia

Via Bertieri, 4
I-20146 Milano
Tel. +39.02.422556.1

APPROVATO PER COSTRUZIONE

REV. DATA

FIRMA

N° COMMESSA 38856-012

CONTRATTORE

N° ORDINE

N° DISEGNO
FIGURA 3

FOLGIO 1 DI 1

REV. 0

SCALA PLOT: 1:1 CAD FILE: ERG 012\rep\DEF\figure\app1\fig3