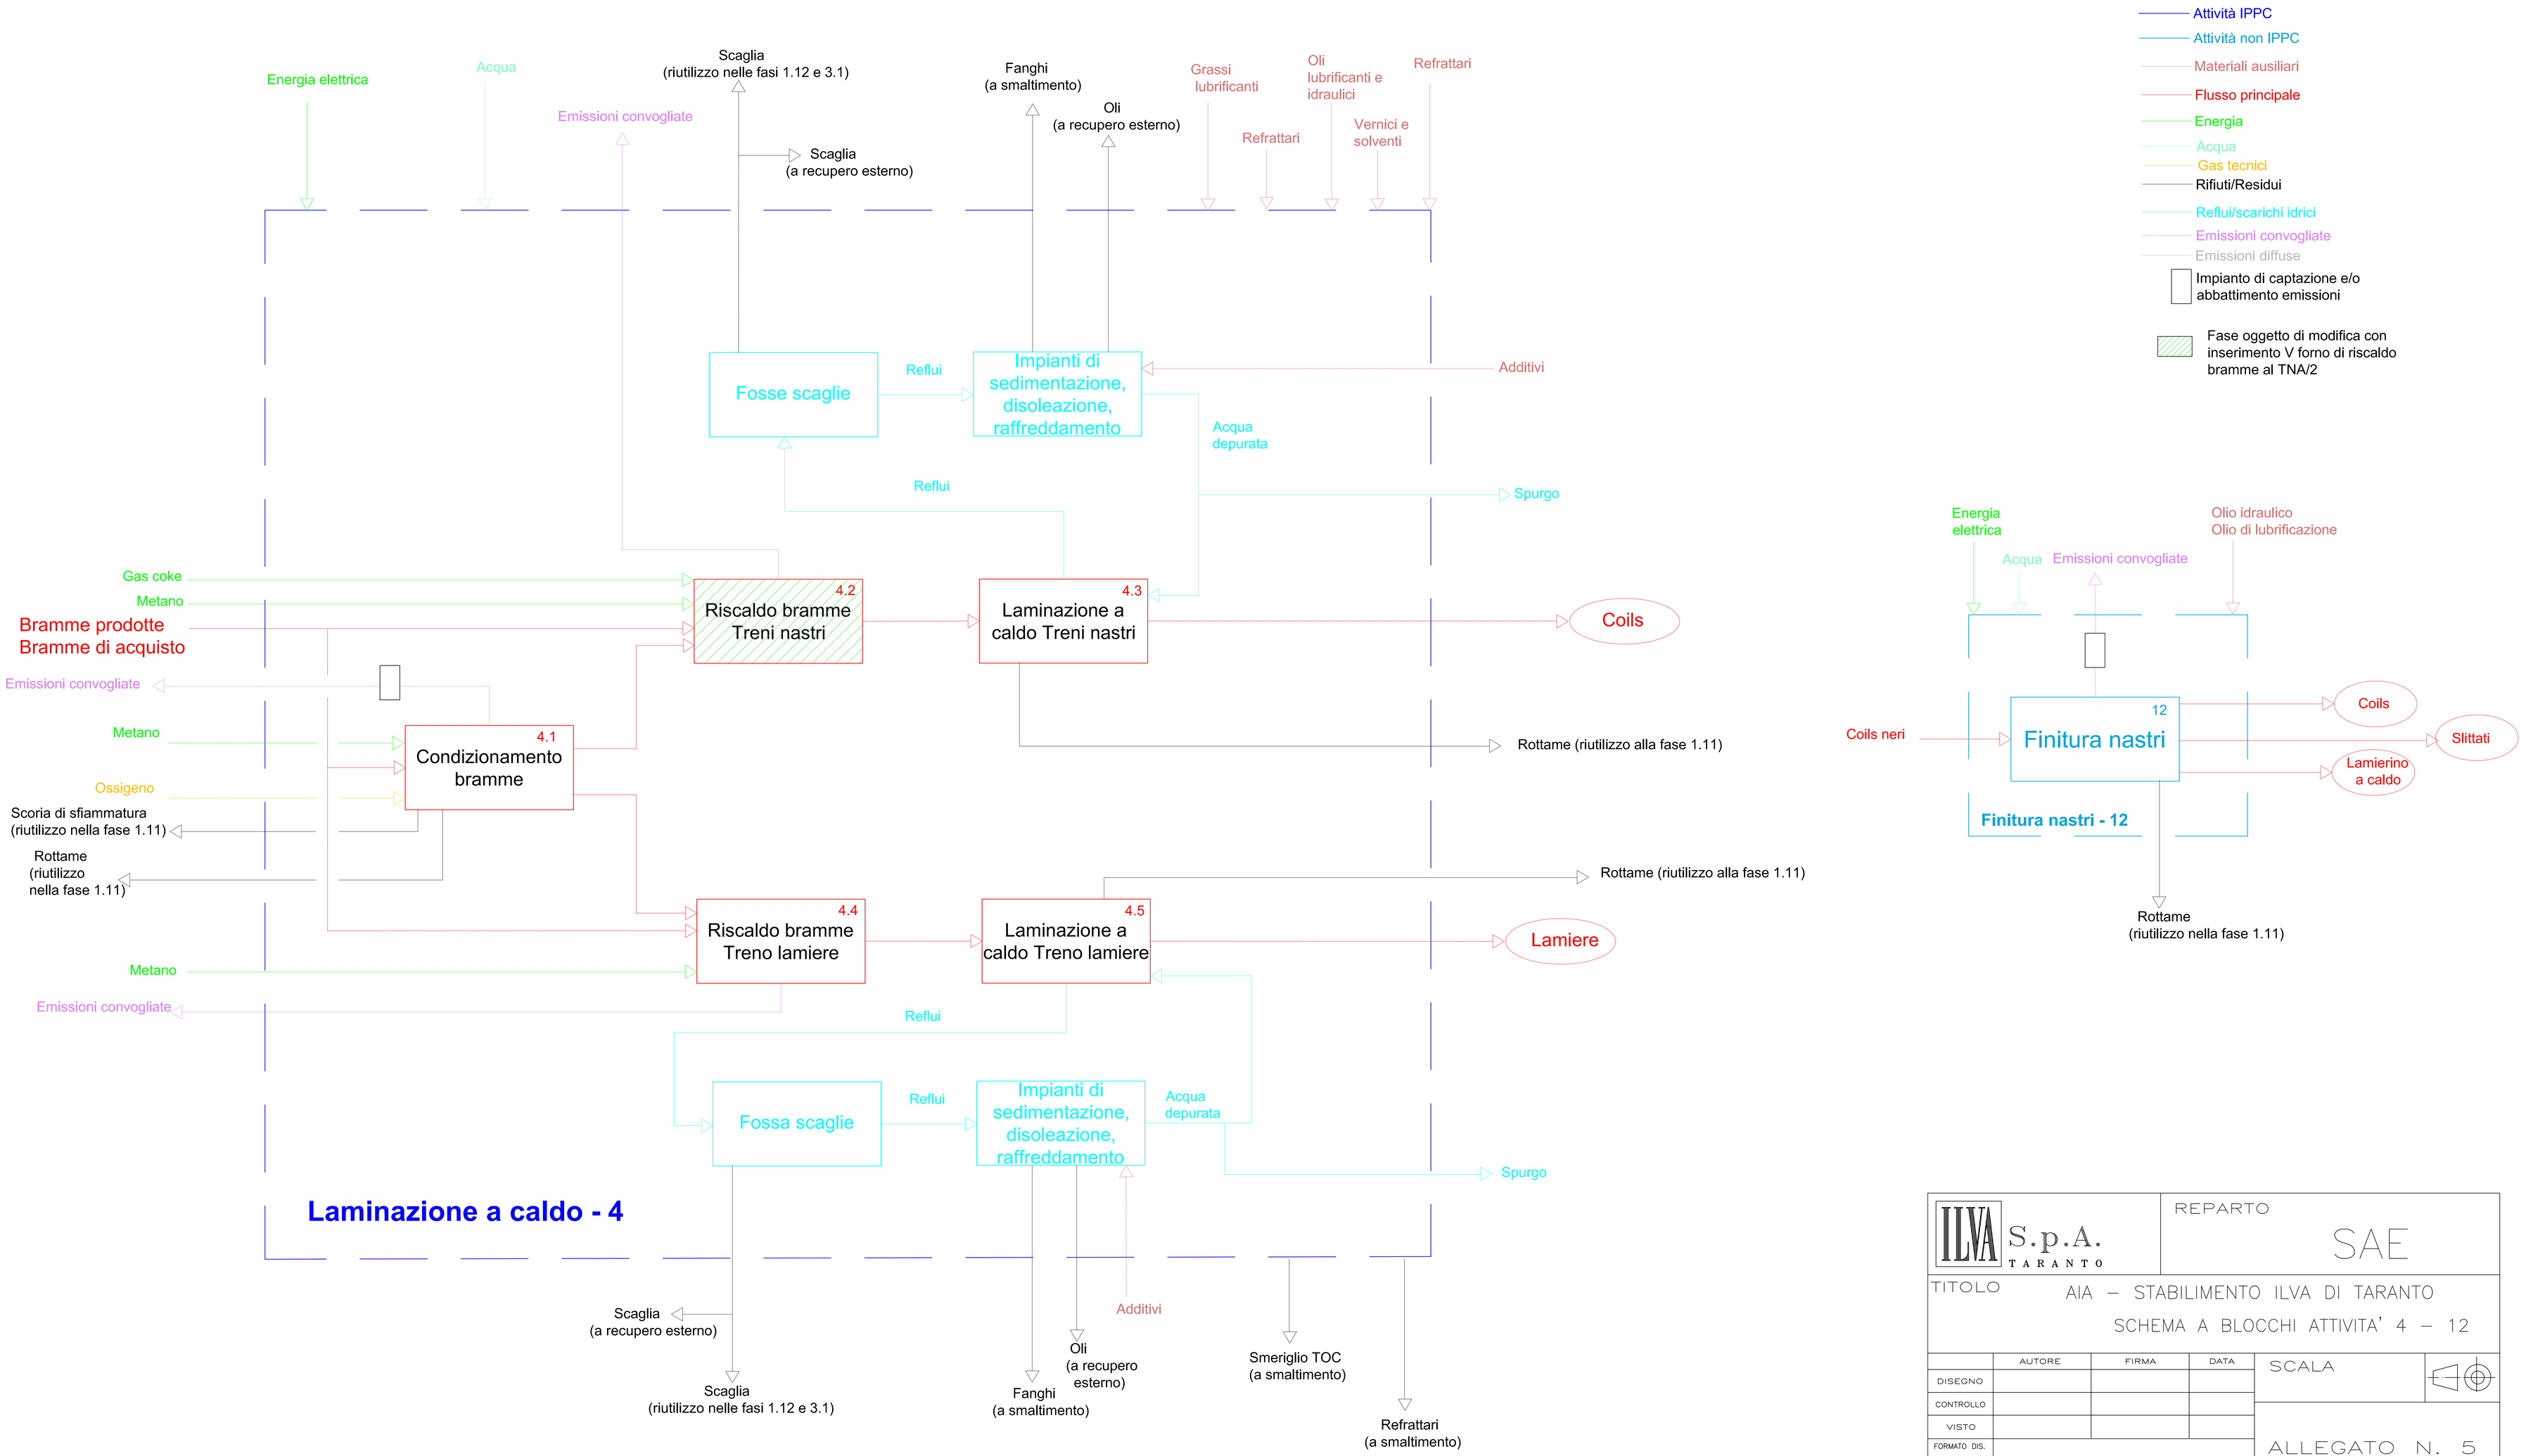

ILVA S.p.A. TARANTO

REPARTO: SAE

TITOLO: AIA – STABILIMENTO ILVA DI TARANTO
SCHEMA A BLOCCHI ATTIVITA' 4 – 12

	AUTORE	FIRMA	DATA
DISEGNO			
CONTROLLO			
VISTO			
FORMATO DIS.			

SCALA

ALLEGATO N. 5