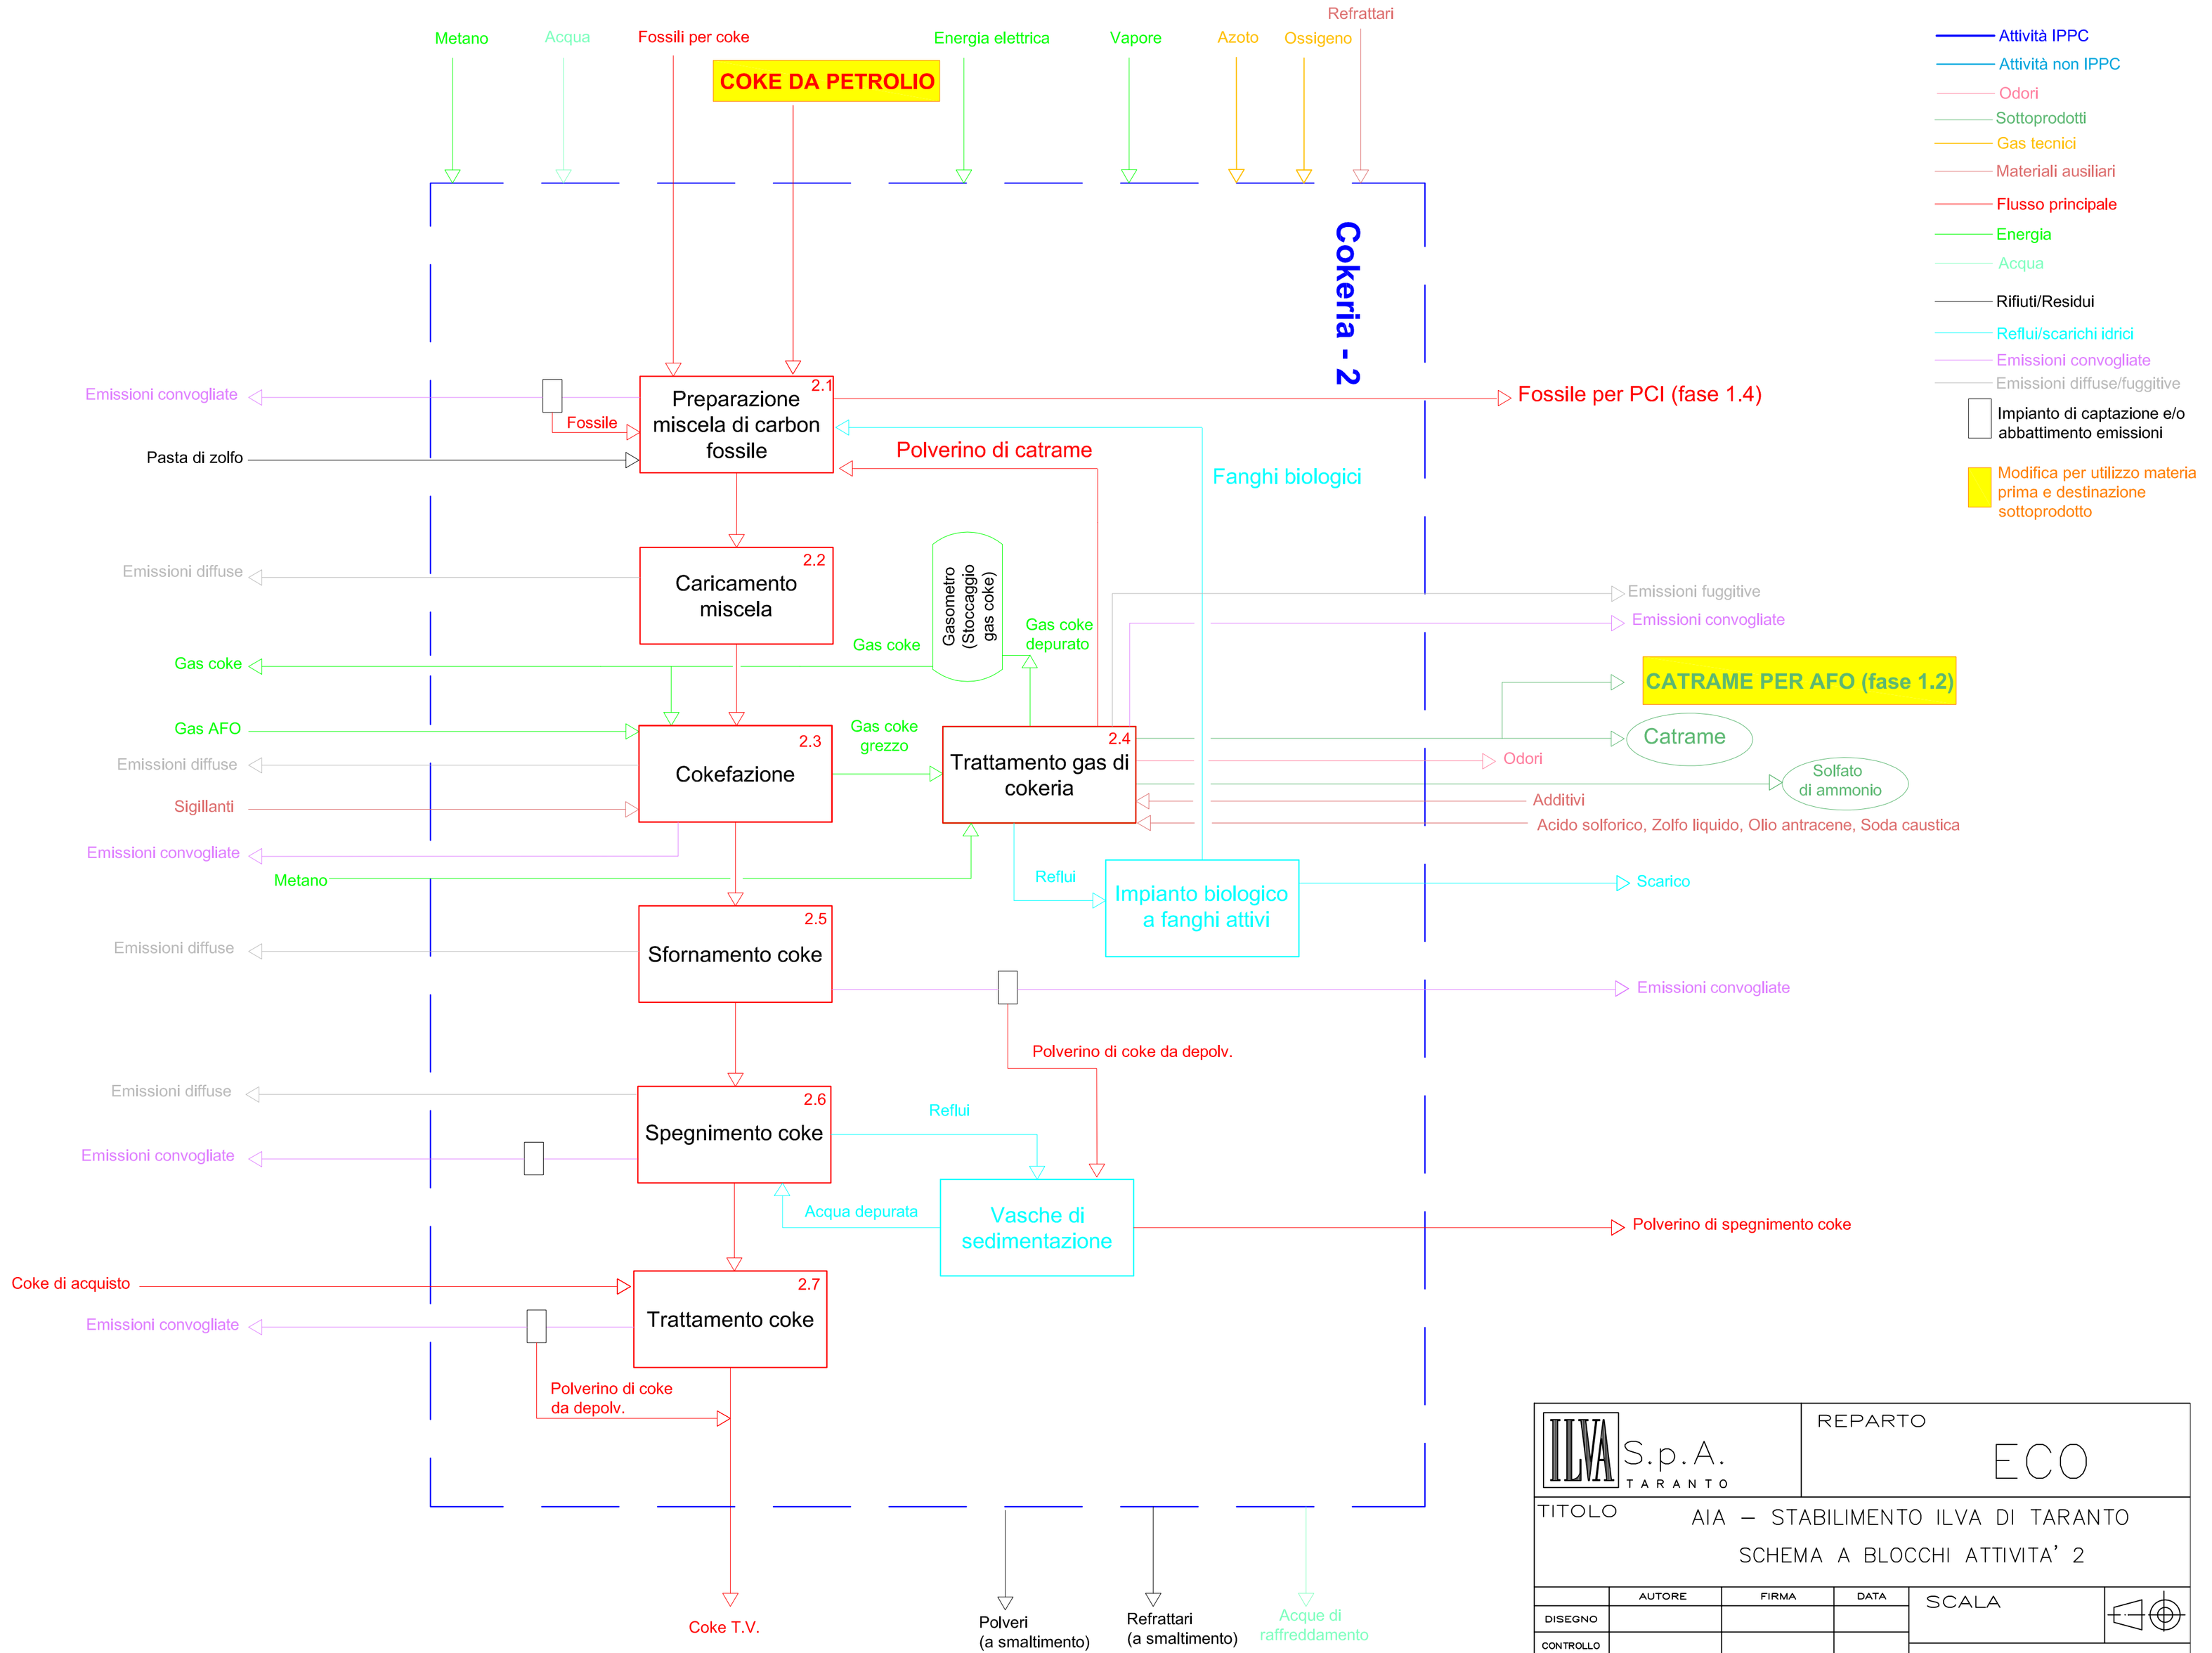


ILVA S.p.A. TARANTO

REPARTO ECO

TITOLO

AIA – STABILIMENTO ILVA DI TARANTO

SCHEMA A BLOCCHI ATTIVITA' 2

| | AUTORE | FIRMA | DATA |
|---|---|---|---|
| DISEGNO | | | |
| CONTROLLO | | | |
| VISTO | | | |
| FORMATO DIS. | | | |

SCALA

ALLEGATO N. 2
REV. 1