


- Attività IPCC
- Attività non IPCC
- Attività non IPCC
- Materiali ausiliari
- Flusso principale
- Energia
- Acqua
- Rifiuti/Residui
- Retiliscarichi/forchi
- Emissioni convogliate
- Emissioni diffuse
- Impianto di captazione e/o abbattimento emissioni

		REPARTO		ECO
		AIA - STABILIMENTO ILVA DI TARANTO		
TITOLO				
SCHEMA A BLOCCHI ATTIVITA' 6 - 15 rev. 1				
STABILIMENTO	ALTOFURNO	FINALE	SEMI	SCALA
CONTINUALO				
VERTICO				
REVISIONE 001				ALLEGATO N. 9

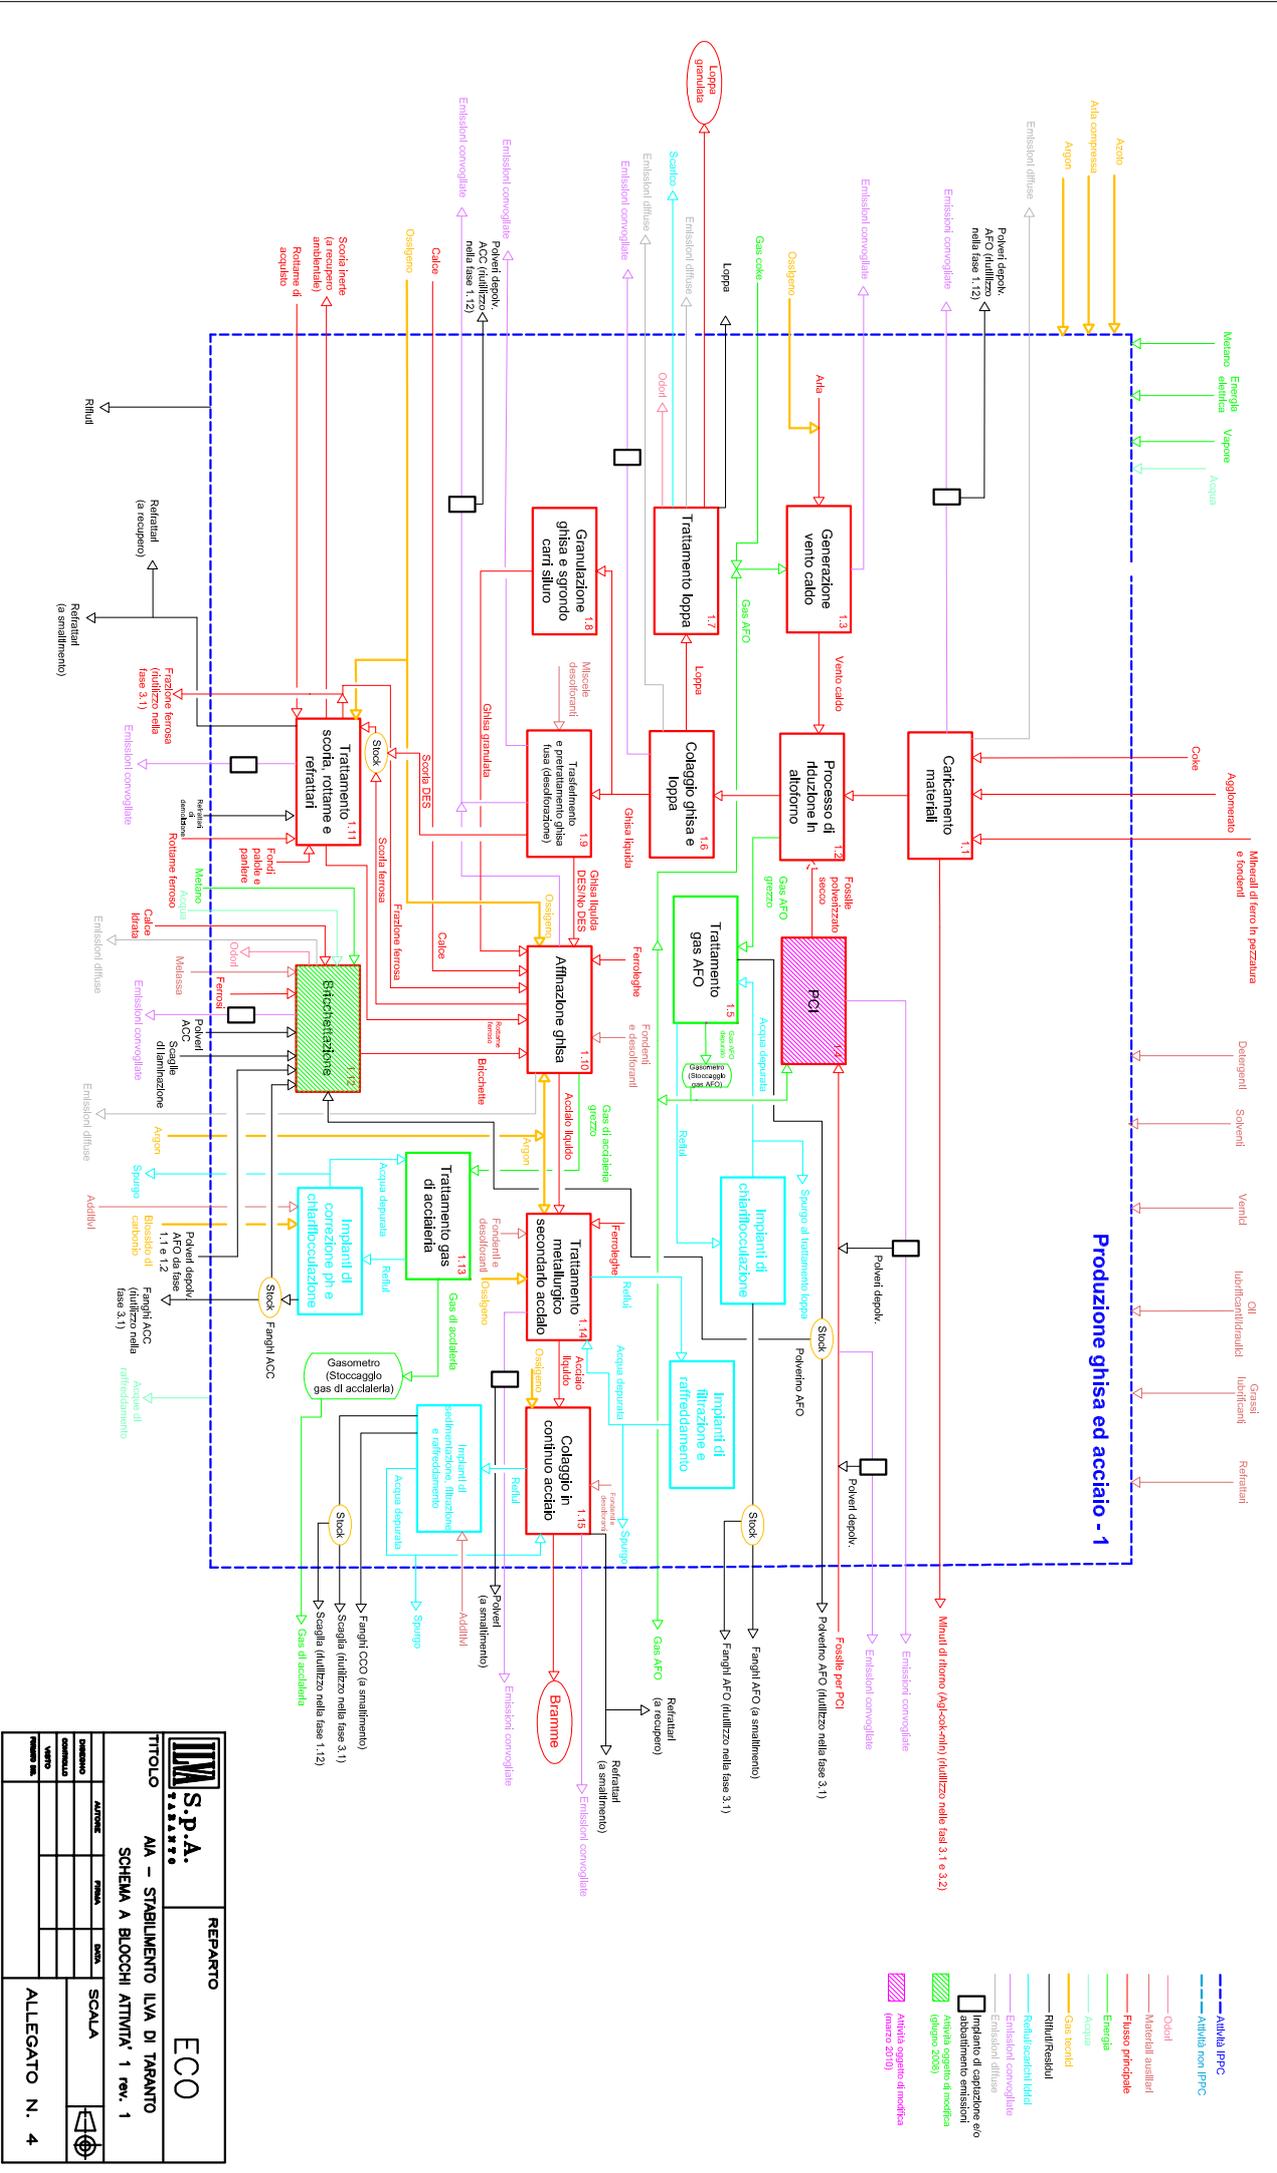


**Produzione ghisa ed acciaio - 1**


- Attilia IPFC
- Attilia non IPFC
- Oil
- Materiali metallici
- Fusso principale
- Energia
- Acqua
- Gas ferri
- Rifiuti/Residui
- Realizzatori (dtd)
- Emissioni convogliate
- Emissioni diffuse
- Impianto di captazione, sfo abbattimento emissioni (giugno 2009)
- Attilia oggetto di modifica (giugno 2009)
- Attilia oggetto di modifica (marzo 2010)

		REPARTO	
		ECO	
TITOLO AA - STABILIMENTO LIVA DI TARANTO SCHEMA A BLOCCHI ATTIVITA' 1 rev. 1			
AUTORE		SCALA	DATA
CONSTATTO		SCALA	DATA
VERIFICATO		SCALA	DATA
APPROVATO		SCALA	DATA
ALLEGATO N. 4			

- Attività IPCC
- Attività non IPCC
- Odori
- Sottoprodotti
- Gas tecnici
- Materiali ausiliari
- Flusso principale
- Energia
- Acqua
- Rifiuti/Residui
- Reflui/scarichi idrici
- Emissioni convogliate
- Emissioni diffuse/fuggitive

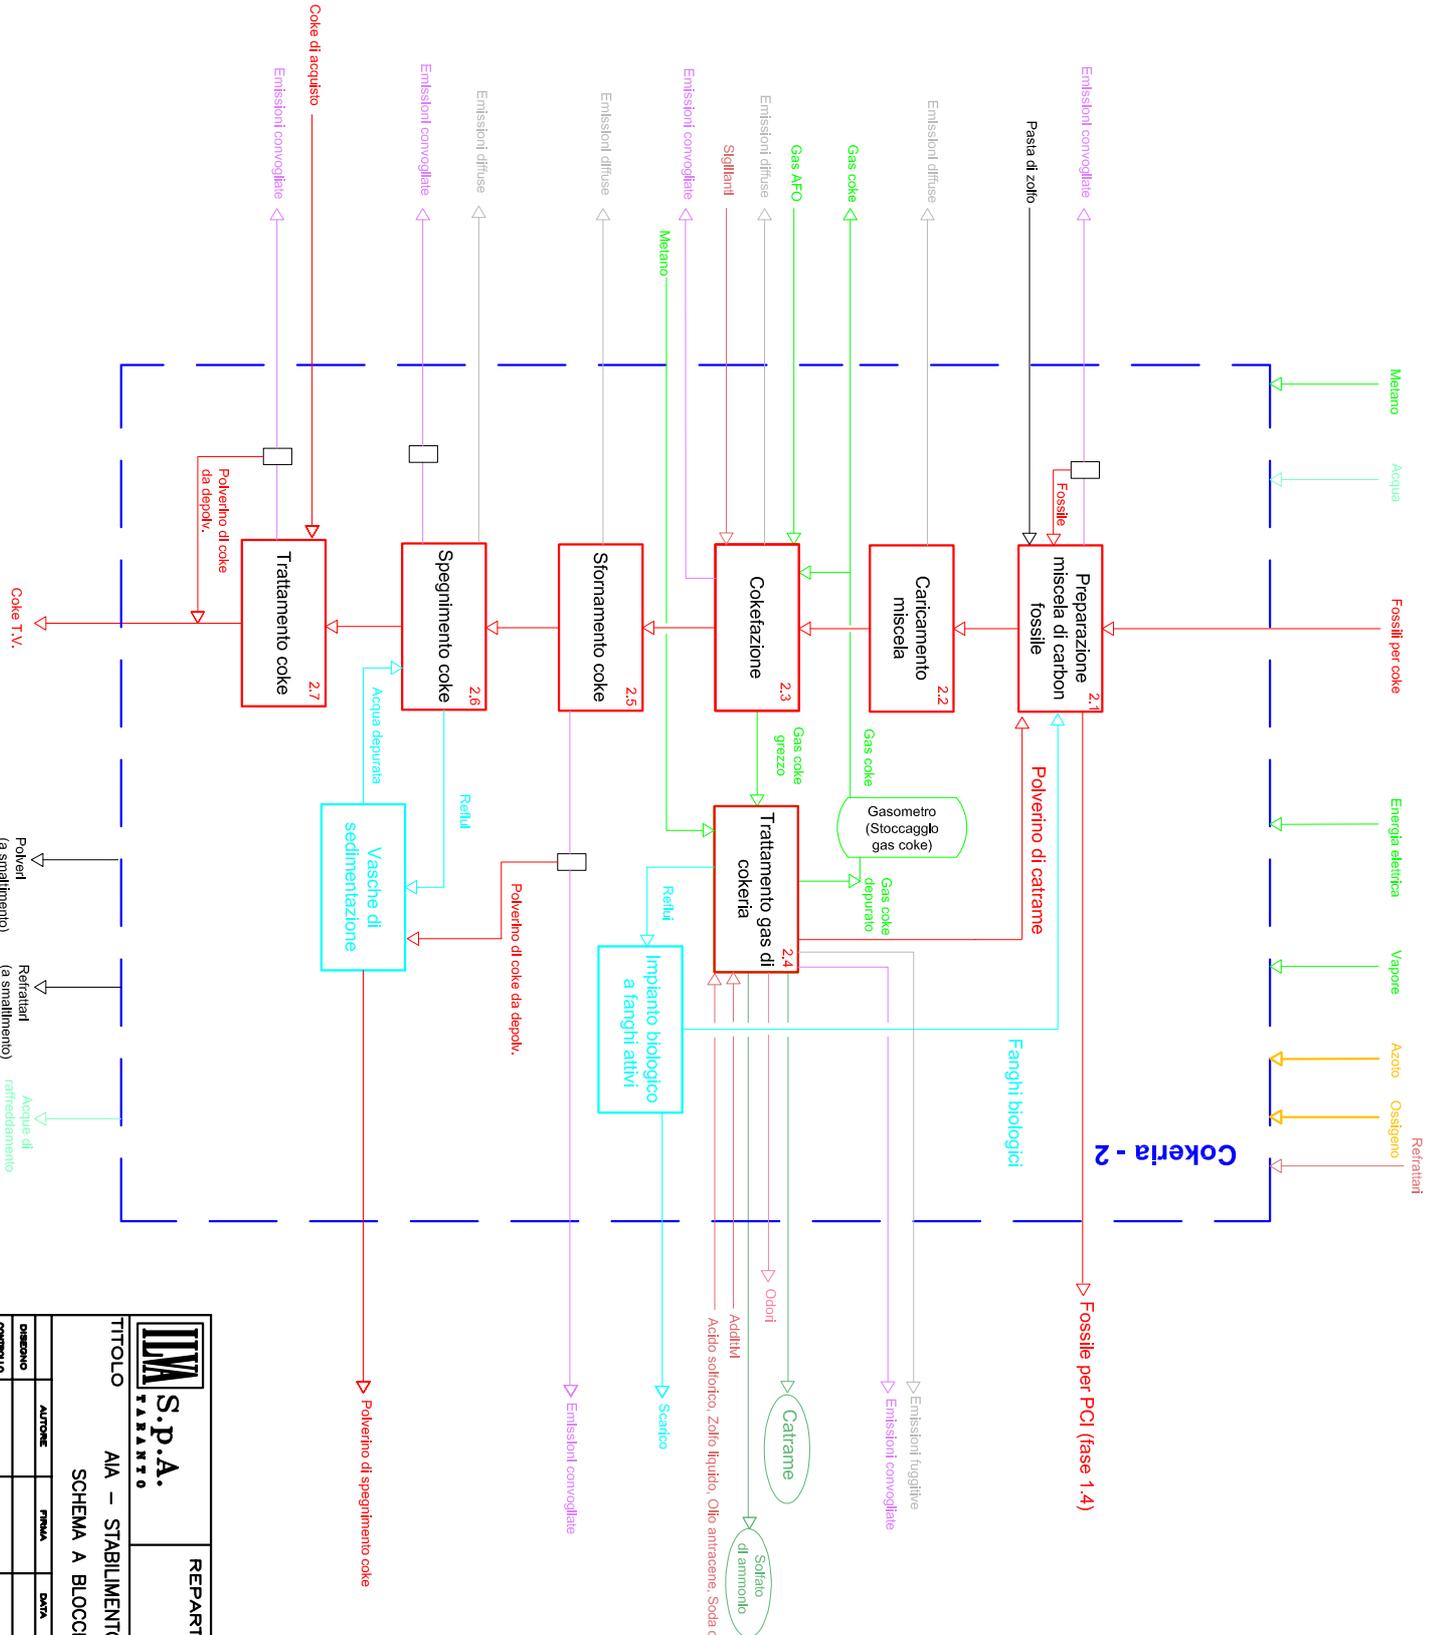


<b>ILVA S.p.A.</b> TARANTO		<b>REPARTO</b>	
<b>ECO</b>		<b>SCALA</b>	
TITOLO AIA - STABILIMENTO ILVA DI TARANTO SCHEMA A BLOCCHI ATTIVITA' 2 rev. 1			
AUTORE	PRIMA	DATA	
DESIGNO			
CONTROLLO			
VISTO			
FORMATO D.M.			
			ALLEGATO N. 2

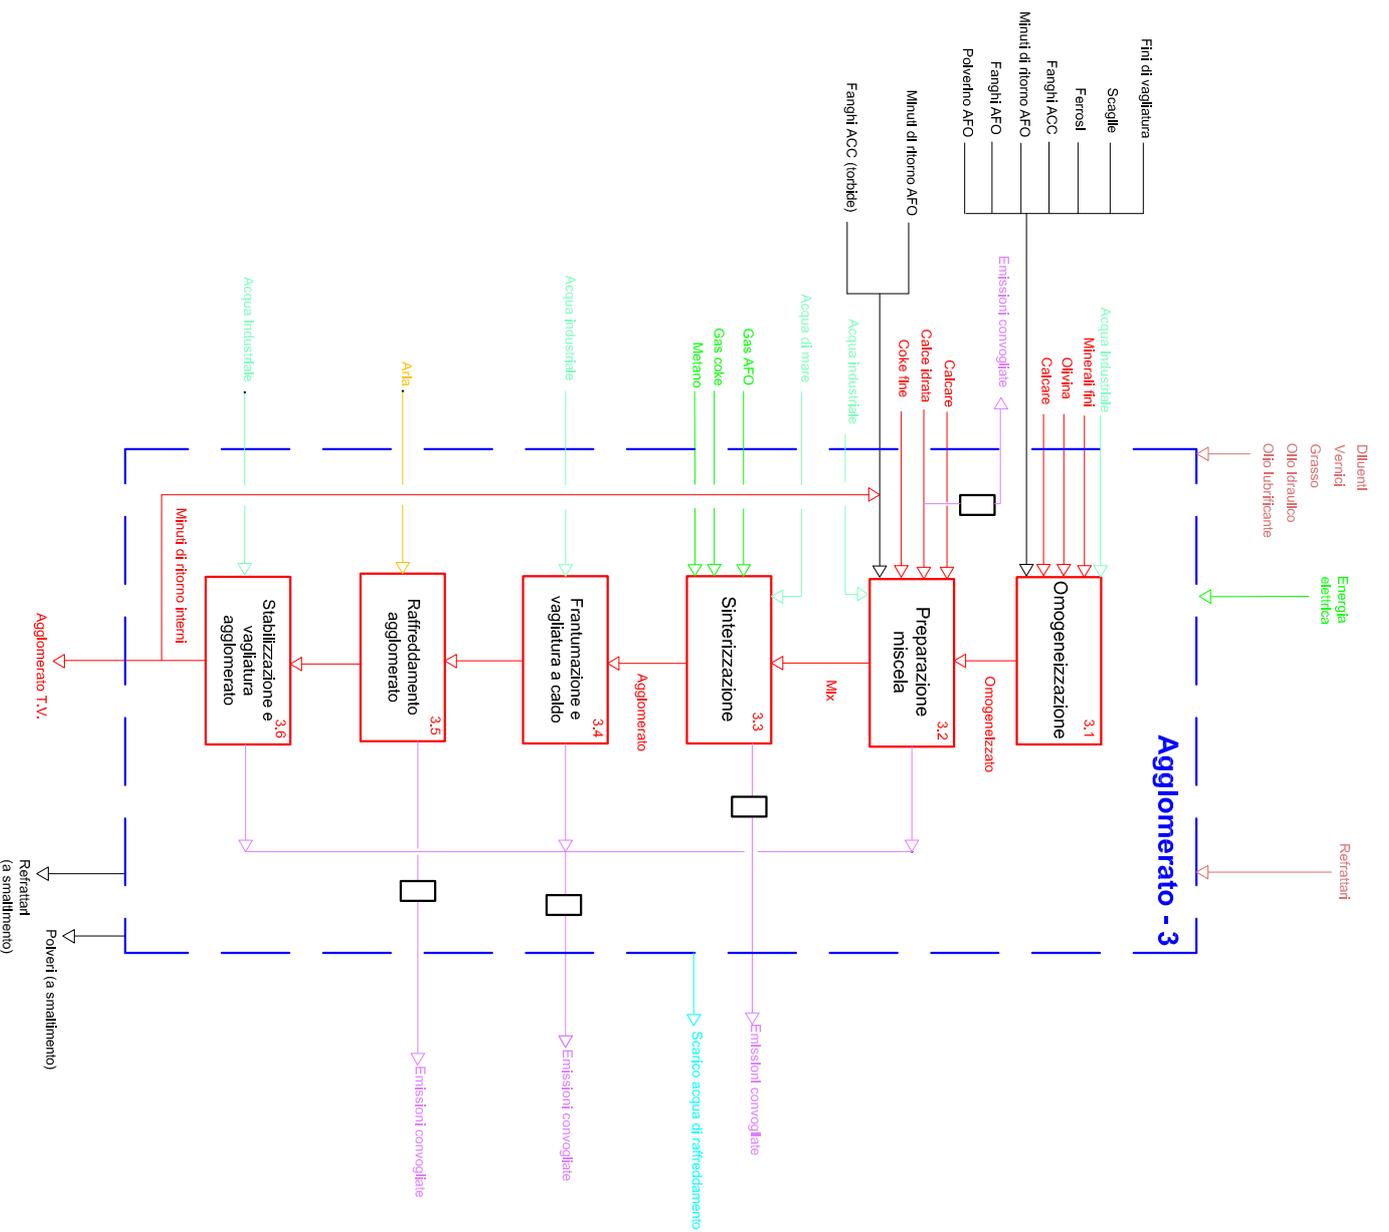


- Attività PPC
- Attività non PPC
- Gas tecnici
- Materiali ausiliari
- Flusso principale
- Energia
- Acqua
- Rifiuti/Residui
- Refrattari/terrici
- Emissioni convogliate
- Emissioni diffuse
- Impianto di captazione e/o abbattimento emissioni

<b>ILVA</b> S.p.A. TARANTO		REPARTO <b>ECO</b>
TITOLO AIA – STABILIMENTO ILVA DI TARANTO		
SCHEMA A BLOCCHI ATTIVITA' 3 rev. 1		
DISSEGNO	AUTORE	SCALA
CONTROLLATO		
VERIFICATO		
FORMATO 2004		
		ALLEGATO N. 3




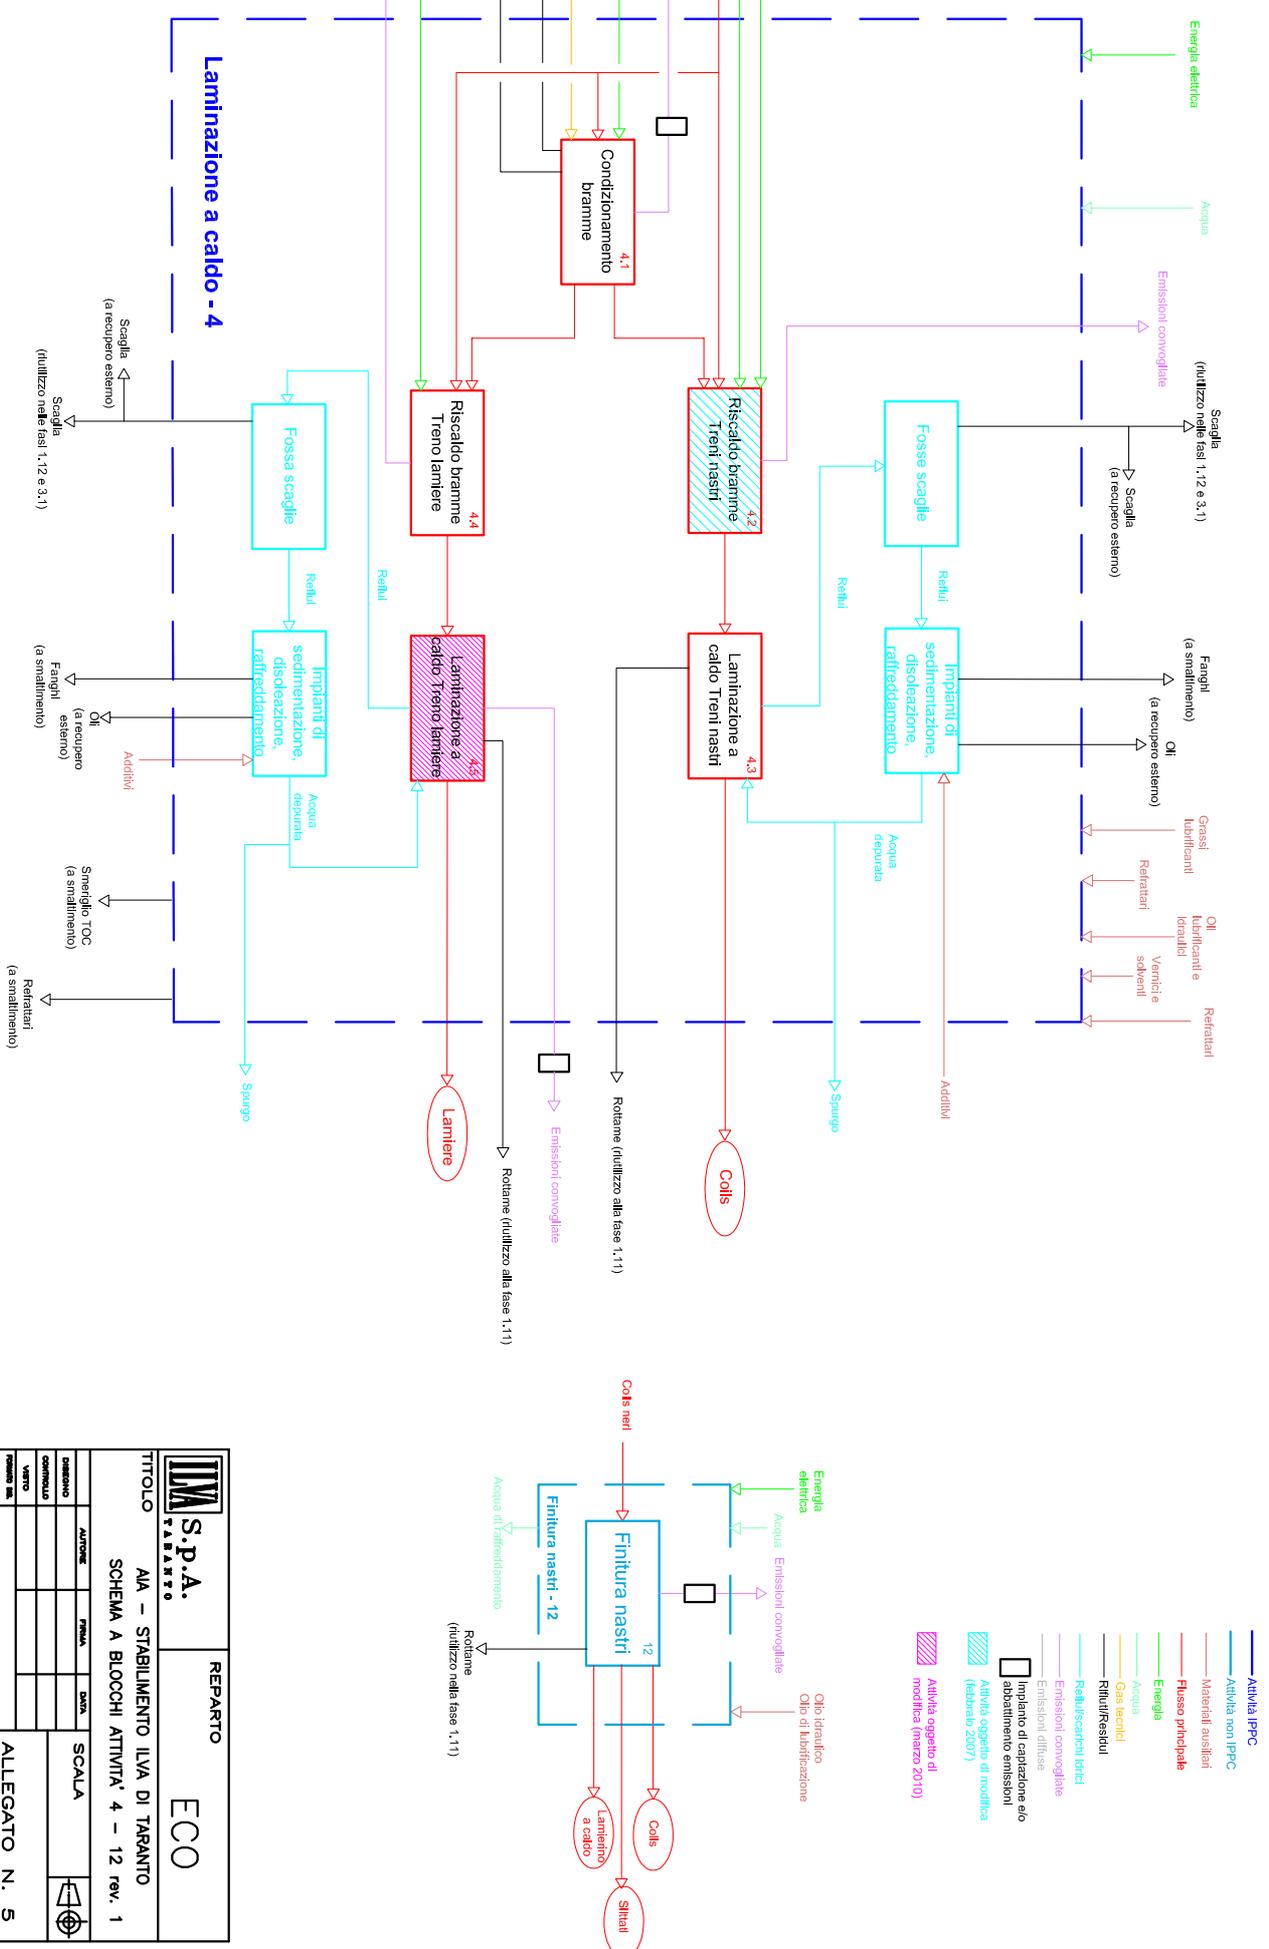


### Laminazione a caldo - 4

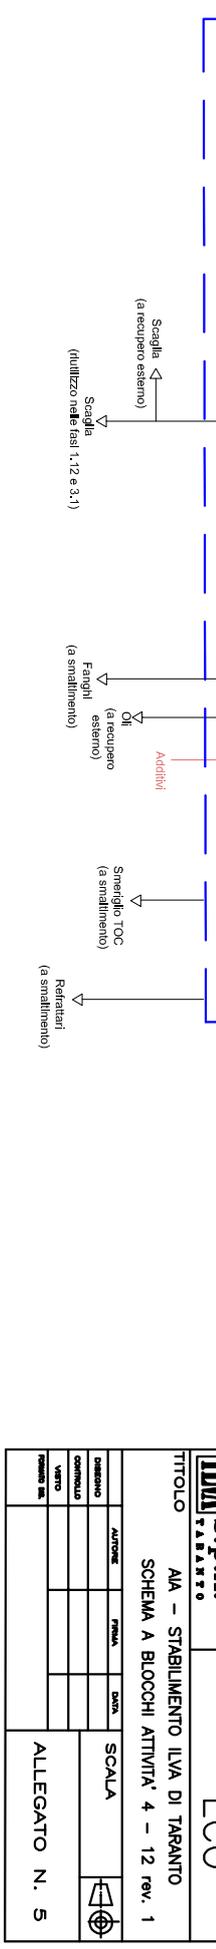

		<b>ECO</b>	
<b>TITOLO</b>			
AA - STABILIMENTO ILVA DI TARANTO			
SCHEMA A BLOCCHI ATTIVITA' 4 - 12 rev. 1			
<b>Autore</b>		<b>Data</b>	
SCALA			
<b>Disegnato</b>		<b>Verificato</b>	
SCALA			
<b>ALLEGATO N. 5</b>			



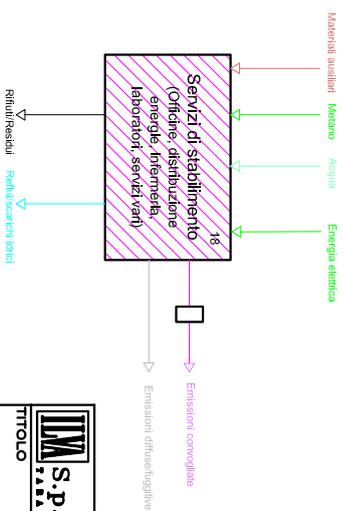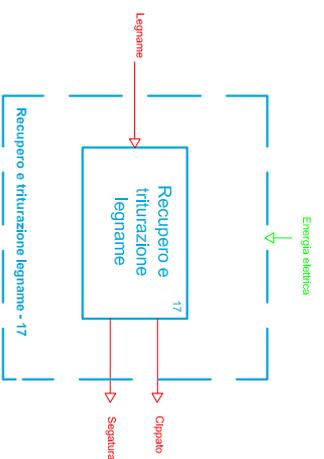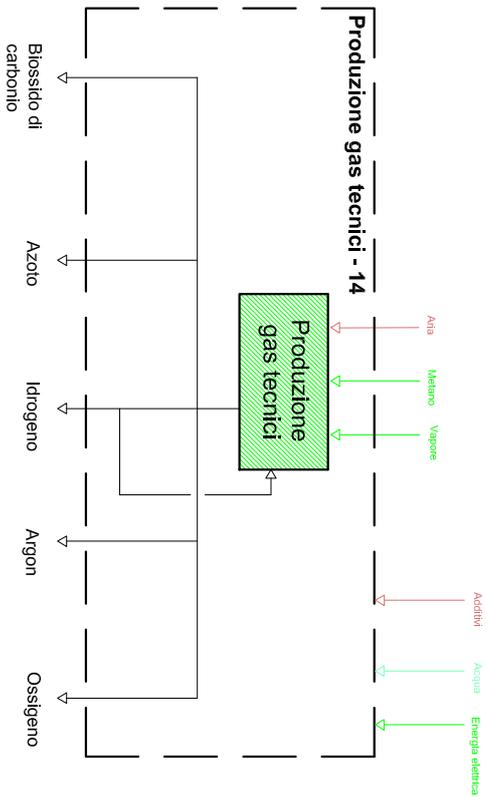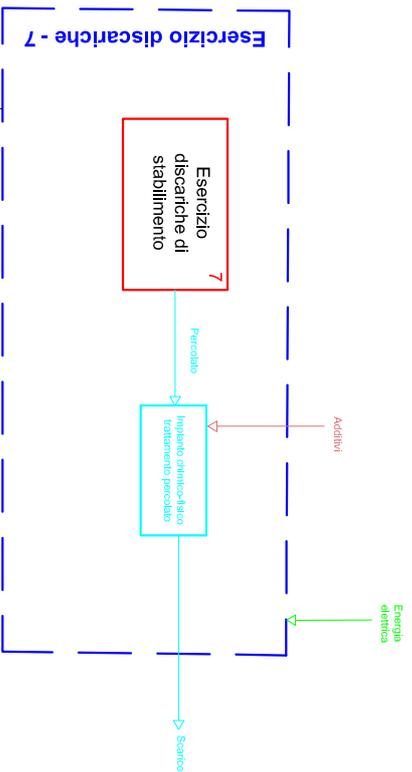


- ▬ Attività IPCC
- ▬ Attività non IPCC
- ▬ Sottoprodotti
- ▬ Attività tecnicamente connesse
- ▬ Materiali ausiliari
- ▬ Flusso principale
- ▬ Energia
- ▬ Acqua
- ▬ Rifiuti/Residui
- ▬ Riduttori/scarichi idrici
- ▬ Emissioni compatibili
- ▬ Emissioni diffuse/ingigive
- Impianto di captazione e/o trattamento emissioni (Gruppo SGR)
- Attività oggetto di modifica (Gruppo SGR)
- Attività oggetto di modifica (Anexo 2/10)


<b>IMM S.P.A.</b>		<b>REPARTO</b>		<b>ECO</b>	
TTITOLO AIA - STABILIMENTO LIVA DI TARANTO					
SCHEMA A BLOCCHI ATTIVITA' 7-14-16-18 rev. 1					
REDAZIONE	AUTORE	REVISIONE	DATA	SCALA	
VERBO				ALLEGATO N. 10	
REVISIONE III				Rev. 1	




- Attività IPCC
- Attività non IPCC
- Gas tecnici
- Odori
- Materiali ausiliari
- Flusso principale
- Energia
- Acqua
- Rifiuti/Residui
- Refiliscarichi idrici
- Emissioni convogliate
- Emissioni diffuse/fugitive
- Impianto di captazione e/o abbattimento emissioni

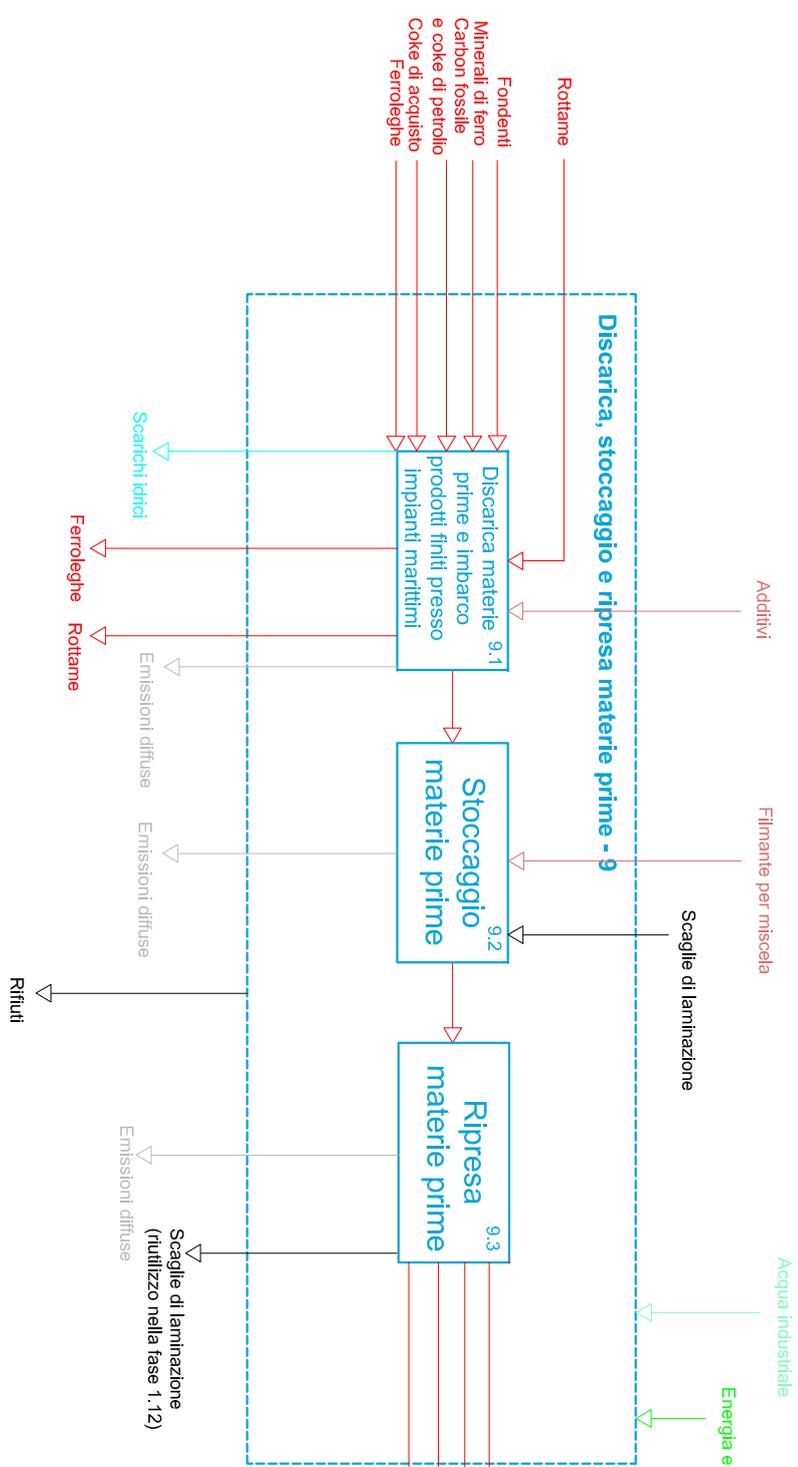

		REPARTO		<p style="font-size: 2em; text-align: center;">ECO</p>
		TITOLO		
<p>AIA – STABILIMENTO ILVA DI TARANTO</p> <p>SCHEMA A BLOCCHI ATTIVITA' 9</p>				
DISSEGNO	AUTORE	PRIMA	DATA	<p>SCALA</p> 
CONTROLLATO				
VERBATO				
<p>REVISIONE DEL</p>				<p>ALLEGATO N. 1</p>

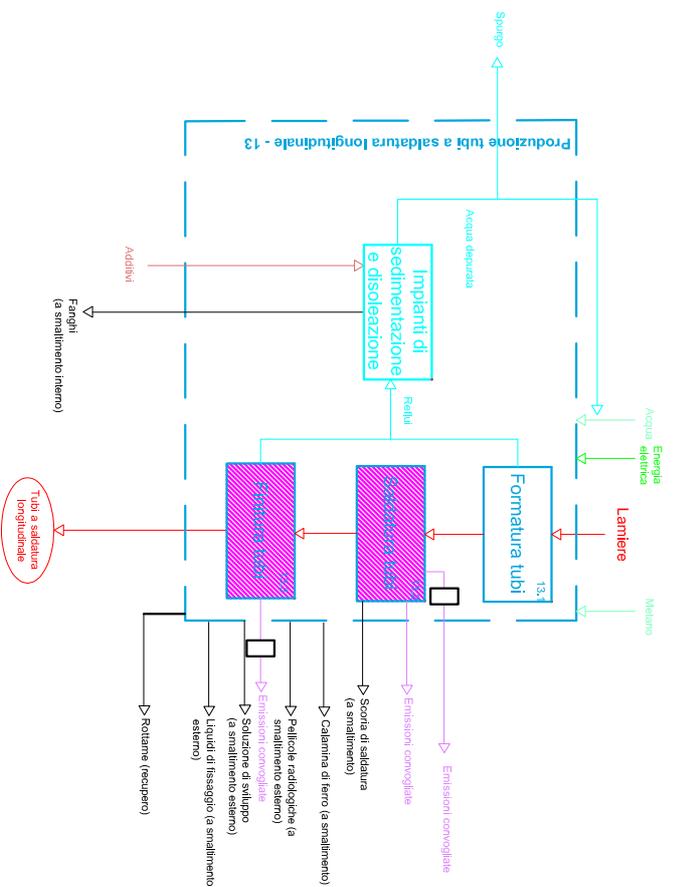

- Attività IPCC
- Attività non IPCC
- Materiali ausiliari
- Flusso principale
- Energia
- Acqua
- Gas (Lantere)
- Rifiuti/Risidui
- Rivelatori/dici
- Rivelatori/dici
- Emissioni convogliate
- Emissioni diffuse
- Impianto di captazione aio
- Abbatimento emissioni
- Attività oggetto di modifica (marzo 2010)

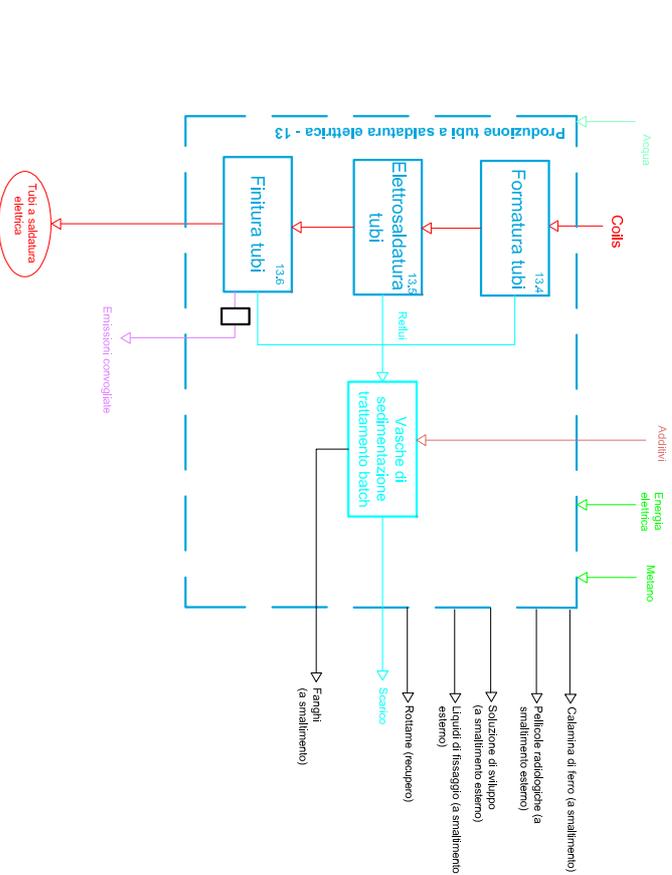

<b>ITM S.P.A.</b> FABBRIO		<b>REPARTO</b> ECO	
TITOLO MA - STABILIMENTO LIVA DI TARANTO			
SCHEMA A BLOCCHI ATTIVITA' 13 rev. 1			
ATTIVITA'	PRIMA DATA	SCALA	ALLEGATO N. 7
ORIGINARIO			
MODIFICATO			
VERSO			
REVISIONI			