



STATO ATTUALE

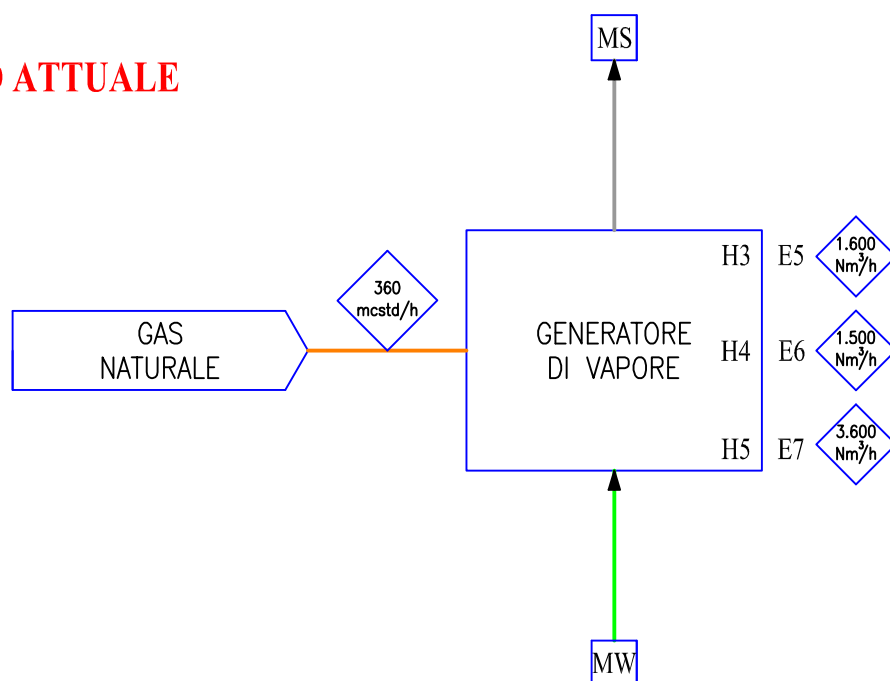

STATO FUTURO

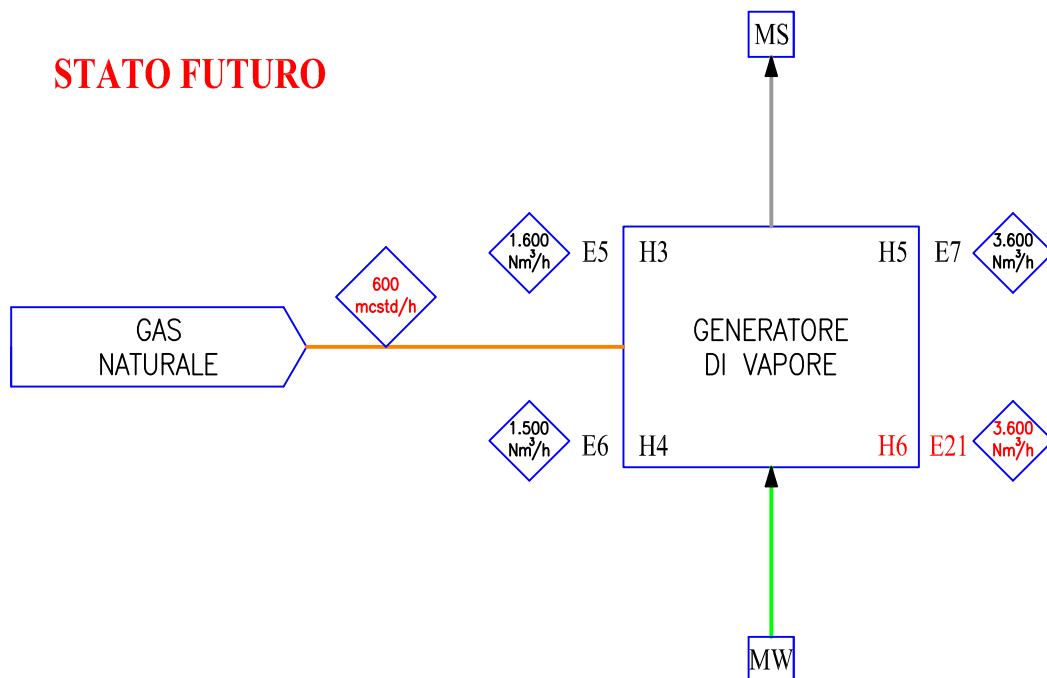

Tutti i valori riportati nello schema a blocchi sono riferiti alla massima capacita' di produzione e sono stati acquisiti attraverso misure

JOB:IPPC ALLEGATO C.7

INSTALLAZIONE NUOVA CALDAIA