



VIALE EUROPA
STRADA PROVINCIALE

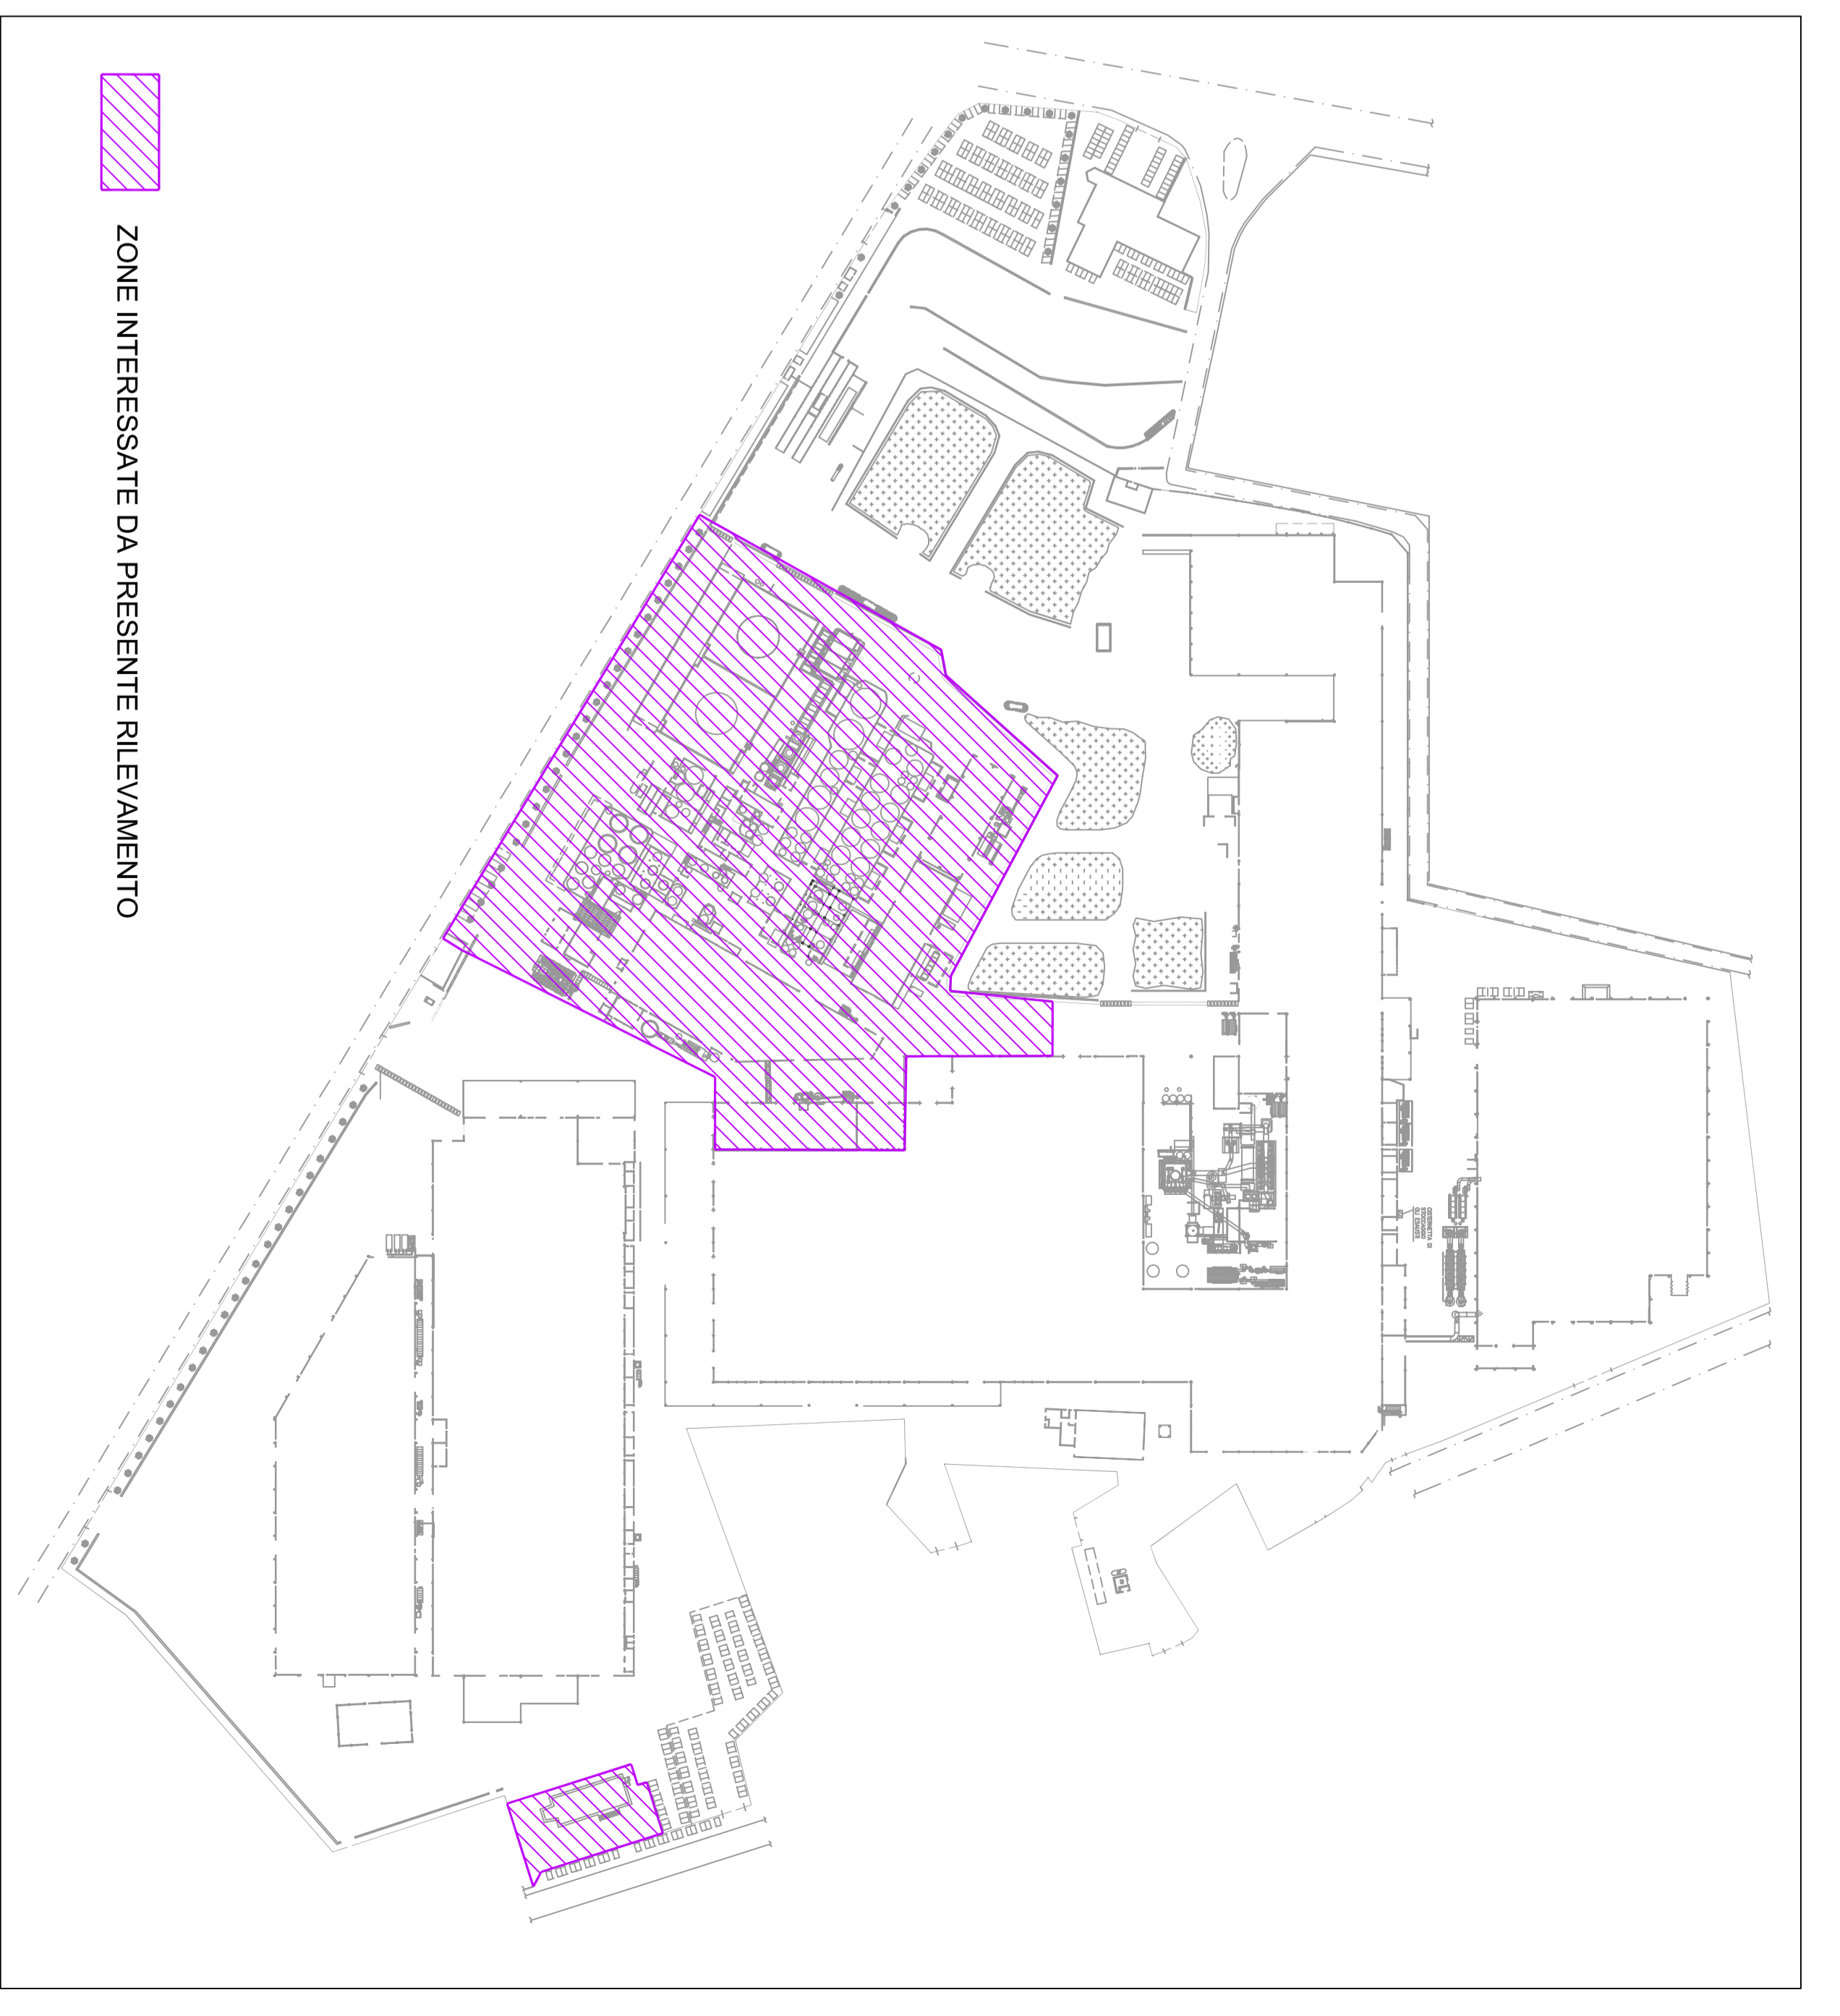

ZONE INTERESSATE DA PRESENTE RILEVAMENTO

NOTA

- POZZO 5 IN FASE DI DIMISSIONE: VERBA SOSTITUITO DAL POZZO 9
- POZZO 9 IN ATTESA DI AUTORIZZAZIONE ALL'EMULGIMENTO

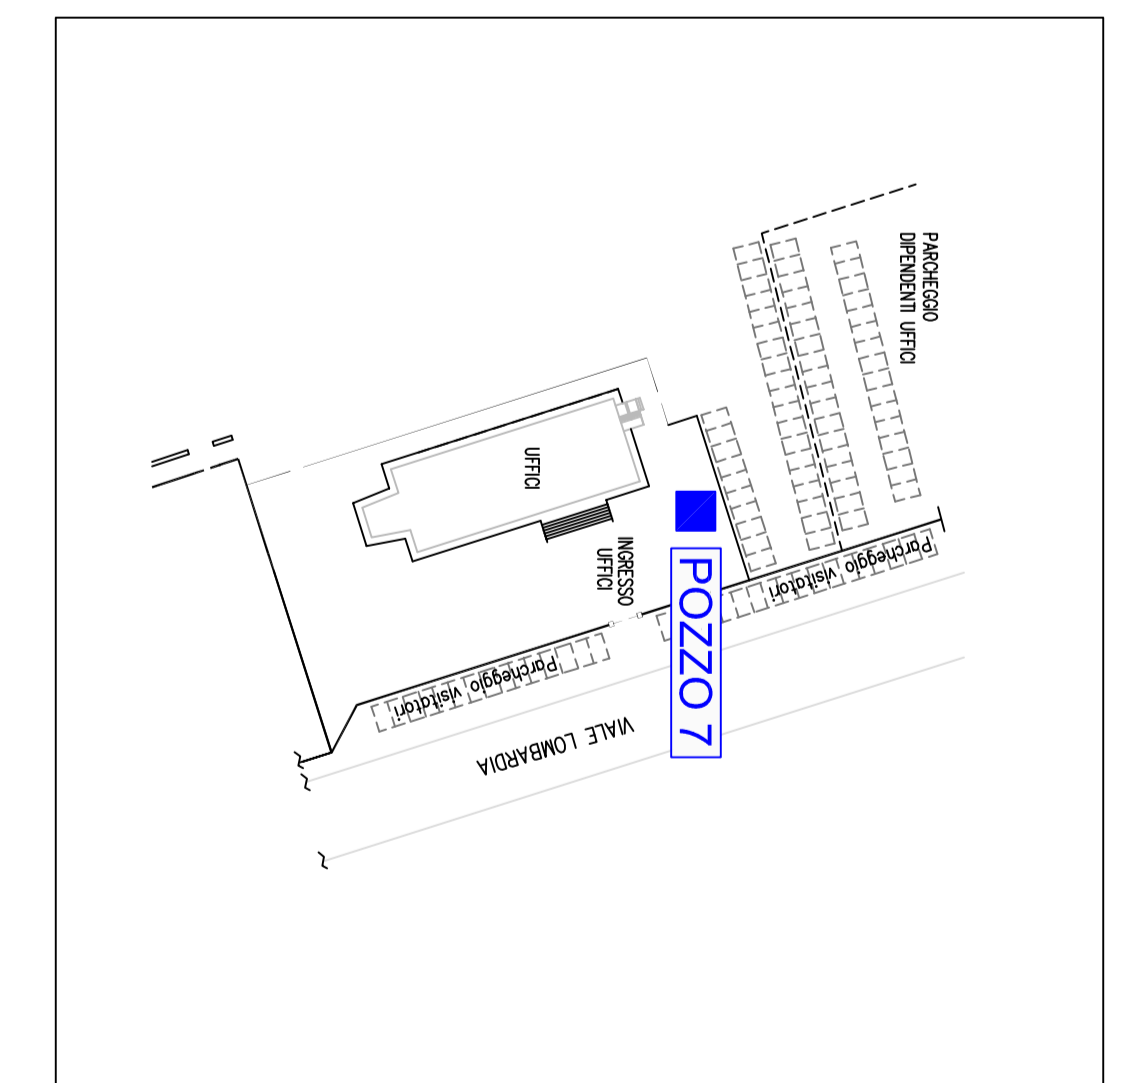

LEGENDA SIMBOLOGIA GENERALE:

- ALBERO
- NEW GERSY
- PERCORSO INTERNO
- PISTA CICLABILE E PEDONALE

POZZO IDRICO		COORDINATE GAUSS BOGA
SIGLA:	POZZO:	LATTITUDINE NORD EAST
1	POZZO 1	44° 59' 51" 10° 30' 11"
2	POZZO 2	44° 59' 55" 10° 30' 12"
3	POZZO 3	44° 59' 51" 10° 30' 19"
4	POZZO 4	44° 59' 50" 10° 30' 19"
5	POZZO 5	44° 59' 54" 10° 30' 19"
6	POZZO 6	44° 59' 51" 10° 30' 14"
7	POZZO 7	44° 59' 47" 10° 30' 35"
9	POZZO 9	44° 59' 47" 10° 30' 35"

