



# REP. CV22-23 SCHEMA A BLOCCHI: MODIFICHE DI PROCESSO E DI SICUREZZA

LEGENDA: MODIFICHE INCLUSE NEL SIA - LE AREE INTERESSATE SONO EVIDENZIATE CON IL COLORE BLU  
 MODIFICHE INCLUSE NELL'INTEGRAZIONE AL PROGETTO - LE AREE INTERESSATE SONO EVIDENZIATE CON IL COLORE ROSSO

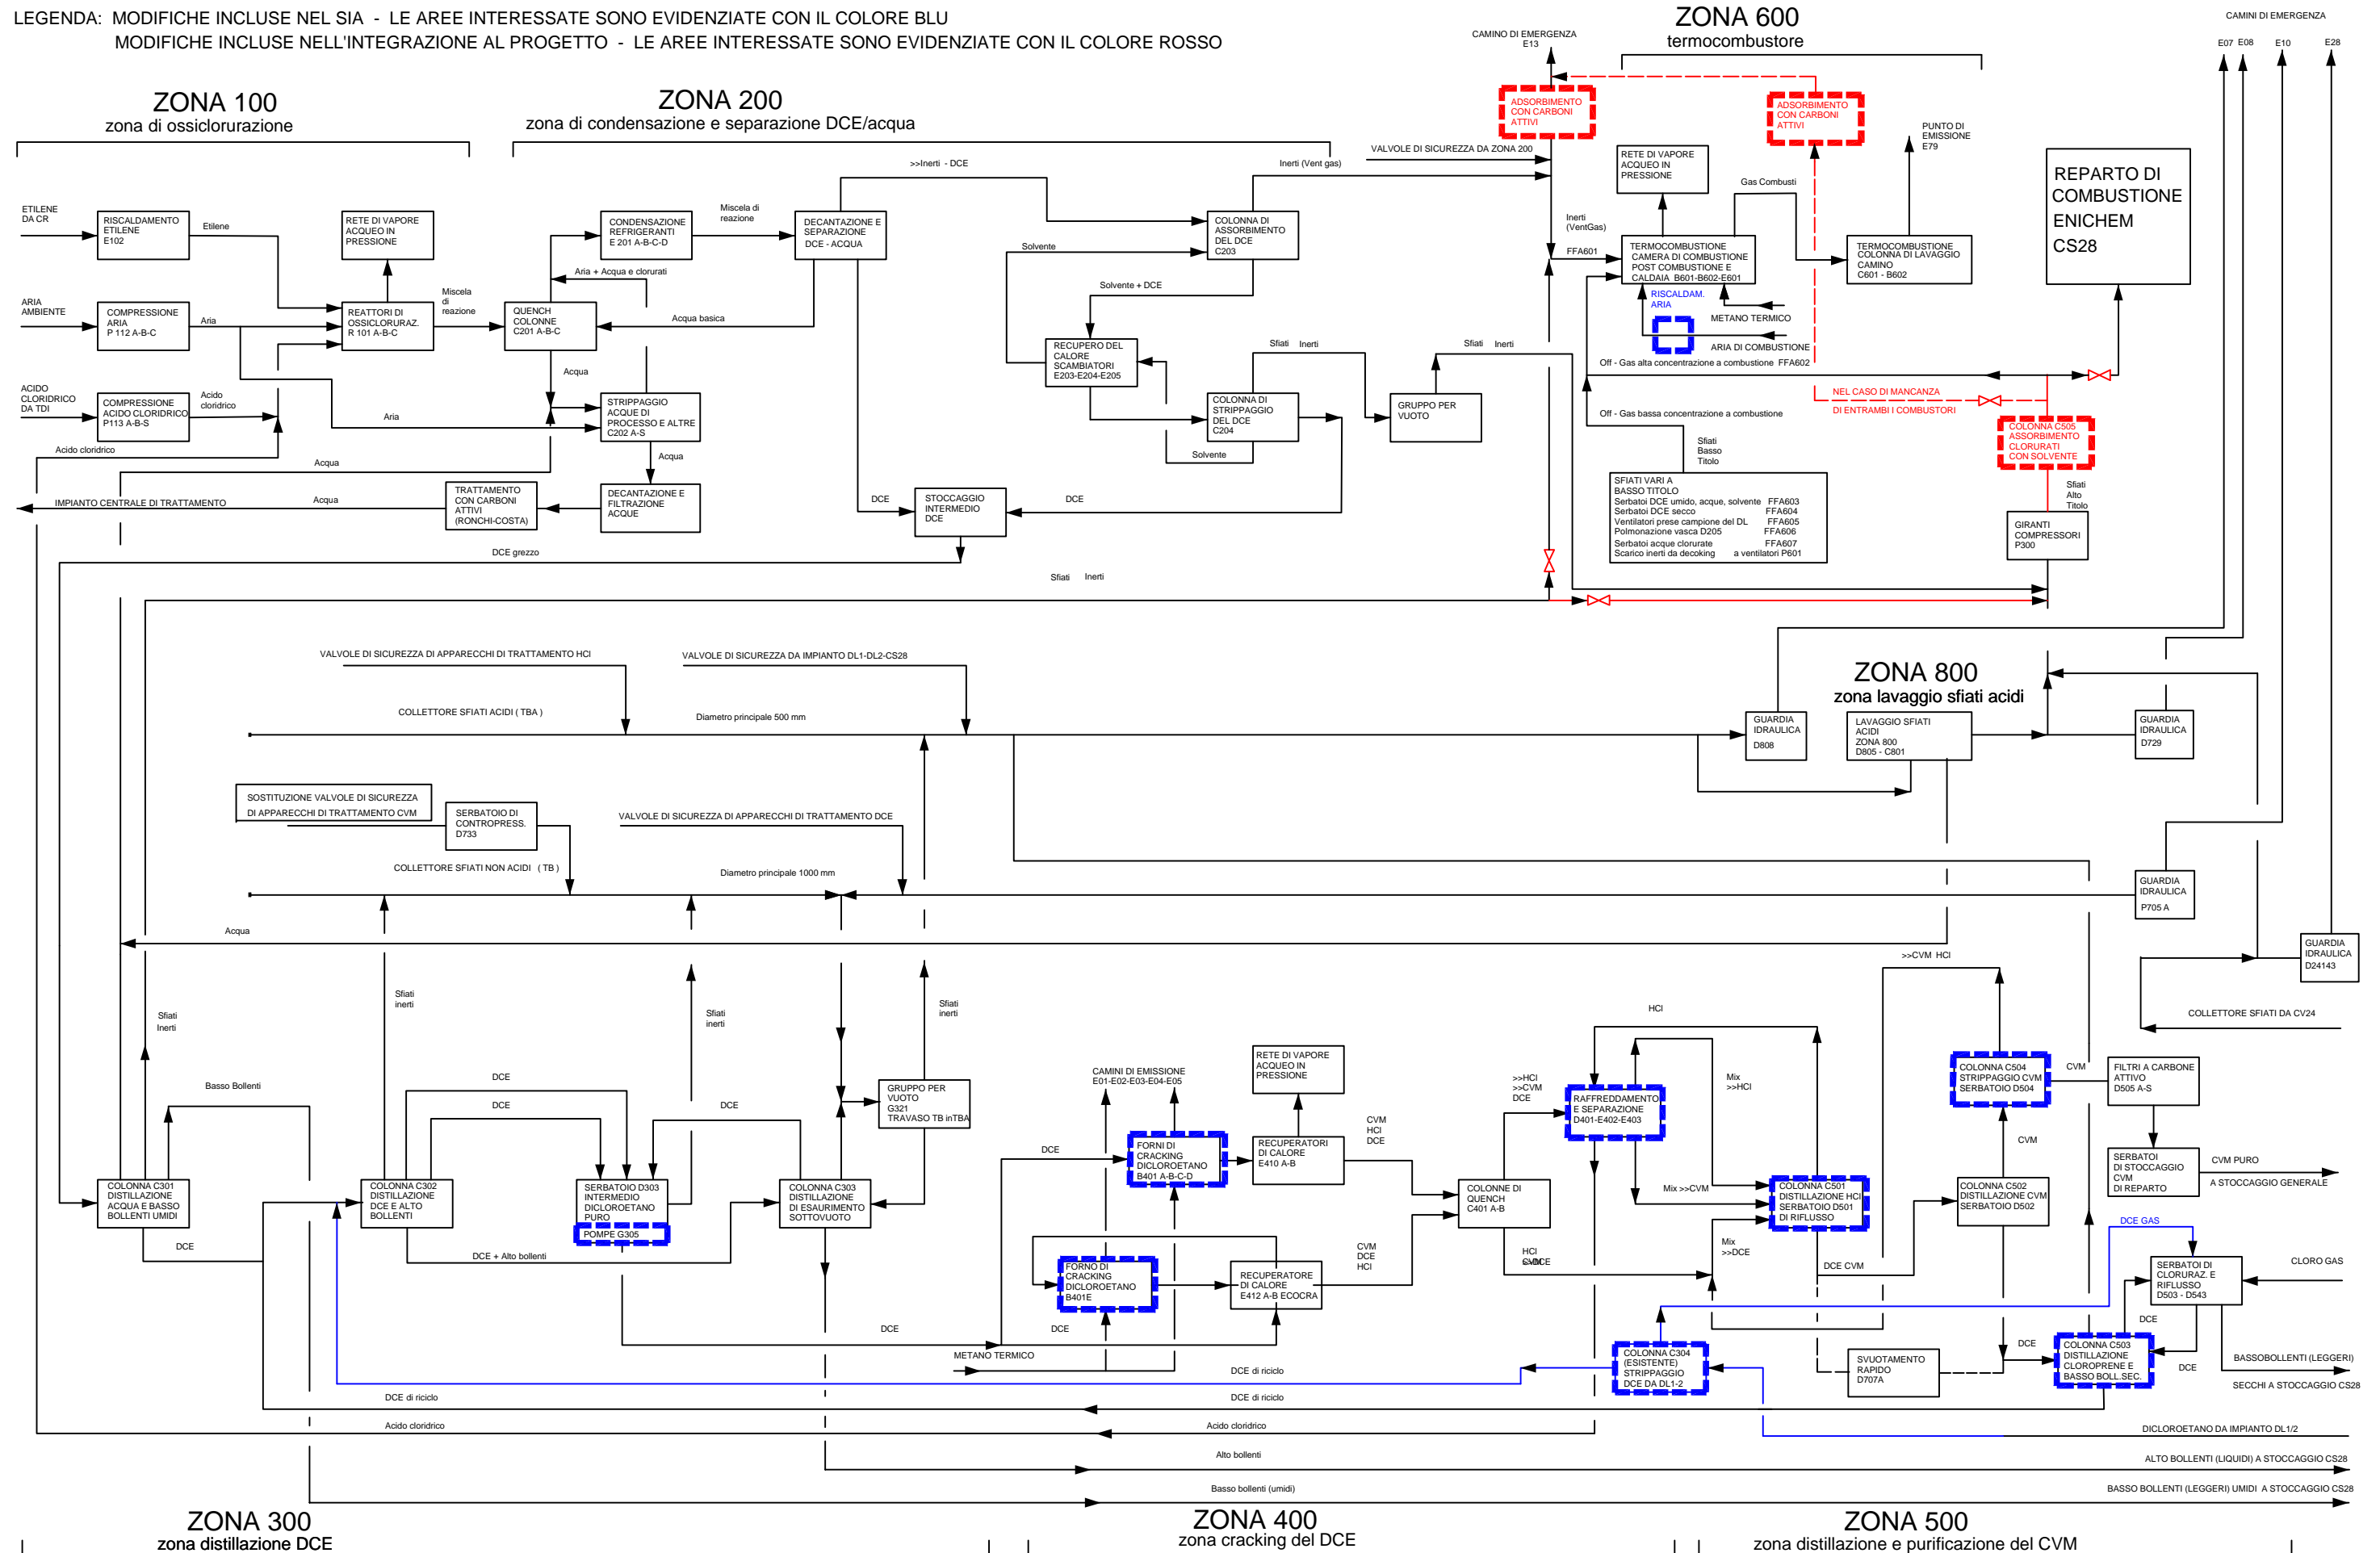

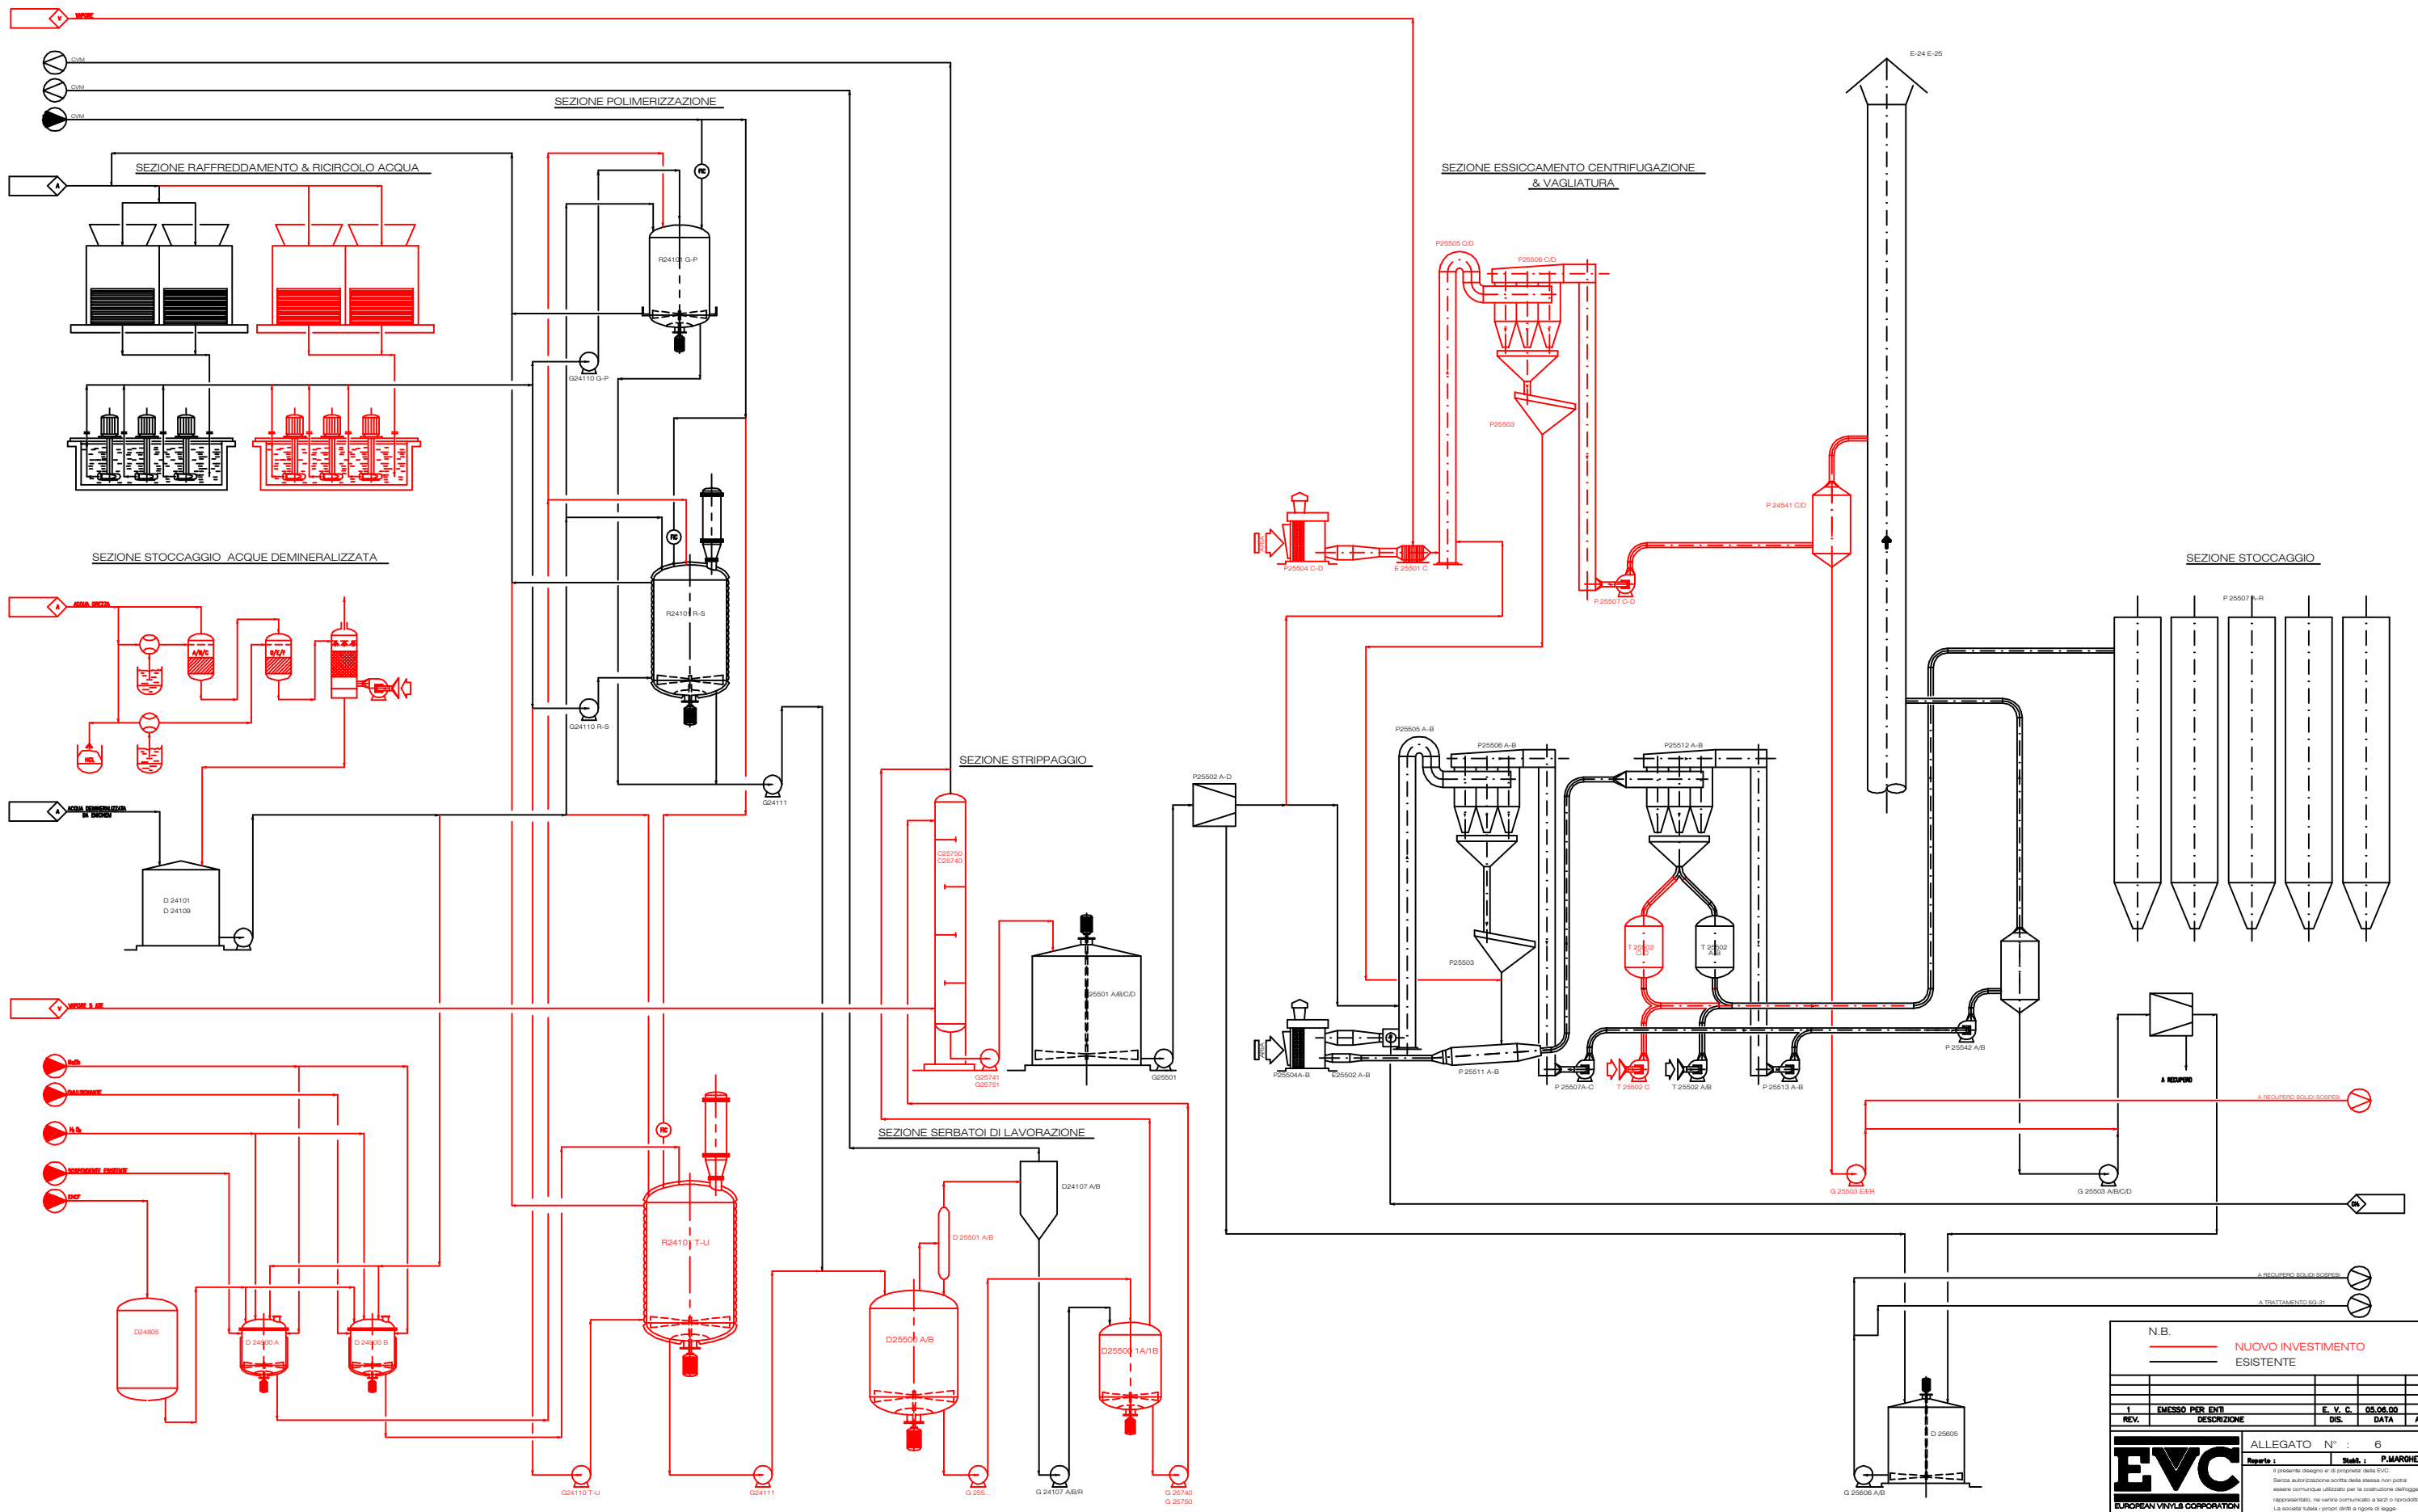

N.B.  
 ——— NUOVO INVESTIMENTO  
 ——— ESISTENTE

1	EMISSO PER ENTI	E. V. C.	05.06.00	
REV.	DESCRIZIONE	DIS.	DATA	APPR.

ALLEGATO N° 6  
 Stato 1 P.MARGHERA

**EVC**  
 EUROPEAN VINYL CORPORATION

SBOTTIGLIAMENTO CV24-25  
 SCHEMA SEMPLIFICATO  
 STATO DI PROGETTO

FILE N°:	BOFF. DA	BOFF. IL	REV.	FORMATO
----------	----------	----------	------	---------