

NOTE


1) - DRENAGGIO COLLETTATO: LO STACCO DEVE ESSERE REALIZZATO NEL PUNTO PIU' BASSO DELLA LINEA DA DRENARE PER ARRANGIAMENTO TIPOICO E NUMERAZIONE LINEE. VEDI DETTAGLIO "A".

LEGENDA


- LINEE NUOVE
- POSIZIONE E NUMERO DI TIE-IN
- SPURCHI DA COLLEGARE AL COLLETTORE 50-P...-008 (TE)
- DA G350/1-2, G351 A VASCA O 332
- ** - INSERIRE NUOVO BOCCHIELLO DN60 PN16 SU DA353

NUMERAZIONE LINEE DI DRENAGGIO	NUMERO	POSIZIONE

DETTAGLIO "A"

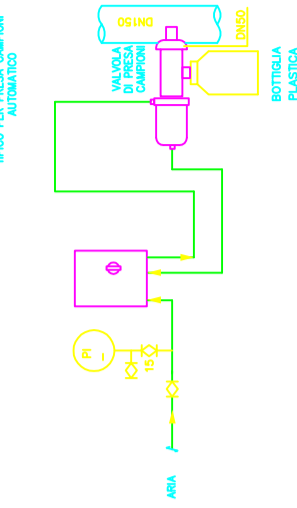

DETTAGLIO "B"

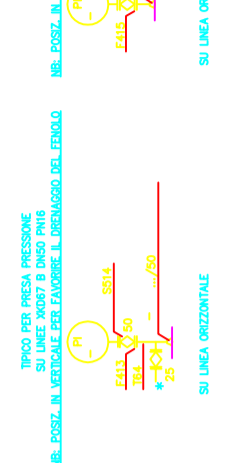




DETTAGLIO "C"



DETTAGLIO "D"



DETTAGLIO "E"

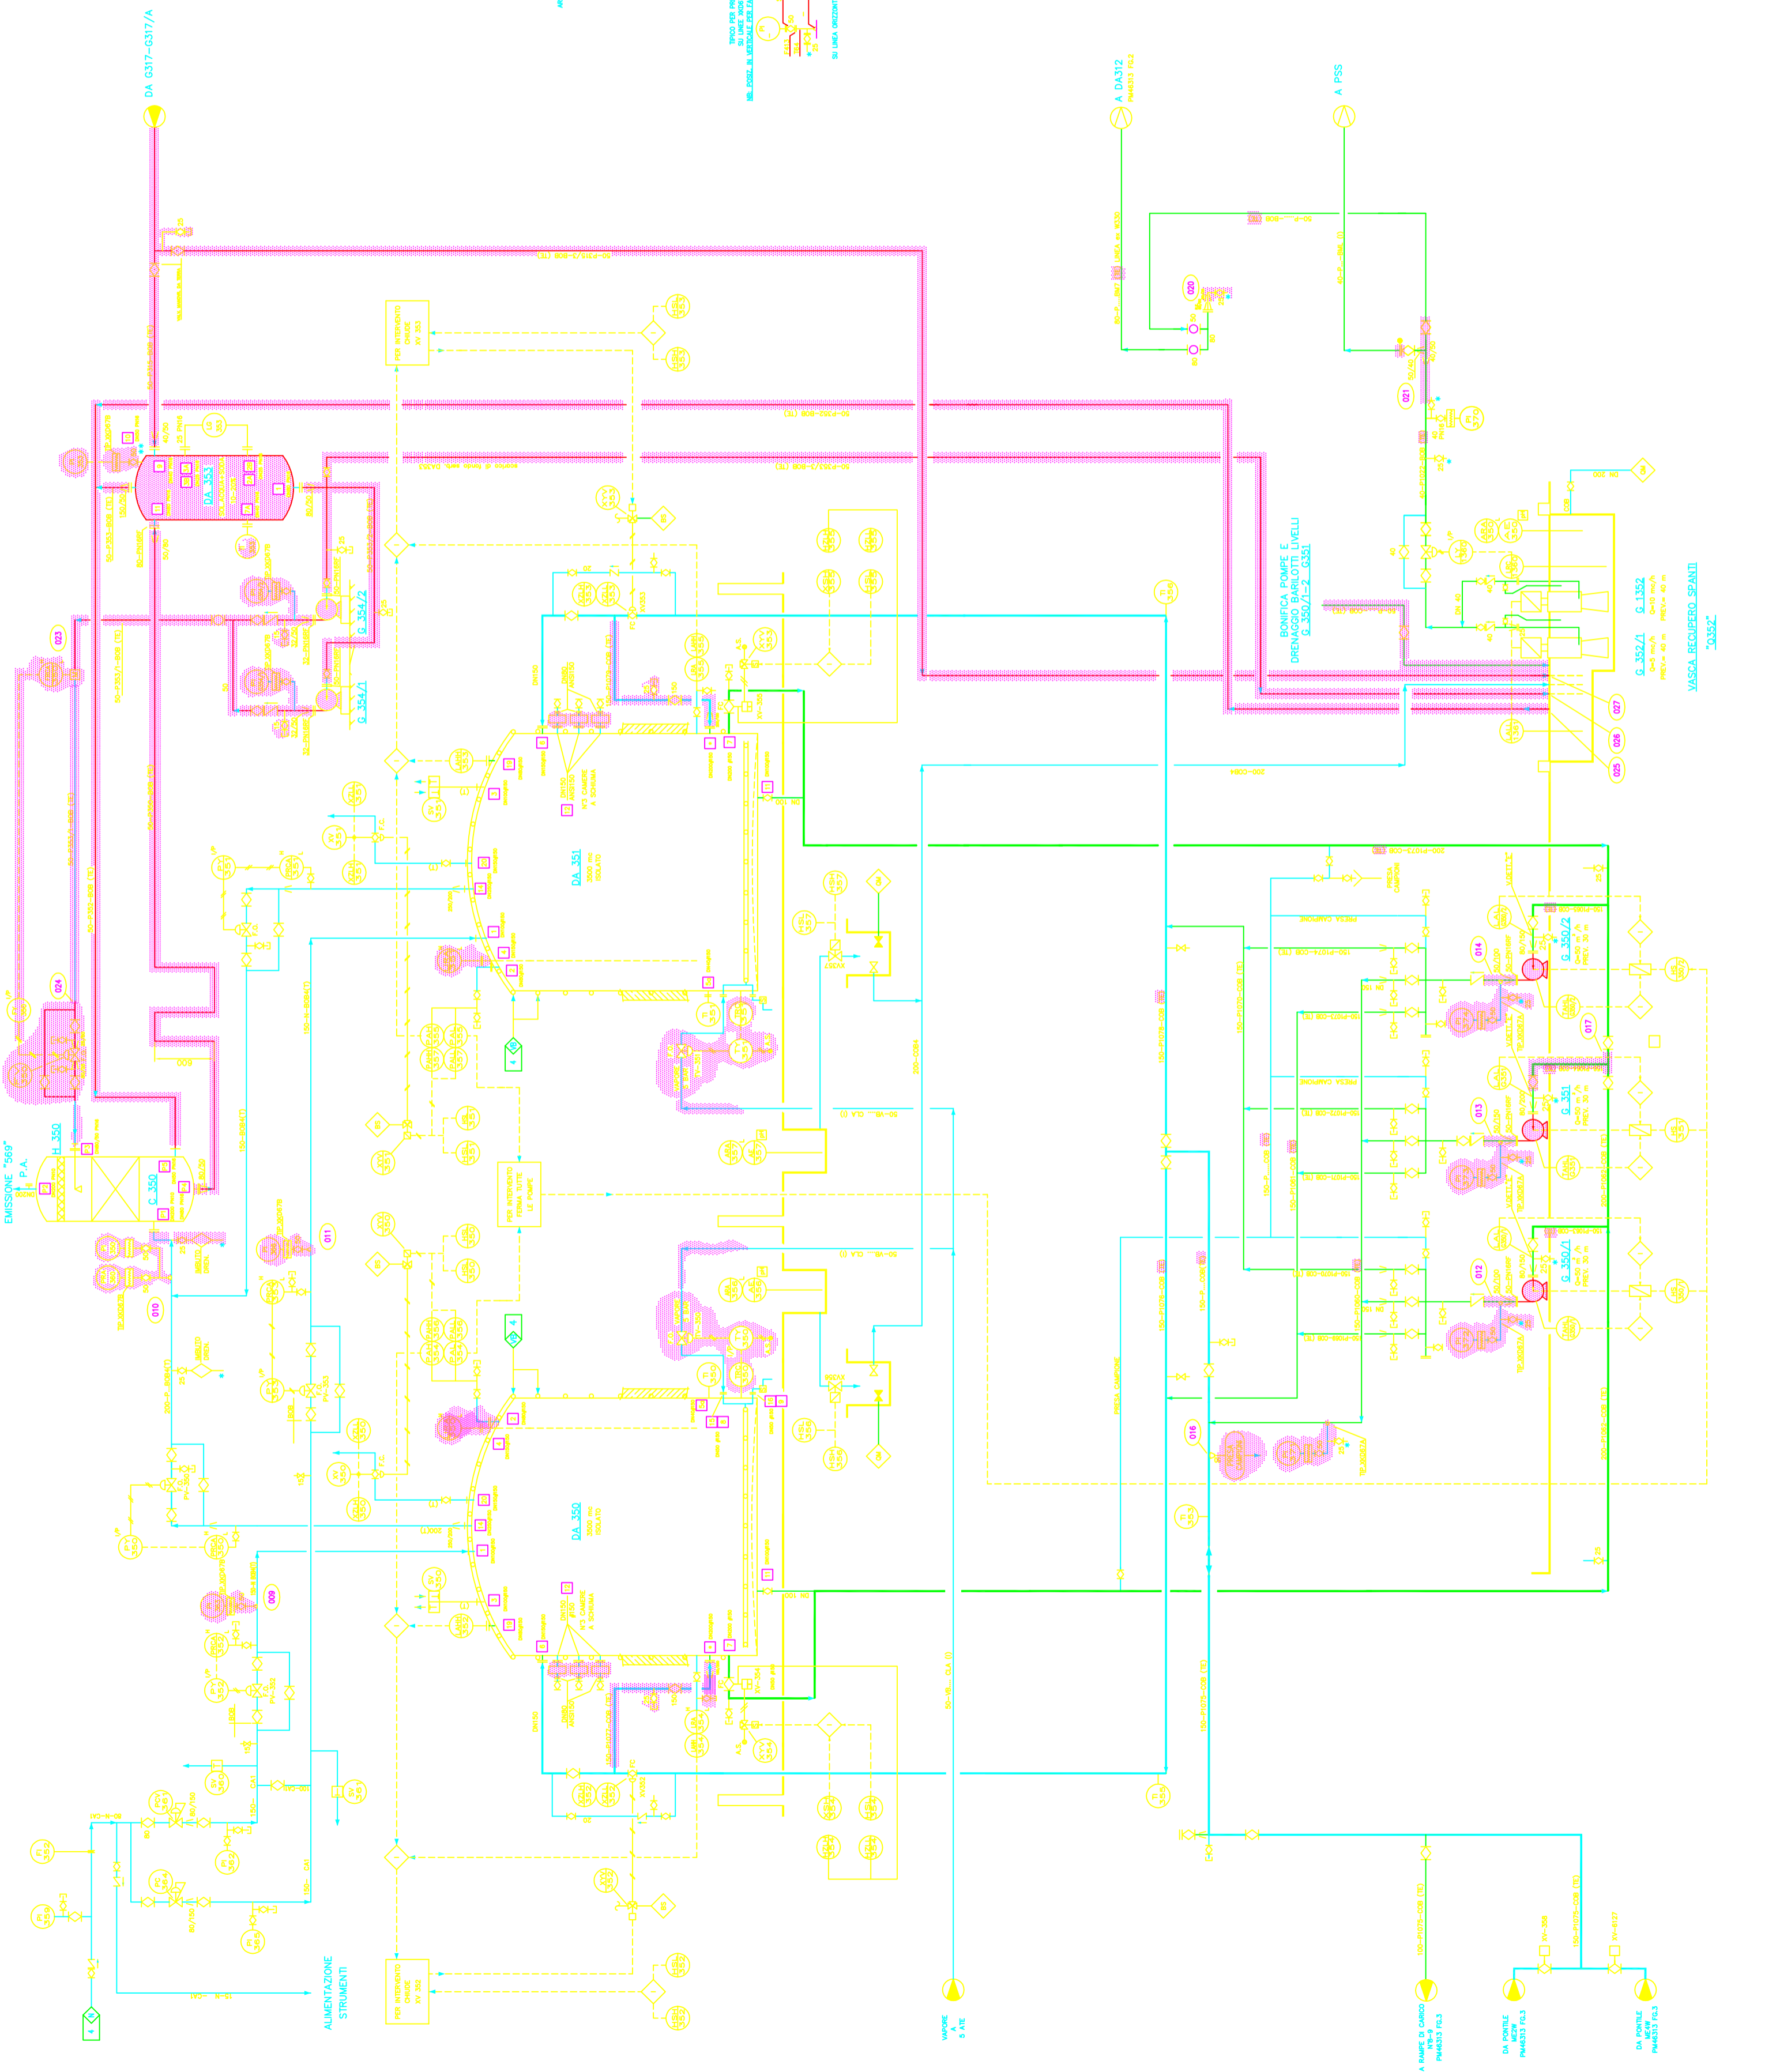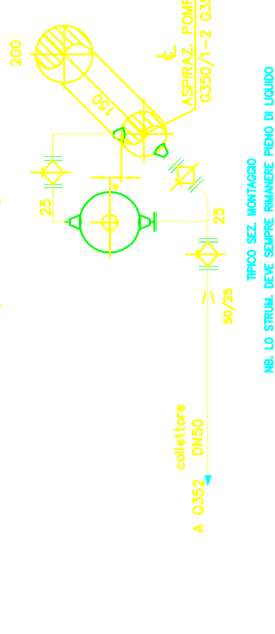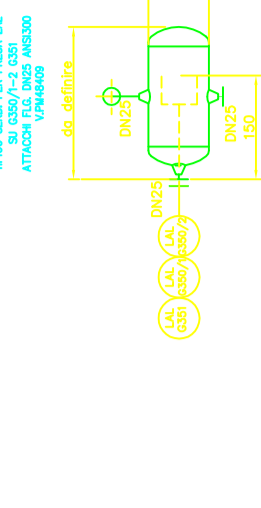

REVISIONE	DESCRIZIONE	DATA	PROGETTISTA	VERIFICATORE	APPROVATO
01	PROGETTO	24/05/07			

TITOLO: NUOVO STOCCAGGIO FENOLO SERBATOI STOCC. FENOLO DA350- DA351 -SCHEMA D'IMPIANTO- (Stato di progetto)

SCALE: SOSTITUITO DA: DESIGNATO: LIBERATA: APPROVATO: LIBERATA: APPROVATO: