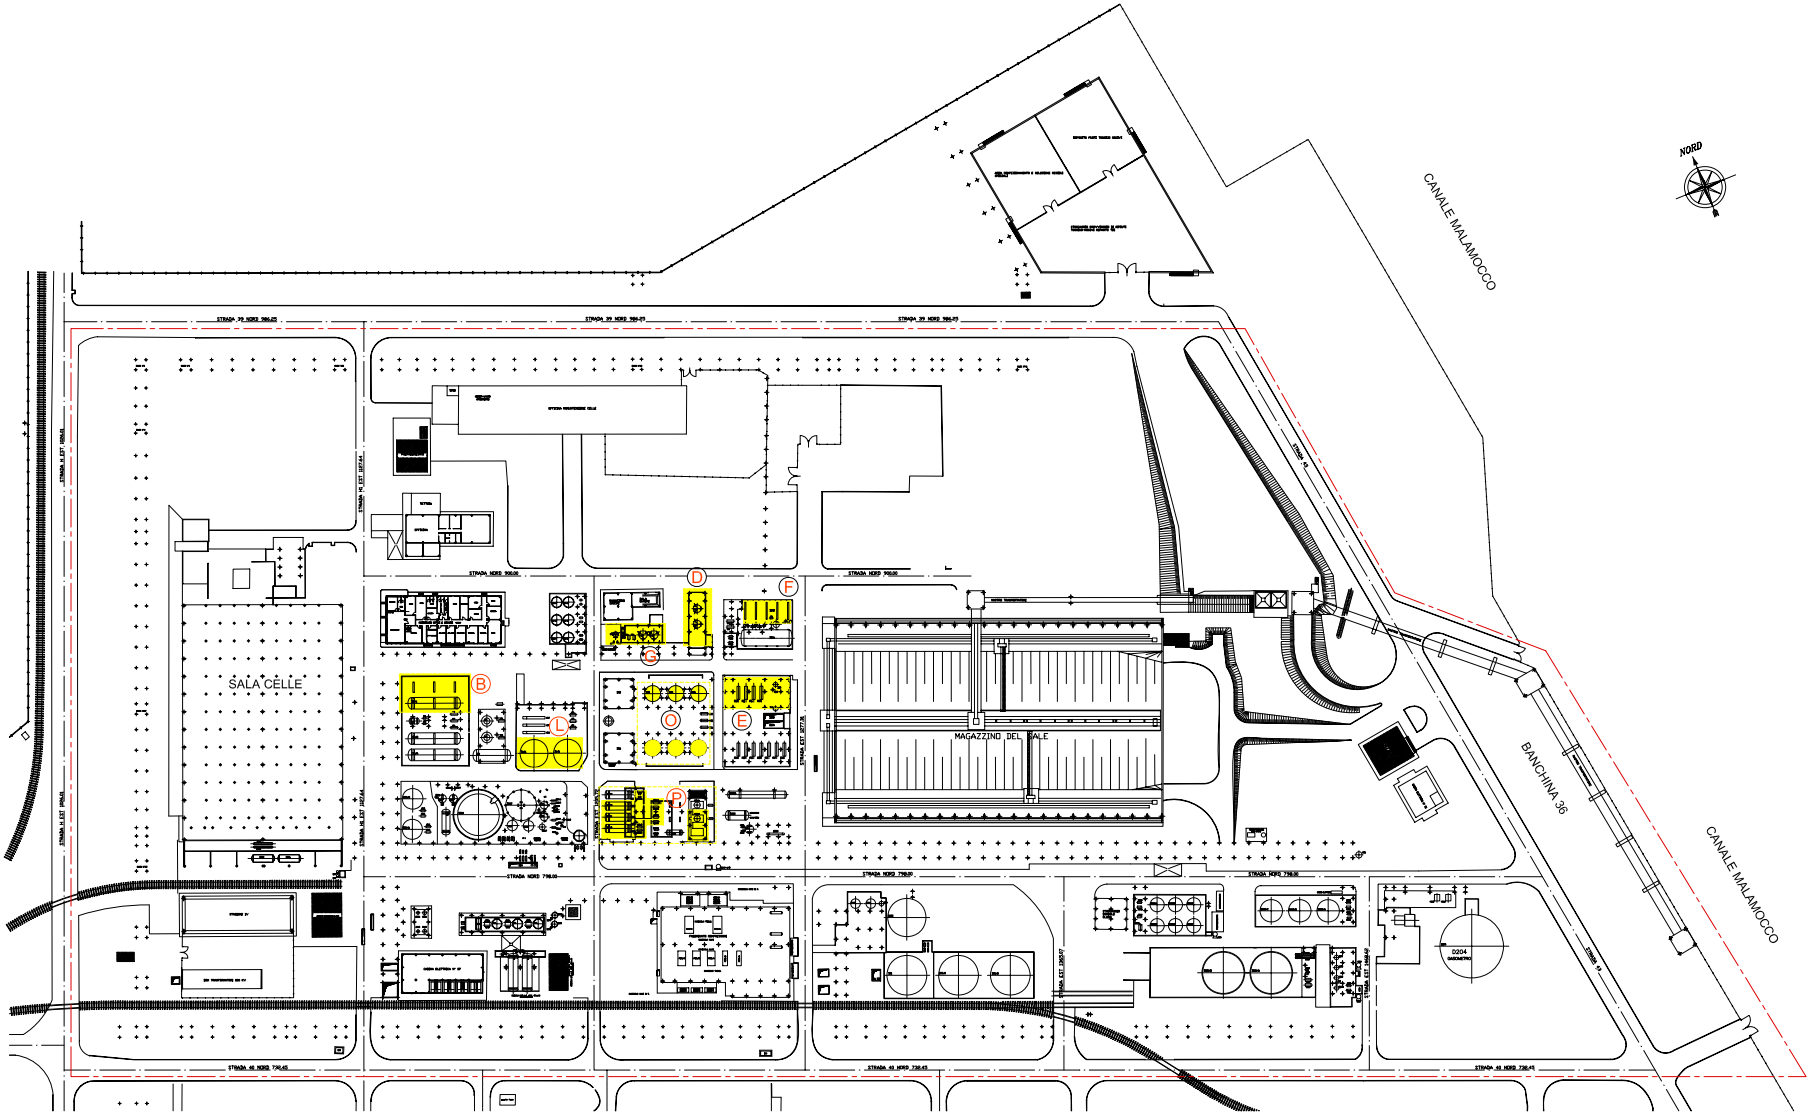

DEMOLIZIONI

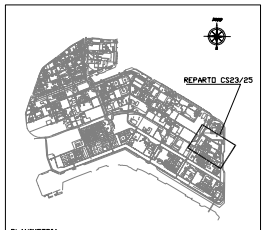

PLANIMETRIA
SITO PETROLCHIMICO MULTISOCIETARIO DI P.TO MARGHERA

N°	DATA DATE	DESCRIZIONE DESCRIPTION	DISEGNATO DESIGNED	APPROVATO APPROVED
4				
3				
2				
1	DIC.06	EMESSO PER AUTORIZZAZIONE INTEGRATA AMBIENTALE	DIFFUSO	

REVISIONI

Syndial S.p.A.
Attività Diversificate
STAB. di P.MARGHERA

Il presente disegno e' di proprieta' della Syndial S.p.A. fatto salvo qualsiasi diritto alla stessa sua parte non possono essere utilizzate per la realizzazione dell'oggetto rappresentato, ne' cedute a terzi e a qualsiasi altro scopo pregiudizio tutelato i pregi dello stesso a rigore di legge.

U.E.	N° PROGRESSIVO	N° FIG.
PM	48295	017

REV.	REPARTO	C.T.
0	CS	X

U.E.	DATA	S.C.T.
PM	DIC.06	.

TITOLO
PLANIMETRIA STATO ATTUALE-DEMOLIZIONI
PER CONVERSIONE A CELLE A MEMBRANA

SCALA:	SOSTITUITO DA:	SOSTITUISCE IL:	DISEGNATO	APPROVATO
1:750	.	.	G.ZAPPALON	.