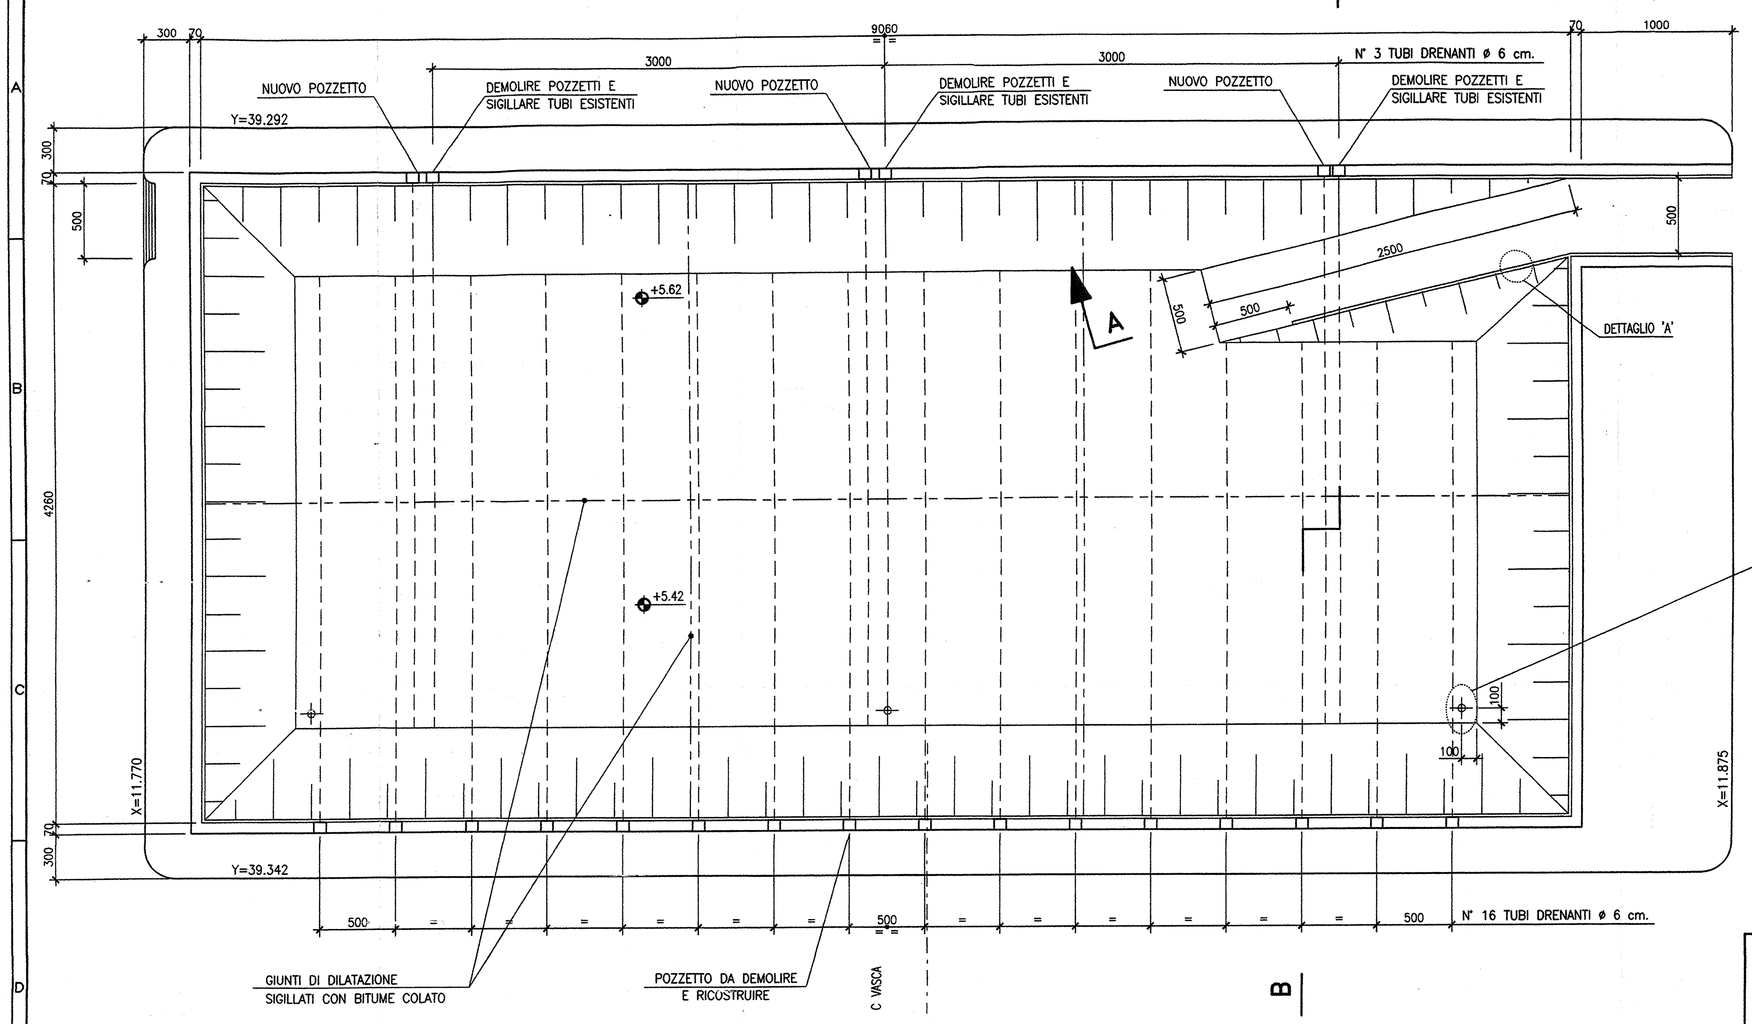

PIANTA
SCALA 1:200

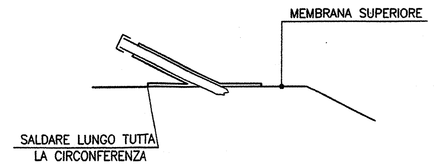

PARTICOLARE ATTRAVERSAMENTO DELLA GUAINA CON IL TUBO DRENANTE

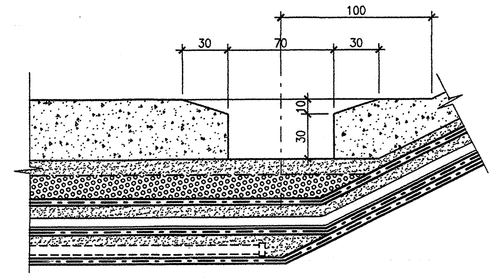

DETTAGLIO 'B'
SCALA 1:20

FASI DI LAVORAZIONE – RICOSTRUZIONE IMPEARMEABILIZZAZIONE	
1	Demolizione della soletta in c.l.s.
2	Rimozione pietrame pezzatura 15÷60 Kg.
3	Rimozione tappeto filtrante non tessuto.
4	Demolizione marciapiedi e pozzetti in PEAD e in c.l.s con sigillatura tubazioni drenanti esistenti ø 6 cm.
5	Rimozione del primo strato di materiale A3.
6	Pulizia della membrana esistente.
7	Posa di 16 tubi drenanti (ø 6 o ø12,5 cm) tappati.
8	c.l.s. A10 solo sabbia e cemento con canalette per drenaggi. Vedi sez. 'C–C' (solo sul fondo e dalle scarpate interessate dai tubi drenanti)
9	Posa di georete drenante interposta a due tappeti non tessuti.
10	Posa di primo strato di membrana in PEAD.
11	Posa di tappeto filtrante non tessuto peso 300 g/mq.
12	Posa di 3 tubi drenanti (ø 6 0 ø 12,5 cm) tappati.
13	c.l.s. A10 solo sabbia e cemento con canalette per drenaggi. Vedi sez. 'C–C' (solo sul fondo e dalle scarpate interessate dai tubi drenanti)
14	Posa di georete drenante interposta a due tappeti non tessuti.
15	Posa di secondo strato di membrana in PEAD.
16	Posa di tappeto filtrante non tessuto peso 300 g/mq.
17	Posa in opera di 20 cm. di materiale A3 (sabbia o tufina).
18	Posa di tappeto filtrante non tessuto peso 300 g/mq.
19	Ricostruzione marciapiede e cordolo perimetrale in c.c.a.
20	Posa di c.l.s. A/10 Sp.=10 cm.
21	Realizzazione di soletta di fondo in c.c.a. Rck >30 Sp.= 40 cm. Sp.= 20 cm. sulle pareti. Armatura con doppia rete ø 8 mm. maglia 10X10.

NOTA

TUTTI I LUCCHETTI DEI POZZETTI DEVONO AVERE LA STESSA CHIAVE

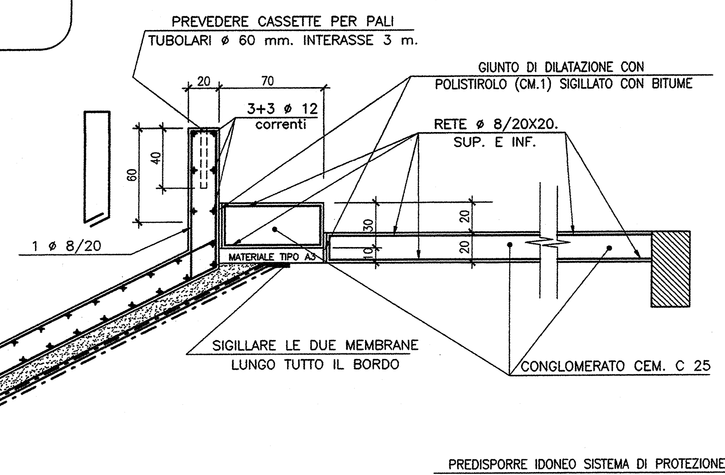

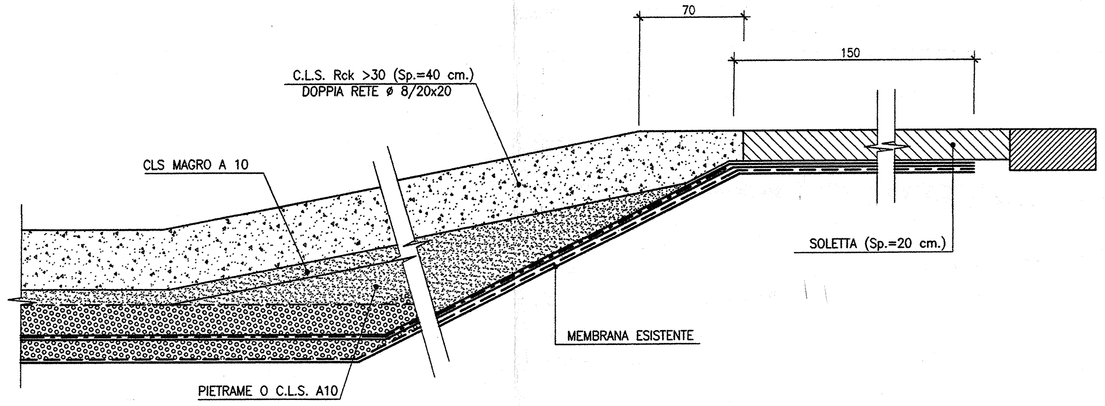

SEZIONE 'A–A'
SCALA 1:20

SEZIONE TIPICA SCARPATE
SCALA 1:20

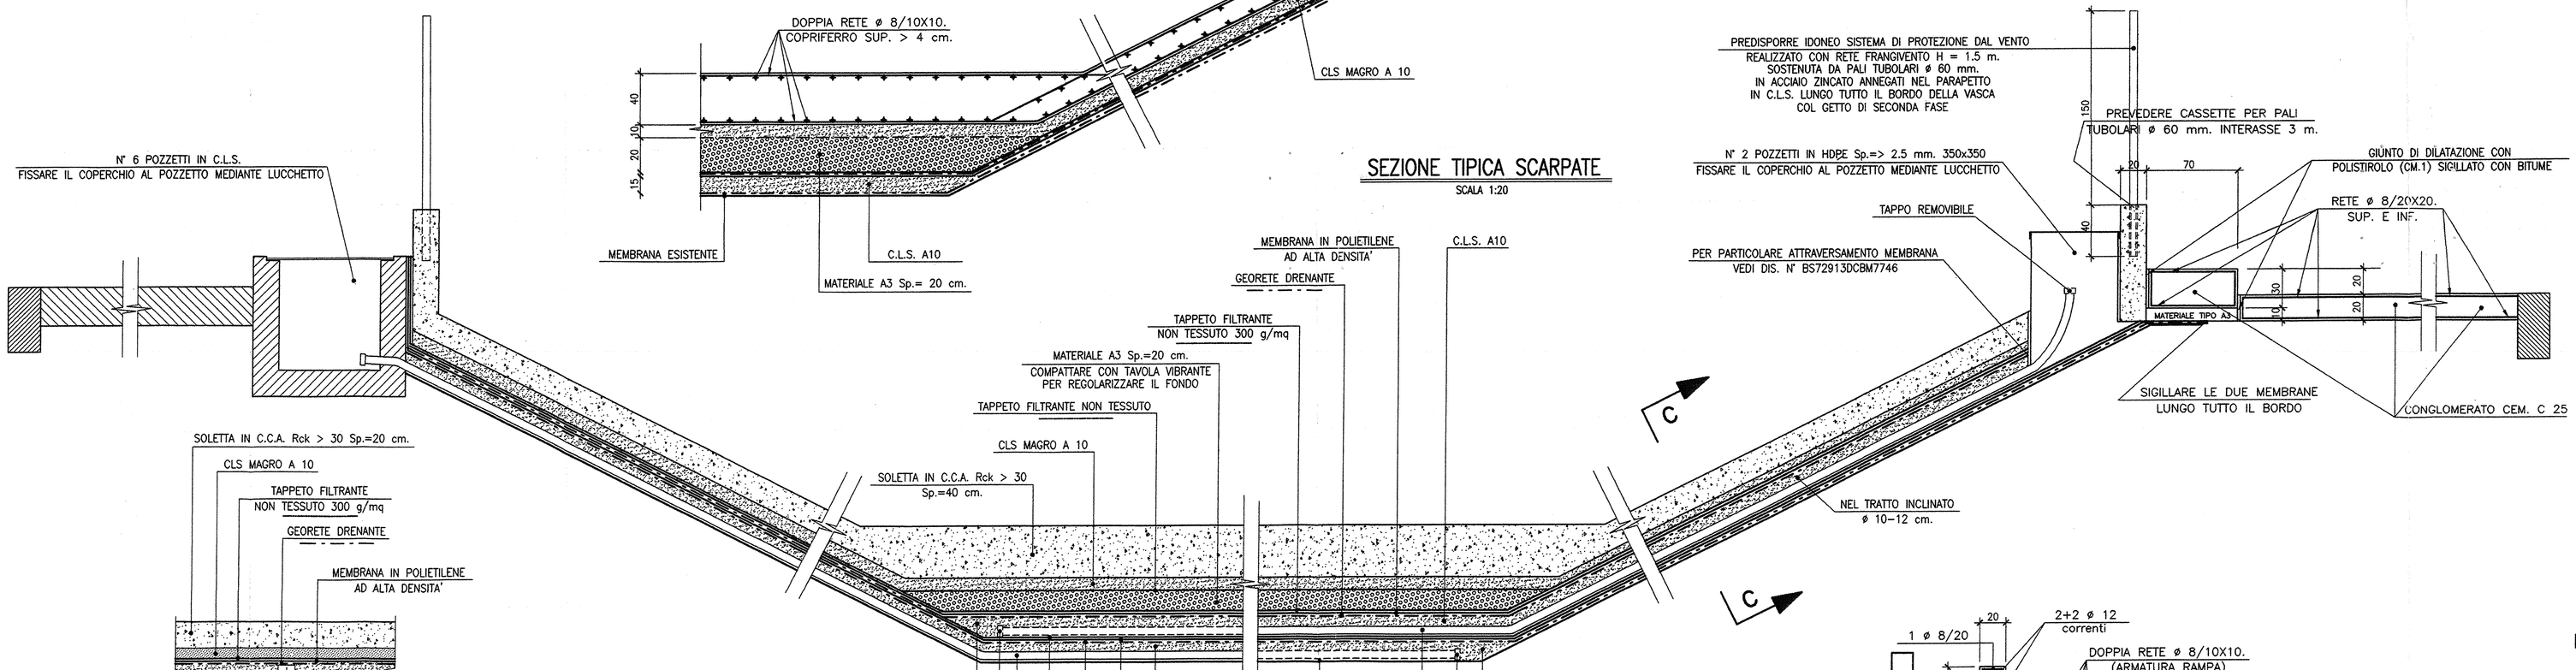

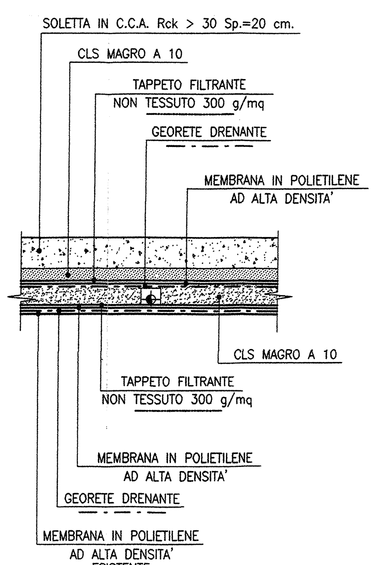

SEZIONE 'C–C'
SCALA 1:20

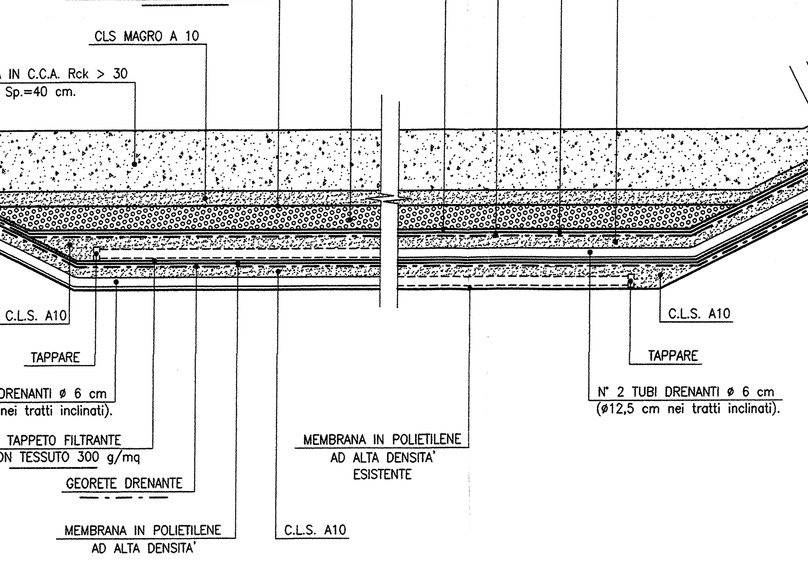

SEZIONE 'B–B'
SCALA 1:20

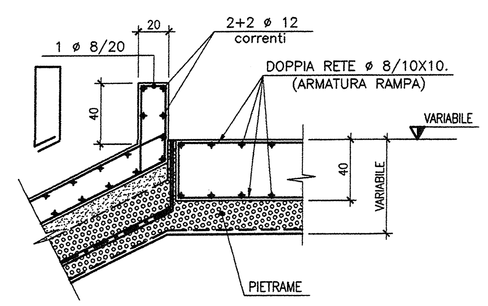

DETTAGLIO 'A'
SCALA 1:20

LE QUOTE IN ELEVAZIONE SONO RELATIVE. LA QUOTA 0.00 DI RIFERIMENTO CORRISPONDE A METRI +8.00 S.L.M.M.

NOTE

- LE DIMENSIONI SONO ESPRESSE IN cm
- LE QUOTE IN ELEVAZIONE SONO ESPRESSE IN m

A.T.I. OPERE PUBBLICHE SpA COGIT SpA

REV	DATA	SIC	INCARICATO	COLLABORAZIONI	DESCRIZIONE DELLA REVISIONE	SIGLE	SIGLA
02	20GEN.00	CS	CAD2000		MODIFICATO COME VASCA DA 3500 MC. ESEGUITA	2ICS CR	
01	27LUG99	CS	CAD2000		MODIFICATO PACCHETTO IMPERMEABILIZZANTE	2ICS CR	
00	28GIU99	CS	CAD2000		EMESSO PER COSTRUZIONE	2ICS CR	

ENEL INGEGNERIA E COSTRUZIONI

IMPIANTO: CENTRALE DI BRINDISI SUD SEZ. 1–4

TITOLO: IMPERMEABILIZZAZIONE BACINO DI ACCUMULO FANGHI E CENERI DA NAFTA (83) DA 7500 MC

VOLUMI PER LE REVISIONI

SCALA: 1:200 1:20

N. BS729130CBM7947

N.Prot. Segn.Prot.

ZONA DI ARCHIVIO

SOSTITUISCE IL:

SOSTITUITO DAL:

PLOT : 1-1=20
SPESSORE PENNE: ROSSO=0.18, GIALLO=0.25, VERDE=0.35, CIANO=0.50, BLU=0.60, MAGENTA=0.70, BIANCO=0.18

21DBSBRN03