PIANTA 1:200

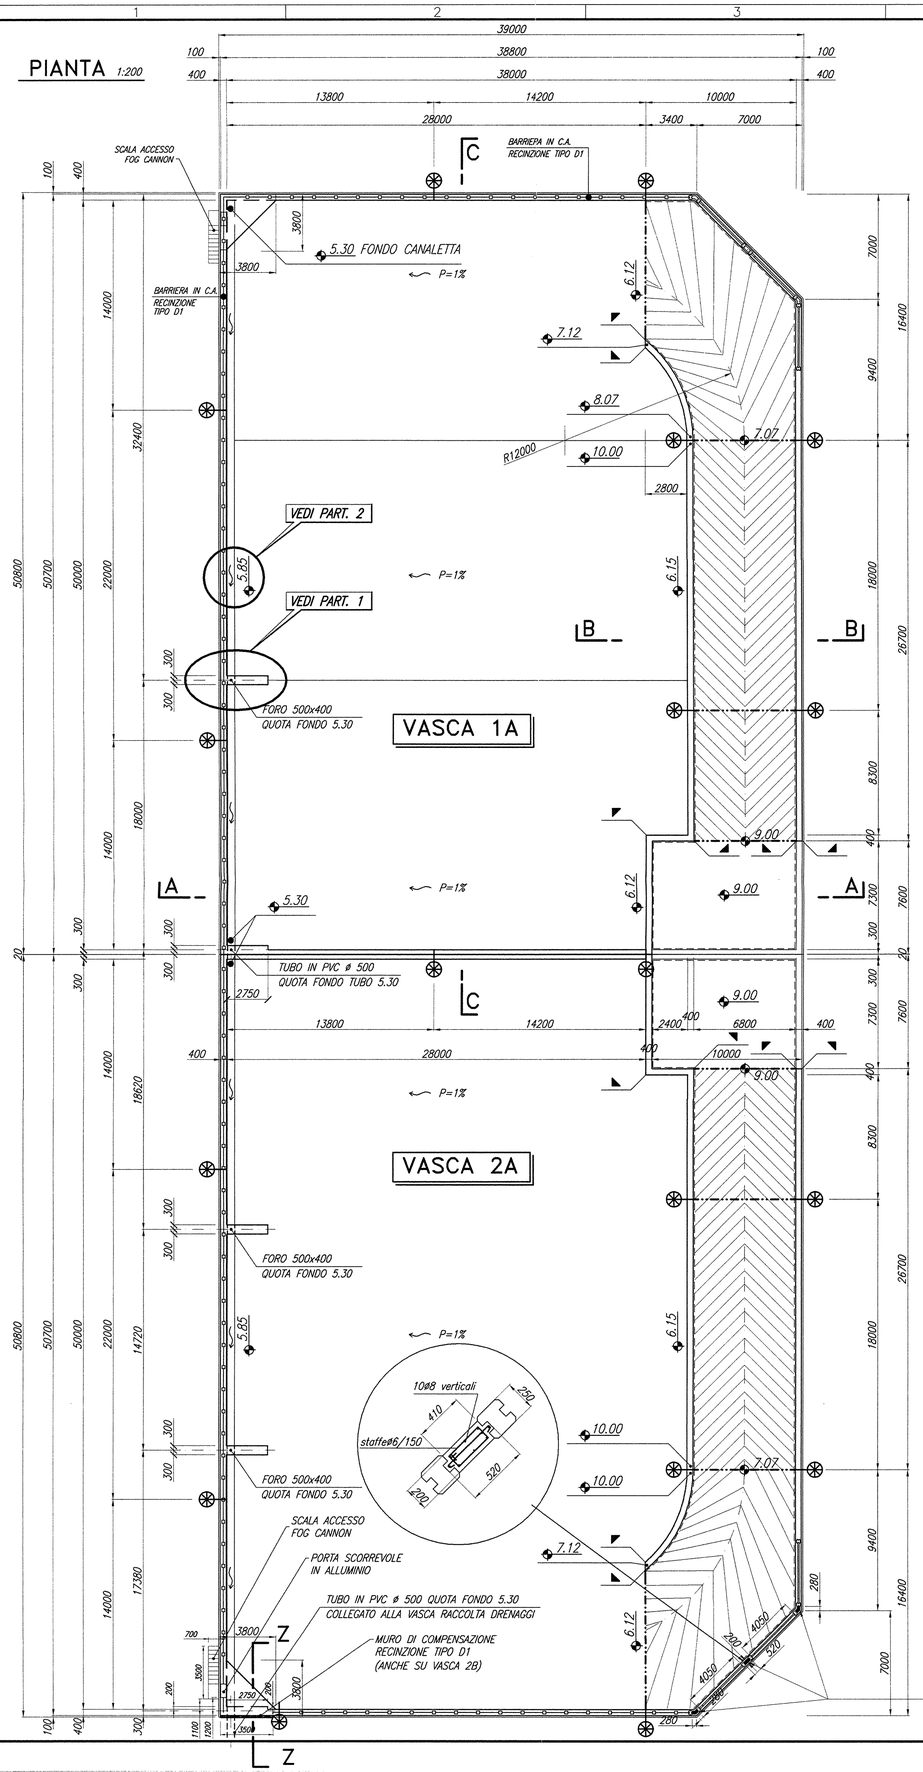

LEGENDA

- GIUNTO TIPO "A"
- GIUNTO TIPO "B"
- GIUNTO TIPO "C"
- GIUNTO DI CONTRAZIONE
- SMUSSO ANGOLI VERTICALI MURATURA 50X50mm

GIUNTO TIPO "A"

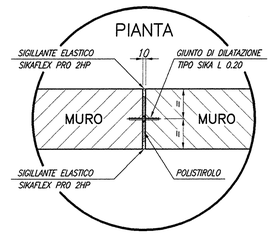

GIUNTO TIPO "B"

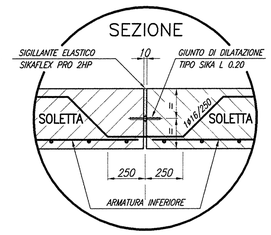

GIUNTO TIPO "C"

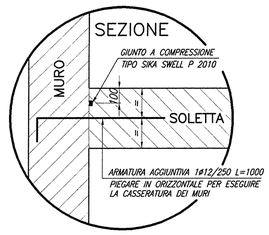

GIUNTO DI CONTRAZIONE

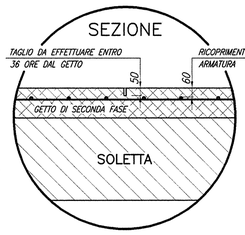

GIUNTI DI CONTRAZIONE – PIANTA 1:400

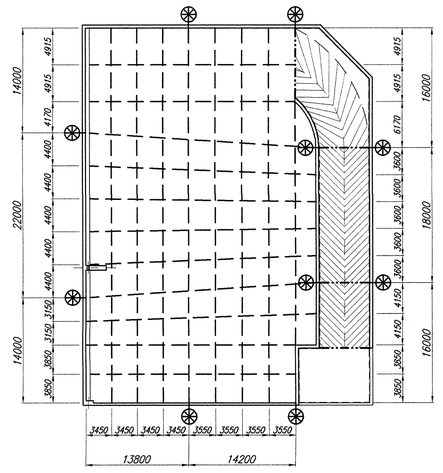

PARTICOLARE 1 1:50

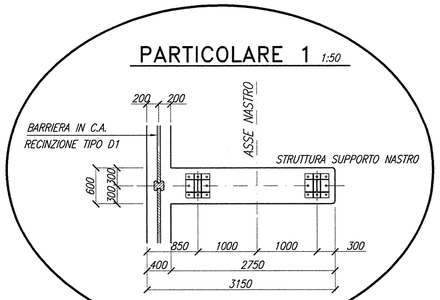

PARTICOLARE 2 1:10

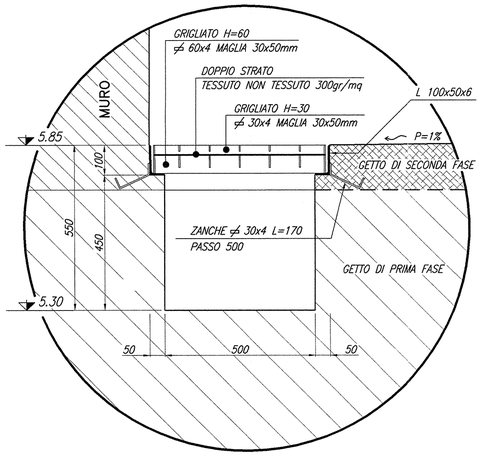

LE VASCHE 1B–2B SONO SPECULARI

PER LE SEZIONI VEDI DISEGNO P12B225008

PER NOTE GENERALI E CARATTERISTICHE DEI MATERIALI VEDI DISEGNO P12B225006

PROSPETTI RACCORDO D'ANGOLO 1:50

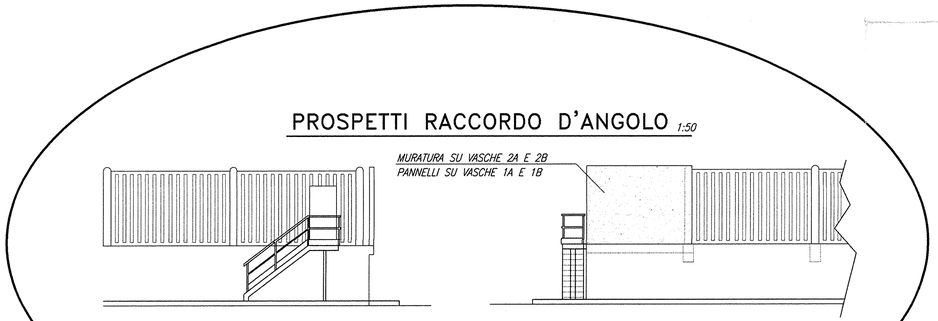

PROSPETTO LATO EST/OVEST

PROSPETTO LATO SUD/NORD

PARTICOLARE FINITURA RAMPE

PIANTA 1:50

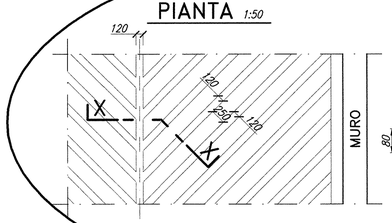

SEZIONE X–X 1:10

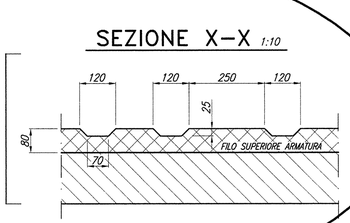

FINITURA ANTISCIVOLO A SPINA DI PESCE RICAVATA NEL GETTO

PIANTA CHIAVE

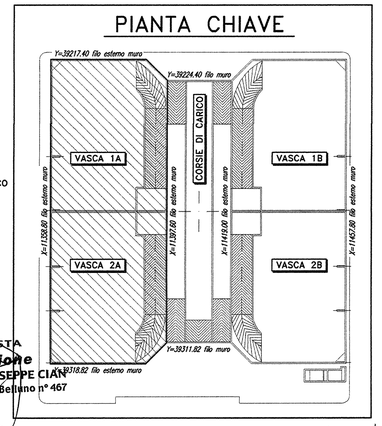

NASSUNTO NGEOGRAFICO

IL PROGETTISTA
Enel Produzione
Dott. Ing. ANDREA GIUSEPPE CIAN
Albo Ingegneri Provincia di Belluno n° 467

REV. Rev.	DATA Date	FASE Phase	SE IS	DESCRIZIONE DELLA REVISIONE Revision description	INCARICATO Prepared by	COLLABORAZIONI Cooperations	CONTROLLO Checked by	APPROVAZIONE Approved by
02	18.05.06	AB	AB	COME COSTRUITO	SMi		DPL:ACi	PE:IC
00	23.02.05	FC	FC	PER COSTRUZIONE	SMi	RFd	DPL:ACi	PE:IC

CLIENTE Client: Enel Divisione Generazione ed Energy Management (Enel Produzione S.p.A.)

PROGETTO Project: Centrale Termoelettrica di Brindisi Sud – Vasche per Rifiuti Speciali non Pericolosi

TITOLO: Title: VASCHE 1A e 2A PIANTA – CASSERI

Enelpower

INVIO AL CLIENTE Employer submittal: ☐ PER APPROVAZIONE For approval ☒ PER INFORMAZIONE For information only ☐ NON RICHIESTO Not requested

SISTEMA System: 55C

SCALA : Scale :	DIS.N. Dwg No	FOGLIO Sheet	SEGUE FG. Fol.Sheet	DI Of	FORMATO Size	TIPO EL. Dwg. Type	DISC. Disc.
1:200	P12B225007	–	–	–	A1	D	G C

NOME FILE: File name: P12B225002.dwg

SOSTITUISCE IL: Replaces dwg no : 212BS87286

SOSTITUITO DAL: Replaced by dwg no :

SEC. INDEX

IL PRESENTE ELABORATO PROGETTUALE E' DI PROPRIETA' DI ENELPOWER S.p.A. E' FATTO DIVIETO A CHIUNQUE DI PROCEDERE, IN QUALSIASI MODO E SOTTO QUALSIASI FORMA, ALLA SUA RIPRODUZIONE, ANCHE PARZIALE, OVVERO DI DIVULGARE A TERZI QUALSIASI INFORMAZIONE IN MERITO, SENZA PREVENTIVA AUTORIZZAZIONE RILASCIATA PER ISCRITTO DA ENELPOWER S.p.A.

This design document is the property of ENELPOWER S.p.A. It is strictly forbidden to reproduce this document, in whole or in part, and to provide to others any related information, without previous written consent of ENELPOWER S.p.A.