


SIGLA	PUNTI DI SCARICO		FOENTE
	COORDINATE GEOGRAFICHE	COORDINATE GEOGRAFICHE	
	Latitudine	Longitudine	
S 1 N	40°38'28.63"N	17°58'53.56"E	Scarico troppo pieno vasca 151
S 2 N	40°38'52.82"N	17°58'54.50"E	Scarico troppo pieno vasca 149
S 3 N	40°38'44.97"N	17°58'48.52"E	Scarico troppo pieno vasca 115
S 4 N	40°38'43.94"N	17°58'53.17"E	Scarico troppo pieno vasca 152

ASSE DI RIFERIMENTO X-X
X=10.000.000

- LEGENDA**
- Acque potenzialmente inquinate da polveri di carbone.
 - Acque meteoriche non inquinate.
 - Acque potenzialmente inquinate da olio.
 - Acque domestiche.
 - Impianti di trattamento.
 - Scarichi industriali.
 - Modifiche Acque potenzialmente inquinate da polveri di carbone

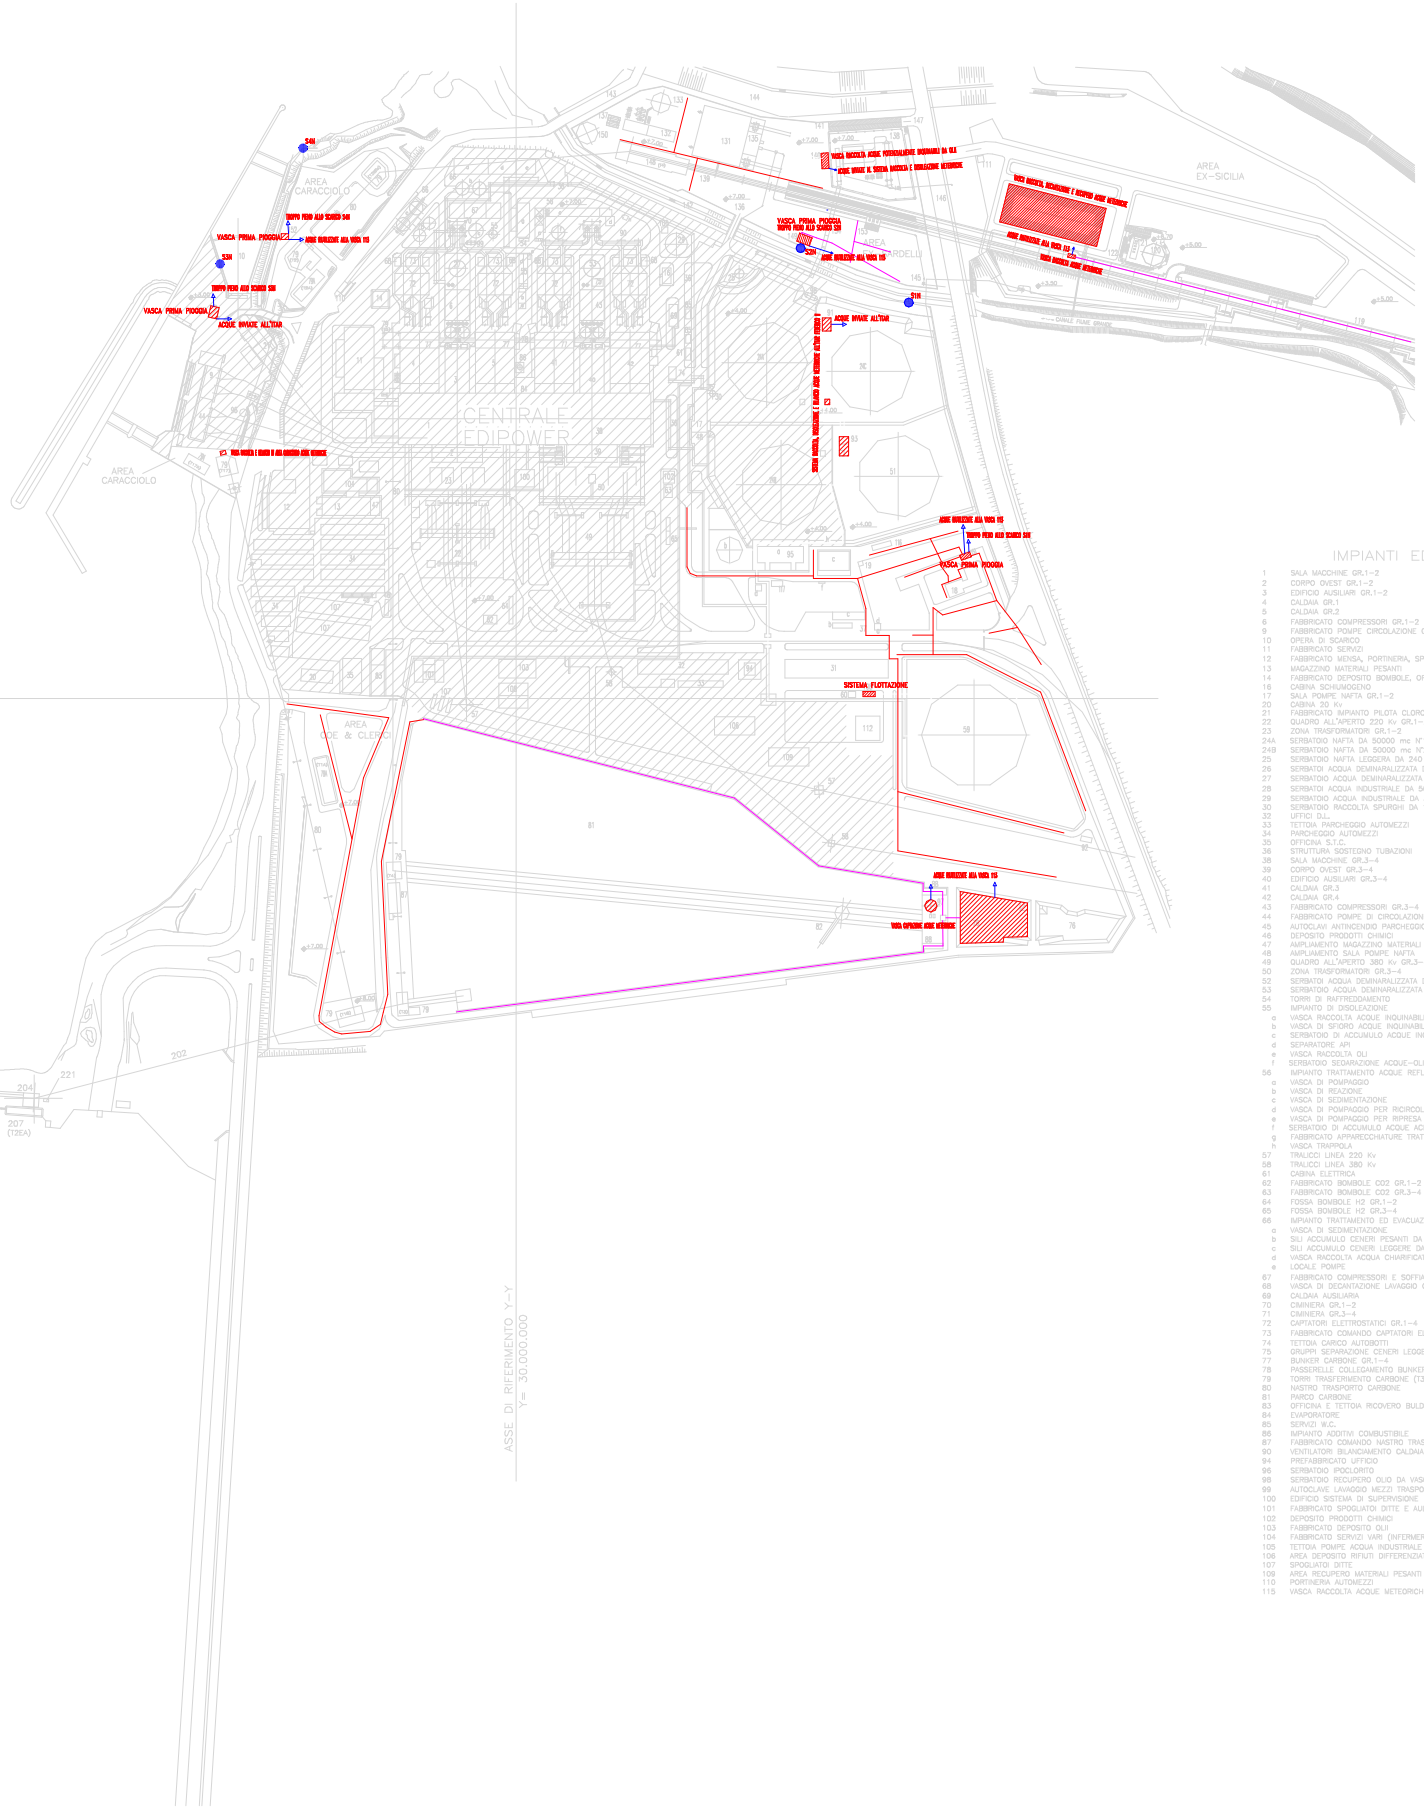

LEGENDA

- IMPIANTI EDIPOWER**


IMPIANTI ENEL

 - 18 UFFICIO ENEL
 - 18 CABINA ELETTRICA F.M. UFFICIO ENEL
 - 24C SERBATOIO NAFTA DA 5000 mc M3
 - 31 FABBRICATO DEPOSITO ATTREZZI E MATERIALI DI RESIDUO
 - 37A PORTINERIA DI CANTIERE
 - 37A VASA A FONTE
 - 37A MAGAZZINO-SPOGLIATO
 - 37A TRATTORIA IMPRESA
 - 51 SERBATOIO NAFTA DA 5000 mc M3
 - 59 SERBATOIO NAFTA DA 10000 mc M3
 - 82 TETTOIA RIPARATO ANTIVEGETAZIONE SERBATOIO NAFTA DA 10000 mc
 - 76 VASCHER RACCOLTA FANGHI E CENERI LEGGERE DA NAFTA
 - 81 PARCO CARBONE
 - 82 MACCHINA DI RIFRESA E MESSA A PARCO CARBONE
 - 82 VASCA DI SEDIMENTAZIONE CARBONE
 - 89 VASCA DRENAGGIO VASCHER DI DECARBONAZIONE CARBONE
 - 91 IMPIANTO DISOLEZZAZIONE E RILASCIO DRENAGGIO
 - 92 VASCA RIFRESA TORCA
 - 93 VASCA SEPARAZIONE, DECARBONAZIONE E RACCOLTA NAFTA
 - 94 OLEODOTTO BRINDISI MOTO - BRINDISI SUD
 - 94 STAZIONE DI PARTENZA OLEODOTTO
 - 94 SERBATOIO SILE FLUSSANTE 4000 mc
 - 94 CABINA ELETTRICA
 - 94 TETTOIA ANTIVEGETAZIONE
 - 94 GRUPPO ELETTRORISCIO PER OLEODOTTO
 - 94 TUBAZIONE OLEODOTTO
 - 87 SERBATOIO 1000 mc E POMPE IMP. LAVORAZIONE PARCO CARBONE
 - 108 IMPANTO DI FLOTTAZIONE
 - 112 AREA RISCALDATORI GRIGLIATORI
 - 116 CANNA SCHEUNGAROSO SERBATOIO NAFTA M3-4
 - 117 GRUPPO ELETTRORISCIO
 - 191 VASCA ACQUE METEORICHE

AREA EX SICILIA

 - 111 EDIFICIO PORTINERIA TERMINALE ASSE ATTREZZATO
 - 113 VASCA DI SEDIMENTAZIONE ACQUE METEORICHE TRINDEI INTER ED AREA TERMINALE
 - 118 TRINCA MAISTRO TRASPORTO CARBONE (ASSE ATTREZZATO)
 - 150 SERBATOIO STOCCAGGIO ACQUA INDUSTRIALE DA ACQUEDOTTO SERRI 3000 mc
 - 121 STAZIONE DI POMPAGGIO ACQUEDOTTO SERRI
 - 123 CABINA ELETTRICA PER STAZIONE DI POMPAGGIO ACQUEDOTTO SERRI

AREA SARDELLI

 - 131 CABINA ELETTRICA PRIMARIA
 - 132 CABINA ELETTRICA TORRE TRASPORTEMENTO CARBONE T4
 - 133 SERBATOIO ACQUA INDUSTRIALE E ANTIVEGETAZIONE
 - 134 STRUTTURAL SOSTEGNO TUBAZIONI
 - 136 SOTTOSTAZIONE ELETTRICA
 - 136 PONTE ESTERNO
 - 137 SERBATOIO SILE D'ELETTRICO TRASFORMATORI
 - 138 AREA STAZIONE DI PRIMO SALTO METANO (TUTELATA)
 - 138 MAISTRO TRASPORTO CARBONE (ASSE ATTREZZATO)
 - 139 VASCA RACCOLTA ACQUA INDUSTRIALE
 - 141 MAPPA DI ACCESSO ALL'IMPANTO
 - 143 SALDO CANALE FUSSE ORINATE
 - 143 STRADA LITORANEA
 - 144 CANALE CANALE FUSSE RICCIOLO
 - 145 TERMINALE CAVO 150 Rv
 - 146 VILE "TORNICO TORN"
 - 147 RACCHIUSO STRADALE INGRESSO AREA "SARDELLI"
 - 148 TORRE TRASFERIMENTO CARBONE T4
 - 148 VASCA RACCOLTA ACQUE METEORICHE DI PRIMA PRODDA
 - 150 NUOVO SERBATOIO ACQUA INDUSTRIALE E ANTIVEGETAZIONE
 - 153 TRAISSOGE DI CARICAMENTO MAISTRO TRASPORTO CARBONE CON AUTOMEZZI
 - 154 NUOVO SERBATOIO ACQUA INDUSTRIALE 500 mc

AREE CARACCIOLLO

 - 79 TORRE TRASFERIMENTO CARBONE (T2-T2b-T11)
 - 79A CABINE ELETTRICHE TORRE TRASFERIMENTO CARBONE
 - 80 MAISTRO TRASPORTO CARBONE
 - 102 VASCA ACQUE METEORICHE

AREA COE-CLERICI

 - 79 TORRE TRASFERIMENTO CARBONE (T18)
 - 79A CABINE ELETTRICHE TORRE TRASFERIMENTO CARBONE
 - 80 MAISTRO TRASPORTO CARBONE

AREA MOLO DI COSTAMORENA

 - 200 SCARICATORI CONTINUI (P=1800 L/H)
 - 201 MAISTRO TRASPORTO CARBONE (P=3000 L/H) N1E
 - 203 TESSERA DI RINNOV MAISTRO (T1)
 - 204 TORRE TRASFERIMENTO CARBONE (T2E)
 - 207 CABINA ELETTRICA DI SERVIZIO AL MAISTRO E AL MOLO (T2A)
 - 208 PORTINERIA DI ACCESSO AL MOLO
 - 213 CABINATO PER OPERATORI AL MOLO
 - 213 CANDELLI E REVISIONE
 - 220 MAISTRO TRASPORTO CARBONE (P=100 L/H) DI SINGHIA BRAF
 - 221 CABINA ELETTRICA DI SERVIZIO AL MAISTRO CARBONE DI SINGHIA BRAF
 - 223 PIAZZOLA LAVAGGIO CANON

ALLEGATO C10 - NORD

04	24/11/06	FC	REVISIONE GENERALE	CDM	IMP	CV	ELE	SAC	MM	SLUPATTA	PE
03	26/10/98		REVISIONE GENERALE	DDD	IMP	CV	ELE	SAC	MM		
INT. APP.	DATA	SCOPO	DESCRIZIONE DELLA REVISIONE	PREPARATO	COLLABORAZIONE	CONTROLLATO	APPROVATO	INMESSO			
			Revisione descrizione	Responsabile	Cooperazione	Controllo	Approvazione	Incarico			
CLIENTI				CLIENTI				CLIENTI			
			GENERAZIONE ED ENERGY MANAGEMENT				ENEL				
			Enel Produzione S.p.A.								
