

PROGETTO: ADEGUAMENTO TECNICO FUNZIONALE DEL P.P.P. DEDICATO A C/61 COSTA MORENA EST

PROVINCIA: IL SINDACO DI BRINDISI

PROGETTO: IL PRESIDENTE: dott. Luigi GIANNINI

REDAZIONE: IL DIRIGENTE AREA TECNICA: Ing. Damiano Cichetti

DATA: 15 MAGGIO 2005

AVVERTENZE: 3

PROPOSTA DI ADEGUAMENTO TECNICO FUNZIONALE DELLE PREVISIONI DEL PIANO REGOLATORE PORTUALE APPROVATO CON DECRETO N° 376/1975

SCALA: 1:5.000

TRACCIATO CARTOGRAFICO: I.C. COLOMBO

**LEGENDA**

- OPERE PREVISTE DAL P.P.P. DEL '75
- OPERE PREVISTE DALLA VARIANTE APPROVATA DEL P.P.P. DEL 2005
- ADDEBITAMENTO TECNICO - FUNZIONALE MOTO IN ZONA CAPO BIANCO DEL 18/1/76
- NUOVE BANCHE TRAGHETTO
- NOVA STAZIONE TRAGHETTO
- AREA DESTINATA AGLI EDIFICI DI POLIZIA PORTUALE
- PARCHERGGI INTERNI
- PARCHERGGI ESTERNI
- APPRODI PER NAVANTI DA DIPORTO
- RETE FERROVIARIA PORTUALE
- VARCHI DOGANALI
- LIMITI DEDICAZIONE
- RECINZIONE DOGANALE
- CANTIERI NAVALI
- LIMITI DEDICAZIONE IN VARIANTE
- LIMITI DEDICAZIONE IN A.T.F.

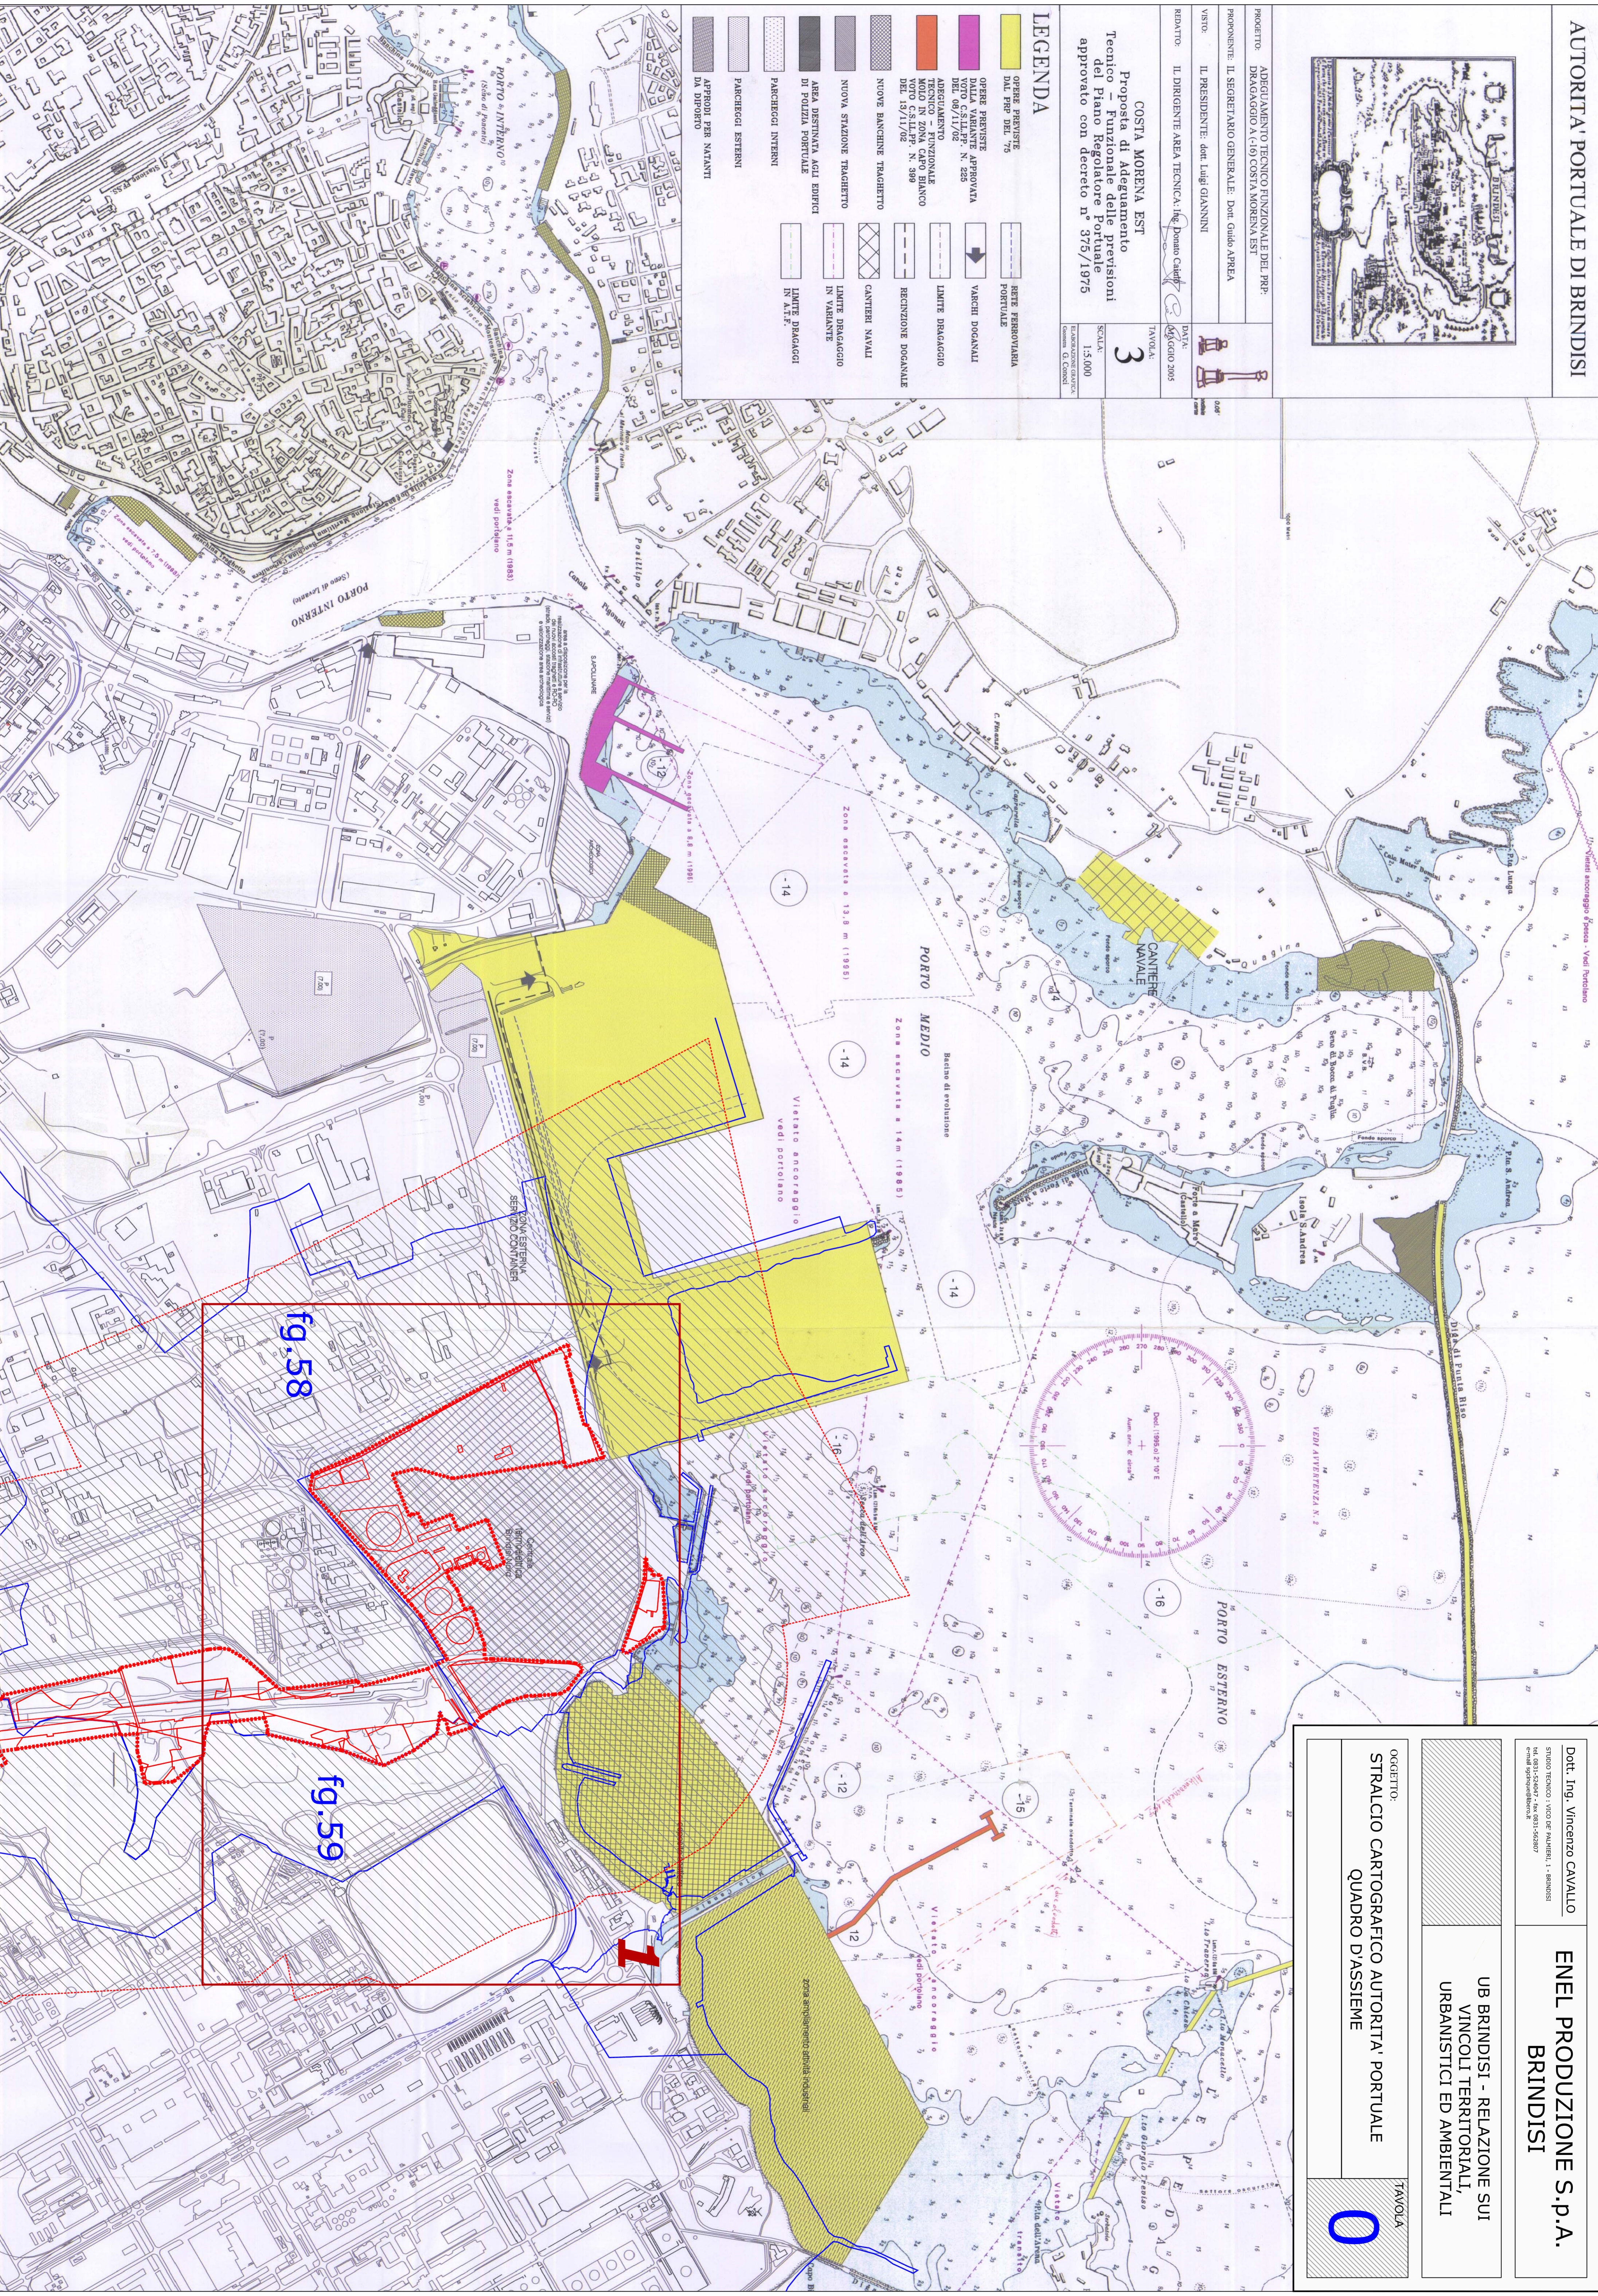


fig.58

fig.59

1

Dot. Ing. Vincenzo CAVALLO  
STUDIO TECNICO - VIA DE' RAFFELLI, 1 - BRINDISI  
TEL. 0831.52447 - FAX 0831.55307  
E-MAIL: gca@stetnet.it

**ENEL PRODUZIONE S.p.A.**  
**BRINDISI**

UB BRINDISI - RELAZIONE SUI  
VINCOLI TERRITORIALI,  
URBANISTICI ED AMBIENTALI

OGGETTO:  
**STRALCIO CARTOGRAFICO AUTORITA' PORTUALE  
QUADRO D'ASSIEME**

TRAVOLA  
**0**