	PUNTI DI SCARICO		
SIGLA	COORDINATE GEOGRAFICHE		FONTE
	Latitudine	Longitudine	
S 1 N	40°38'28.63"N	17°58'53.56"E	Scarico troppo pieno vasca 151
S 2 N	40°38'32.82"N	17°58'54.50"E	Scarico troppo pieno vasca 149
S 3 N	40°38'44.97"N	17°58'48.52"E	Scarico troppo pieno vasca 115
S 4 N	40°38'43.94"N	17°58'53.17"E	Scarico troppo pieno vasca 152

LEGENDA

	Acque potenzialmente inquinate da polveri di carbone.
	Acque meteoriche non inquinate.
	Acque potenzialmente inquinate da olio.
	Acque domestiche.
	Impianti di trattamento.
	Scarichi industriali.
	Modifiche Acque potenzialmente inquinate da polveri di carbone

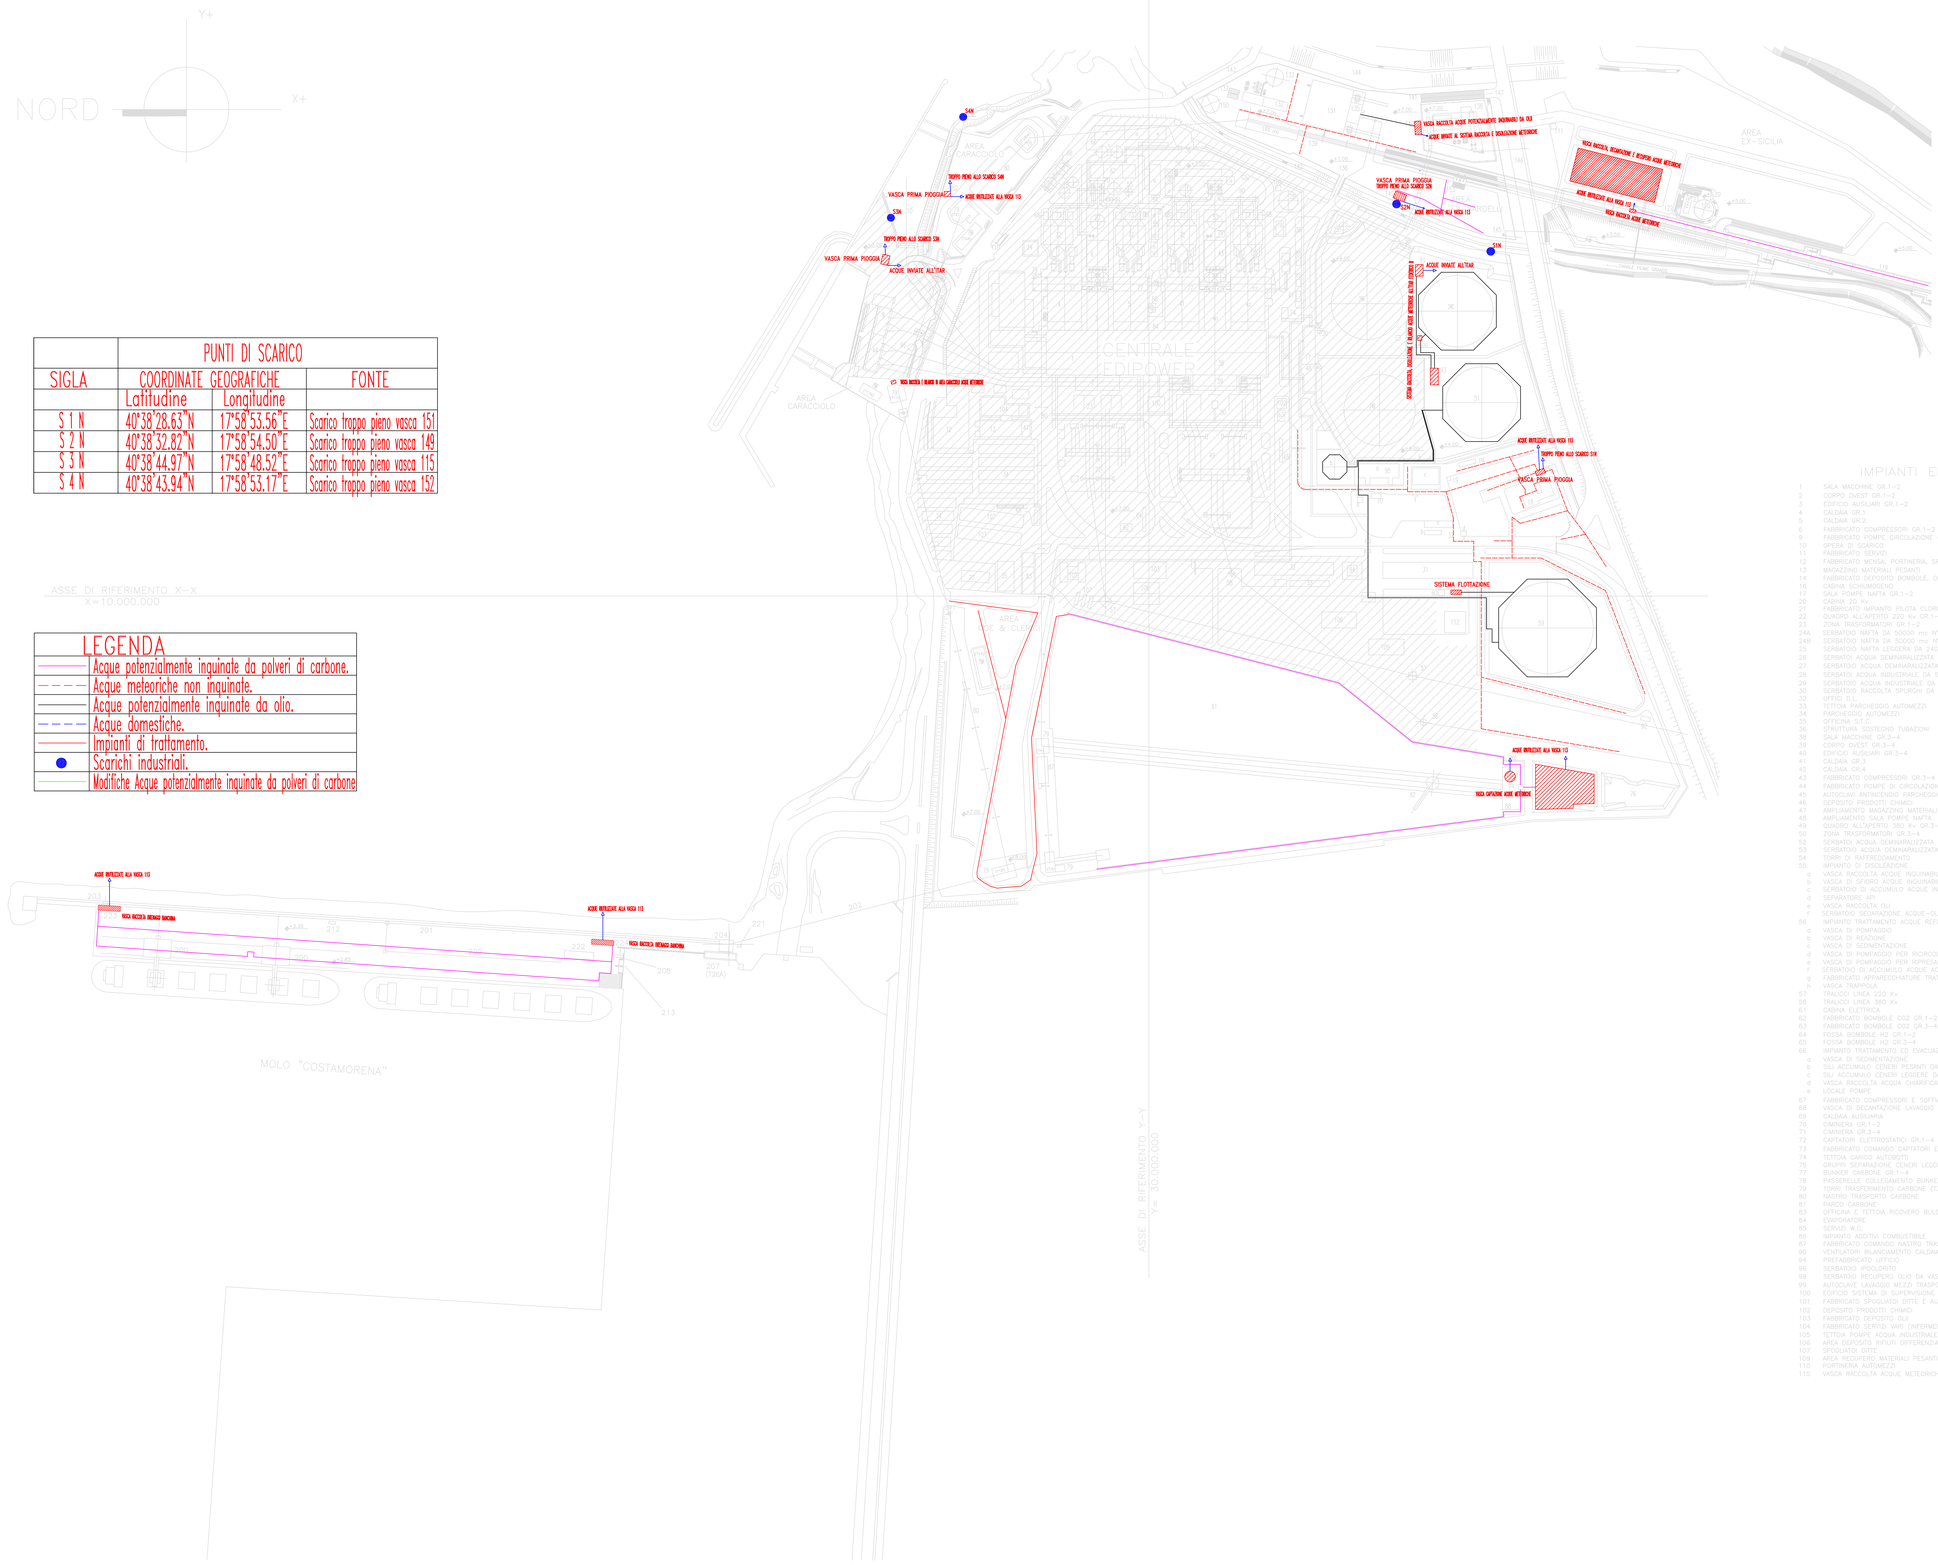

LEGENDA

IMPIANTI EDIPOWER

1	SALA MACCHINE GR.1–2
2	CORPO OVEST GR.1–2
3	EDIFICIO AUSILIARI GR.1–2
4	CALDAIA GR.1
5	CALDAIA GR.2
6	FABBRICATO COMPRESSORI GR.1–2
9	FABBRICATO POMPE CIRCOLAZIONE GR.1–2
10	OPERA DI SCARICO
11	FABBRICATO SERVIZI
12	FABBRICATO MENSA, PORTINERIA, SPOGLIATOI
13	MAGAZZINO MATERIALI PESANTI
14	FABBRICATO DEPOSITO BOMBOLE, OFFICINA E LABORATORIO CHIMICO
16	CABINA SCHIUMOGENO
17	SALA POMPE NAFTA GR.1–2
20	CABINA 20 Kv
21	FABBRICATO IMPIANTO PRODUZ. CLORO
22	QUADRO ALLIBERATO 220 Kv GR.1–2
23	ZONA TRASFORMATORI GR.1–2
24A	SERBATOIO NAFTA DA 50000 mc N°1
24B	SERBATOIO NAFTA DA 50000 mc N°2
25	SERBATOIO NAFTA LEGGERA DA 240 mc
26	SERBATOI ACQUA DEMINARALIZZATA DA 500 mc CAD.
27	SERBATOIO ACQUA DEMINARALIZZATA DA 1000 mc
28	SERBATOI ACQUA INDUSTRIALE DA 500 mc CAD.
29	SERBATOIO ACQUA INDUSTRIALE DA 5000 mc
30	SERBATOIO RACCOLTA SPURGHI DA 100 mc
32	UFFICI GL
53	TETTOIA RIMESSAGGIO AUTOMEZZI
34	PARCHEGGIO AUTOMEZZI
35	OFFICINA GL
36	STRUTTURA SOSTEGNO TUBAZIONI
38	SALA MACCHINE GR.3–4
39	CORPO OVEST GR.3–4
40	EDIFICIO AUSILIARI GR.3–4
41	CALDAIA GR.3
42	CALDAIA GR.4
43	FABBRICATO COMPRESSORI GR.3–4
44	FABBRICATO POMPE DI CIRCOLAZIONE GR.3–4
45	AUTOCLAVI ANTINCENDIO PARCHEGGIO
46	DEPOSITO PRODOTTI CHIMICI
47	AMPLIAMENTO MAGAZZINO MATERIALI PESANTI
48	AMPLIAMENTO SALA POMPE NAFTA
49	QUADRO ALLIBERATO 380 Kv GR.3–4
50	ZONA TRASFORMATORI GR.3–4
52	SERBATOI ACQUA DEMINARALIZZATA DA 500 mc CAD.
53	SERBATOIO ACQUA DEMINARALIZZATA DA 1000 mc
54	TORRI DI RAFFREDDAMENTO
55	IMPIANTO DI DISOLEAZIONE
a	VASCA RACCOLTA ACQUE INQUINABILI DA OLI
b	VASCA DI SFIORO ACQUE INQUINABILI DA OLI
c	SERBATOIO DI ACCUMULO ACQUE INQUINABILI DA OLI
d	SEPARATORE API
e	VASCA RACCOLTA OLI
f	SERBATOIO TRATTAMENTO ACQUE REFLUE
56	IMPIANTO TRATTAMENTO ACQUE REFLUE
a	VASCA DI POMPAGGIO
b	VASCA DI REAZIONE
c	VASCA DI SEDIMENTAZIONE
d	VASCA DI POMPAGGIO PER RICIRCOLO
e	VASCA DI POMPAGGIO PER RIPRESA OLI
f	SERBATOIO DI ACCUMULO ACQUE ACIDE E ALCALINE
g	FABBRICATO APPARECCHIATURE TRATTAMENTO ACQUE REFLUE
h	VASCA TRAPPOLA
57	TRALICCI LINEA 220 Kv
58	TRALICCI LINEA 380 Kv
61	CABINA ELETTRICA
62	FABBRICATO BOMBOLE CO2 GR.1–2
63	FABBRICATO BOMBOLE CO2 GR.3–4
64	FOSSA BOMBOLE H2 GR.1–2
65	FOSSA BOMBOLE H2 GR.3–4
66	IMPIANTO TRATTAMENTO ED EVACUAZIONE CENERI LEGGERE E PESANTI
a	VASCA DI SEDIMENTAZIONE
b	SILI ACCUMULO CENERI PESANTI DA CARBONE DA 1000 mc CAD
c	SILI ACCUMULO CENERI LEGGERE DA 2600 mc CAD
d	VASCA RACCOLTA ACQUA CHIARIFICATA
e	LOCALE POMPE
67	FABBRICATO COMPRESSORI E SOFFIANTI GR.3–4
68	VASCA DI DECANTAZIONE LAVAGGIO CAPTATORI
69	CALDAIA AUSILIARIA
70	CIMINIERA GR.1–2
71	CIMINIERA GR.3–4
72	CAPTATORI ELETTROSTATICI GR.1–4
73	FABBRICATO COMANDO CAPTATORI ELETTROSTATICI GR.1–4
74	TETTOIA CARICO AUTOBOTTI
75	GRUPPI SEPARAZIONE CENERI LEGGERE DA CARBONE
77	BUNKER CARBONE GR.1–4
78	PASSERELLE COLLEGAMENTO BUNKER CARBONE
79	TORRI TRASFERIMENTO CARBONE (T3–T4–T5)
80	NASTRO TRASPORTO CARBONE
81	PARCO CARBONE
83	OFFICINA E TETTOIA RICOVERO BULDOZER
84	EVAPORATORE
85	SERVIZI W.C.
86	IMPIANTO ADDITIVI COMBUSTIBILE
87	FABBRICATO COMANDO NASTRO TRASPORTO CARBONE
90	VENTILATORI BILANCIAMENTO CALDAIA
94	PREFABBRICATO UFFICIO
96	SERBATOIO IPOCLORITO
98	SERBATOIO RECUPERO OLIO DA VASCA 91
99	AUTOCLAVE LAVAGGIO MEZZI TRASPORTO CENERI
100	EDIFICIO SISTEMA DI SUPERVISIONE
101	FABBRICATO SPOGLIATOI DITTE E AULE DIDATTICHE
102	DEPOSITO PRODOTTI CHIMICI
103	FABBRICATO DEPOSITO OLII
104	FABBRICATO SERVIZI VARI (INFERMERIA, UFFICI E VARIE)
105	TETTOIA POMPE ACQUA INDUSTRIALE
106	AREA DEPOSITO RIFIUTI DIFFERENZIATI
107	SPOGLIATOI DITTE
108	AREA RECUPERO MATERIALI PESANTI
110	PORTINERIA AUTOMEZZI
115	VASCA RACCOLTA ACQUE METEORICHE DI PRIMA PIOGGIA

IMPIANTI ENEL

18	UFFICI ENEL
19	CABINA ELETTRICA F.M. UFFICI ENEL
24C	SERBATOIO NAFTA DA 50000 mc N°3
31	FABBRICATO DEPOSITO ATTREZZI E MATERIALI DI RECUPERO
37a	PORTINERIA DI CANTIERE
37b	PESA A PONTE
37c	MAGAZZINO–SPOGLIATOIO
37d	TIMBRATURA IMPRESE
51	SERBATOIO NAFTA DA 50000 mc N°4
59	SERBATOIO NAFTA DA 100000 mc N°5
60	TETTOIA IMPIANTO ANTINCENDIO SERBATOIO NAFTA DA 100000 mc
76	VASCHE RACCOLTA FANGHI E CENERI LEGGERE DA NAFTA
81	PARCO CARBONE
82	MACCHINA DI RIPRESA E MESSA A PARCO CARBONE
88	VASCA DI DECANTAZIONE CARBONE
89	VASCA DRENAGGI VASCHE DI DECANTAZIONE CARBONE
93	IMPIANTO DISOLEAZIONE E RILANCIO DRENAGGI
92	VASCA RISERVA IDRICA
93	VASCA SEPARAZIONE, DECANTAZIONE E RACCOLTA NAFTA
95	OLEODOTTO BRINDISI NORD – BRINDISI SUD
a	STAZIONE DI PARTENZA OLEODOTTO
b	SERBATOIO OLIO FLUIDIFICANTE 4000 mc
c	CABINA ELETTRICA
e	TETTOIA ANTINCENDIO
f	GRUPPO ELETTROGENO PER OLEODOTTO
h	TUBAZIONE OLEODOTTO
97	SERBATOIO 1000 mc E POMPE IMP. UMIDIFICAZIONE PARCO CARBONE
108	IMPIANTO DI FLOTTAZIONE
112	AREA RISCALDATORI ORIMULSION
116	CABINA SCHIUMOGENO SERBATOI NAFTA N°3–4
117	GRUPPO ELETTROGENO
151	VASCA ACQUE METEORICHE

AREA EX-SICILIA

111	EDIFICIO PORTINERIA TERMINALE ASSE ATTREZZATO
113	VASCA DI SEDIMENTAZIONE ACQUE METEORICHE TRINCEE NASTRO ED AREA TERMINALE
119	TRINCEA NASTRO TRASPORTO CARBONE (ASSE ATTREZZATO)
120	STAZIONE DI STOCCAGGIO ACQUA INDUSTRIALE DA ACQUEDOTTO SISRI 2000 mc
121	STAZIONE DI POMPAGGIO ACQUEDOTTO SISRI
122	CABINA ELETTRICA PER STAZIONE DI POMPAGGIO ACQUEDOTTO SISRI

AREA SARDELLI

131	CABINA ELETTRICA PRIMARIA
132	CABINA ELETTRICA TORRE TRASFERIMENTO CARBONE T4
133	SERBATOIO ACQUA INDUSTRIALE E ANTINCENDIO
134	STRUTTURA SOSTEGNO TUBAZIONI
135	SOTTOSTAZIONE ELETTRICA
136	PONTE ESISTENTE
137	SERBATOIO OLIO DIELETTRICO TRASFORMATORI
138	AREA STAZIONE DI PRIMO SALTO METANO (FUTURA)
139	NASTRO TRASPORTO CARBONE (ASSE ATTREZZATO)
140	VASCA RACCOLTA OLIO TRASFORMATORI
141	RAMPA DI ACCESSO ALL'ARGINETTO
142	ALVEO CANALE FIUME GRANDE
143	STRADA LITORANEA
144	ALVEO CANALE FIUME PICCOLO
145	TERMINALE CAVO TDO Kv
146	VIALE "ENRICO FERMI"
147	RACCORDO STRADALE INGRESSO AREA "SARDELLI"
148	TORRE TRASFERIMENTO CARBONE T4
149	VASCA RACCOLTA ACQUE METEORICHE DI PRIMA PIOGGIA
150	NUOVO SERBATOIO ACQUA INDUSTRIALE E ANTINCENDIO
153	TRAMOGGIE DI CARICAMENTO NASTRO TRASPORTO CARBONE CON AUTOMEZZI
154	NUOVO SERBATOIO ACQUA INDUSTRIALE 500 mc

AREE CARACCIOLO

79	TORRI TRASFERIMENTO CARBONE (T2–T2bis–T17)
79A	CABINE ELETTRICHE TORRI TRASFERIMENTO CARBONE
80	NASTRO TRASPORTO CARBONE
152	VASCA ACQUE METEORICHE

AREA COE–CLERICI

79	TORRE TRASFERIMENTO CARBONE (T18)
79A	CABINE ELETTRICHE TORRI TRASFERIMENTO CARBONE
80	NASTRO TRASPORTO CARBONE

AREA MOLO DI COSTAMORENA

200	SCARICATORI CONTINUI (P=1400 t/h)
201	NASTRO TRASPORTO CARBONE (P=2000 t/h) N1E
203	TESTATA DI RINVIO NASTRO (T1) N1E
204	TORRE TRASFERIMENTO CARBONE (T2C)
207	CABINA ELETTRICA DI SERVIZIO AL NASTRO E AL MOLO (T2EA)
208	PORTINERIA DI ACCESSO AL MOLO
212	CABINETTI PER OPERATORI AL MOLO
213	CANCELLI E RECINZIONE
220	NASTRO TRASPORTO CARBONE (P=100 t/h) DI BANCHINA B&F
221	CABINA ELETTRICA DI SERVIZIO AL NASTRO CARBONE DI BANCHINA B&F
222	PIAZZOLA LAVAGGIO CAMION
223	NUOVA VASCA RACCOLTA DRENAGGI TESTA BANCHINA
224	NUOVA VASCA RACCOLTA DRENAGGI RADICE BANCHINA

ALLEGATO C10 - NORD

REV. Rev.	DATA Date	SCOPO Scope	DESCRIZIONE DELLA REVISIONE Revision description	PREPARATO Prepared by	COLLABORAZIONI Cooperations	CONTROLLATO Checked by	APPROVATO Approved by	EMESSO Issued by
05	08/08/08		REVISIONE GENERALE	GEM	AT–SAI		P.Si	
04	24/11/06	FC	REVISIONE GENERALE	GEM	IMP CIV ELE SeC MeM	bURATTIN		PE
03	26/10/98		REVISIONE GENERALE	DCO	IMP CIV ELE SeC MeM			

L'ENERGIA CHE TI ASCOLTA.

CLIENTE Client: DIVISIONE GENERAZIONE ED ENERGY MANAGEMENT Enel Produzione Spa

JOB No | DOC No

PROGETTO Project: CENTRALE DI BRINDISI NORD

TITOLO Title

INVIO AL CLIENTE / Emission to customer
- [ ] PER APPROVAZIONE For approval
- [ ] PER INFORMAZIONE For information only
- [ ] NON RICHIESTO Not requested

SISTEMA System: OOB

VALIDO PER LE SEZIONI Applic. to Section

SCALA Scale: 1:2000

DIS.N. Dwg. No: 212BR03276 | FOGLIO Sheet: 1 | SEGUE FG Fol.lowed: / | DI Of: / | FORMATO Size: A0 | TIPO DI Dwg type: D | DISC. Disc.: I | SEC. INDEX

NOME FILE File name: 212BR0327604.dwg

SOSTITUISCE N. Replaces dwg no: BR70001DCAM04 | SOSTITUITO DA. Replaced by dwg no:

QUESTO DOCUMENTO E' PROPRIETA' DI ENEL PRODUZIONE Spa. E' SEVERAMENTE PROIBITO RIPRODURRE ANCHE IN PARTE IL DOCUMENTO O DIVULGARE ED ALTRE INFORMAZIONI CONTENUTE SENZA LA PREVENTIVA AUTORIZZAZIONE SCRITTA.

This document is property of Enel Produzione Spa. It is strictly forbidden to reproduce this document, in whole or in part, and to provide to others any related information without the previous written consent.