


FERROVIA SIRACUSA — MESSINA

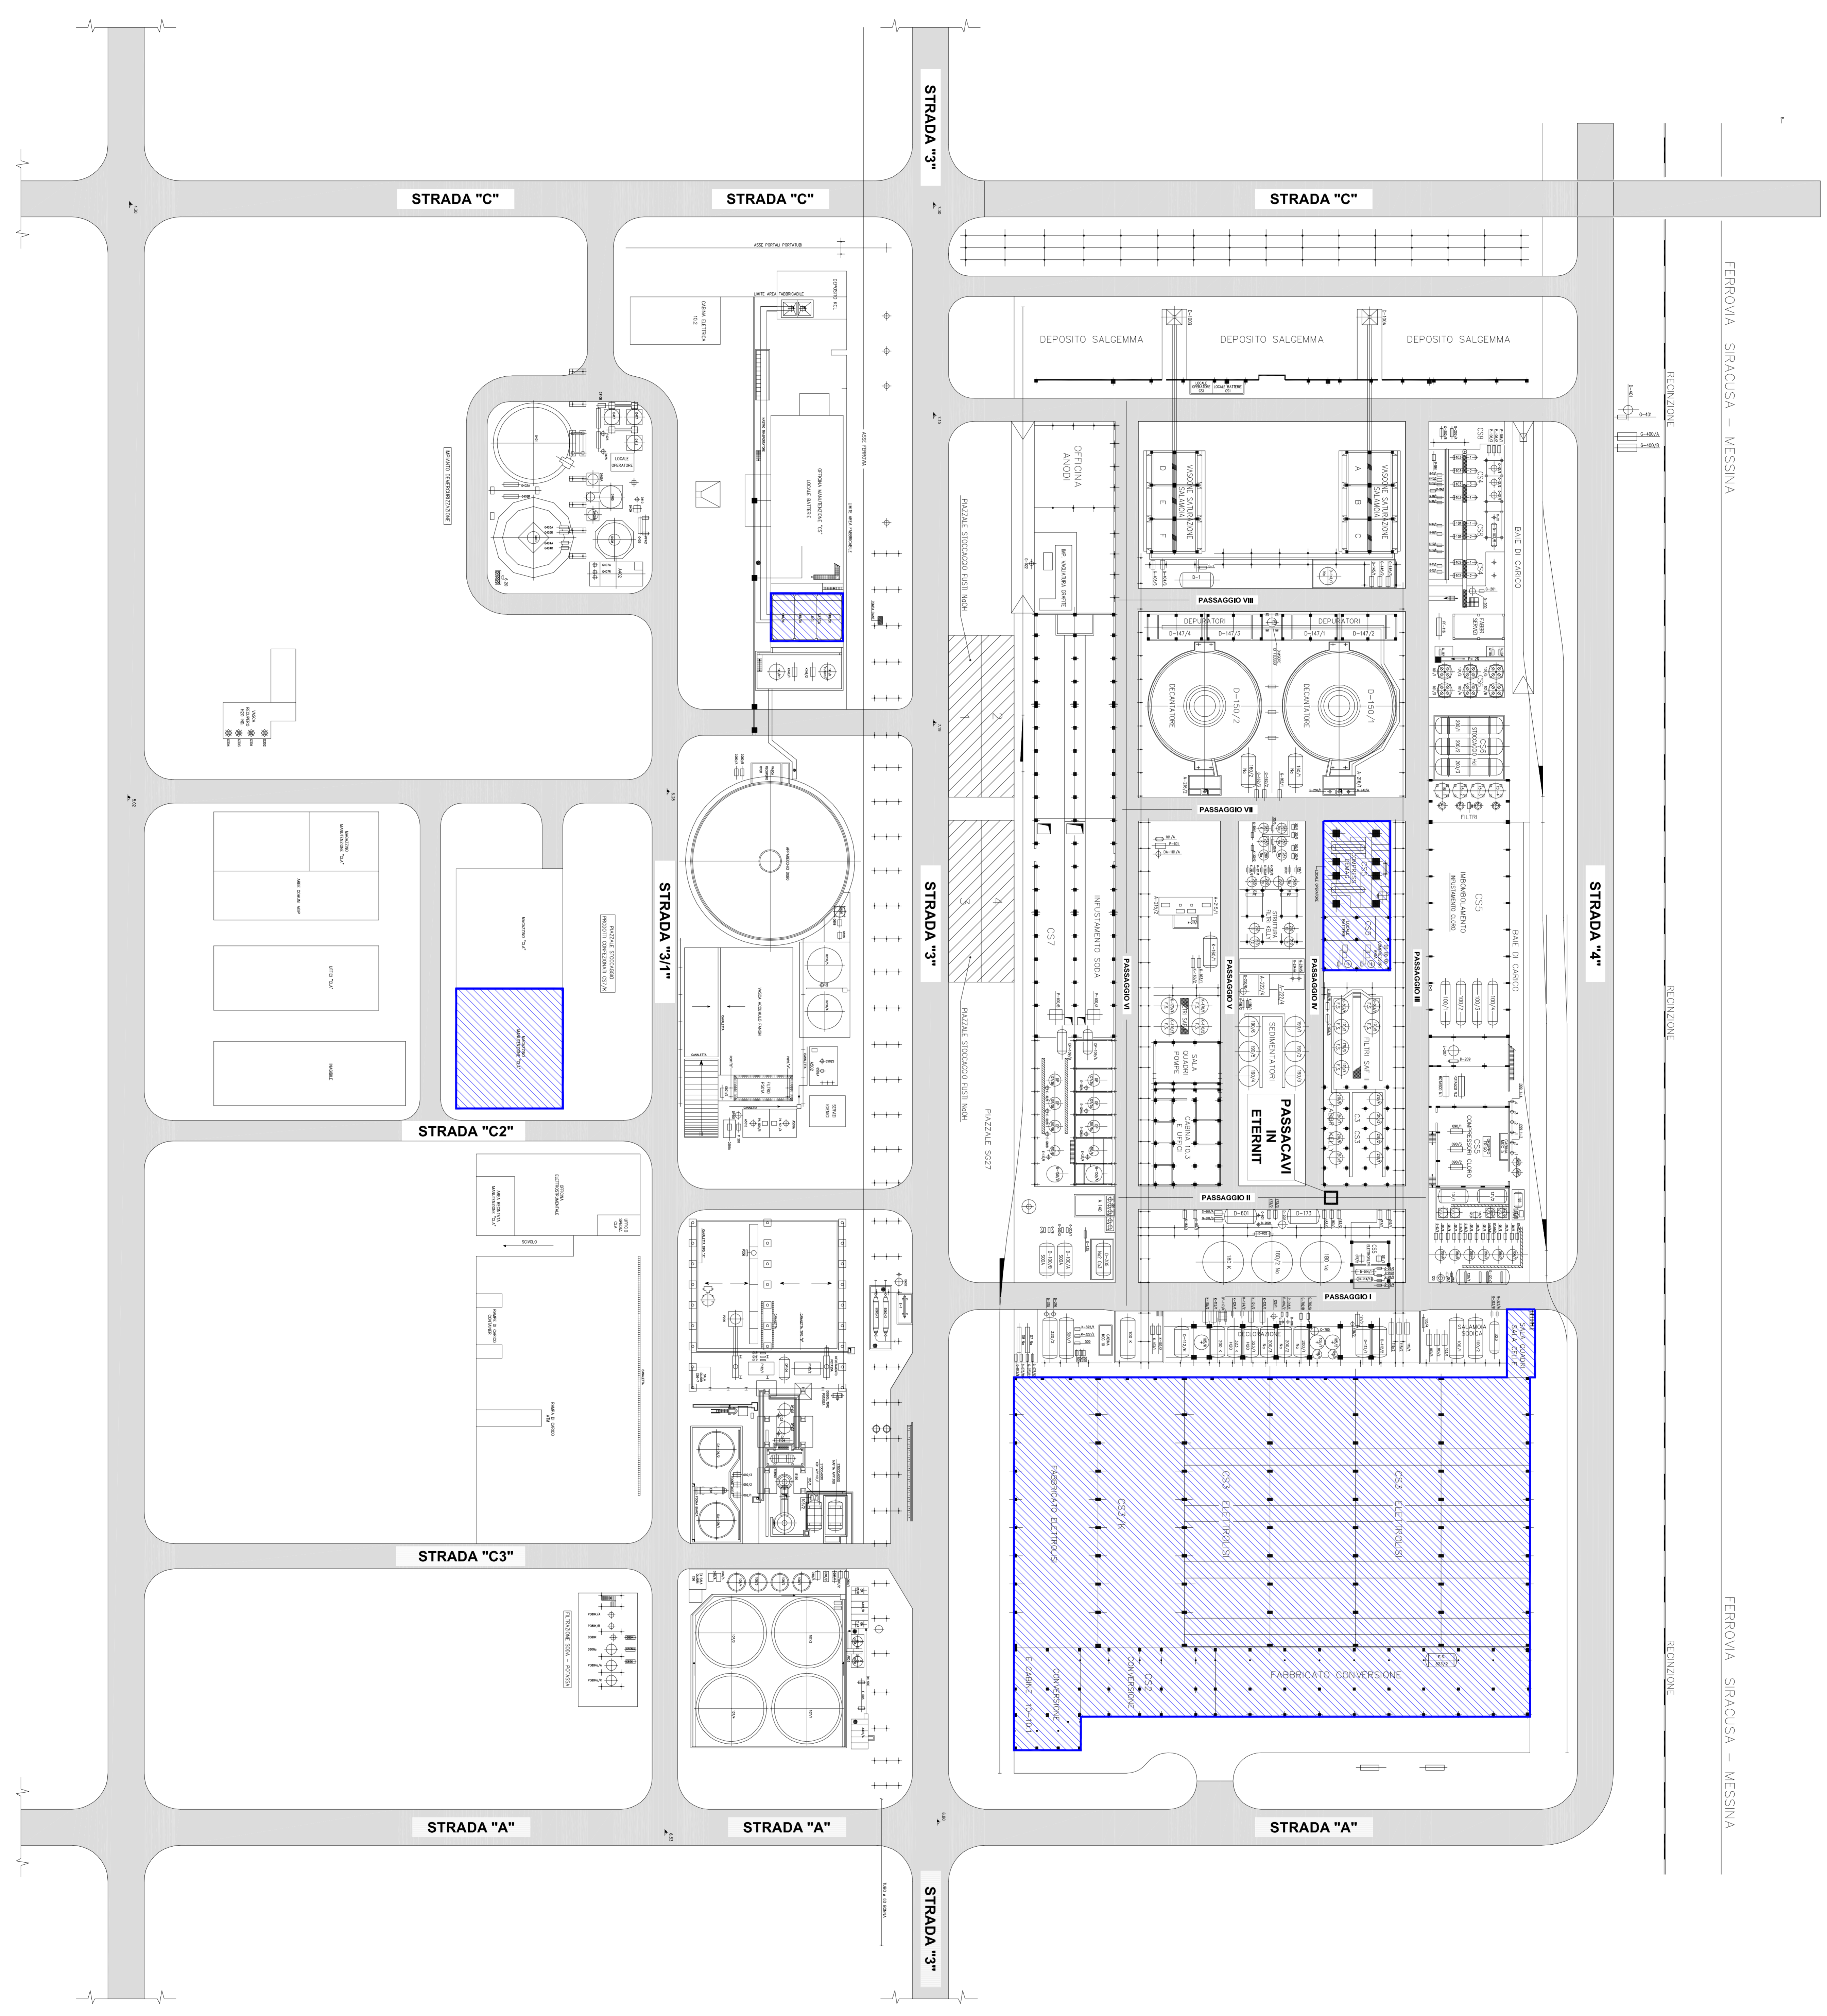

LEGENDA

MCA

| REV. | DESCRIZIONE | DATA | DIS. | COMIT. | APP. |
|------|-------------|------|------|--------|------|
| 1 | | | | | |
| 2 | | | | | |
URS
Italia

SYNDIAL S.p.A.

ALLEGATO 06: PLANIMETRIA DELL'UBICAZIONE MCA DI IMPIANTO

| DIS. | COMIT. | APP. | DATA | PROT. | SCALA | COMMESSA | PROGETTO |
|------|--------|------|----------|-------|-------|-----------|-------------|
| D.N. | S.C. | P.B. | 20/02/06 | 1.0.5 | 1:500 | 43985-724 | ALLEGATO 06 |

0 5 25m
SCALA GRAFICA