



Syndial
Attività Diversificate

AUTORIZZAZIONE INTEGRATA AMBIENTALE
ALLEGATO A16: ZONIZZAZIONE ACUSTICA
COMUNALE

IMPIANTO CLORO SODA DI PRIOLO GARGALLO

PIANO REGOLATORE INQUINAMENTO ACUSTICO
Legge 20-10-1995 n° 447 e DPCM 1-3-1991

COMUNE DI PRIOLO GARGALLO


PROVINCIA DI SIRACUSA

IL COORDINATORE TECNICO
DELLA SEZ. URBANISTICA
(Geom. Carta Luigi)



COPIA APPROVATA CON D.A. - N _____ DEL _____

L'INGEGNERE CAPO
(Ing. Emanuele Fortunato)

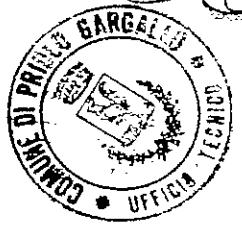

PIANO REGOLATORE GENERALE

AGGIORNATA AL 16/9/1985
SECONDO LE PRESCRIZIONI DEL C.R.U.
DELIBERA CONSIGLIO COMUNALE N° 145 DEL 27/3/1985
" " " " N _____ DEL _____

COPIA UFFICIO

FAV OGGETTO: _____
PI IPOTESI DI ASSETTO TERRITORIALE _____

Limiti massimi
[Leg. in dB(A)]
diurno notturno
50 40

55 45

60 50

65 55

70 60

70 70

LEGENDA

- CLASSE I - Aree particolarmente protette
- CLASSE II - Aree destinate ad uso prevalen-
temente residenziale.
- CLASSE III - Aree di tipo misto.
- CLASSE IV - Aree di intensa attività umana.
- CLASSE V - Aree prevalentemente industriali.
- CLASSE VI - Aree esclusivamente industriali.

INQUINAMENTO ACUSTICO

L. 447 del 26-10-1995

DPCM 1-3-1991

Del che si è redatto il presente verbale sottoscritto come segue:

IL COMMISSARIO STRAORDINARIO

f.to (DR. S. DI FRANCO)

IL SEGRETARIO GENERALE

f.to (DR. B. BURGIO)

CERTIFICATO DI PUBBLICAZIONE

La presente deliberazione viene affissa all'Albo Pretorio del Comune per quindici giorni consecutivi a partire dal giorno festivo 30/8/1998

Il sottoscritto Segretario Generale, su conforme dichiarazione del Messo Comunale attesta che la presente deliberazione è stata pubblicata dal 30/8/1998 al 14/9/1998 e che contro di essa nessun reclamo e/o nessuna richiesta di controllo è pervenuta.

Data 28/8/1998

IL SEGRETARIO GENERALE

f.to (DR. B. BURGIO)

Data

IL MESSO COMUNALE

f.to

IL SEGRETARIO GENERALE

f.to

N. Unità op.va

Il Co.Re.Co. - Sez. Prov.le di Siracusa nella seduta

del

Letta ed esaminata la deliberazione in oggetto:

Visto l'art. 18 della L.R. 3/12/91, n. 44;

DICHIARA

di non avere riscontrato in essa vizi di legittimità

E' copia conforme all'originale

Priolo G., li

IL SEGRETARIO GENERALE

Siracusa, li

p.c.c. IL SEGRETARIO

IL PRESIDENTE

Prot. N. *Handwritten signature*

Reg. N. 320



COMUNE DI PRIOLO GARGALLO

PROVINCIA DI SIRACUSA

COPIA DI DELIBERAZIONE DEL COMMISSARIO STRAORDINARIO

OGGETTO: CLASSIFICAZIONE DEL TERRITORIO E DETERMINAZIONE DEI VALORI LIMITE DELLE SORGENTI SONORE - ART.4 COMMA 1, LETT. A E ART.6 COMMA 1, LETTERA A) DELLA L. 447 DEL 26/10/95.


L'anno millenovecentonovant OTTO il giorno VENTI del mese di AGOSTO alle ore 13.00 in Priolo Gargallo nella Casa Comunale

IL COMMISSARIO STRAORDINARIO

DR. SALVATORE DI FRANCO, nominato con D.P. Reg. del 17/4/98, N°139, con l'assistenza del Segretario generale DR. BRUNO BURGIO, ha adottato la seguente deliberazione:

PREMESSO che sulla proposta di deliberazione relativa all'oggetto hanno espresso parere ai sensi dell'art. 53 della L. 8/6/90 N. 142 recepito con L.R. n. 48/91.

Parere del Responsabile del Servizio in merito alla regolarità tecnica: Si esprime parere FAVOREVOLE	IL RESPONSABILE DEL SERVIZIO Priolo G., li 4/8/98 F.TO (GEOM. LUIGI CARTA)
Parere del Responsabile di Ragioneria in merito alla regolarità contabile: Si esprime parere FAVOREVOLE	IL RESPONSABILE DI RAGIONERIA Priolo G., li 10/8/98 F.TO (DOTT.SSA V. CERAULO)
Si esprime PARERE FAVOREVOLE all'adozione dell'atto di cui all'oggetto sotto il profilo della sua legittimità, ai sensi dell'art. 53 della L. 142/90, recepito dalla L.R. n. 48/91.	IL SEGRETARIO GENERALE Priolo G., li 20/8/98 F.TO (DR. B. BURGIO)
Per l'assunzione dell'impegno di spesa, si attesta la regolare copertura finanziaria, ai sensi dell'art. 55, comma 5° della legge 8-6-1990, n. 142, recepito dalla L.R. n. 48/91.	IL RESPONSABILE DEL SERVIZIO FINANZIARIO Priolo G., li 20/8/1998 F.TO (DOTT.SSA V. CERAULO)

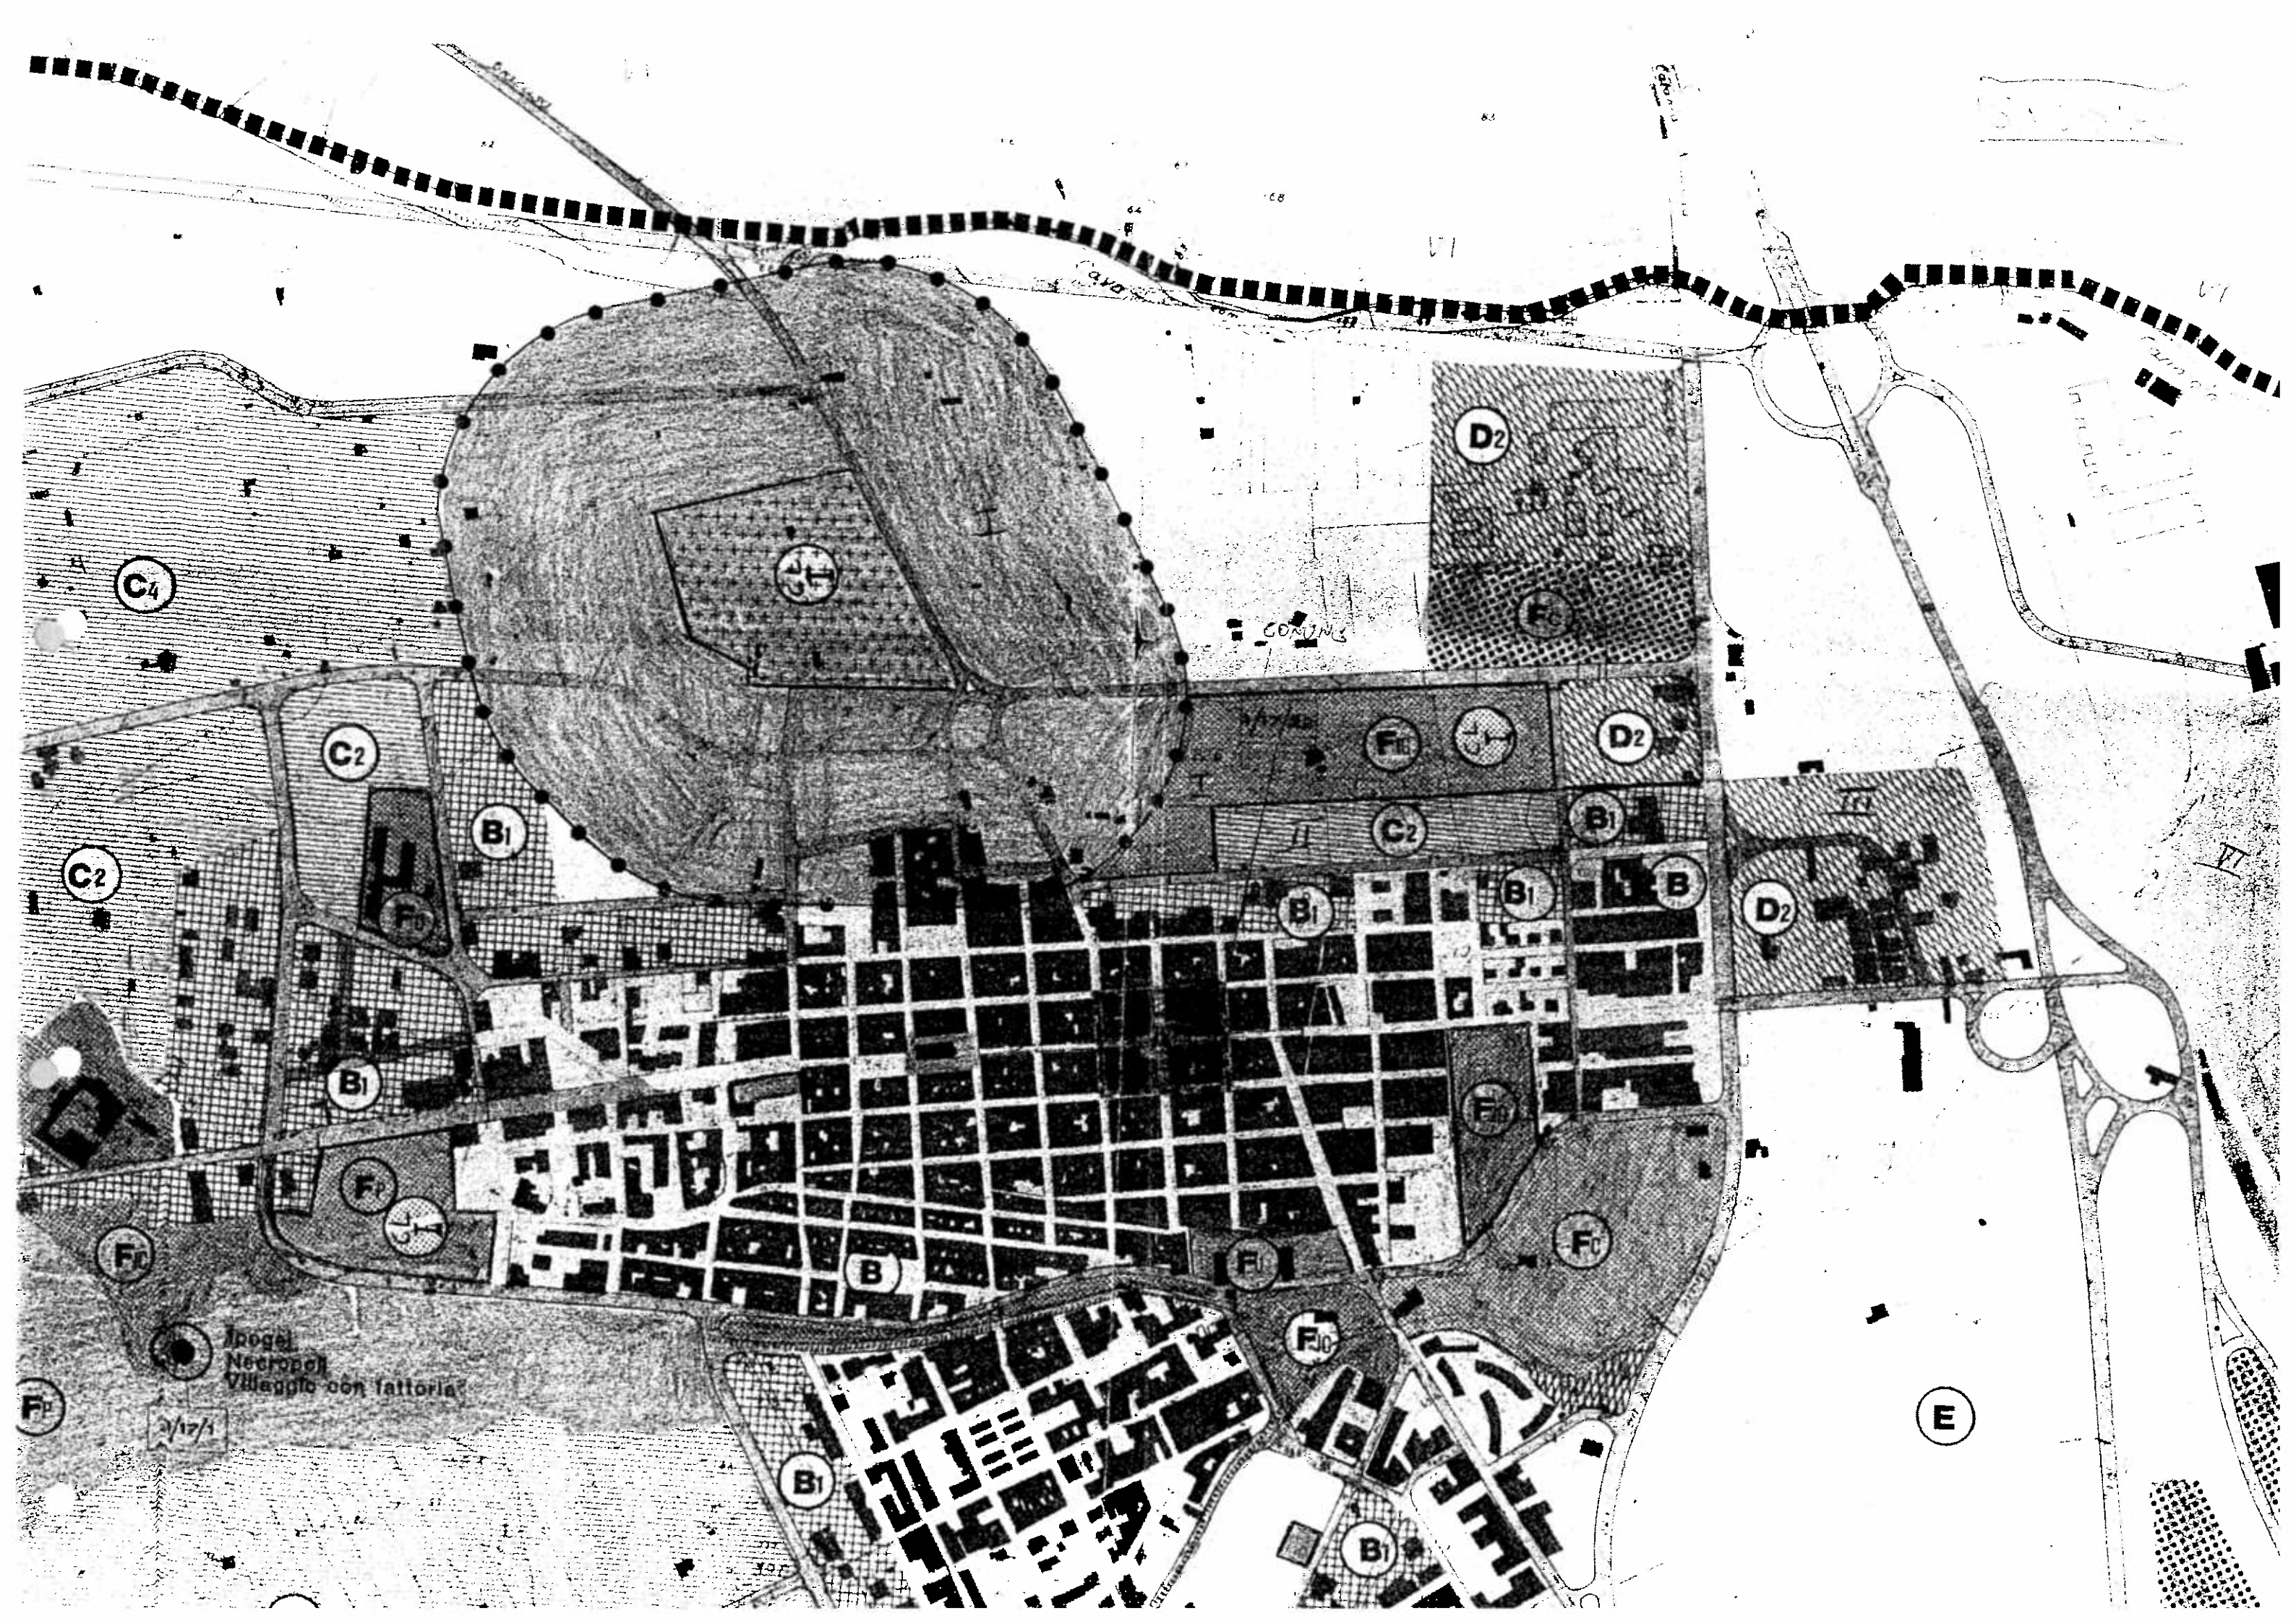

C4

C2

B1

C2

B1

Fc

Fc

Fc

B

Fc

Fc

B1

B1

D2

Fc

Fc

Fc

D2

C2

B1

B

D2

Fc

Fc

E

CORNICI

Ipogei
Necropoli
Villeggia con fattoria

2/17/1