



AUTORIZZAZIONE INTEGRATA AMBIENTALE

ALLEGATO A17: AUTORIZZAZIONI DI TIPO

EDILIZIO (CONCESSIONI, LICENZE O

CONCESSIONI IN SANATORIA)

IMPIANTO CLORO SODA DI PRIOLO GARGALLO

S I M C A T
SOCIETA' INDUSTRIALE CATANESE
SOCIETA' PER AZIONI - SEDE LEGALE PALERMO
CAPITALE SOCIALE L. 78.000.000.000 - INTERAMENTE VERSATO

STABILIMENTO DI PRIOLO MELILLI (SIRACUSA)

Spett.le

AMMINISTRAZIONE COMUNALE

M E L I L L I

96010 - PRIOLO MELILLI 22.4.1971
CASELLA POSTALE N. 11 - PRIOLO (SIRACUSA)
TELEF. 69.477 - 4 LINEE URBANE CON RICERCA AUTOMATICA
TELEGRAMMI: SINCAT TLX 97018 - TELEX 97018
C.C.I.A.A. SIRACUSA 31812 - C/C POSTALE 3.1333
TRIB. PALERMO REG. SOC. 6362 - VOL. 26 - FASC. 24

NELLA RISPOSTA INDICARE IL N. 2186

SEZIONE Segr. Patr. e CC. GG. FDP/lm

OGGETTO

Disciplina urbanistica.
Pianta stabilimento Sin-
cat.
~~~~~

Rendiamo noto a codesta Spett. Amministrazione che, in con-  
seguenza della fusione avvenuta negli ultimi anni, tra la ns. Società  
e le Società "Augusta Petrolchimica" e "Celene", i rispettivi stabili-  
menti industriali - ubicati in territorio di Melilli e Siracusa, - han-  
no formato un unico stabilimento industriale, denominato "Stabilimento  
Sincat di Priolo-Melilli".

Affinchè codesto Spett. Ente Comunale abbia precisa cono-  
scenza dell'insieme delle opere che esso comprende, trasmettiamo, in  
osservanza anche delle disposizioni emanate con leggi n° 1150 del 1942  
e n° 765 del 6/8/67 per la disciplina urbanistica:


- a-) una planimetria scala 1: 25.000 (SP 10216/4) della zona costiera  
a nord della penisola di Magnisi, con la posizione occupata dal  
ns. stabilimento nel territorio dei comuni di Melilli, Siracusa  
ed Augusta;
- b-) un disegno scala 1: 4.000, (SP 17888) riportante la pianta dello  
stesso stabilimento, con tutti i fabbricati, i manufatti e gli  
impianti siti entro l'area recintata e nelle immediate adiacenze,  
ricadenti nei singoli Comuni.


Preghiamo codesta Spett. Amministrazione di voler prende-  
re atto di quanto sopra a tutti gli effetti, compiacendosi darcene  
formale conferma, con la restituzione di una copia vistata dei dise-  
gni elencati.

Con osservanza.

Alleg. denuncia di opere edili  
Disegni c.s. in triplice copia

"SINCAT",  
Società Industriale Catanese S.p.A.  
Stabilimento di PRIOLO  
IL DIRETTORE

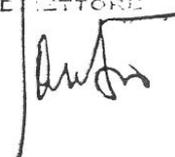

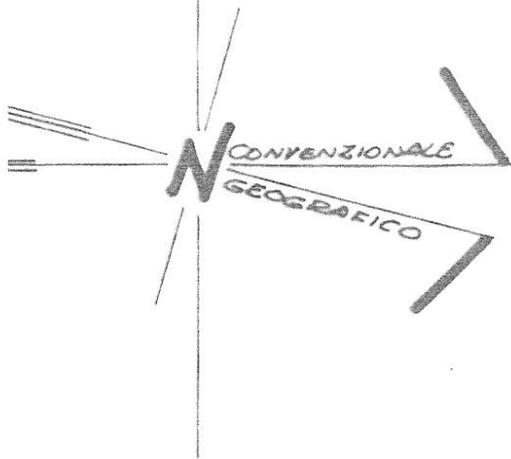

COMUNE DI MELILLI  
(PROVINCIA DI SIRACUSA)

VISTO: La Commissione Edilizia  
prende atto in data 14/5/1971



"SINCAT"  
Società Industriale Catanese S.p.A.  
Stabilimento di PRIOLO (Siracusa)

*[Handwritten signature]*

| POS.        |                                                                             | DESCRIZIONE   | N. pezzi unitario | MATERIALE   | PESO FINITO Kg.              | NOTE                                                                               |       |
|-------------|-----------------------------------------------------------------------------|---|-------------------|-------------|------------------------------|------------------------------------------------------------------------------------|-------|
|             |                                                                             | GREZZA   |                   | LISCIA      |                              |                                                                                    |       |
|             |                                                                             | GREZZA LISCIA   |                   | LISCIA      |                              |                                                                                    |       |
|             |                                                                             | SGROSSATA   |                   | LISCIA      |                              |                                                                                    |       |
|             |                                                                             |   |                   | LISCIA      |                              |                                                                                    |       |
|             |                                                                             |   |                   | RETTIFICATA |                              |                                                                                    |       |
|             |                                                                             |   |                   |             |                              | SPECIALE                                                                           |       |
| 4           |                                                                             |   |                   |             |                              |                                                                                    |       |
| 3           |                                                                             |   |                   |             |                              |                                                                                    |       |
| 2           |                                                                             |   |                   |             |                              |                                                                                    |       |
| 1           |                                                                             |   |                   |             |                              |                                                                                    |       |
| APICE       | DATA                                                                        | MODIFICHE   |                   |             |                              | CONTR                                                                              | VISTO |
| DISEGNATO   | CONTROLLATO                                                                 | PROPRIETÀ RISERVATA - A termini di legge<br>la SINCAT si riserva la proprietà del presente<br>disegno, che pertanto non può essere nè ripro-<br>dotto nè comunicato a terzi senza la espressa<br>preventiva autorizzazione della SINCAT |                   |             |                              | <b>SINCAT</b><br>SOCIETÀ INDUSTRIALE CATANESE - S. p. A.<br>Stabilimento di Priolo |       |
| SANZARO     | VISTO                                                                       |   |                   |             |                              |                                                                                    |       |
| APPROVATO   |                                                                             |   |                   |             |                              |                                                                                    |       |
| SCALE       | <b>STABILIMENTO SINCAT</b><br><b>PLANIMETRIA</b><br><b>GENERALE AL 4000</b> |   |                   |             | DIS. N.º                     |                                                                                    |       |
| 1/4000      |                                                                             |   |                   |             | SP 17888                     |                                                                                    |       |
| REPARTO     |                                                                             |   |                   |             | MICROFILMATURA               |                                                                                    |       |
| PLANIMETRIE |                                                                             |   |                   |             |                              |                                                                                    |       |
| DATA        |                                                                             |   |                   |             |                              |                                                                                    |       |
| 26-2-71     |                                                                             |   |                   |             | SOSTITUISCE IL DIS. SP 11013 |                                                                                    |       |

