



Sito: Stabilimento di Macchiareddu (Assemmini)

IMPIANTO: Produzione derivati inorganici
del fluoro e acido solforico

Gestore: FLUORSID SPA


Categoria: IPPC 4.2

DOMANDA DI AUTORIZZAZIONE INTEGRATA AMBIENTALE

AI SENSI DEL D.LGS. N.59 DEL 18 FEBBRAIO 2005

Scheda C - Allegato C.10

*Planimetria modificata delle reti fognarie, dei
sistemi di trattamento, dei punti di emissione degli
scarichi liquidi e della rete piezometrica*

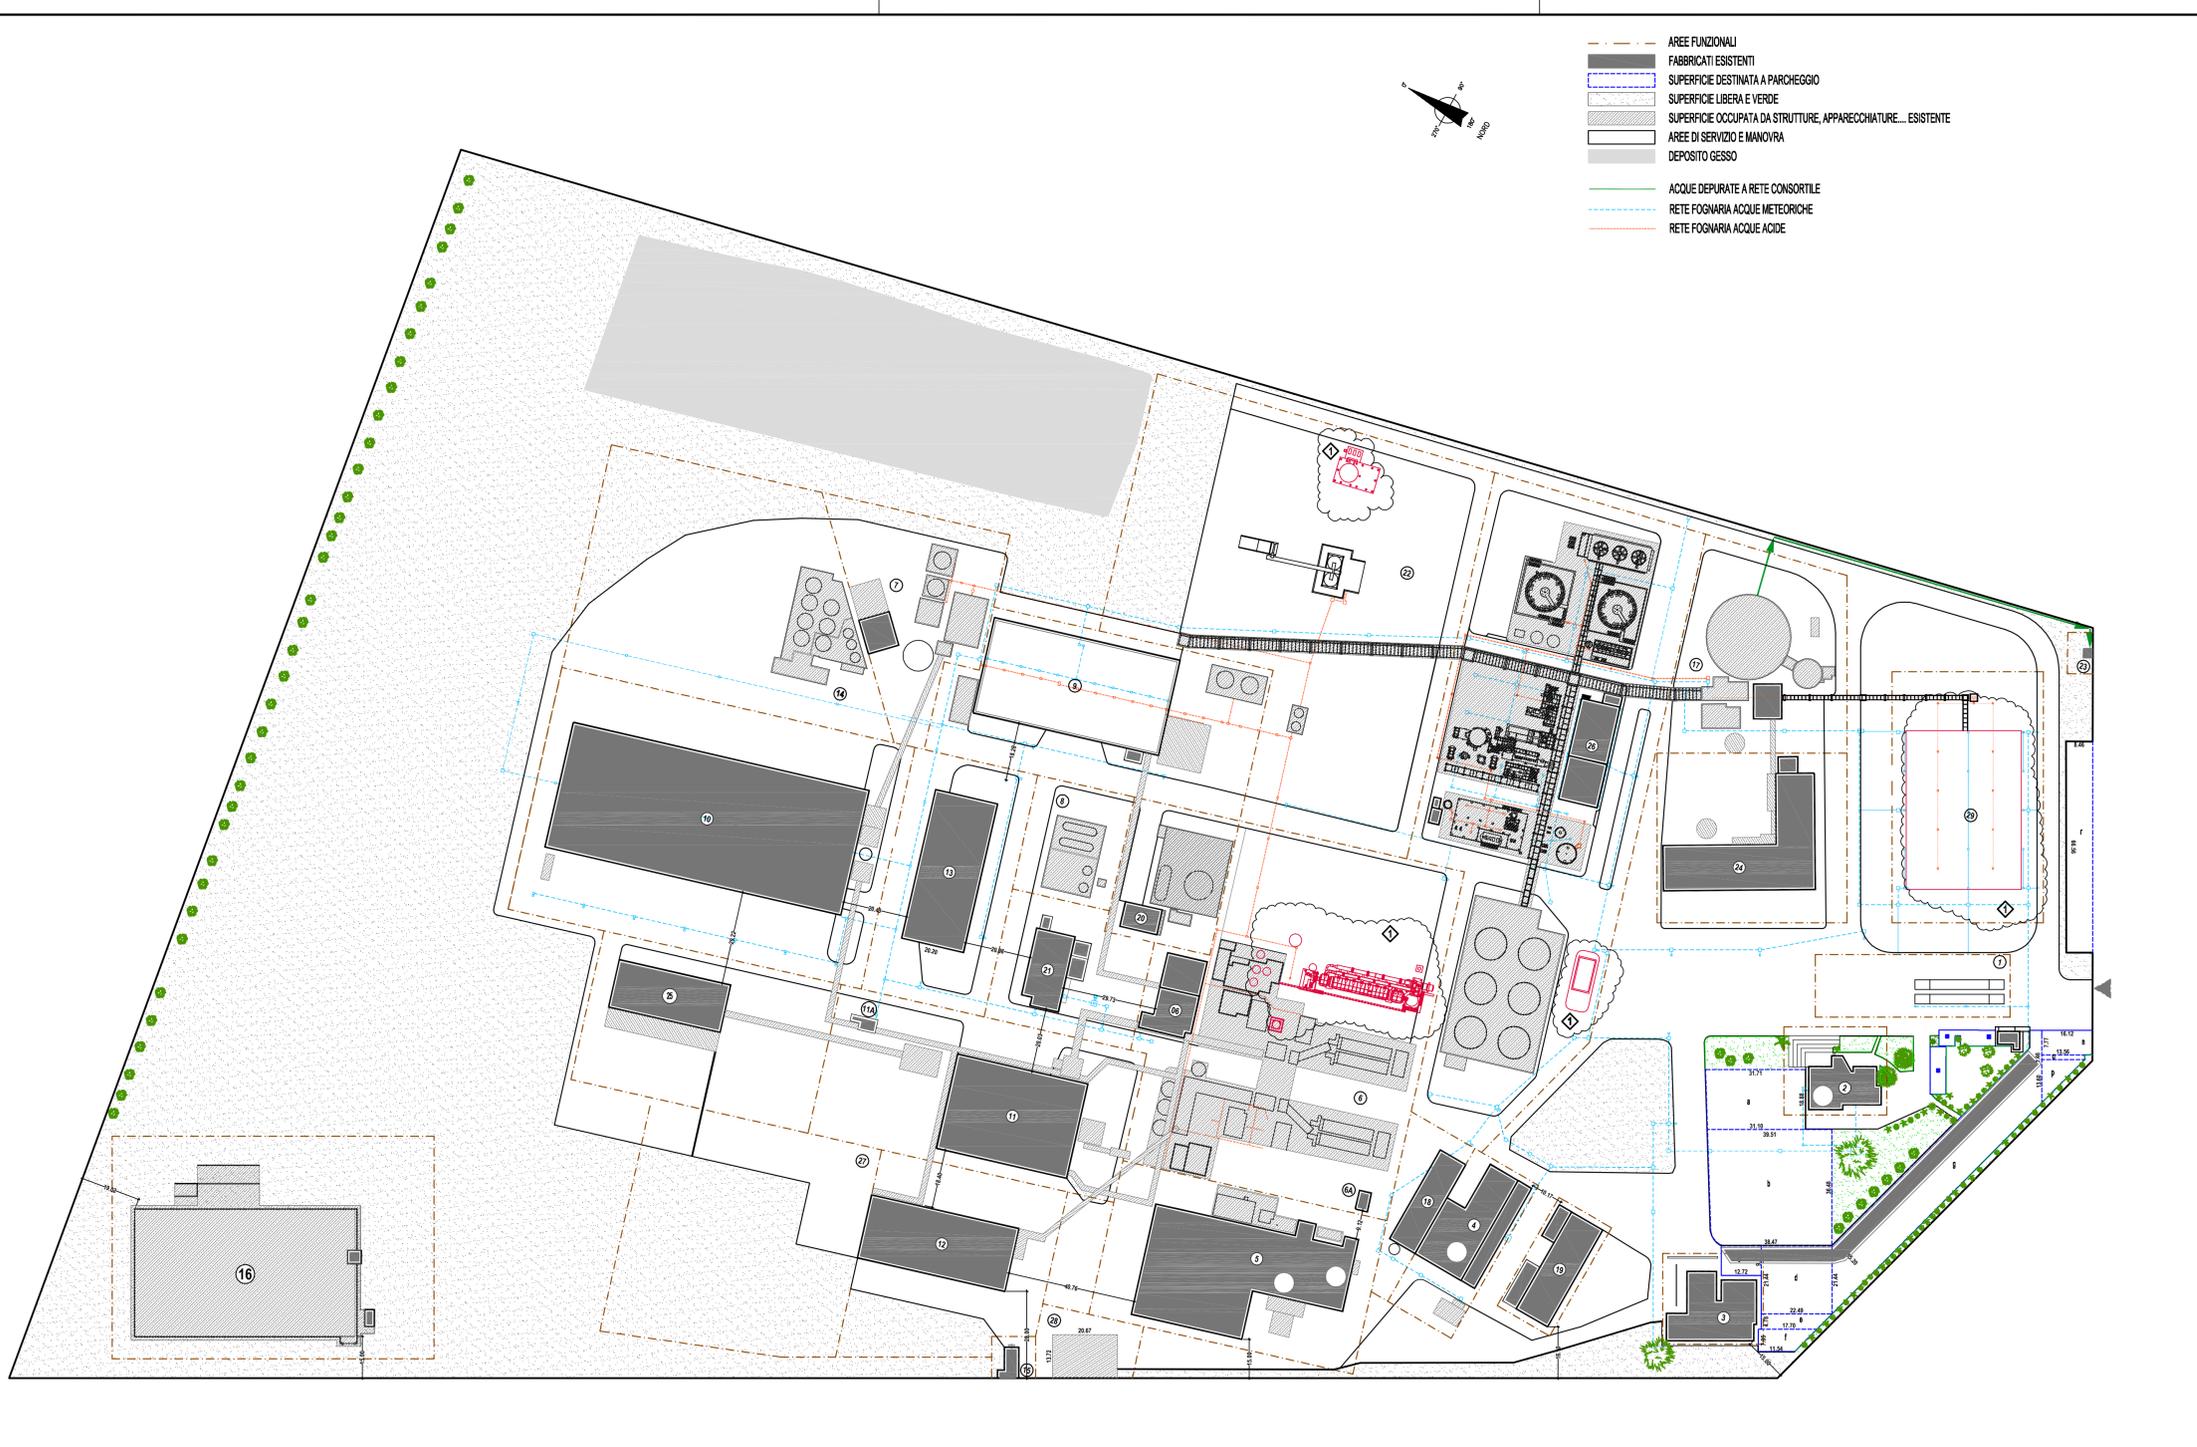

- AREE FUNZIONALI
- FABBRICATI ESISTENTI
- SUPERFICIE DESTINATA A PARCHEGGIO
- SUPERFICIE LIBERA E VERDE
- SUPERFICIE OCCUPATA DA STRUTTURE, APPARECCHIATURE... ESISTENTE
- AREE DI SERVIZIO E MANOVRA
- DEPOSITO GESSO
- ACQUE DEPURATE A RETE CONSORTILE
- RETE FOGNARIA ACQUE METEORICHE
- RETE FOGNARIA ACQUE ACIDE

LEGENDA

- 1 -PESATURA E PORTINERIA
- 2 -UFFICI
- 3 -SERVIZI-MENSA-INFERMERIA
- 4 -OFFICINA MECCANICA
- 5 -STOCCAGGIO ED ESSICCAMENTO FLUORITE
- 6 -IMPIANTO ACIDO FLUORIDRICO-FLUORURO DI ALLUMINIO
- 7 -IMPIANTO FLUOSILICATO
- 8 -STOCCAGGIO ACQUA INDUSTRIALE-ACIDO FLUORIDRICO
- 9 -IMPIANTO CRILITE
- 10 -STOCCAGGIO CRILITE- FLUORURO DI ALLUMINIO
- 11 -STOCCAGGIO MATERIALI VARI
- 12 -STOCCAGGIO ALLUMINA Rep.FL4
- 13 -STOCCAGGIO ALLUMINA Rep.FL3
- 14 -SOLUZIONE SALE
- 15 -CABINA ELETTRICA INGRESSO ENEL
- 16 -VASCA RISERVA ACQUA
- 17 -IMPIANTO DEPURAZIONE ACQUE
- 18 -IMPIANTO INSACAMENTO FLUORITE
- 19 -MAGAZZINO SCORTE E RICAMBI
- 20 -CENTRALE PRODUZIONE VAPORE
- 21 -CABINA ELETTRICA DI TRASFORMAZIONE-ARIA COMPRESSA
- 22 -TRATTAMENTO ACQUE ACIDE
- 23 -CABINA C.A.S.I.C.
- 24 -IMPIANTO FILTRAZIONE RESIDUI FLUORITICI
- 25 -STOCCAGGIO GESSO IN PELLETS
- 26 -IMPIANTO DI PRODUZIONE E STOCCAGGIO ACIDO SOLFORICO
- 28 -DEPOSITO GPL
- 29 -IMPIANTO PER LA PRODUZIONE DEI SALI DELL'ACIDO SOLFOISOTALICO

01	19-03-2007	Revisionato dove indicato	Geom. G. Entu	Dot. Ing. G. Entu	Dot. Ing. M. Laranga
00	07-03-2007	Emissione	Geom. G. Entu	Dot. Ing. G. Entu	Dot. Ing. M. Laranga
Revisione	Data	Motivo della Revisione	Disegnato	Verificato	Approvato

FLUORSID S.p.A.
 Area industriale di Cagliari,
 2ª strada Macchiareddu
 09032 Assemini (CA)

TITOLO:
**ALLEGATO C10:
 PLANIMETRIA MODIFICATA DELLE RETI FOGNARIE, DEI SISTEMI
 DI TRATTAMENTO, DEI PUNTI DI EMISSIONE DEGLI SCARICHI LIQUIDI
 E DELLA RETE PIEZOMETRICA.**

Disegno n°:
 FLG_PLAN_REF0

Scala:
 1:1000

Tavola:
 1/1

Oggetto:
 ACQUE ACIDE E METEORICHE

Nome del file:
 FLG_AMBL_REF0_Rev01