



Ministero dell'Ambiente e della Tutela del Territorio e del Mare - Direzione Generale Valutazioni Ambientali

E.prot DVA - 2010 - 0015775 del 21/06/2010

lyondellbasell
I III II

Brindisi 16/06/2010

Spett.le Ministero dell'Ambiente
e della Tutela del Territorio e del Mare
Direzione Generale per la salvaguardia ambientale
Divisione VI

c. att. Dott. Giuseppe Lo Presti

Via C.Colombo 44

00147 - ROMA RM



Gruppo Istruttore Commissione AIA-IPPC

c.att. Dr. Marco Mazzoni

c/o ISPRA

Via Curtatone, 3

00185 - Roma

Oggetto: Istruttoria per il rilascio dell'Autorizzazione Integrata Ambientale alla
Basell Brindisi srl.

Facendo seguito alle risultanze del sopralluogo del Gruppo Istruttore presso il ns stabilimento di Brindisi (Verbale di riunione prot. CIPPC-00-2010-0001080 del 25/05/2010), Vi inviamo le mappe (comprehensive dell'elenco) delle sorgenti radioattive installate sugli impianti P9T e PP2 + un cd con i relativi files in .pdf.

Porgiamo distinti saluti.

Basell Brindisi S.r.l.

Ing. G. De Natale



Basell Brindisi S.r.l.
Sede Legale
Via G.B. Pergolesi 25
I-20124 Milano
Cap. Soc. € 16.000.000 i.v.
Socio Unico

Stabilimento di Brindisi
Via E. Fermi 50
Casella Postale 175
I-72100 Brindisi
Tel: +39 0831 541 1
Fax: +39 0831 541 213



Uffici Amministrativi
Piazzale G. Donegani 12
I-44100 Ferrara
Tel: +39 0532 46 7111
Fax: +39 0532 46 8071

Società soggetta a Direzione
e Coordinamento di
Basell Poliolefine Italia S.r.l.
Registro Imprese di Milano
Codice Fiscale e Partita IVA
(IT) 10371220152
R.E.A. MI 1366475

TRATTURO

TRATTURO

TRATTURO

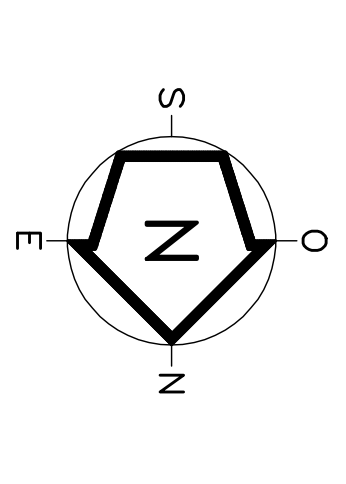 


IMPIANTO P917MCZ - SORGENTI RADIOATTIVE INSTALLATE
(D.LGS. 230/95)

N°	APPARECCHIATURA	MODELLO	ATTIVITÀ
1	DS01	Ca-137	320 MBq
2	DS02	Ca-137	440 MBq
3	DS06	Ca-137	11.000 MBq
4	DS0A	Ca-137	1.800 MBq
5	DS08	Ca-137	740 MBq
6	DS08	Ca-137	740 MBq
7	PF728	Ca-137	180 MBq
8	PF728	Ca-137	180 MBq
9	PF728	Ca-137	180 MBq
10	RS200 (LISA 2302-L2302)	Ca-137	2.700 MBq
11	RS200 (OX 2003)	Ca-137	18.500 MBq
12	RS200 (OX 2001)	Ca-137	11.000 MBq
13	RS200 (LX 20011)	Ca-137	7.400 MBq
14	RS200 (LX 20012)	Ca-137	7.400 MBq
15	RS200 (LX 20013)	Ca-137	7.400 MBq
16	RS200 (OX 2002)	Ca-137	11.000 MBq
17	FS30 (LX 3003)	Ca-137	190 MBq
18	FS30 (LX 3004 A)	Ca-137	740 MBq
19	FS30 (LX 3001 B)	Ca-137	740 MBq
20	FS30 (LX 3002)	Ca-137	11.000 MBq

Nota: La lista all'impiego di sorgenti radioattive

STABILIMENTO DI BRINDISI - IMPIANTO P917 SORGENTI RADIOATTIVE PLANIMETRIA UBICAZIONE			
ACCIDENTE	DATA	REVISIONE	NO.
BR	P917	404844	00

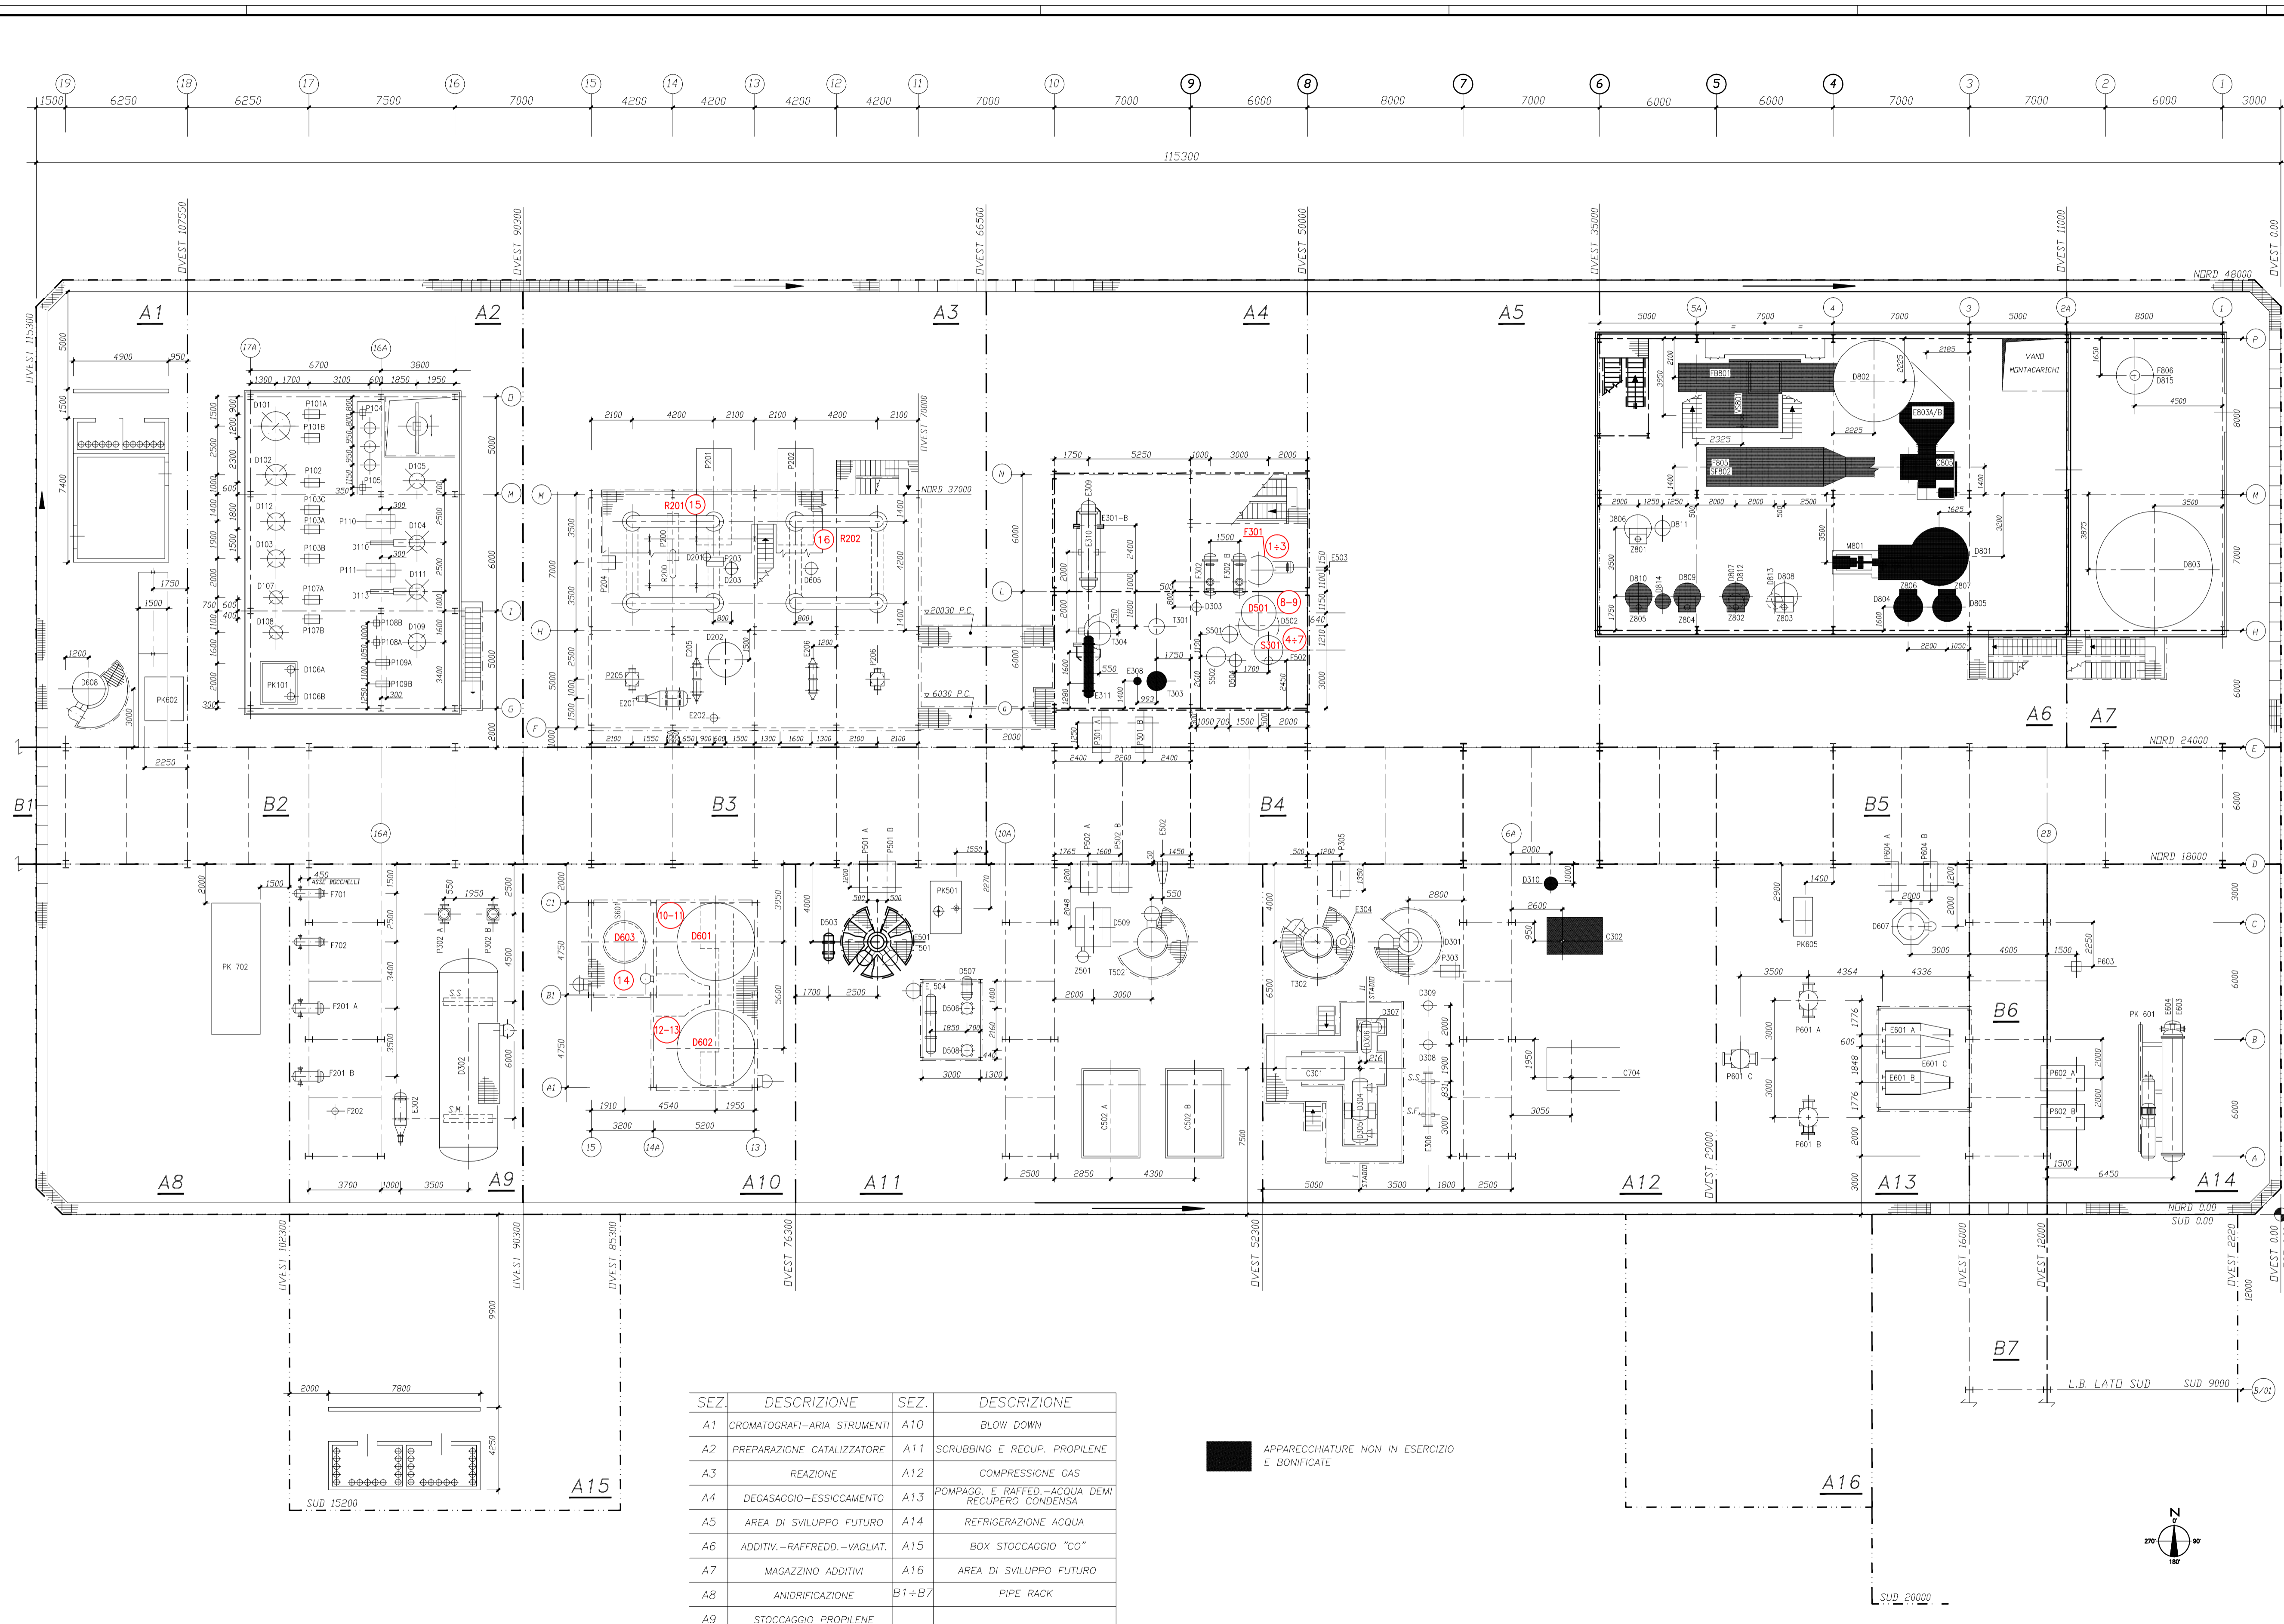

IMPIANTO PP2 : SORGENTI RADIOATTIVE INSTALLATE (D.Lgs.230/95)

N°	APPARECCHIATURA	NUCLEIDE	ATTIVITA'
1	F301	Cs-137	185 MBq
2	F301	Cs-137	185 MBq
3	F301	Cs-137	185 MBq
4	S301	Cs-137	185 MBq
5	S301	Cs-137	185 MBq
6	S301	Cs-137	740 MBq
7	S301	Cs-137	740 MBq
8	D501	Cs-137	740 MBq
9	D501	Cs-137	185 MBq
10	D601	Cs-137	9.250 MBq
11	D601	Cs-137	9.250 MBq
12	D602	Cs-137	9.250 MBq
13	D602	Cs-137	9.250 MBq
14	D603	Cs-137	370 MBq
15	R201	Cs-137	4.440 MBq
16	R202	Cs-137	4.440 MBq

Nulla osta all'impiego di sorgenti radioattive
 Provvedimento/Decreto Prefettizio rilasciato dalla Prefettura di Brindisi prot.081/9023/Aras V Protezione Civile del 13 ottobre 2008 rilasciato dalla Prefettura di Brindisi quale nulla osta all'impiego delle sorgenti radioattive. N.B. Il presente Provvedimento/Decreto sopra indicato sostituisce il precedente n°0728971/1-7C-9 del 15 gennaio 2008.

SEZ.	DESCRIZIONE	SEZ.	DESCRIZIONE
A1	CROMATOGRAFI-ARIA STRUMENTI	A10	BLOW DOWN
A2	PREPARAZIONE CATALIZZATORE	A11	SCRUBBING E RECUP. PROPYLENE
A3	REAZIONE	A12	COMPRESSIONE GAS
A4	DEGASAGGIO-ESSICCAMENTO	A13	POMPA, E RAFFED.-ACQUA DEMI RECUPERO CONDENSA
A5	AREA DI SVILUPPO FUTURO	A14	REFRIGERAZIONE ACQUA
A6	ADDITIV.-RAFFREDD.-VAGLIAT.	A15	BOX STOCCAGGIO "CO"
A7	MAGAZZINO ADDITIVI	A16	AREA DI SVILUPPO FUTURO
A8	ANIDRIFICAZIONE	B1-B7	PIPE RACK
A9	STOCCAGGIO PROPYLENE		

■ APPARECCHIATURE NON IN ESERCIZIO E BONIFICATE

O EMISSO PER RAPPORTO DI SICUREZZA		Liberto Rizzo C. Rizzo C. 11.06.10
REV.	DESCRIPTION	DRAWN CHK 'D' APP 'D' DATE
<p>STABILIMENTO DI BRINDISI - IMPIANTO PP2 SORGENTI RADIOATTIVE PLANIMETRIA UBICAZIONE</p>		
ACCOUNT CODE	JOB NO.	DATE
BR	PP2	501735
ISSUED BY	SCALE	ITEM
Liberto Rizzo C. Rizzo C.	F.F. 1:100	00
DATE	CHK 'D'	APP 'D'
11.06.10		