


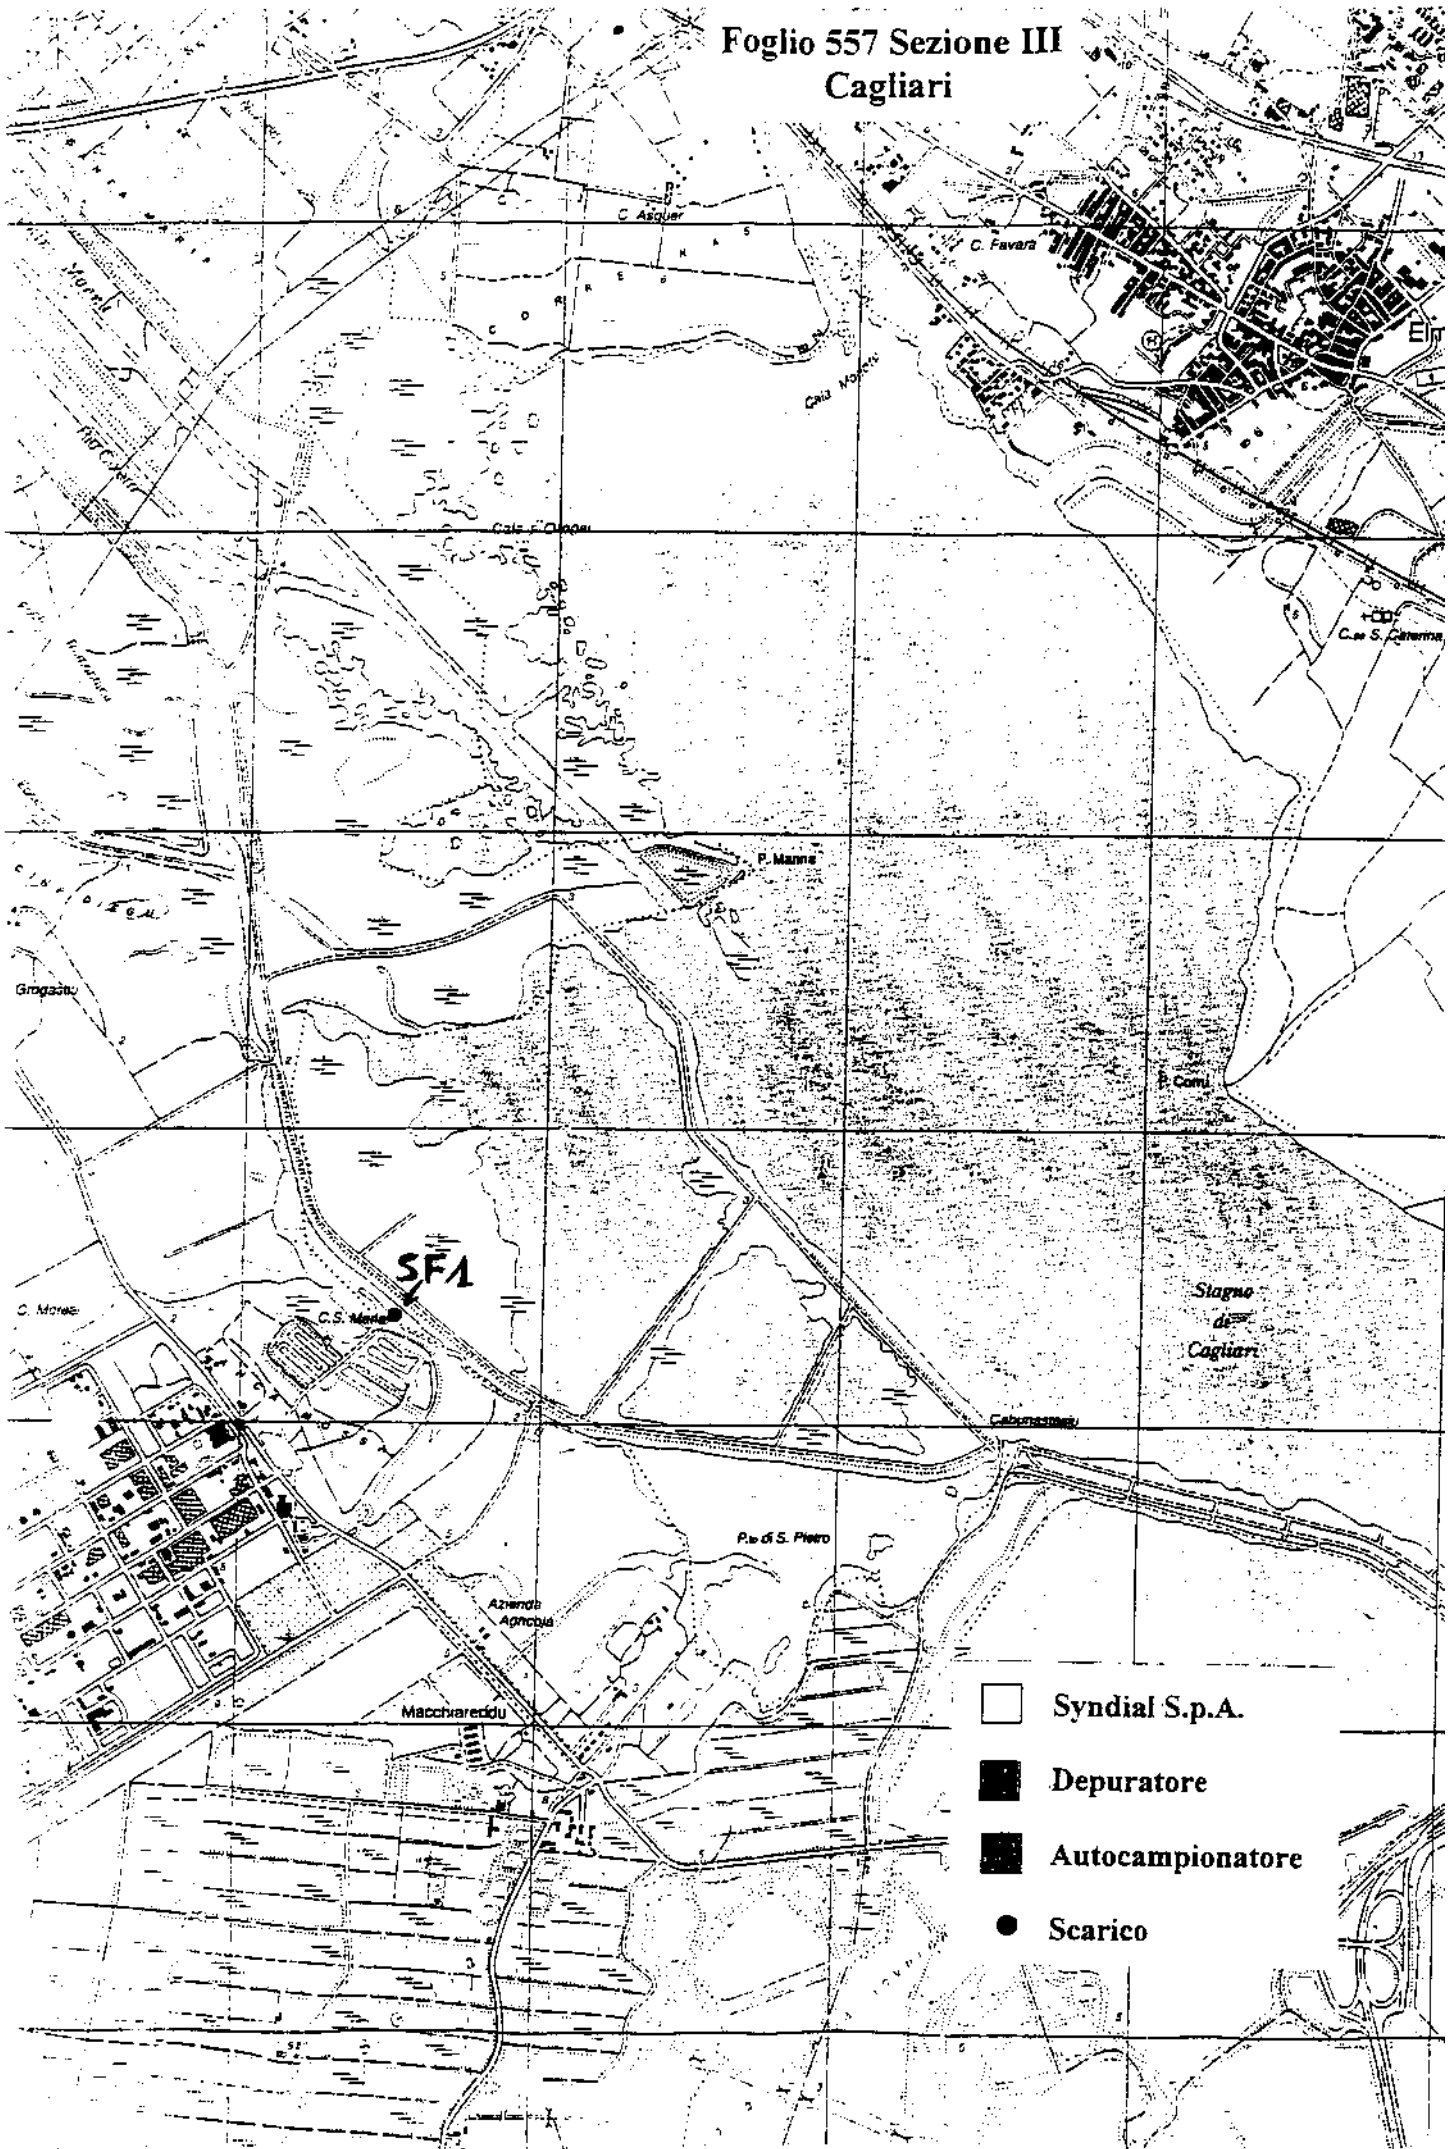



SF4

SF3

- +  **Syndial Stabilimento**
- +  **Syndial Deposito Costiero**
- +  **Syndial Pontile**
- + ● **Scarico a mare**
- + ● **Scarico d'emergenza Rio Imboi**

Foglio 557 Sezione III  
Cagliari



-  Syndial S.p.A.
-  Depuratore
-  Autocampionatore
-  Scarico