



VASCA ACQUE DI PRIMA PIOGGIA

OPERE APPROVATE

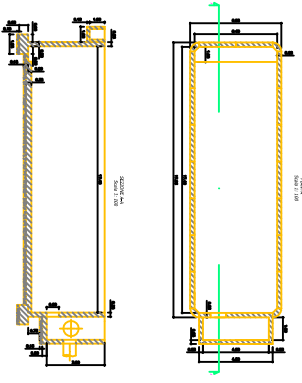


NUOVE OPERE DA REALIZZARE

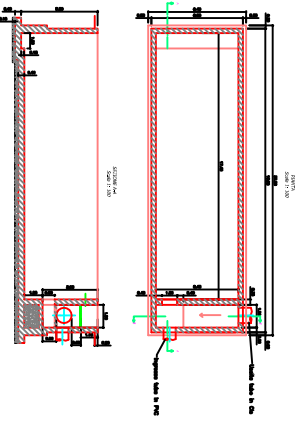


IMPIANTO DI SOLLIEVAMENTO
ZONA INGRESSO


OPERE APPROVATE

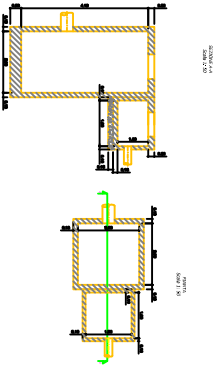


NUOVE OPERE DA REALIZZARE

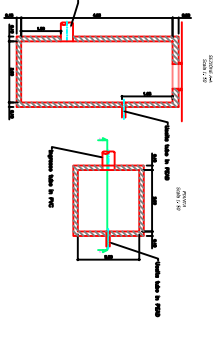


SIFONE P51-P52

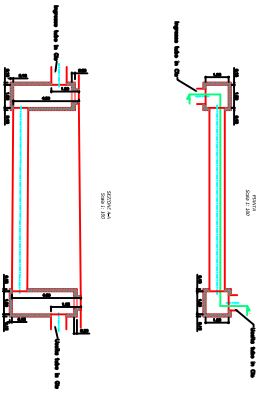



SIFONE P53-P54

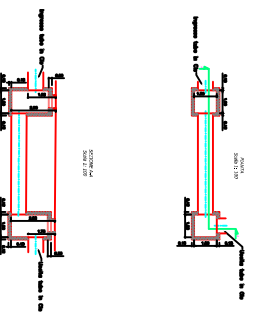

POZZETTO DI SMORZAMENTO
(P23)

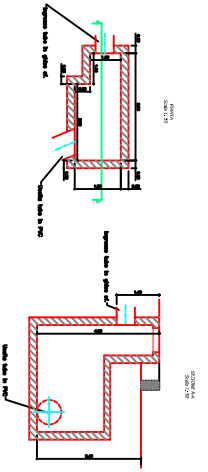

IMPIANTO DI SOLLIEVAMENTO
(TVA P35 e P36)

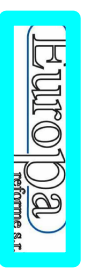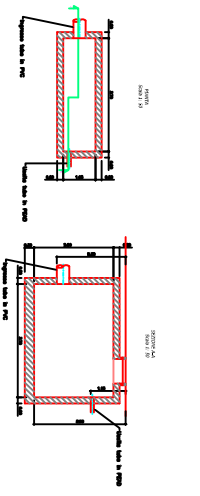

COLLETTAMENTO E TRATTAMENTO ACQUE METEORICHE		scale vert.
Progetto esecutivo		3
Particolari costruttivi		
Modifica e aggiornamenti		
Data		
Firma		
Data		