



**SOLVAY  
CHIMICA ITALIA S.p.A.**



Ministero dell'Ambiente e della Tutela del Territorio e  
del Mare - Direzione Generale Valutazioni Ambientali

E.prot DVA-2010-0010848 del 27/04/2010

Al  
Ministero dell'Ambiente e della  
Tutela del Territorio e del Mare  
Direzione Generale per le Valutazioni  
Ambientali  
Segreteria della Divisione VI-RIS  
Via C. Colombo, 44  
00144 ROMA

e per conoscenza: Dr. M. Mazzoni  
ISPRA, via Curtatone, 3  
00185 - ROMA

*Rosignano, 20 aprile 2010*

**Oggetto: Autorizzazione Integrata Ambientale SOLVAY.  
Aggiornamento documentazione.**

Ad aggiornamento della documentazione già trasmessa nel dicembre scorso, si allegano alla presente le planimetrie delle aree dedicate al deposito temporaneo dei rifiuti dell'Unità Produttiva Elettrolisi-Clorometani, accompagnate da una relazione sintetica della nuova configurazione.  
Restiamo a disposizione per ogni ulteriore chiarimento e collaborazione.

Distinti saluti.

SOLVAY CHIMICA ITALIA S.p.A.

**Michèle HUART**



## **RIORGANIZZAZIONE AREE DI DEPOSITO TEMPORANEO RIFIUTI UP UE-PC**

Al fine di migliorare la gestione del deposito temporaneo dei rifiuti è stata fatta una ulteriore ottimizzazione delle aree dedicate all'interno delle fabbricazioni UE e PC come segue:

→ inserimento nell'area di deposito temporaneo comune UE-PC di un ulteriore cassone per la raccolta del vetro e una redistribuzione dei cassoni esistenti. Nel complesso nell'area in esame sono dunque posizionati 7 scarrabili così suddivisi:

- Plastica 1 (destinato agli imballaggi in PE e/o PP)
- Plastica 2 (destinati a tutti i manufatti in materiale plastico PVC, PVDF, CPR,...)
- Legno
- Ferro
- Materiali Misti
- Carta
- Vetro

→ ampliamento dell'area di deposito temporaneo specifica per UE per facilitare la movimentazione dei rifiuti stessi al suo interno.

→ spostamento dell'area di deposito temporaneo specifica per CLM in una zona all'interno dell'impianto, in modo da avere a disposizione una platea di contenimento

→ inserimento di un ulteriore punto di raccolta dell'olio esausto all'UE in corrispondenza dei gruppi frigo

→ nuova numerazione delle aree di deposito temporaneo dislocate sui due impianti (UE e PC)

→ spostamento dell'area di raccolta del toner esaurito dal fabbricato ufficio CT UE al fabbricato Direzione UE

→ realizzazione di un'area di raccolta pile nichel cadmio esauste nel fabbricato Direzione UE


La nuova situazione delle aree di deposito temporaneo risulta dunque la seguente:

- 1 → Area di deposito temporaneo Comune UE e PC
- 2 → Area di deposito temporaneo Specifica UE
- 3 → Area di deposito temporaneo Specifica PC
- 4 → (Area 4A e 4B) Campane di raccolta olio usato UE
- 5 → Area dedicata a Fanghi HgS
- 6 → Raccolta finalizzata Tubi fluorescenti
- 7 → Raccolta finalizzata Toner e cartucce esauste

- 8 → Raccolta finalizzata Pile nichel e cadmio
- 9 → Campana di raccolta olio usato PC
- 10 → Raccolta finalizzata Pile nichel e cadmio
- 11 → Raccolta finalizzata Toner e cartucce esauste

In allegato sono state riportate le planimetrie corrispondenti alla nuova dislocazione delle aree di deposito temporaneo.

- IDENTIFICAZIONE PUNTI DI RACCOLTA RIFIUTI e STOCCAGGIO TEMPORANEO
- PLASTICA 1 (Imballi PE/PP)
  - CARTA
  - LEGNO
  - FERRO
  - RSAU
  - OLIO
  - LAMA DI ROCCIA/POLIURETANO
  - FANGHI H<sub>2</sub>S
  - TONER E CARTUCCE ESAUSTE
  - TUBI FLUORESCENTI
  - TONER E CARTUCCE ESAUSTE
  - PLASTICA 2 (Plastiche Generiche)
  - VARI
  - VETRO

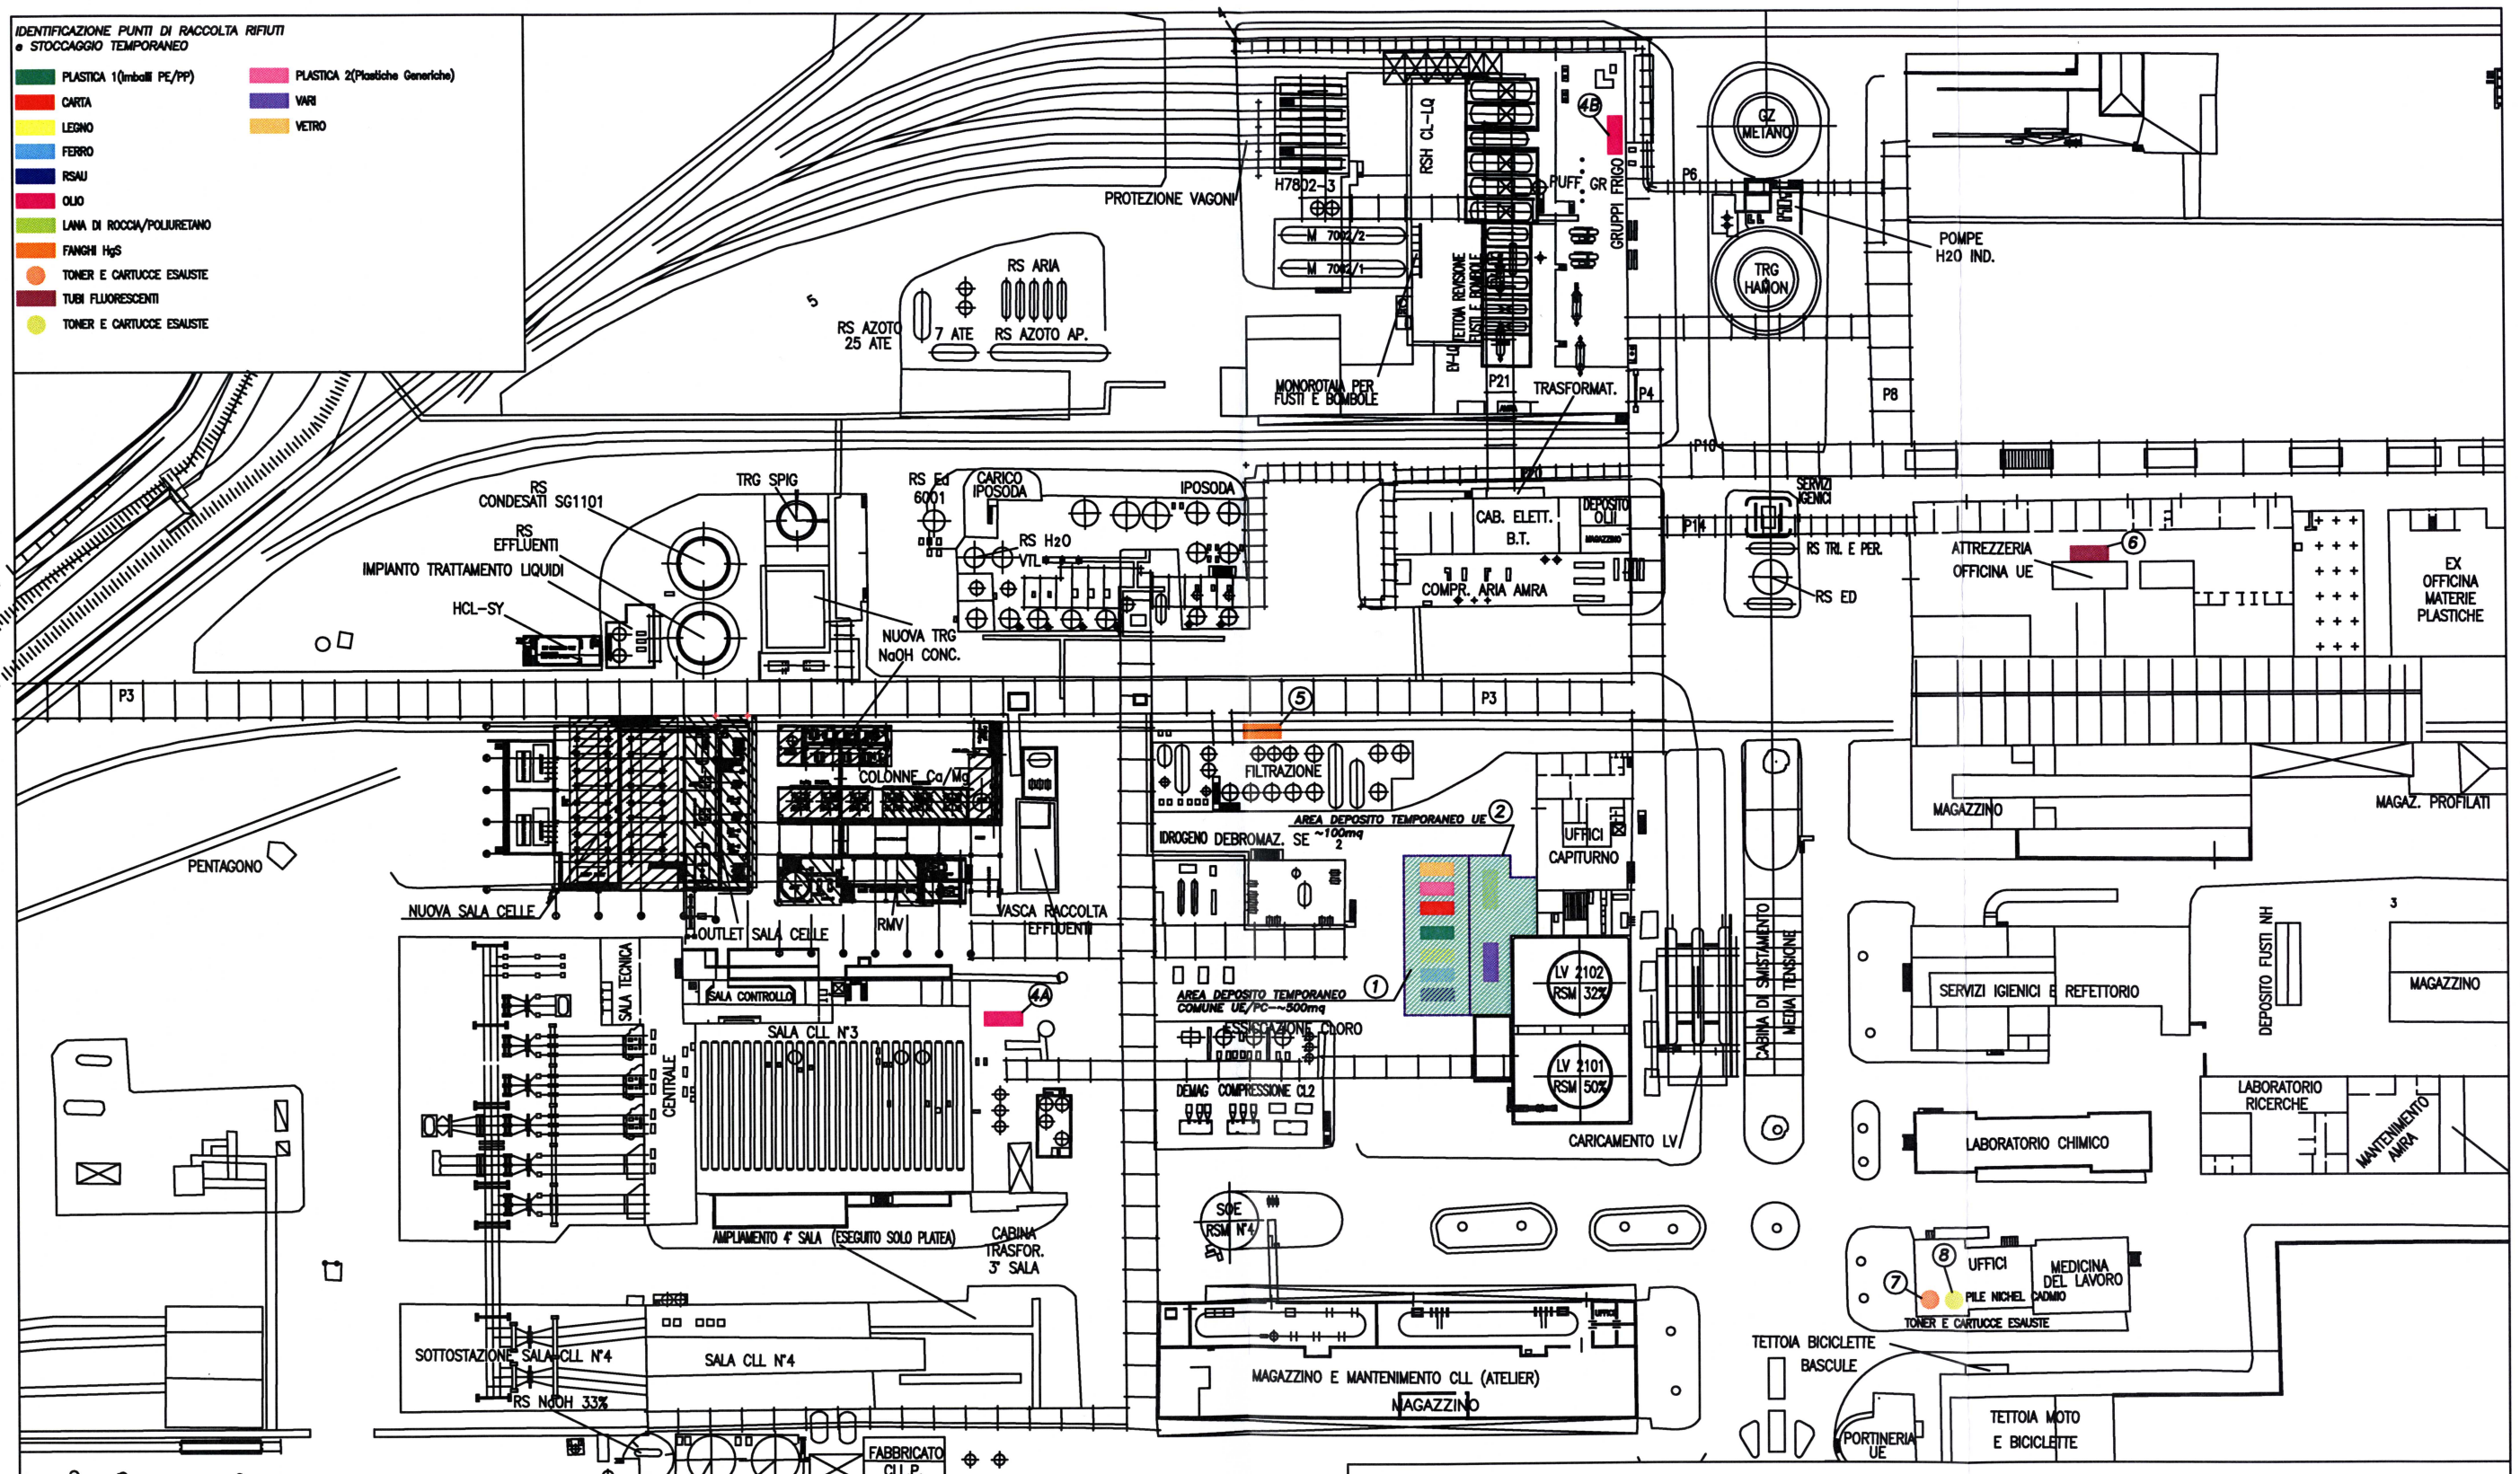

NOMENCLATURA PER APPARECCHIATURA

ROSIGNANO		Modifiche (n. d'ord.)					Questo disegno e' di nostra proprieta' - dovra' essere ritornato dopo l'uso Senza nostra autorizzazione non puo' essere riprodotto ne' comunicato a terzi		Disegnato <b>TECNO</b>		Scala
Classifica	Codice	Numero	I	II	III	IV	V	Aggiornato	Verificato	GCo	1:1200
SG	14	Data	04/12/09	12/04/10	13/04/10	14/04/10	15/04/10	GCo	GCo	GCo	
IG	10	Sigla	Gco	Gco	Gco	Gco	Gco	Gco	File	R261879-5	
										Date	31.07.08
<b>PLANIMETRIA "UE"</b>										<b>R 261879</b> (V)	
<b>AREE STOCCAGGIO RIFIUTI</b>											

