




SEZIONE B-B - VECCHIO LAYOUT

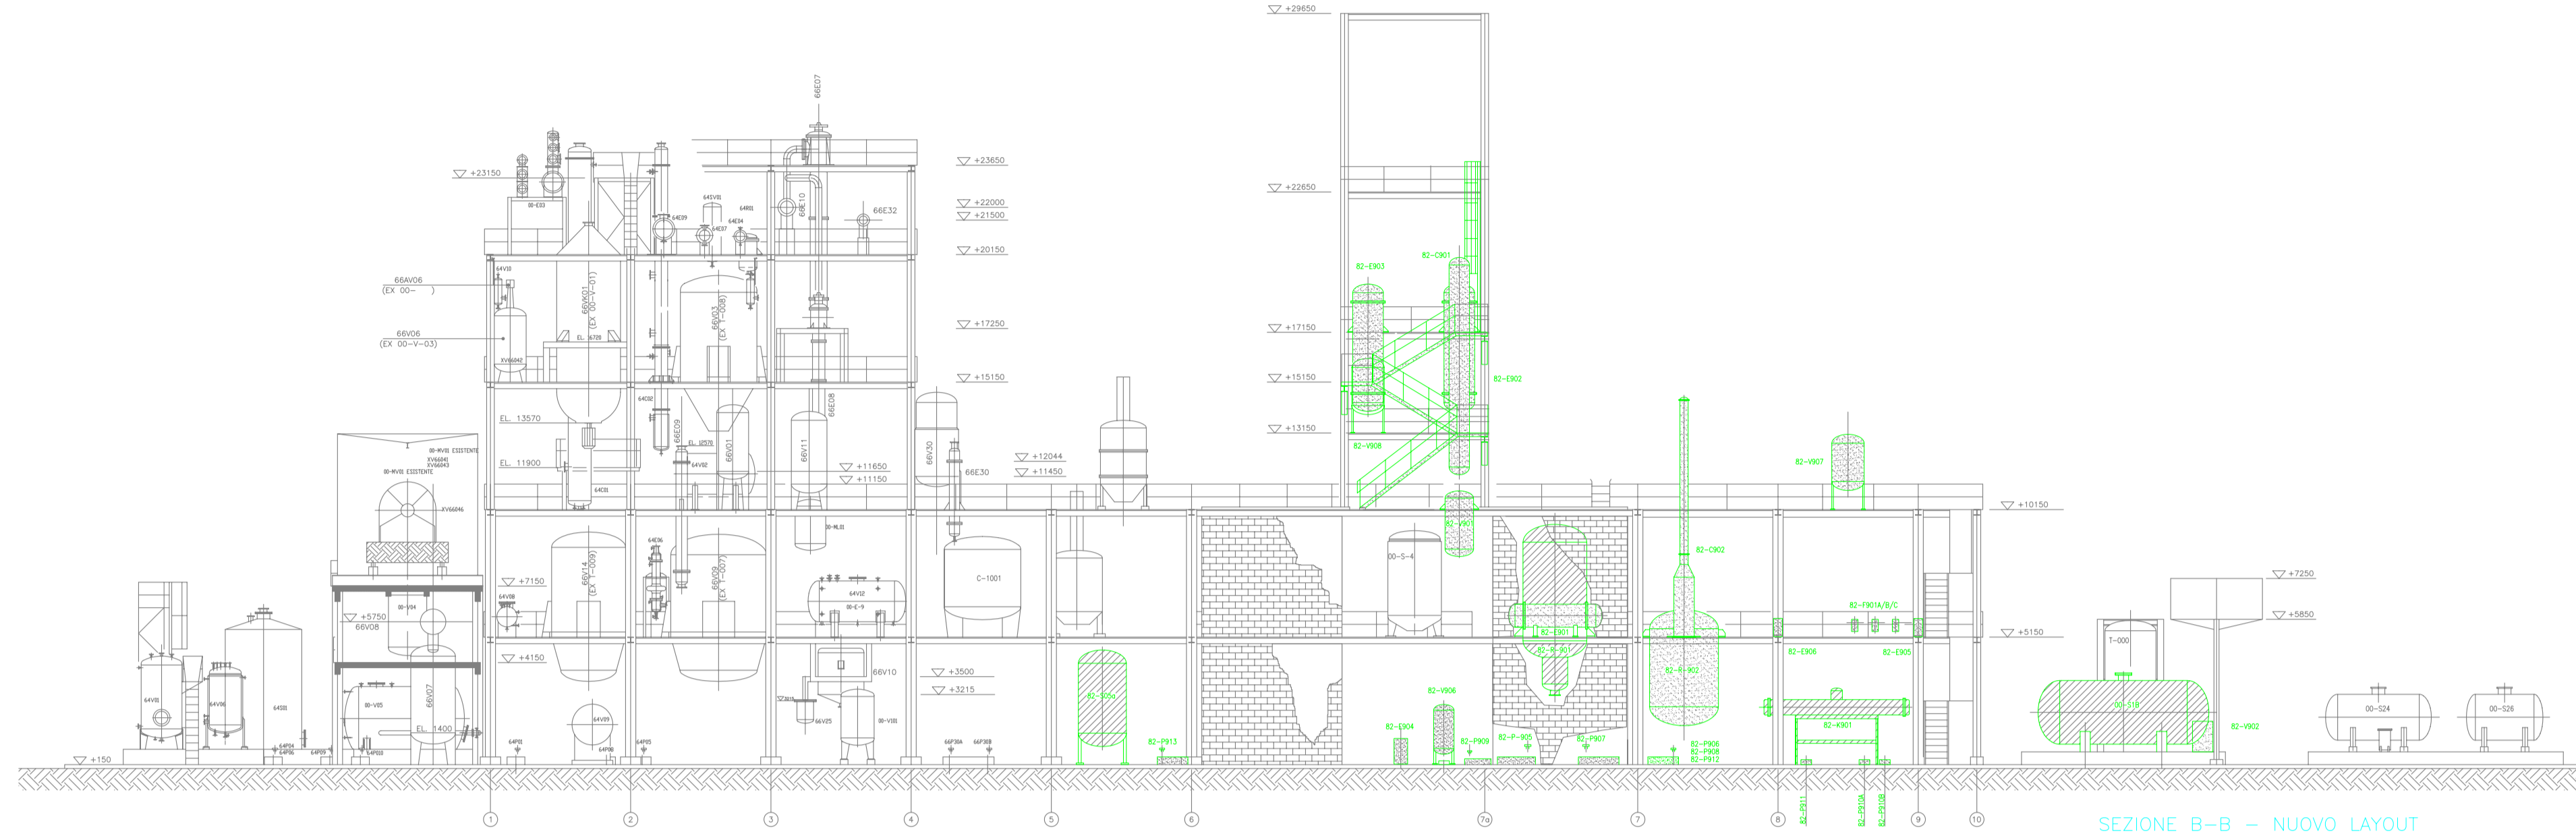


SEZIONE B-B - NUOVO LAYOUT

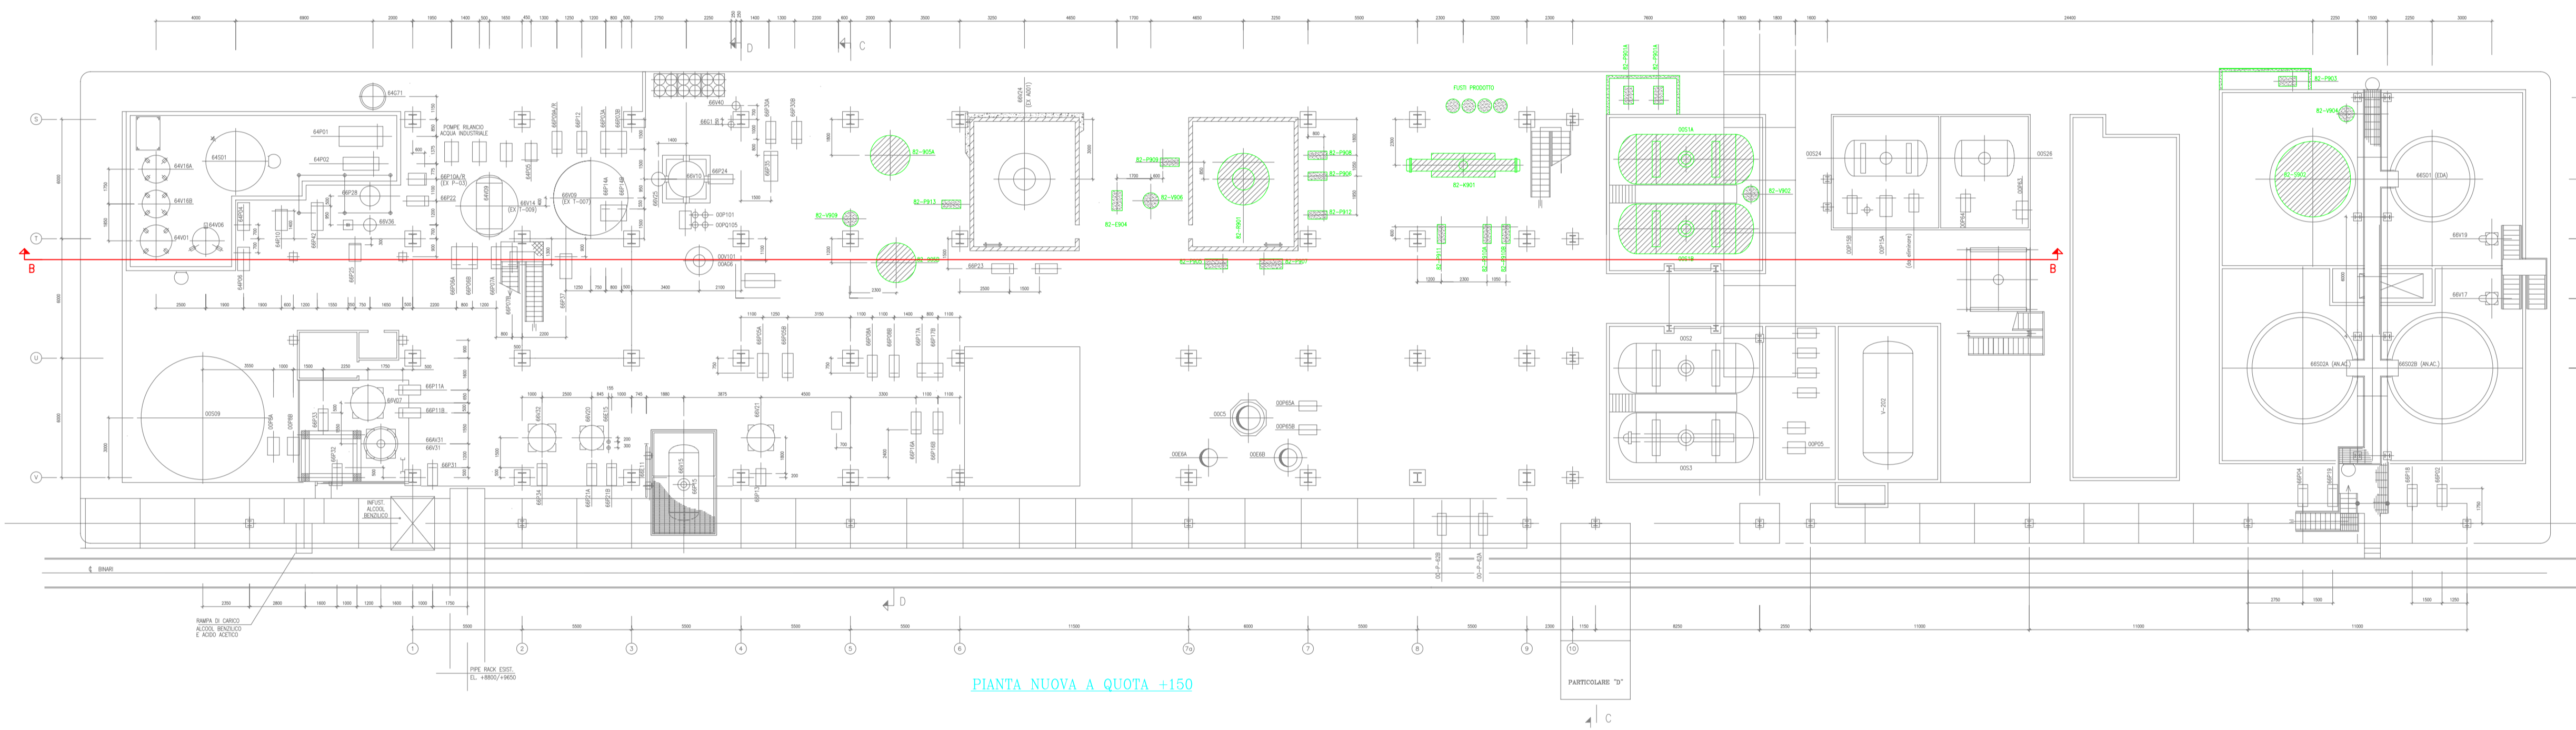


PIANTA NUOVA A QUOTA +150

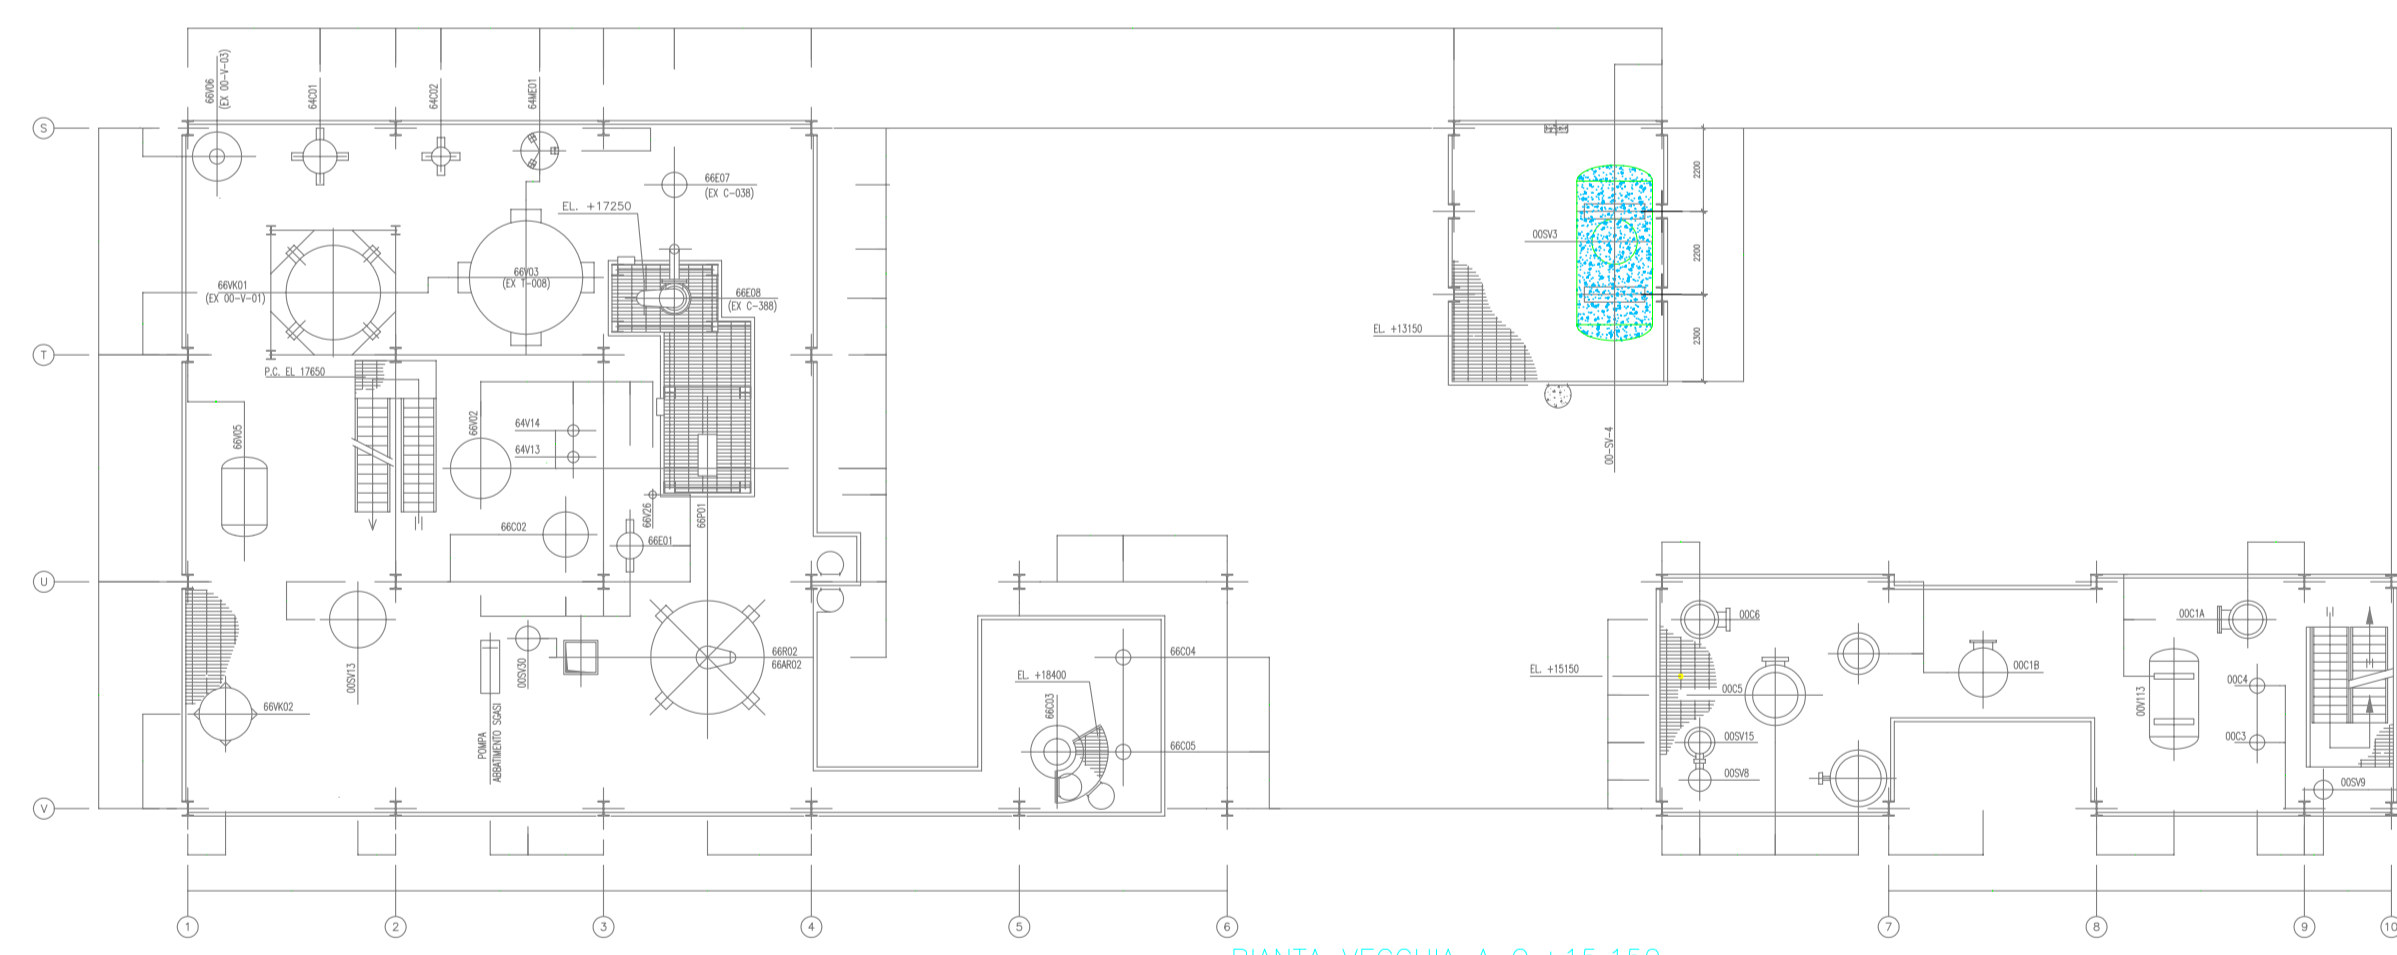


PIANTA VECCHIA A Q.+15.150

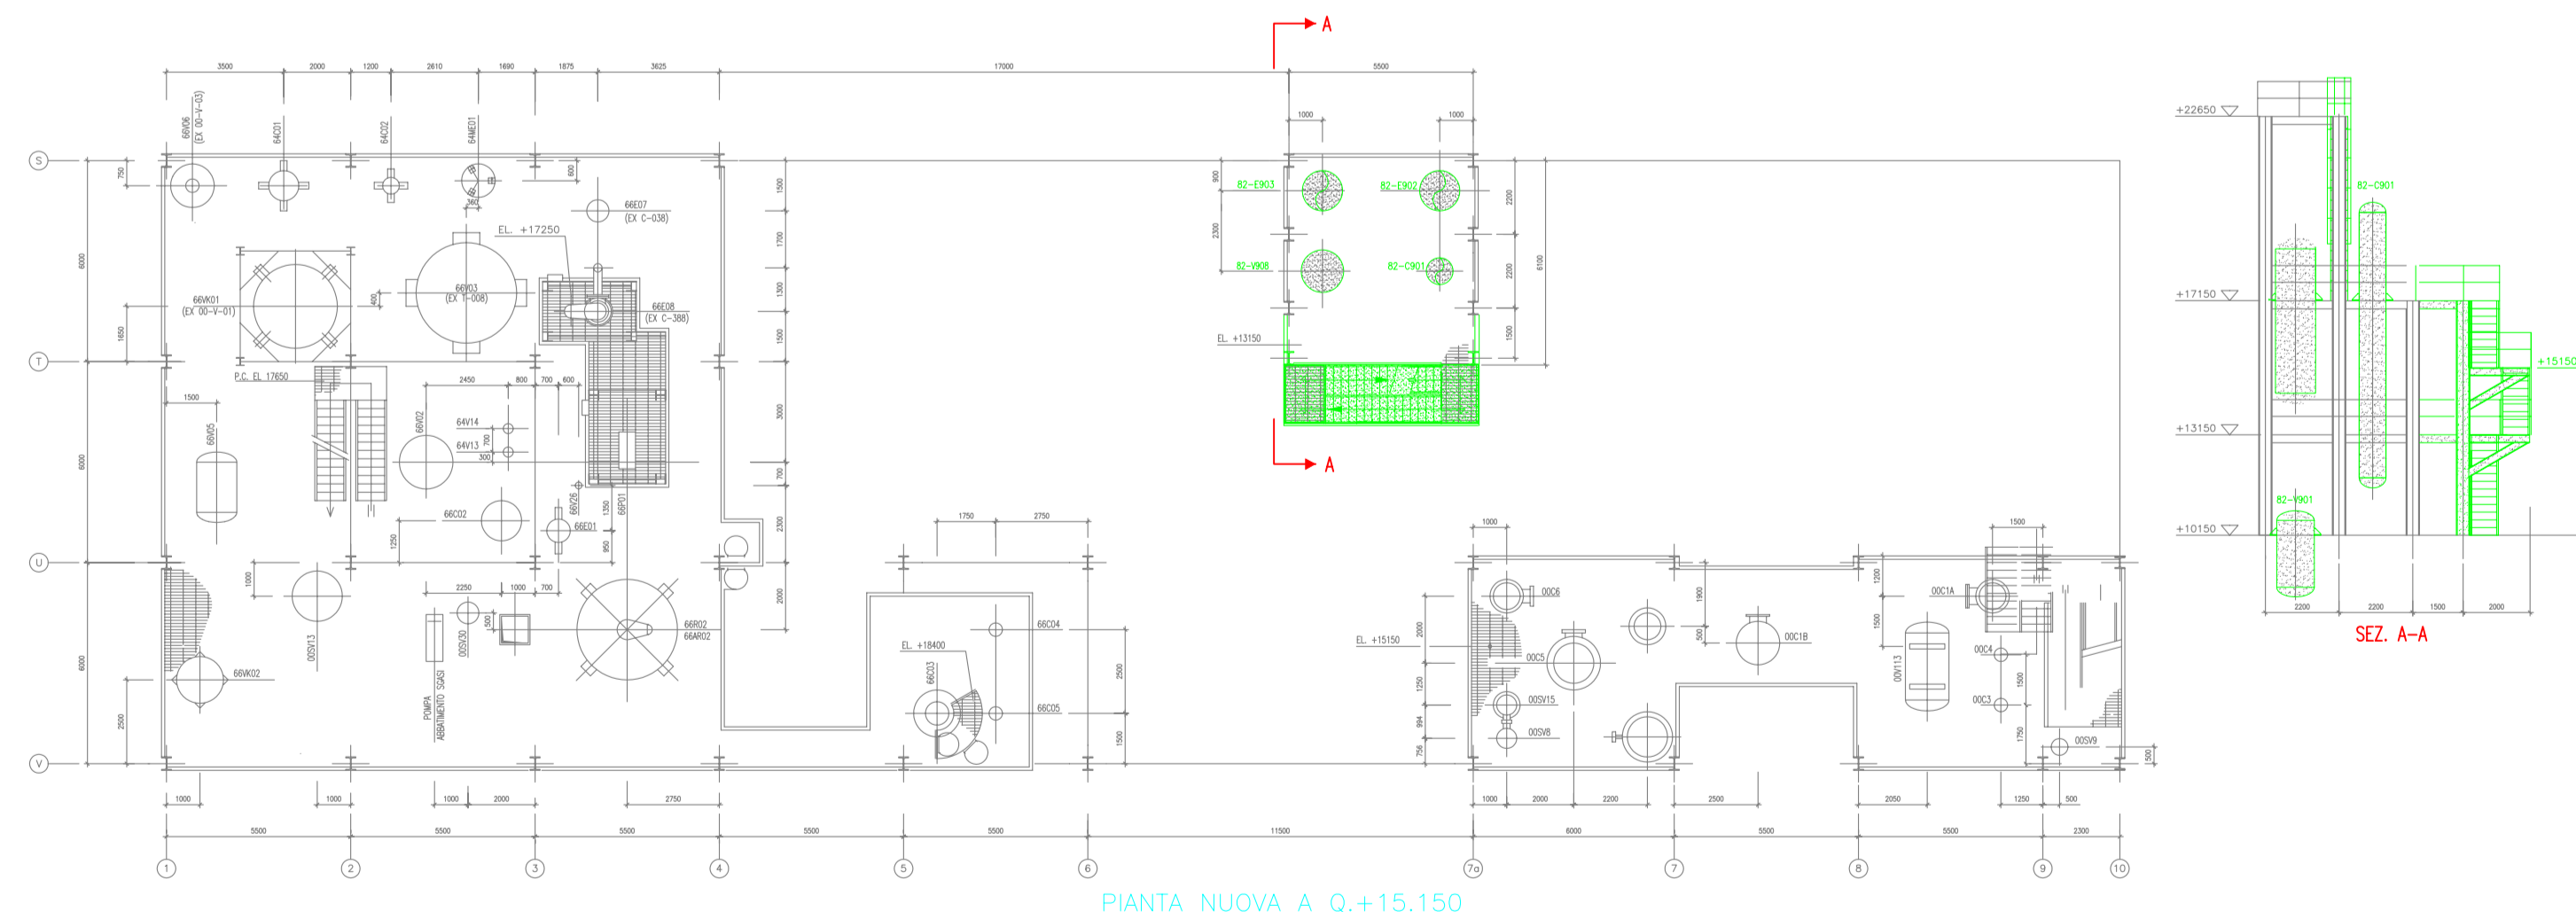

PIANTA NUOVA A Q.+15.150

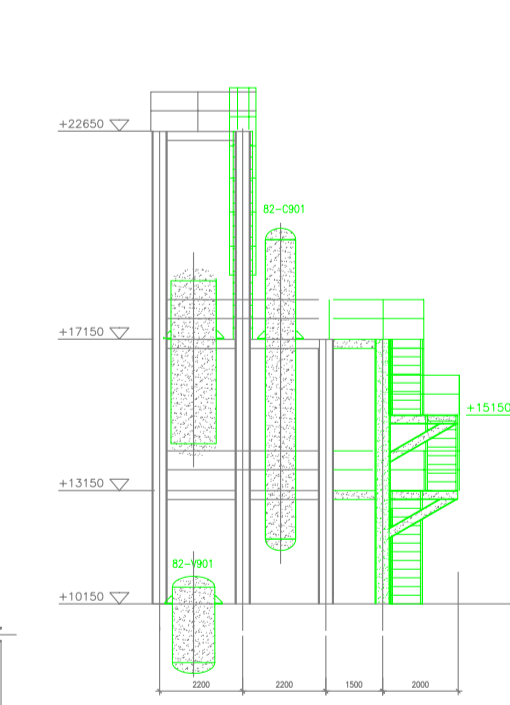

SEZ. A-A

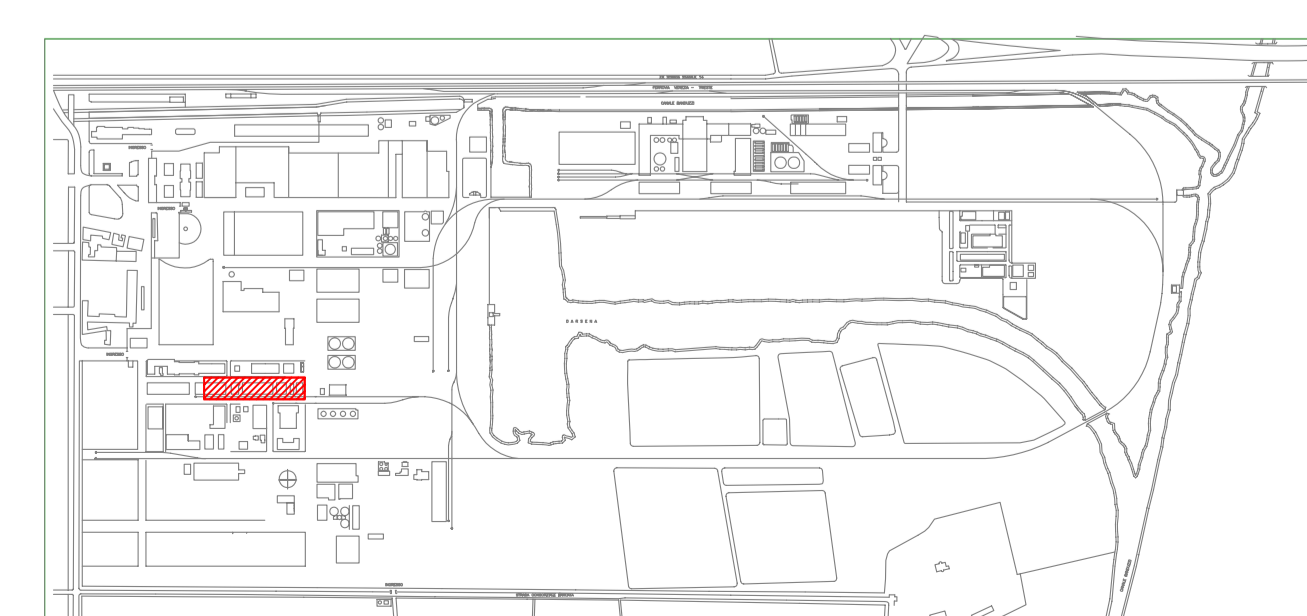

PIANTA CHIAVE DI STABILIMENTO

LEGENDA

- APPARECCHI ESISTENTI
- APPARECCHI NUOVI O RECUPERATI DA ALTRI SITI.
- APPARECCHI DA DEMOLIRE

ELENCO APPARECCHIATURE

- 82-C901 Colonna Recupero azeotropo MeOH/DMC
- 82-C902 Scrubber sfitti
- 82-E901 Ribollitore 82-R901
- 82-E902 Condensatore 82-C901
- 82-E903 Post Condensatore 82-C901
- 82-E904 Refrigerante per 82-J901A/B
- 82-E905 Refrigerante per acqua temperata
- 82-E906 Refrigerante scrubber 82-C902
- 82-F901A/B/C Filtri su prodotto finito
- 82-F902A/B Filtri su acqua a 82-E904
- 82-R901 Reattore di sintesi CAOR
- 82-R902 Reattore di finitura CAOR
- 00-S1A/B Stoccaggio dimetilcarbonato (DMC)
- 82-S02 Stoccaggio esandiole (ED)
- 82-S03 Stoccaggio pentadiolo (PD)
- 82-S04 Stoccaggio azeotropo MeOH/DMC
- 82-S05A/B Stoccaggio azeotropo bonifiche
- 82-V901 Serbatoio raccolta esandiole
- 82-V902 Guardia idraulica polmonazione 00S01A/B
- 82-V903 Guardia idraulica polmonazione 82-S04
- 82-V904 Guardia idraulica polmonazione 82-S02
- 82-V905 Guardia idraulica polmonazione 82-S03
- 82-V906 Hot well gruppi 82J901A/B
- 82-V907 Serbatoio circuito acqua temperata
- 82-V908 Polmone acqua fredda
- 82-V909 Guardia idraulica polmonazione 82-S05
- 82-P901A Pompa Scarico DMC da ATB
- 82-P901B Pompa invio DMC a 82R901
- 82-P902 Pompa invio MeOH/DMC ad ATB
- 82-P904 Pompa Scarico pentadiolo, invio a 82-R901
- 82-P906 Pompa Olio diatermico a 82-E901
- 82-P908 Pompa Prodotto ita 82-R902
- 82-P909 Pompa Circolazione per 82-J901A/B
- 82-P910A Pompa Circolazione acqua temperata
- 82-P910B Pompa Circolazione acqua temperata
- 82-P911 Pompa Circolazione acqua fredda
- 82-P912 Pompa Circolazione acqua scrubber
- 82-P913 Pompa MeOH/DMC per bonifiche
- 82-J901A Elettore a vapore per gruppo vuoto
- 82-J901B Elettore a vapore per gruppo vuoto
- 82-J902 Elettore a vapore per gruppo vuoto
- 82-K901 Gruppo frigorifero
- 82-A6902 Agitatore 82-R902

DATA	REV. N.	MODIFICA	AUT.	CONTROL.
DATA	REV. N.	MODIFICA	AUT.	CONTROL.
DATA	REV. N.	MODIFICA	AUT.	CONTROL.
DATA	REV. N.	MODIFICA	AUT.	CONTROL.
DATA: May 13, 2008	REV. N. 0	MODIFICA:	AUT. C.B.	CONTROL. R.C.

ENVIRON

ENVIRON Italy S.r.l.
an ENVIRON Holding Company

Via Larga, 6
20122 Milano
+39 02 8698724 Tel.
+39 02 89011091 Fax

Via Mentore Maggini, 50
00143 Roma
+39 06 4521440 Tel.
+39 06 45214499 Fax

CLIENTE: CAFFARO

SITO: TORVISCOSA

FIGURA: 4.1b

PIANTE E SEZIONI QUOTA +150 mm; +15.150mm, CON PARTICOLARI APPARECCHI DA DEMOLIRE E DA INSTALLARE