

Comune di Torviscosa

Prot. N° 7067/99 del 10 gennaio 2000

**AUTORIZZAZIONE SCARICO INSEDIAMENTI PRODUTTIVI
IN ACQUE SUPERFICIALI**

OGGETTO: Legge 10 maggio 1976, n.319, e modificazioni;
Legge 24 dicembre 1979, n.650;
Legge 17 maggio 1995, n.172;
Delibera del Comitato Interministeriale 4 febbraio 1977;
D.Leg. 11 maggio 1999, n.152 .

AUTORIZZAZIONE SCARICO DI INSEDIAMENTI PRODUTTIVI IN ACQUE SUPERFICIALI

IL SINDACO

VISTA la domanda presentata dalla società Industrie Chimiche Caffaro S.P.A. con sede in Milano , Via Borgonuovo 14 C.f. 08140590582 e P.i. 11355810158 e con insediamento produttivo in Torviscosa, P.le F. Marinotti , n. 1, in data 02.11.1999, relativamente allo scarico di insediamenti produttivi in acque superficiali di delle acque reflue provenienti da : troppo pieno dei pozzi della rete nord, acque bianche, acque di raffreddamento della Centrale Termoelettrica, acque civili provenienti dai servizi igienici e dagli spogliatoi, acque di lavaggio delle resine a scambio ionico dell'impianto di trattamento acque della Centrale Termica, acque bianche e acque civili provenienti dall'area caprolattame, acque tecniche provenienti dall'area Solfato ammonico e dall'area Oleum, secondo quanto previsto dalle vigenti normative in materia di tutela delle acque dall'inquinamento:

VISTA la legge 10 maggio 1976, n.319, e successive modificazioni ed integrazioni, con particolare riferimento alle leggi 24 dicembre 1979, n.650 e 17 maggio 1995, n.172;

VISTA la delibera del Comitato Interministeriale del 4 febbraio 1997, recante "Criteri, metodologia e norme tecniche generali di cui all'art.2, lettera b), d) e c) ,della legge 319/76";

VISTO il Decreto Legislativo n. 152 dd. 11 maggio 1999;

VISTA la nota n. 86569/99 (UOC40723/11q) della Provincia di Udine - Servizio Ambientale avente per oggetto "competenza relativa al rilascio dell'autorizzazione allo scarico" riferita alla nota AMB/25129-E/28/152 della Regione Autonoma Friuli Venezia Giulia - Direzione Regionale dell'Ambiente ;

dall'art.64 della legge 142/90;

VISTO il parere espresso dall'A.S.S. n.5 "Bassa Friulana" in data 23.10.1997 , n.23061 DP/PC/ca;

AUTORIZZA

alla società Industrie Chimiche Caffaro S.P.A. in qualità di proprietaria dell' insediamento produttivo sito in Torviscosa, P.le F. Marinotti, n.1 , ad effettuare lo scarico delle acque di cui in premessa nei punti individuati dalla planimetria allegata alla domanda n. 1- 2A - 2B - 4 (Punto 3 Soda/Cloro autorizzato dalla Provincia) in corsi d'acqua superficiali, ottemperando a tutte le direttive di legge o regolamenti o vigenti ed alle disposizioni che l'Amministrazione stessa ritenesse di dover impartire, pena la revoca della presente.

La ditta Autorizzata dovrà regolarmente far pervenire all'Amm.ne Com.le, ogni sei mesi, a partire dalla data di presentazione della richiesta, referto di analisi di ogni singolo scarico con il quale si comprovi di rientrare nei limiti previsti dalla Tabella A della L. 319/76.

Torviscosa, li 10 gennaio 2000

FF/ff
ScaAut.def



IL SINDACO
DUZ Arch. Roberto

REFERTO DI NOTIFICA

N.....diReg



Il presente atto venne notificato all'interessato mediante consegna a mani.....

ZANELO FRANCA

li. 11.01.2000.....

PER RICEVUTA

IL MESSO COMUNALE

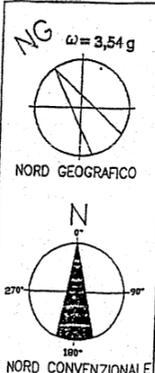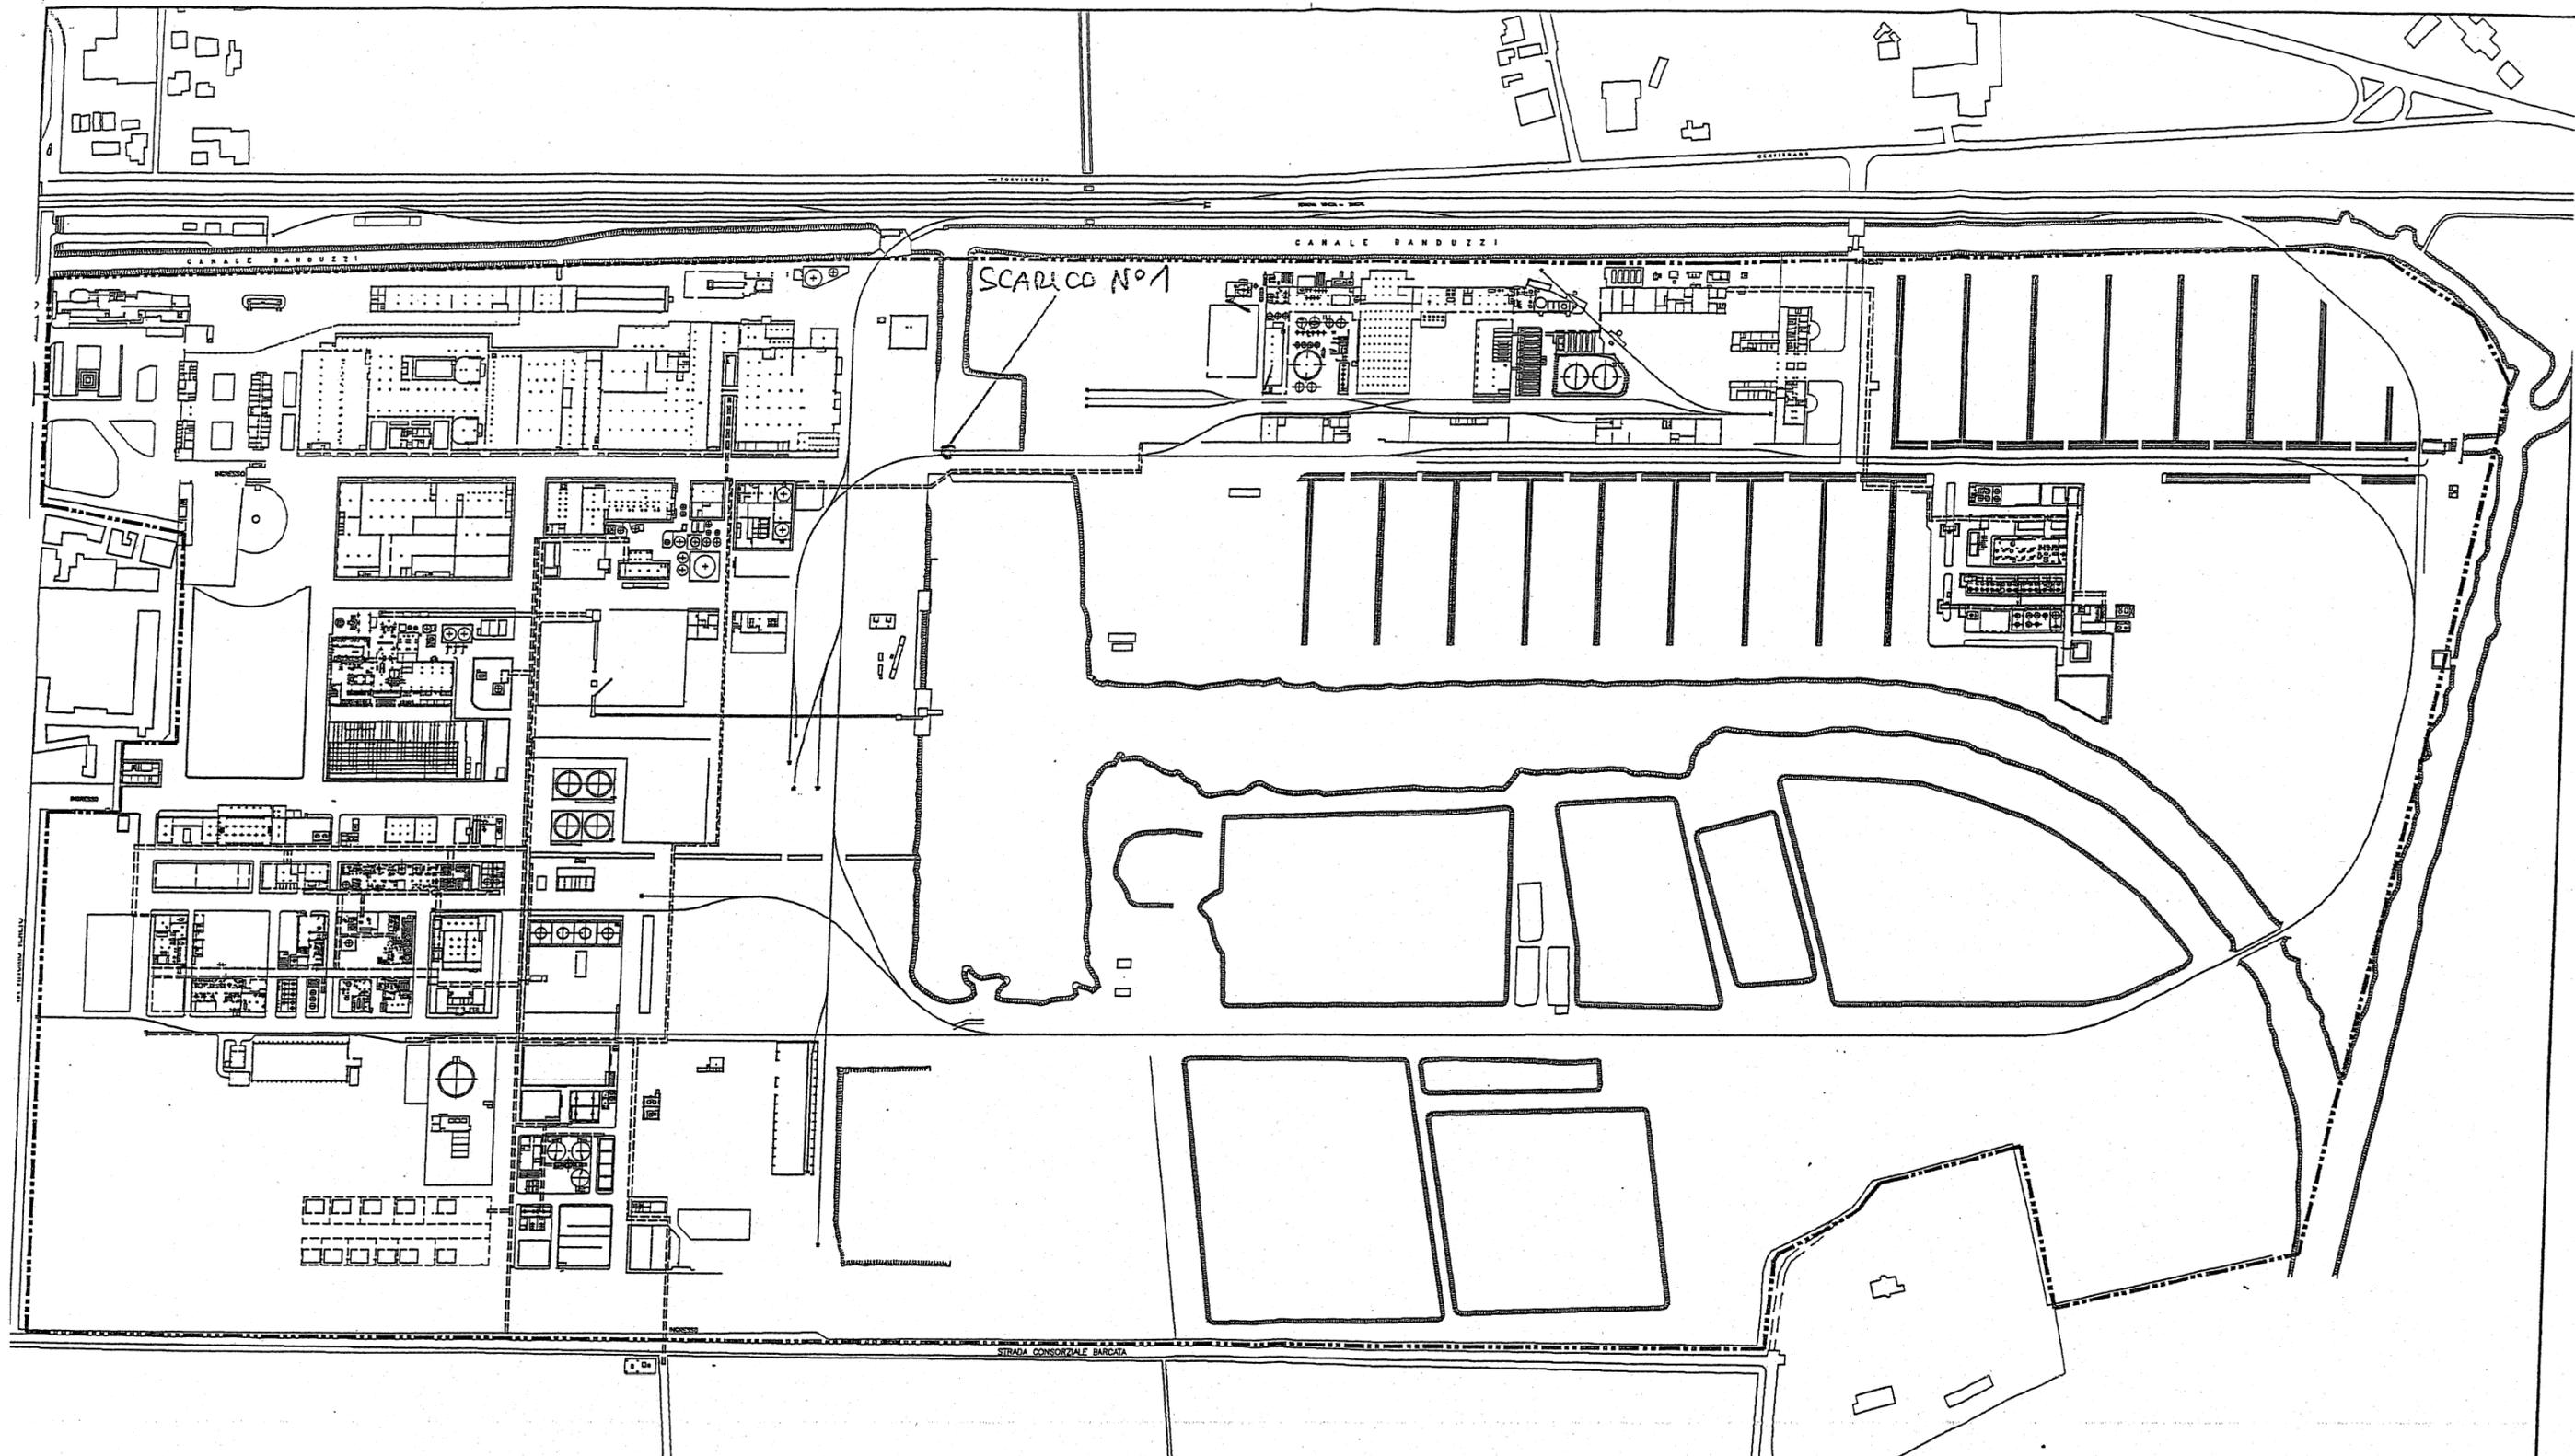



DENOMINAZIONE STABILIMENTO TORVISCOSA		Questo documento è di proprietà della Caffaro S.r.l. Vietata la duplicazione non autorizzata.
PLANIMETRIA GENERALE DI STABILIMENTO		
COMPILATO BRAIDA	Sostituisce il dis. _____	<div style="text-align: center;">  <p>GRUPPO SNIA P.le F. Marinotti, 1 - 33050 Torviscosa (UD)</p> </div>
VISTO VENTURINI	Sostituito dal dis. _____	
DATA	CAD NAME 00-000-B-188	

N. DIS. **00-000-B188**

FOGLIO DI _____

SCALA **1**

SCARICO N° 2A e 2B Mechs

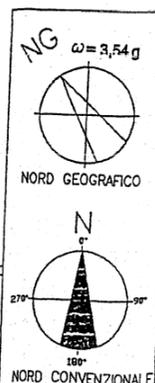
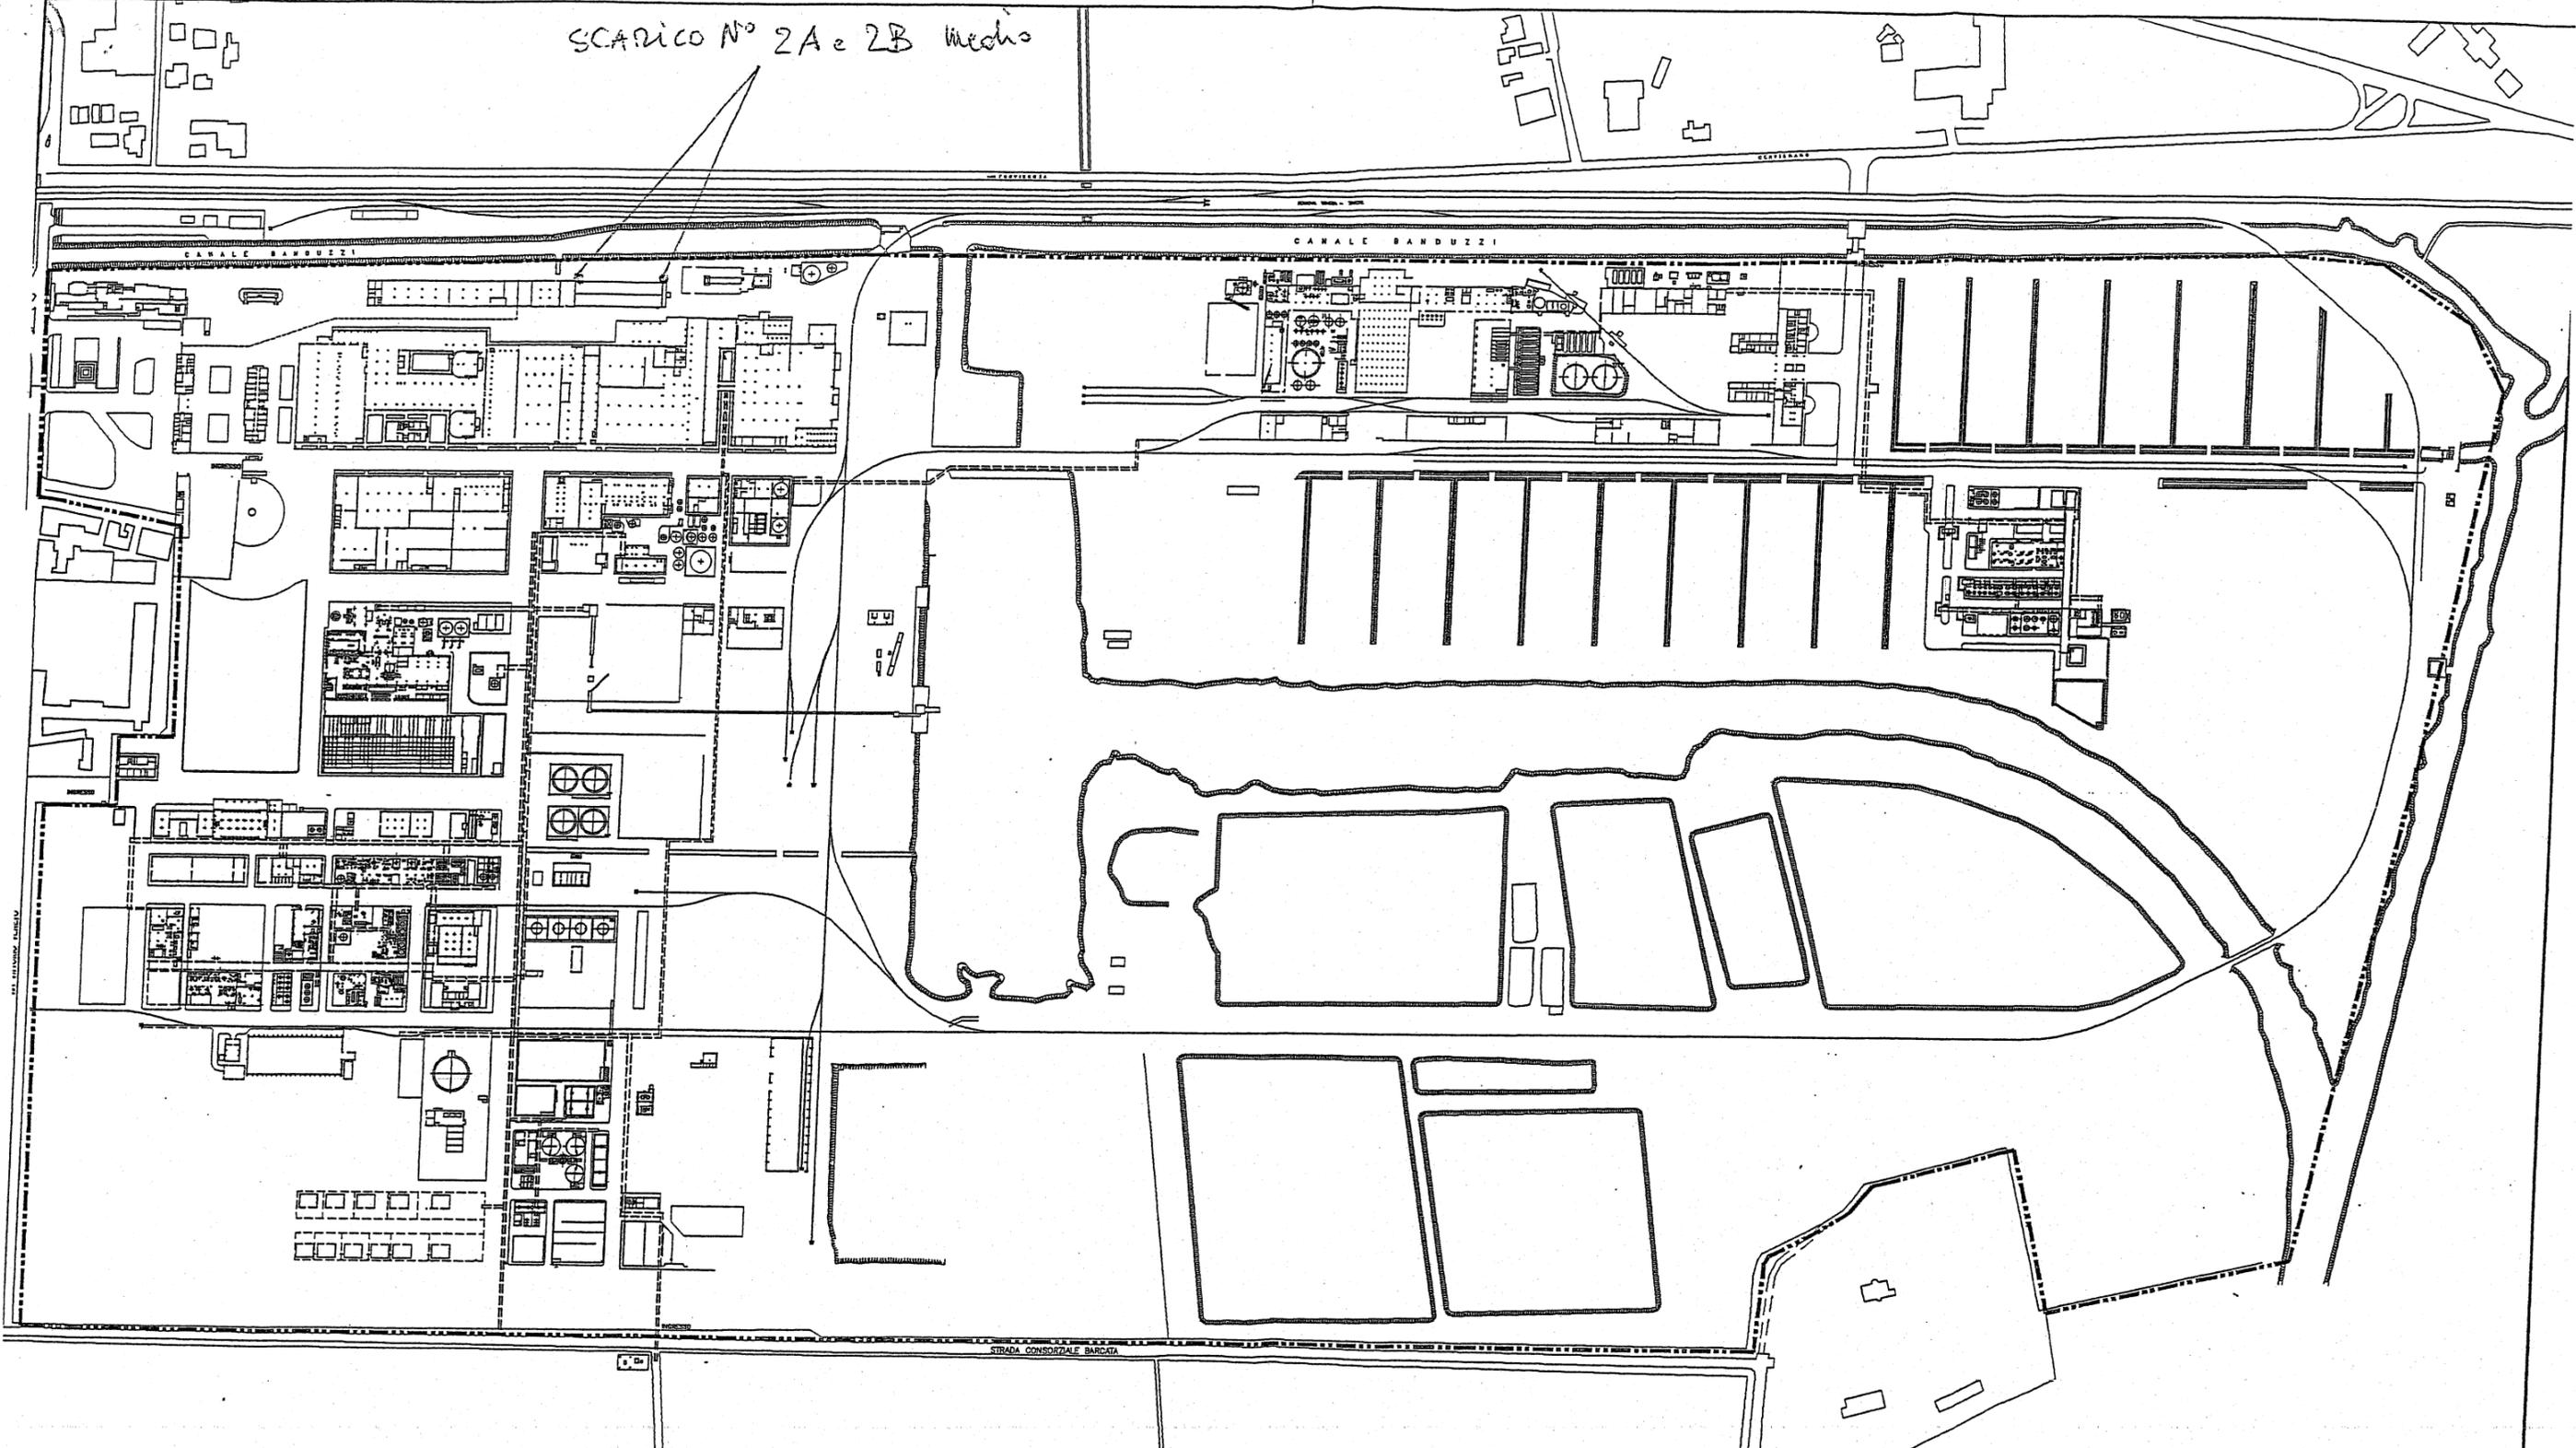


DENOMINAZIONE STABILIMENTO TORVISCOSA		Questo documento è di proprietà della Caffaro S.r.l. Vietata la duplicazione non autorizzata.
PLANIMETRIA GENERALE DI STABILIMENTO		
COMPILATO BRAIDA	Sostituisce il dis. _____	GRUPPO SNIA P.le F. Marinotti, 1 - 33050 Torviscosa (UD)
VISTO VENTURINI	Sostituito dal dis. _____	
DATA	CAD NAME 00-000-B-188	

N. DIS.	00-000-B188	
FOGLIO	DI	SCALA /



GRUPPO SNIA
P.le F. Marinotti, 1 - 33050 Torviscosa (UD)

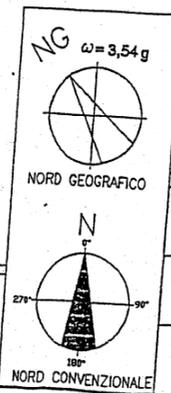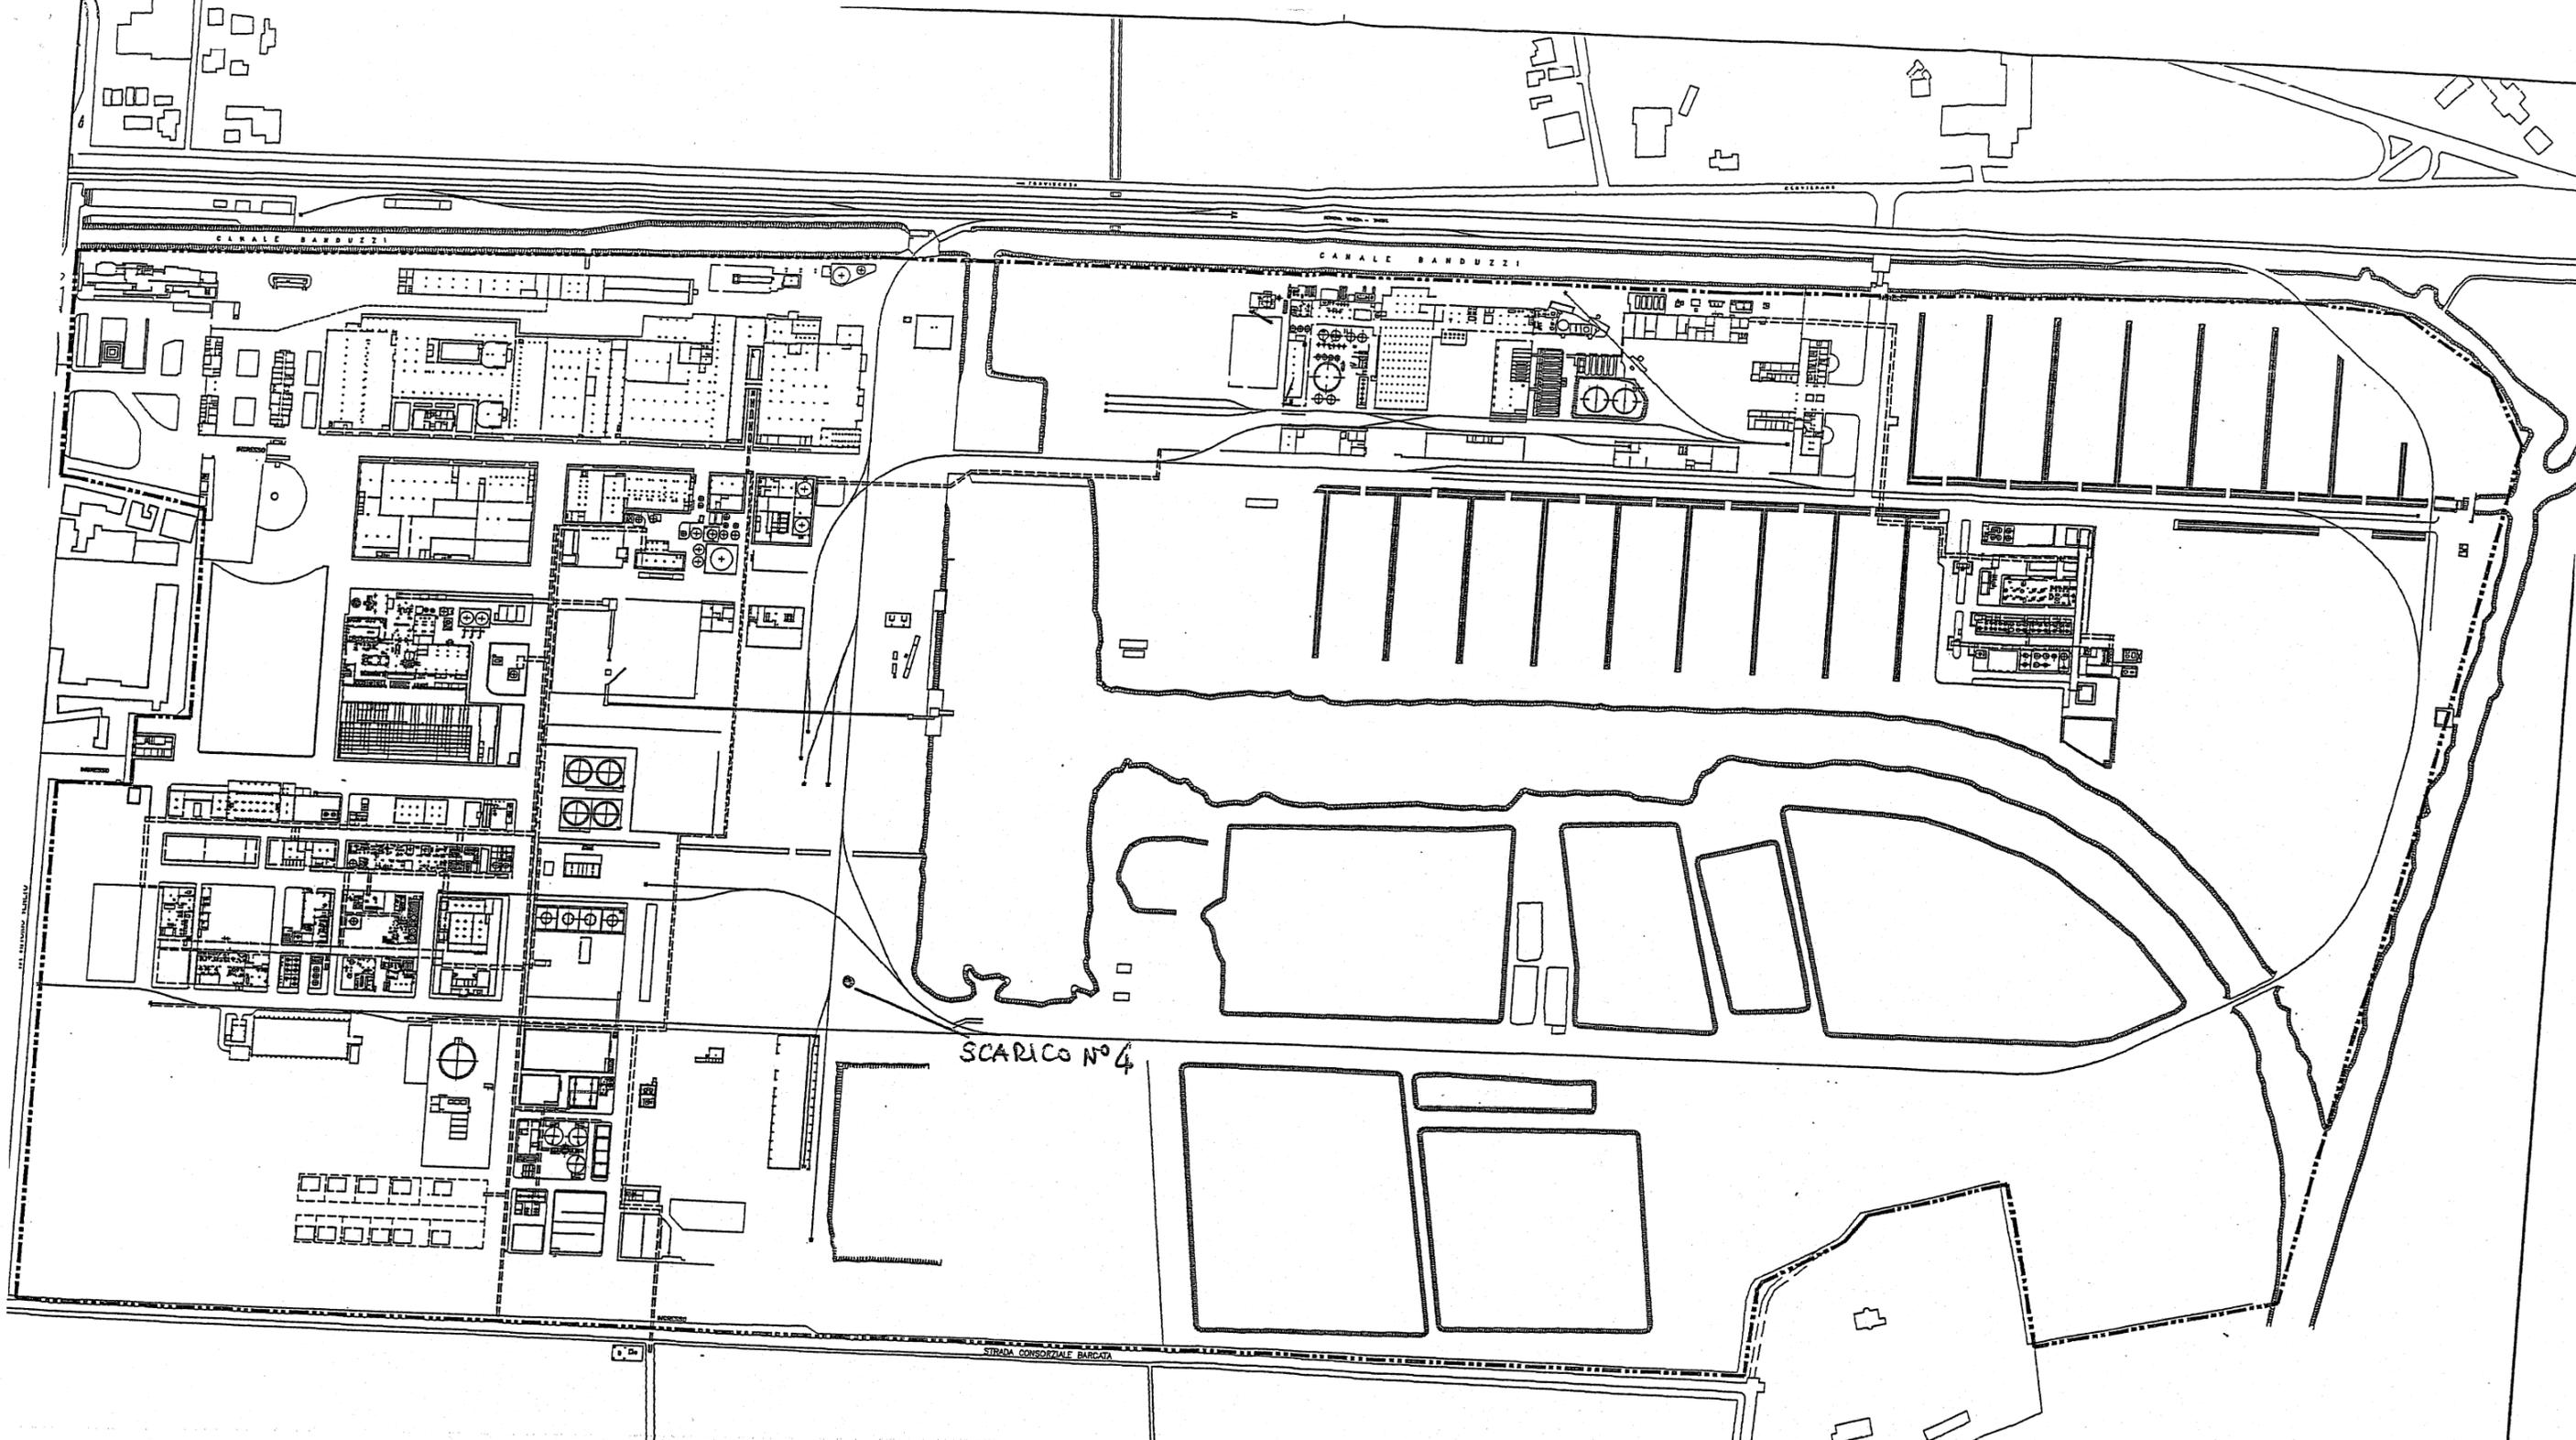

DENOMINAZIONE
STABILIMENTO TORVISCOSA
 PLANIMETRIA GENERALE DI STABILIMENTO

COMPILATO:
BRAIDA
 VISTO
VENTURINI
 DATA

Sostituisce il dis. _____
 Sostituito dal dis. _____

Questo documento è di proprietà della Caffaro S.r.l.
 Vietata la duplicazione non autorizzata.

CAD NAME **00-000-B-188** A 1

N. DIS. **00-000-B188**

FOGLIO DI _____ SCALA /



GRUPPO SNIA
 P.le F. Marinotti, 1 - 33050 Torviscosa (UD)