


### SCHEDA PUNTO DI RILIEVO IDROGRAFICO

Denominazione	<b>PRI 04</b>	Coordinate	Nord	5000225,844
Via/Strada	Deposito mezzi d'opera - Canale Collettore		Est	1644652,971
Tipologia	Barra in alluminio sostenuta da micropalo	Quota (m s.l.m.)	<b>"A"</b>	16,35534
N.B.	Le quote indicate sono riferite al caposaldo 2K3, posto all'ingresso dello stabilimento IES	Quota (m s.l.m.)	<b>"B"</b>	17,08534


	Punto di misura "A"
	Punto "B"
	Pelo libero acqua

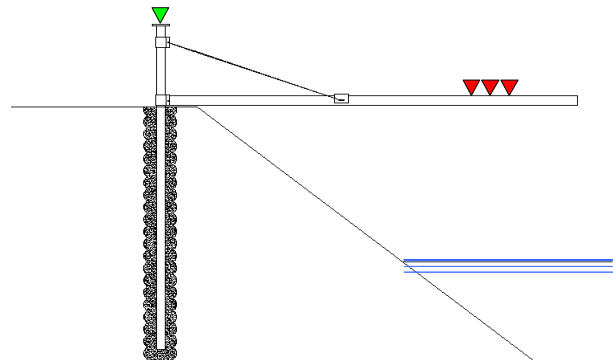

**Stabilimento di Mantova**



**Ubicazione Punto di Rilievo Idrografico**

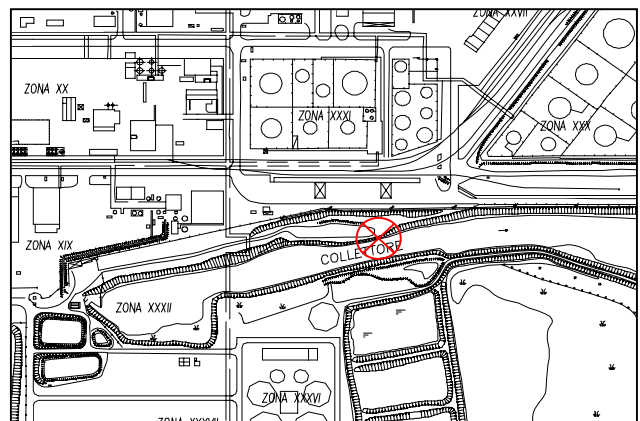

**Foto panoramica**



**Foto particolare**



**Note:** Il cavo di controventatura è dotato di "tenditore" per la regolazione dell'orizzontalità in conseguenza di eventuali dilatazioni termiche dei materiali impiegati