



SCHEDA PUNTO DI RILIEVO IDROGRAFICO

Denominazione	PRI 06	Coordinate	Nord	4999724,522
Via/Strada	Zona valliva - Canale di presa		Est	1643977,855
Tipologia	Barra in alluminio sostenuta da micropalo	Quota (m s.l.m.)	"A"	16,66633
N.B.	Le quote indicate sono riferite al caposaldo 2K3, posto all'ingresso dello stabilimento IES	Quota (m s.l.m.)	"B"	17,18933

	Punto di misura "A"
	Punto "B"
	Pelo libero acqua

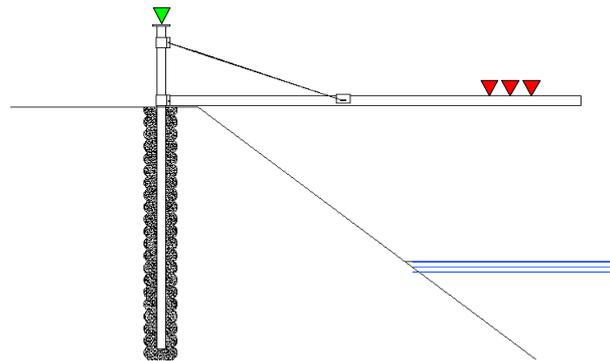

Stabilimento di Mantova

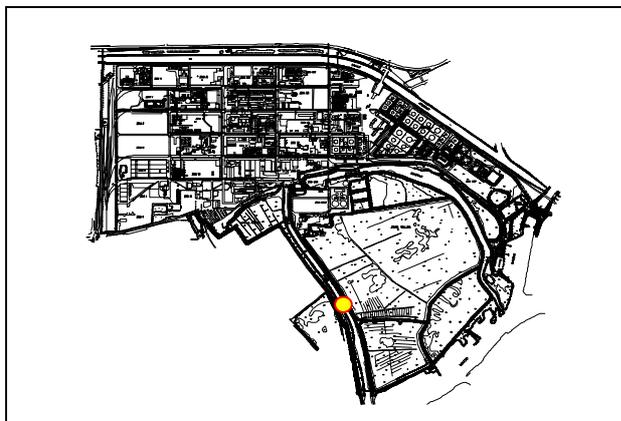

Ubicazione Punto di Rilievo Idrografico

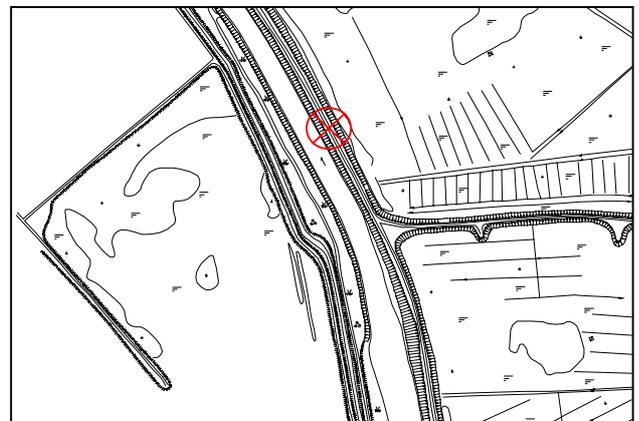


Foto panoramica



Foto particolare



Note: Il cavo di controventatura è dotato di "tenditore" per la regolazione dell'orizzontalità in conseguenza di eventuali dilatazioni termiche dei materiali impiegati