



**POLIMERI EUROPA**  
Stabilimento di Mantova


**FOSTER WHEELER**

Scheda **8**


**SCHEDA PUNTO DI RILIEVO IDROGRAFICO**

Denominazione	<b>PRI 08</b>	Coordinate	Nord	5001674,808
Via/Strada	Ponte su Canale Diversivo c/o Via Brennero		Est	1644466,007
Tipologia	Piastra	Quota (m s.l.m.)	"A"	25,43625
N.B.	Le quote indicate sono riferite al caposaldo 2K3, posto all'ingresso dello stabilimento IES			


	Punto di misura
	Pelo libero acqua

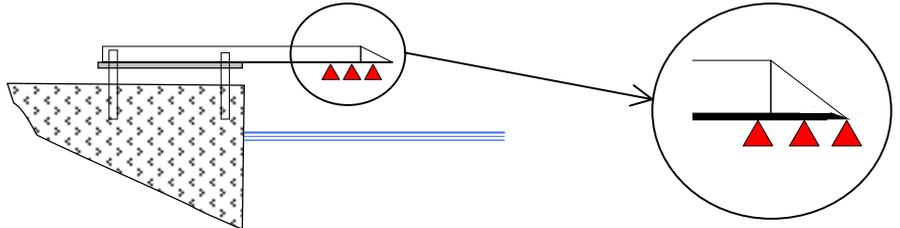

**Stabilimento di Mantova**

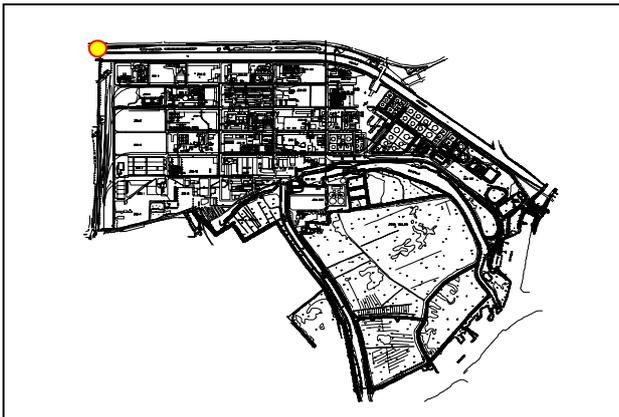

**Ubicazione Punto di Rilievo Idrografico**

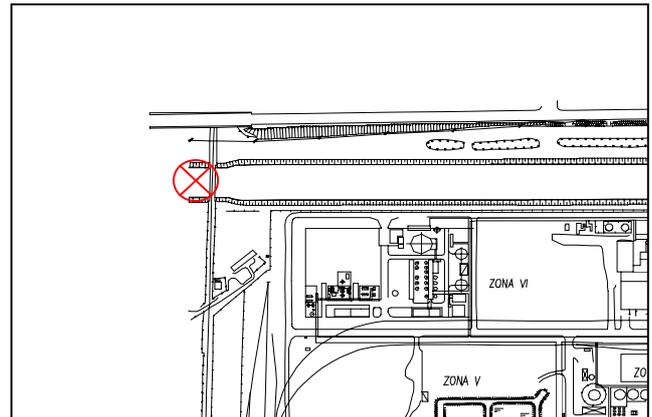

**Foto panoramica**



**Foto particolare**



Note: