



SCHEDA PUNTO DI RILIEVO IDROGRAFICO

Denominazione	PRI 09	Coordinate	Nord	5000345,686
Via/Strada	Ponte su Canale Diversivo c/o Porta Carraia		Est	1645212,29
Tipologia	Piastra	Quota (m s.l.m.)	"A"	24,63296
N.B.	Le quote indicate sono riferite al caposaldo 2K3, posto all'ingresso dello stabilimento IES			

	Punto di misura
	Pelo libero acqua

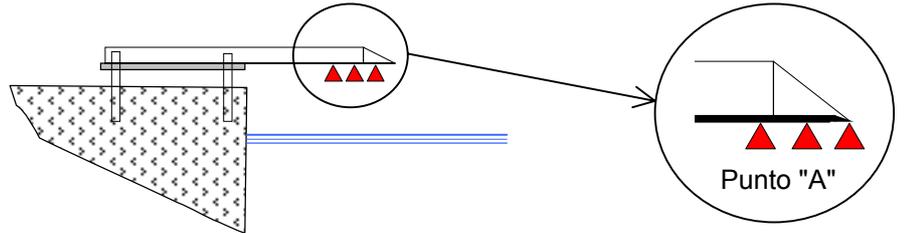

Stabilimento di Mantova

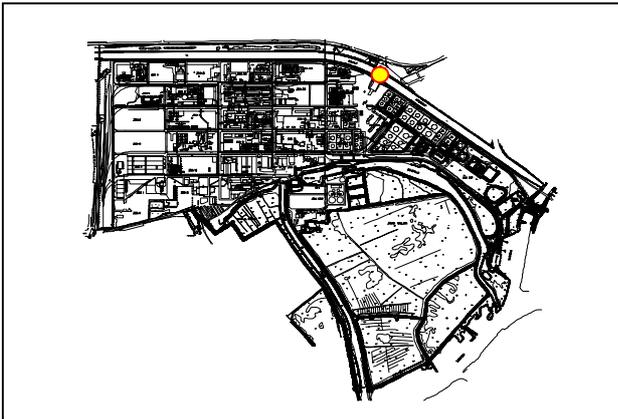

Ubicazione Punto di Rilievo Idrografico

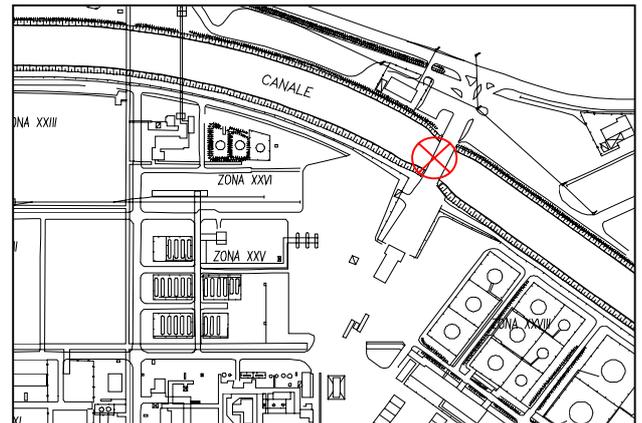


Foto panoramica



Foto particolare



Note: