



SCHEDA PUNTO DI RILIEVO IDROGRAFICO

Denominazione	PRI 01	Coordinate	Nord	4999306,638
Via/Strada	Darsena		Est	1644656,119
Tipologia	Piastra	Quota (m s.l.m.)	"A"	15,45033
N.B.	Le quote indicate sono riferite al caposaldo 2K3, posto all'ingresso dello stabilimento IES			

	Punto di misura
	Pelo libero acqua

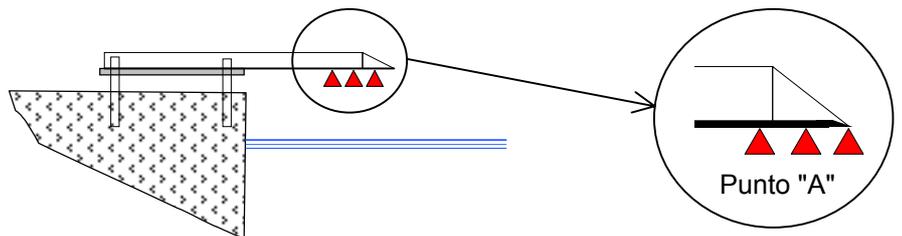

Stabilimento di Mantova

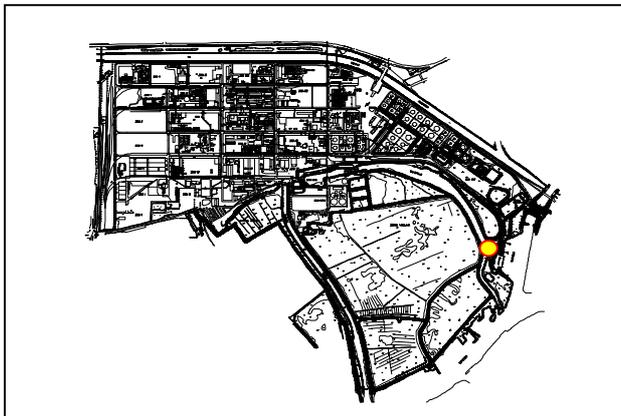

Ubicazione Punto di Rilievo Idrografico

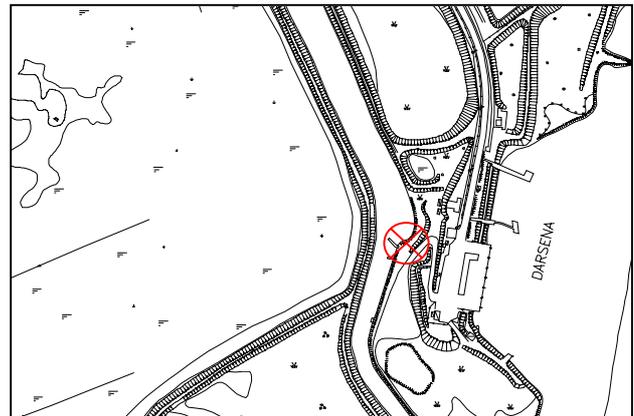


Foto panoramica



Foto particolare



Note: