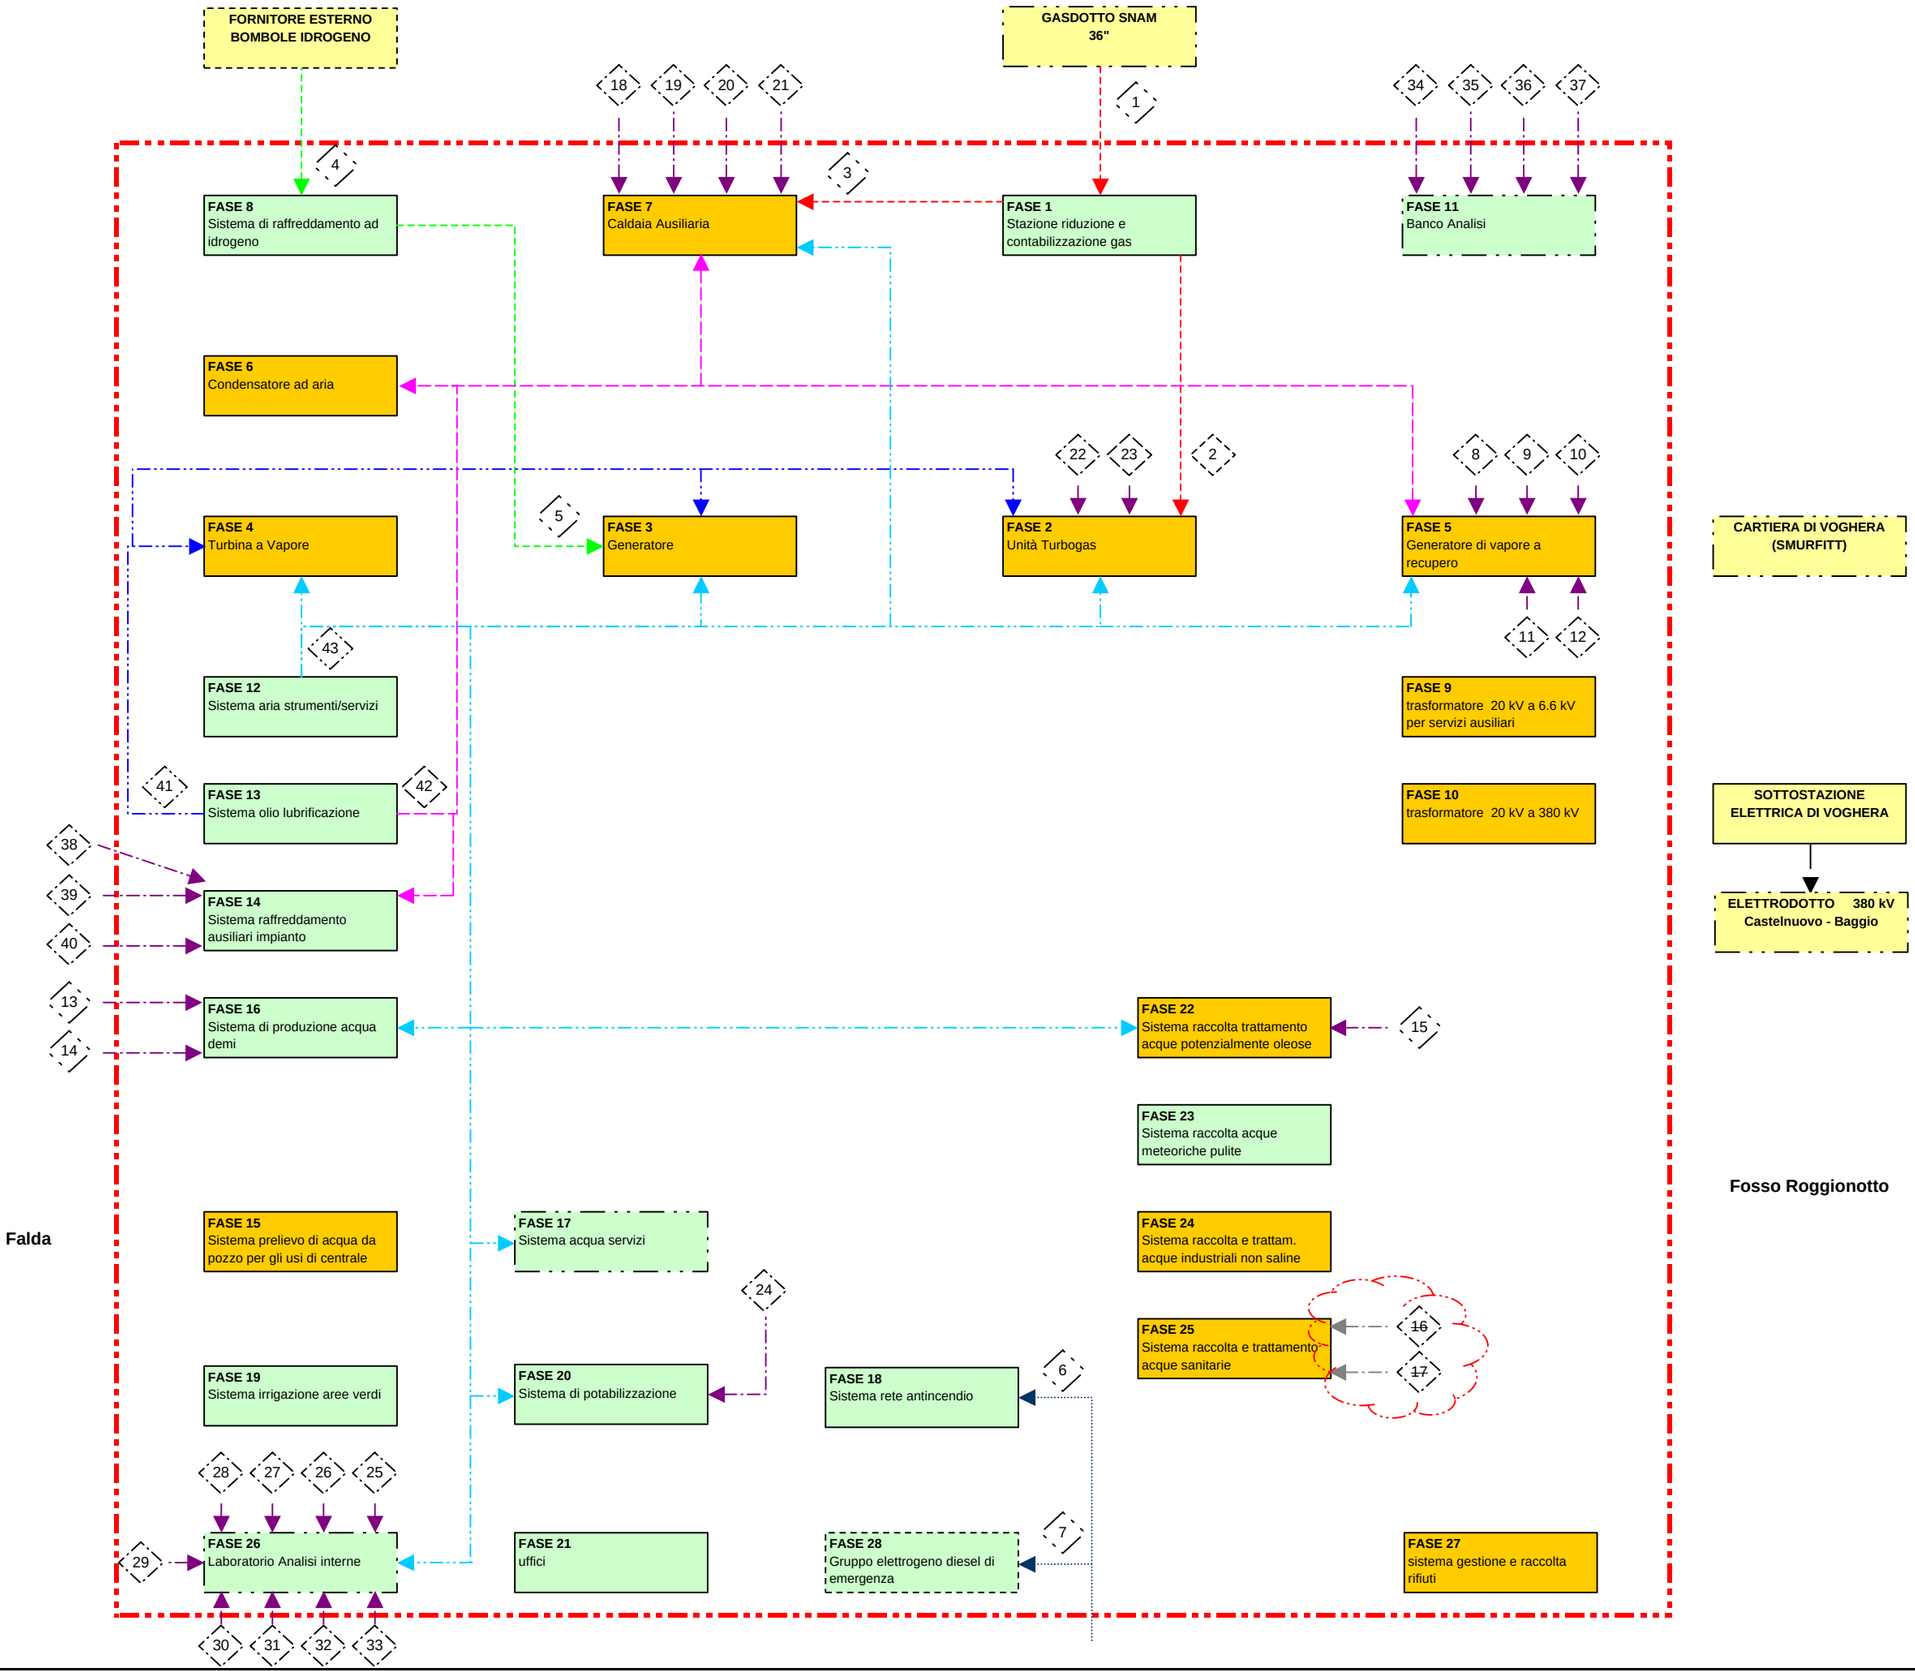

LEGENDA

- Limite impianto CCGT Voghera
- FASE XX — Fase rilevante per l'impatto ambientale
- FASE XX — Fase non rilevante per l'impatto ambientale
- Gas Naturale
- Idrogeno
- Gasolio
- Chemicals
- Oli lubrificazione treno potenza
- Oli lubrificazione circuito BOP
- Olio diatermico
- Aria Compressa
- Linea di flusso eliminata dopo modifica
- Parte interessata dalla modifica

REV	DATE	DESCRIPTION	BY	CHD	APP
0	16/05/2008	Emissione finale	R.M.	R.M.	A.C.

VOGHERA ENERGIA S.p.A.

CENTRALE A CICLO COMBINATO DA 400 MWE DI VOGHERA (PV)

ALLEGATO C7_03 - NUOVO SCHEMA A BLOCCHI PROCESSO PRODUTTIVO - MATERIE PRIME/CHEMICALS