



**STUDIO DI IMPATTO AMBIENTALE
SALINE IONICHE**

Punto 6 - Identificazione dei punti di emissione

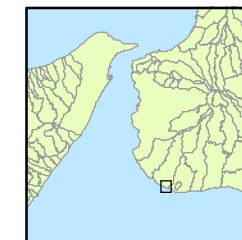

SCALA 1:10.000

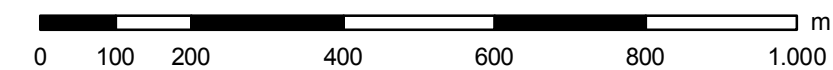


Legenda progetto


— Impianto_rivisto_con_FC_1_luglio

Legenda tematica


• Punti di emissione

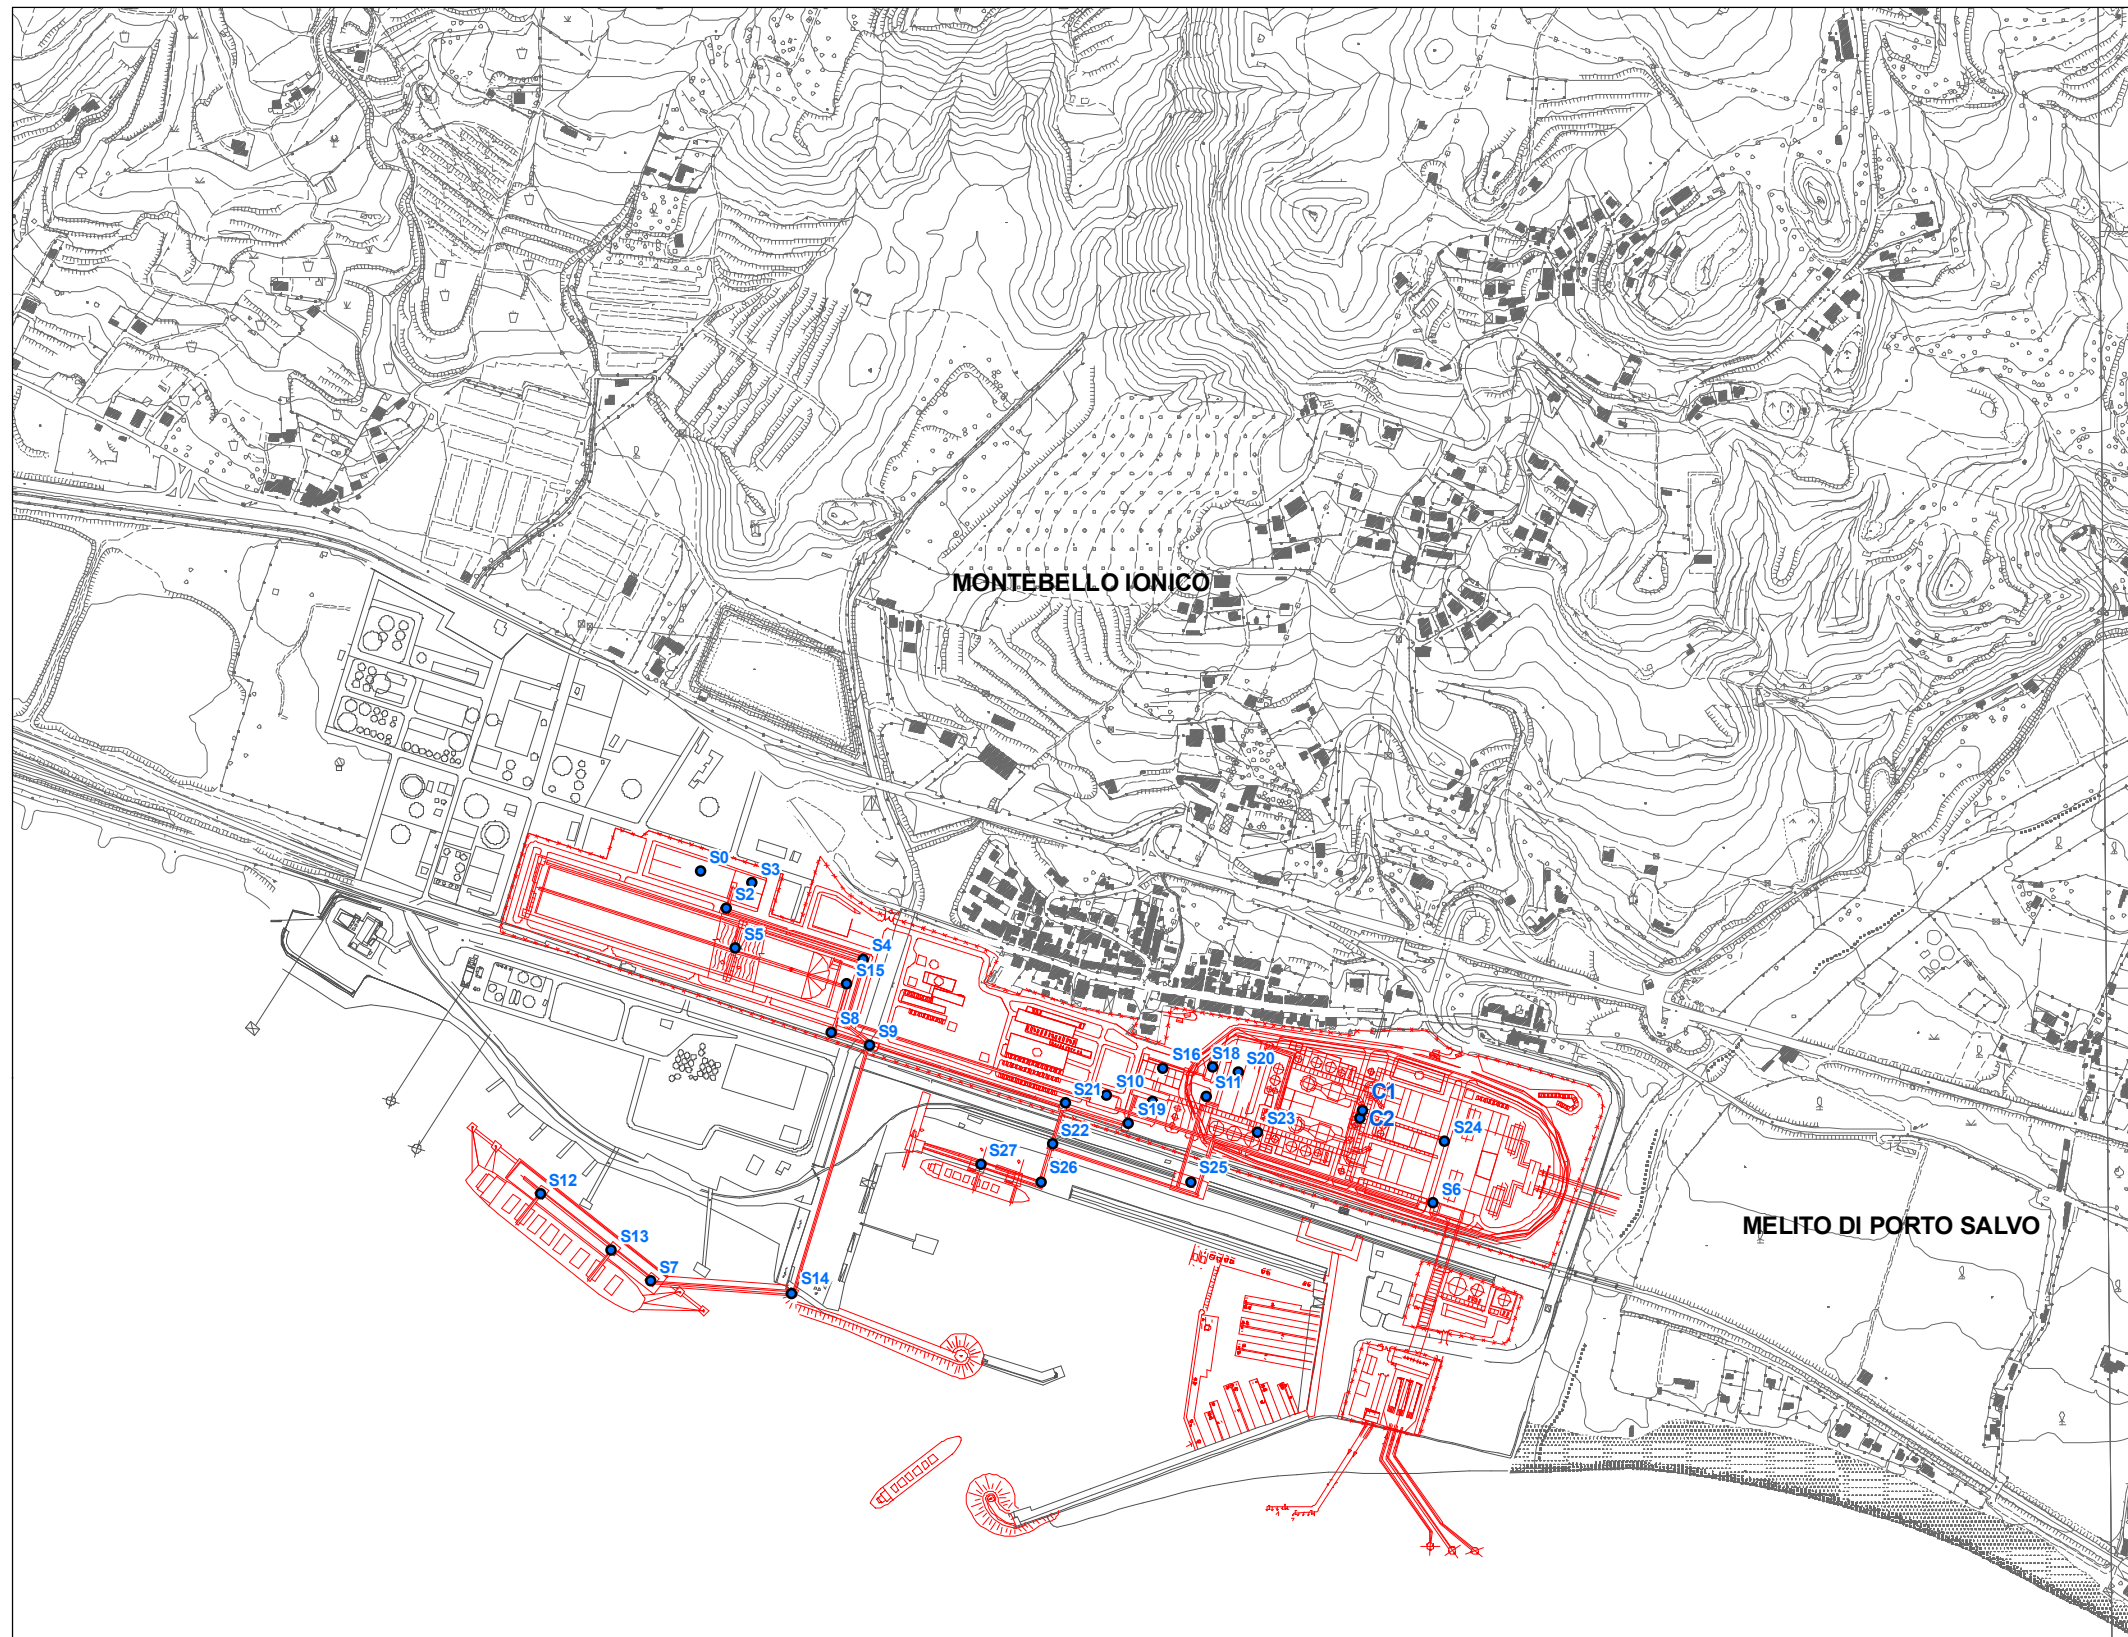

**STUDIO DI IMPATTO AMBIENTALE
SALINE IONICHE
Punto 6 - Identificazione dei punti di emissione
Modifica punto S14**

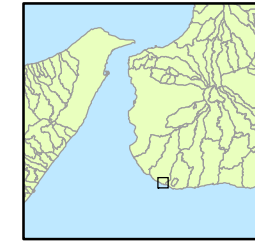

SCALA 1:10.000

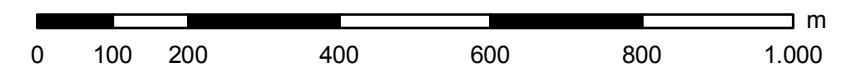

Legenda progetto

- Modifica Nastro trasportatore e Torre di trasferimento
- Impianto

Legenda tematica

- Punti di emissione

