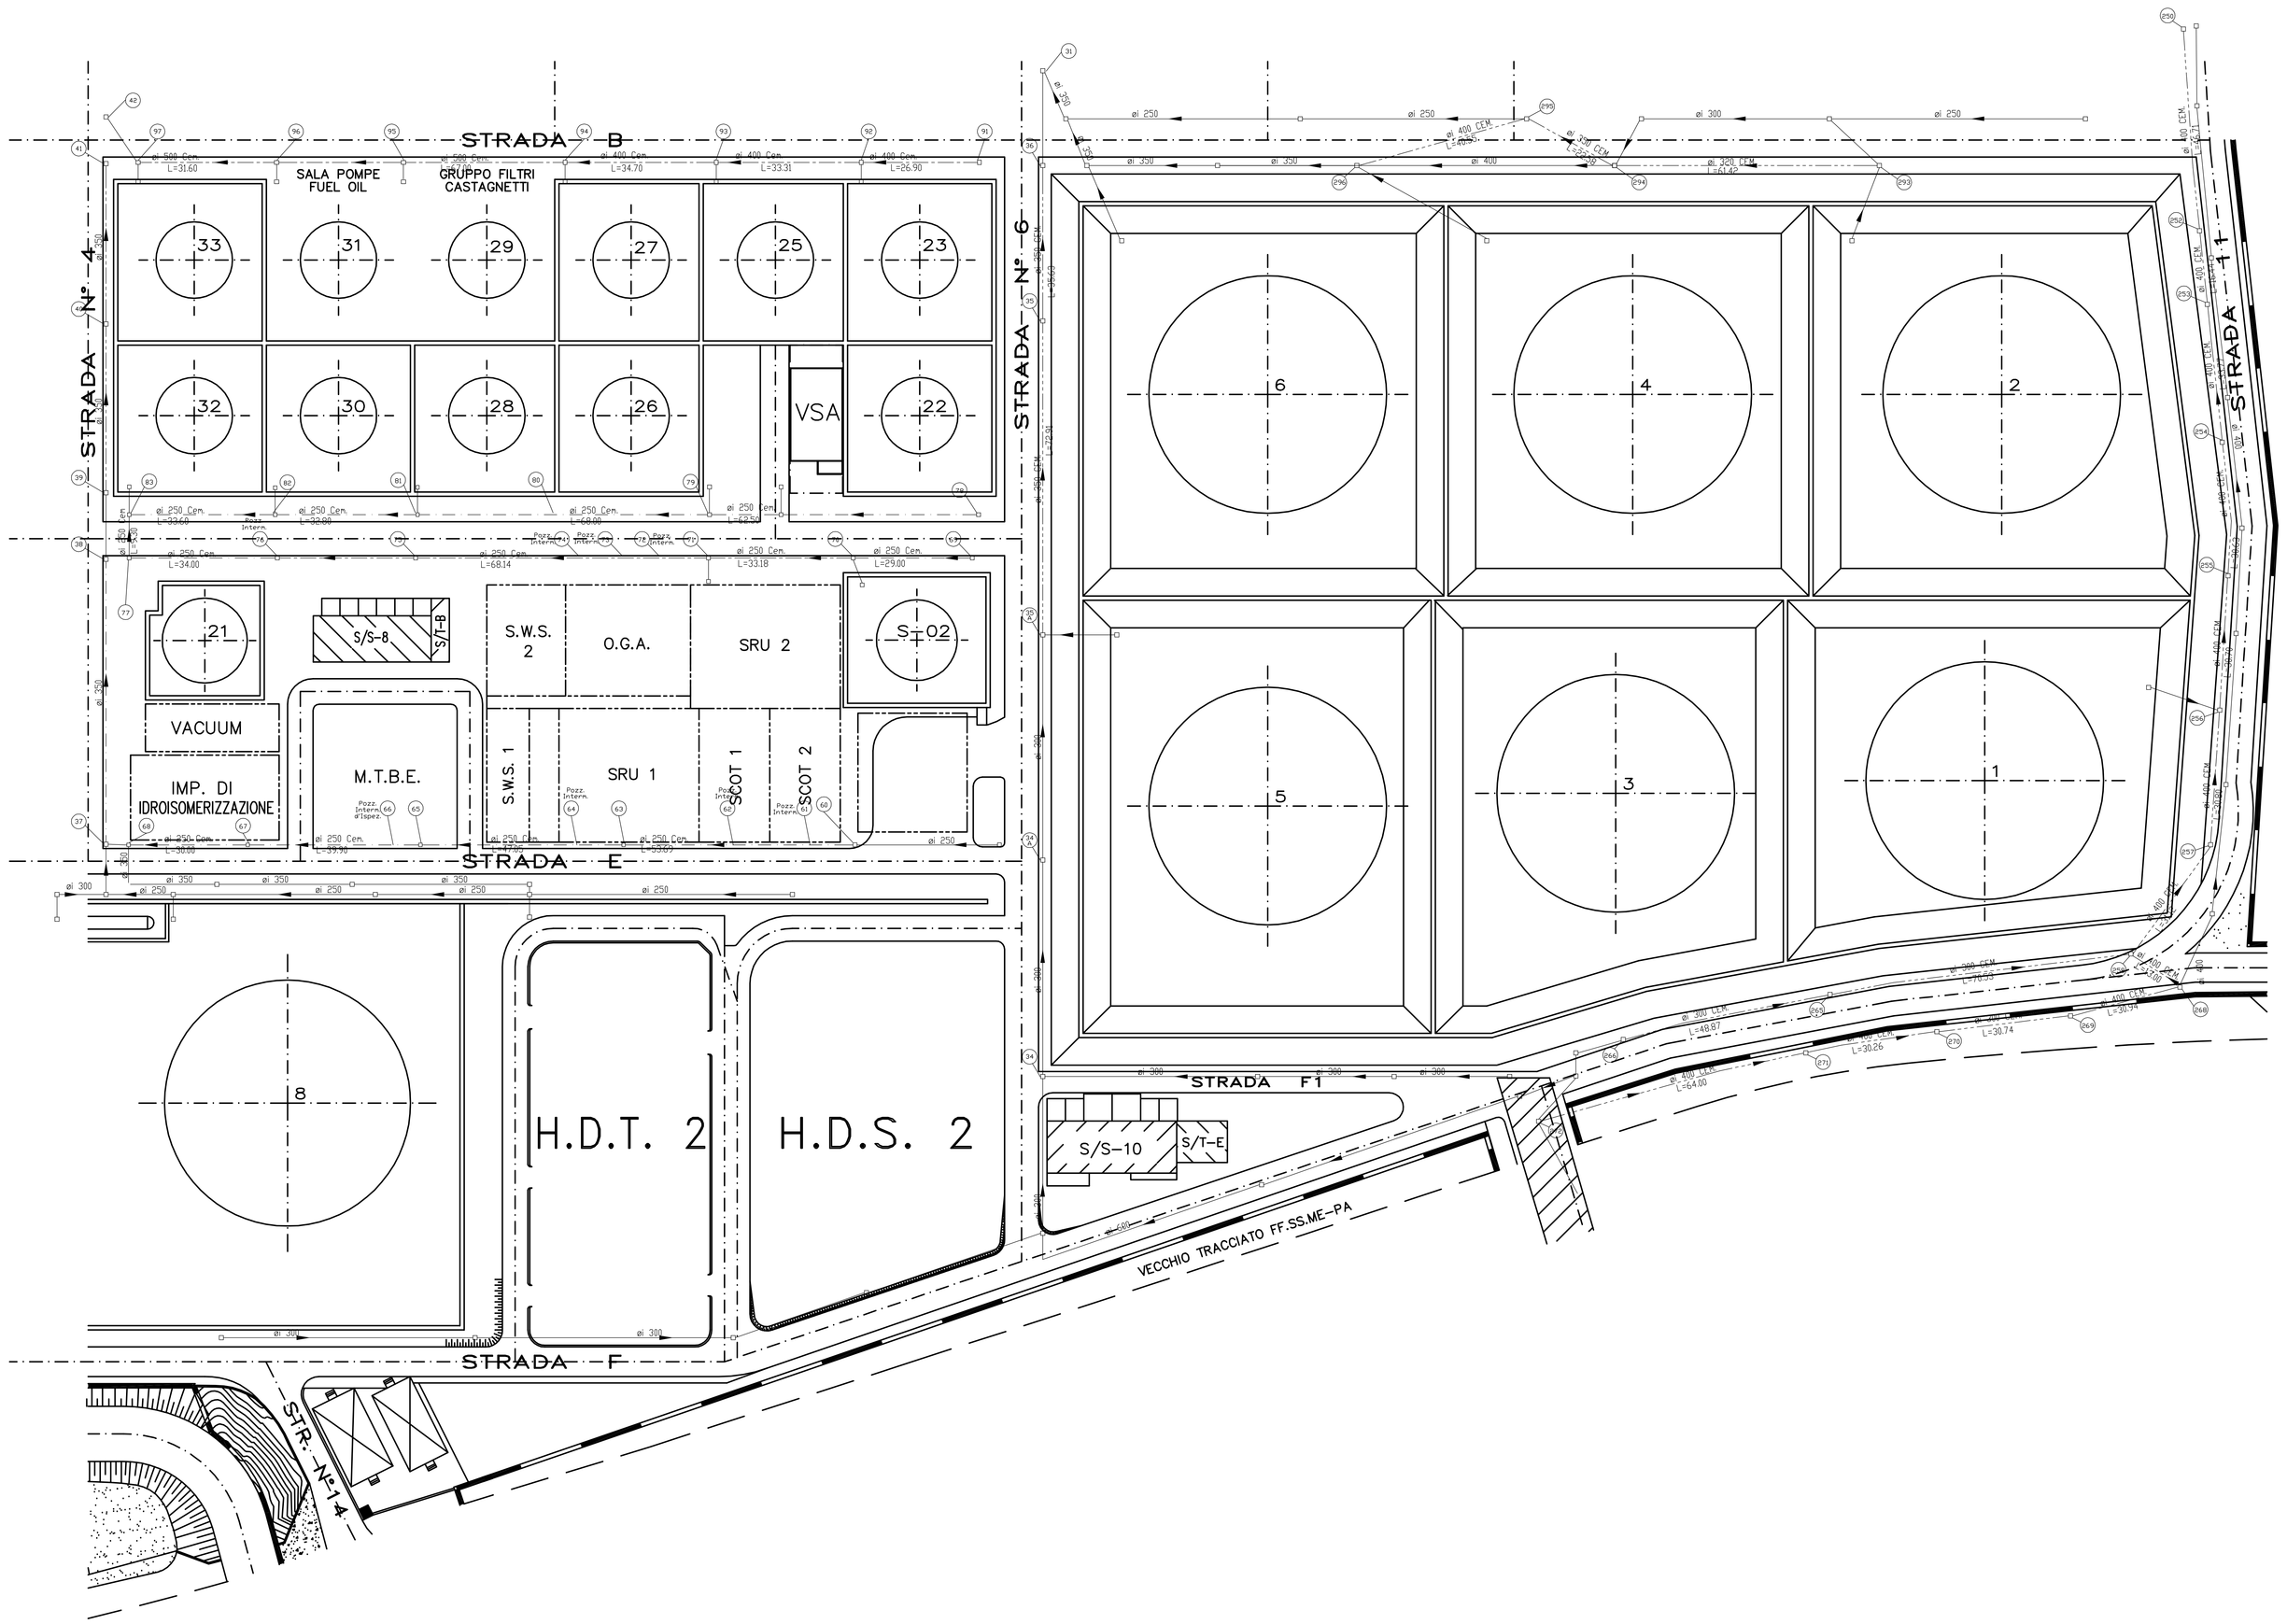

NOTE GENERALI

1 – I Diametri delle tratte sono espressi in millimetri

2 – Le lunghezze delle tratte sono espresse in metri

LEGENDA

TRONCHI ISPEZIONATI NEL '99

TRONCHI ISPEZIONATI NEL '97

TRONCHI ISPEZIONATI NEL '01

TRONCHI RIVESTITI

TRONCHI RICAVATI DA DISEGNO ESIST. D'ARCHIVIO

Disegni di Riferimento

Disegno numero	Descrizione
MZ-88-Z-19A	Planimetria Generale
SB-20024-C-6	Tabella dimensioni pozzetti

PIANTA CHIAVE

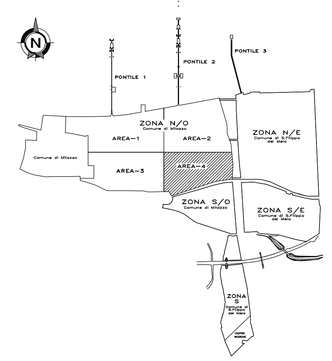

REV.	DATA	DESCRIZIONE	ESEG.	CONTR.	APPR.
7	25/09 2003	AGGIORNATO			
6	19/04 2003	REVISIONATO PER INTERCONNECTING GASOLINE PROJECT	E.M.T.	LGC	VAN
5	15/12 2004	AGGIORNATO PLANIMETRICAMENTE			
4	18/06 2001	RIPORTATI INTERVENTI D'ISPEZIONE I.C.N.	S.F.	S.L.	G.R.
3	20/03 2000	RIPORTATI INTERVENTI D'ISPEZIONE I.C.N.	V.P.	G.S.	G.B.
2	22/12 1994	EMISSIONE FINALE			
1	28/11 1994	PRIMA EMISSIONE			

Il presente disegno non potrà essere copiato, riprodotto o trasmesso a terzi senza l'autorizzazione scritta della "SB PROGETTI" a termine delle vigenti leggi sui diritti di autore.

SB PROGETTI S.r.l. – SIRACUSA –

Cliente: RAFFINERIA MEDITERRANEA

Titolo: PLANIMETRIA SCHEMA FOGNARIO – ZONA N/O (AREA-4) –

scala	data	prog. N°	dis. N°	rev.
1:500	20/03/2000	SB-94083	SB-94083-PL-4	6

disegn. S.F. — appro. —

Disegno elaborato dalla SB PROGETTI s.r.l. con sistema AutoCAD ver. 14