

# COMUNE DI TRINO

PROVINCIA DI VERCELLI

Legge Regione Piemonte del 5/12/1977 n. 56, art. 17, comma 7 e s.m.i.

## VARIANTE PARZIALE n. 12 al PRGC approvato con DGR n. 14-26219 del 28-01-1999

Adozione con delibera del C.C. n. 9 del 13-02-2006

Approvazione con delibera del C.C. n. \_\_\_ del \_\_\_ . \_\_\_ . \_\_\_

Progetto

Studio Mellano Associati  
Corso Moncalieri, 56 - Torino



Il Sindaco

Giovanni Ravasenga

Il Segretario comunale

Maria Franca Giorcelli

Data elaborato: 9 MAG. 2006


## RELAZIONE ILLUSTRATIVA DELLA VARIANTE PARZIALE n. 12

ARTICOLO	A	DENOMINAZIONE	CODICE	TAVOLA	SIMBOLOGIA
14.25.	R E A	Area per la realizzazione di opere di mitigazione pertinenti ad attività produttive	AMP	C.3.6.	

<b>CARATTERISTICHE DELL'AREA E OBIETTIVI DI PIANO</b>	-Le aree individuate sono destinate alla realizzazione delle opere di mitigazione e OO.UU. pertinenti alla centrale elettrica a ciclo combinato in progetto nell'area posta sul territorio del Comune di Livorno Ferrarsi, in conformità al Decreto MAP del 11 maggio 2004 n. 55/07/2004 e al Decreto MAP del 27 maggio 2004 n. 55/03/2004 RT e s.m.i.			
<b>DESTINAZIONI D'USO</b>	<b>PRINCIPALI</b>		<b>SECONDARIE</b>	
	(1)		(1)	
<b>TIPO DI INTERVENTO</b>	(1)			
<b>MODALITÀ DI ATTUAZIONE</b>	(1)			
<b>INDICI URBANISTICI ED EDILIZI</b>	(1)			
<b>P R E S C R I Z I O N I  P A R T I C O L A R I</b>	(1) Nelle aree sono ammesse tutte le opere necessarie al raggiungimento delle finalità di mitigazione richiesta nella competente sede per la realizzazione della centrale elettrica di cui al Decreto MAP del 11 maggio 2004 n. 55/07 e al Decreto MAP del 27 maggio 2004 n. 55/03/2004 RT e s.m.i.			

Estratto planimetrico di Progetto - Tav. B.

— Individuazione delle aree modificate

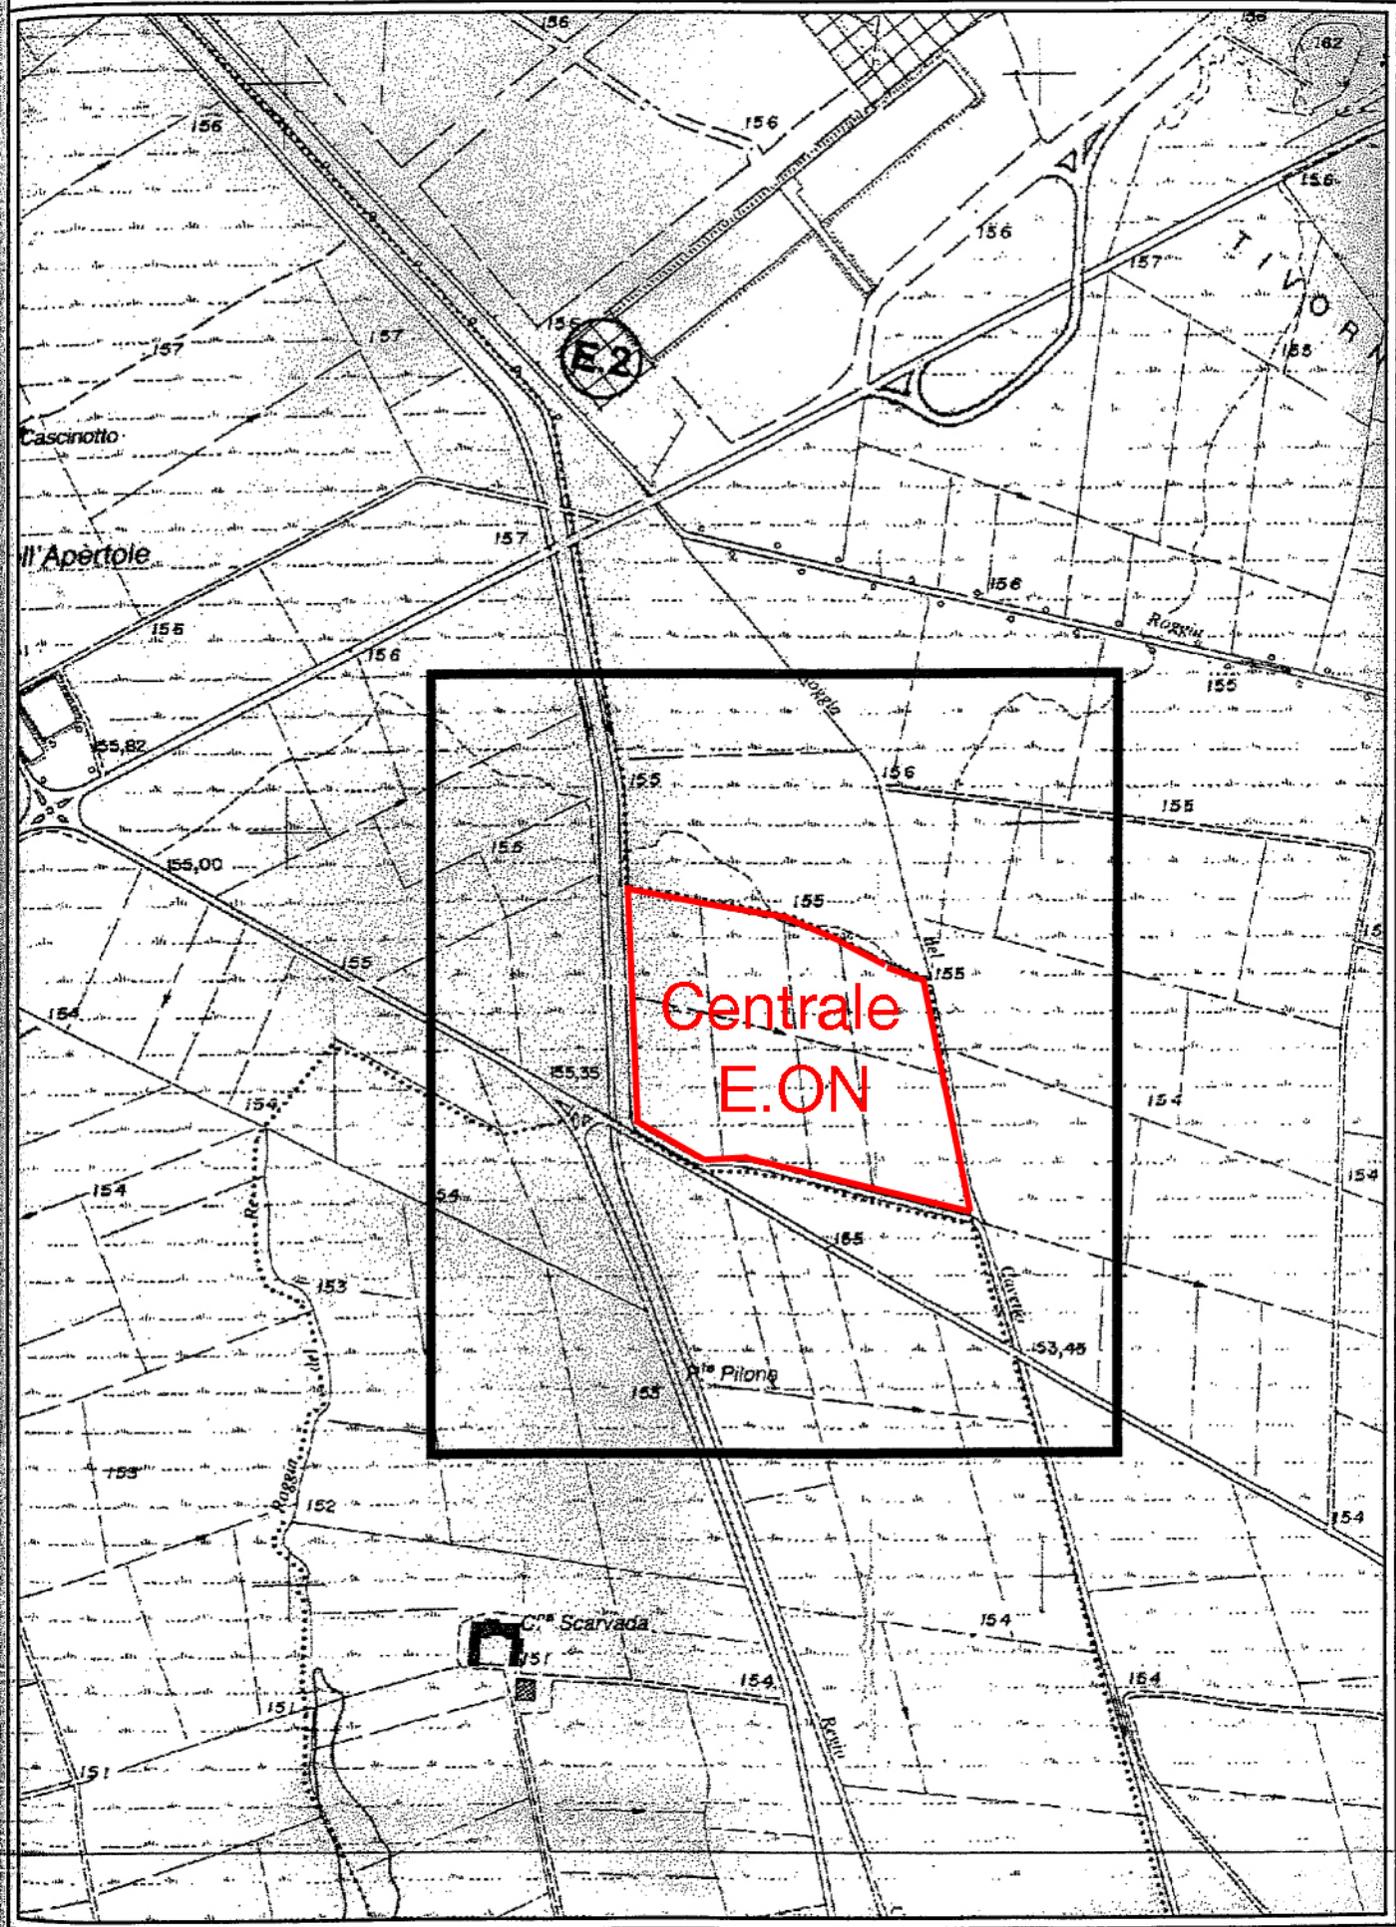

Estratto planimetrico di Progetto - Tav. B/Var. 12 - Stralcio

Tavola modificata

