



POLIMERI EUROPA S.p.A.

Sede legale in Brindisi, Via E. Fermi n° 4, sede secondaria in San Donato Milanese, P.zza Boldrini 1, iscritta al Registro delle Imprese di Brindisi n° 67431, C.F. 03823300821, P.I. 01768800748 – "Società soggetta all'attività di Direzione e Coordinamento dell'ENI S.p.A. e Società con unico socio";

spett.le AMM.NE PROV.LE DI MANTOVA
ASSESSORATO ECOLOGIA
SERVIZIO ACQUE E SUOLO
Via Don Maraglio, 4
46100 Mantova

spett.le ARPA
DIPARTIMENTO DI MANTOVA
Viale Risorgimento, 43
46100 Mantova

Oggetto:

Stabilimento di Mantova – istanza di rinnovo dell'autorizzazione allo scarico dei reflui provenienti dall'insediamento produttivo, nel corso d'acqua superficiale denominato fiume Mincio, attraverso il canale "ex Sisma", ai sensi del DLgs 3/4/06 n°152, artt. 124-125.

Il sottoscritto ing. Gerardo Stillo, nato a S. Andrea Apostolo dello Jonio (Provincia di Catanzaro) il 12/12/53, domiciliato per la carica in Via G. Taliercio 14 – 46100 Mantova – tel. 0376/3051, legale rappresentante di Polimeri Europa S.p.A. – Stabilimento di Mantova, visto il DLgs 3/4/06 n°152

chiede

il rinnovo dell'autorizzazione n° 1259/03 allo scarico nel corpo idrico

superficiale fiume Mincio, attraverso il canale denominato "ex Sisma", delle acque reflue provenienti dall'insediamento produttivo di Mantova in cui operano le Società:

- POLIMERI EUROPA S.p.A. - sede legale in Brindisi, Via E. Fermi n° 4
- EniPower Mantova S.p.A. - sede legale in P.zza Vanoni n°1, San Donato Milanese (MI), già EniPower S.p.A., cointestataria dell'attuale autorizzazione
- SOL S.p.A. - sede legale in Monza (MI), via Borgazzi 27, cointestataria dell'attuale autorizzazione

Dichiara altresì

- di essere a conoscenza della necessità di mantenere i pozzetti di prelievo per il controllo dei reflui, la cui posizione è indicata negli allegati, sempre agibili;
- che permangono in essere tutte le condizioni tecniche e gestionali che hanno determinato il rilascio del precedente atto autorizzativo;
- di corredare l'istanza di rinnovo con:
 - la documentazione tecnica richiesta da codesta Amministrazione, relativa alle tre Società cointestatari;
 - copia della ricevuta di versamento sul ccp 13812466 intestato a "Amministrazione Provinciale di Mantova, servizio tesoreria" (quota a titolo di deposito).

Con osservanza

Polimeri Europa S.p.A.

Stabilimento di Mantova

il Direttore, Ing. Gerardo Stillo



Mantova, 08/06/2006

Prot. n° DIR/305/2006

La scrivente EniPower Mantova S.p.A., con sede legale in Piazza Ezio Vanoni 1, San Donato Milanese (MI)

Premesso

- che la Società EniPower S.p.A., Società con socio unico, soggetta all'attività di direzione e coordinamento dell'ENI S.p.A., con sede in San Donato Milanese (MI), Piazza Ezio Vanoni, 1, Codice Fiscale 12958270154, è stata autorizzata alla costruzione e all'esercizio di una Centrale a Ciclo Combinato, situata nello stabilimento chimico Polimeri Europa (ex EniChem) nel Comune di Mantova, con Decreto del Ministero Attività Produttive n° 008 / 2003 del 24 giugno 2003; tale decreto è stato rilasciato ai sensi del DPR 11 Febbraio 1998 n. 53, D.Lgs. 16 Marzo 1999 n. 79, DPR 24 Maggio 1988 n. 203 e DPCM 27 Dicembre 1988 allegato IV e come tale l'autorizzazione rilasciata è conforme al disposto di cui all'art. 17 comma 4 D.Lgs n. 59/2005.
- che in data 29 dicembre 2005, con atto del Notaio dott. Domenico Avondola di Milano, Repertorio n. 68109, Raccolta n. 10399, efficace dalle ore 00.01 del giorno 01 gennaio 2006, la Società EniPower S.p.A., ha conferito il ramo d'azienda "Centrale termoelettrica di Mantova" alla Società EniPower Iniziative Industriali S.p.A., Società soggetta alla direzione e al coordinamento dell'ENI S.p.A., con sede in Piazza Ezio Vanoni, n. 1 – 20097 San Donato Milanese (MI), C.F. e Partita IVA 13193030155;
- che in seguito al suddetto conferimento, con atto del 25 gennaio 2006, depositato presso il Registro Imprese di Milano, Repertorio n. 68215, Raccolta n. 10453, la Società conferitaria EniPower Iniziative Industriali

S.p.A. ha modificato la propria denominazione sociale in EniPower Mantova S.p.A.; si unisce la richiesta di rinnovo della predetta cointestata autorizzazione da rinnovarsi per quanto sopra detto e di ragione non più ad EniPower S.p.A. ma ad EniPower Mantova S.p.A..

Sottoscrive la presente per accettazione di quanto di pertinenza in essa contenuto e si rimanda, per quanto attiene alle informazioni specifiche riguardanti lo stabilimento EniPower Mantova, alla documentazione tecnica allegata.

Con osservanza,

EniPower Mantova S.p.A.

Stabilimento di Mantova

il Responsabile, Ing. Massimo Cucchi

Mantova, **08 GIU. 2006**

La sottoscritta SOL S.p.A., con sede legale in Monza (MI), via Borgazzi 27, sottoscrive la presente per accettazione di quanto di pertinenza in essa contenuto; si unisce la richiesta di rinnovo della predetta cointestata autorizzazione rimandando, per quanto attiene alle informazioni specifiche riguardanti lo stabilimento SOL di Mantova, alla documentazione tecnica allegata.

Con osservanza,

SOL S.p.A.

Stabilimento di Mantova

il Direttore, P.I. Fabrizio Pagani

Mantova, **08 GIU. 2006**

Fabrizio Pagani

Numero proposta:

PROVINCIA DI MANTOVA

| | |
|---|----------|
| Proc. n°: 489 | |
| Data: 20 DIC. 2006 | |

DETERMINAZIONE n° 2.887 - 2006



ACQUE - SUOLO E PROTEZIONE CIVILE

Proponente: P.O. ACQUE E SUOLO ING. SANDRO BELLINI

OGGETTO:

MODIFICA TITOLARITA' E PRESCRIZIONE AUTORIZZAZIONE N. 1259/03.

Attesto che la presente copia composta da N. 8 fogli, è conforme all'originale conservato presso il Servizio Acque e Suolo - Protezione Civile della Provincia di Mantova.

Mantova, li 20/12/06

X Il Funzionario *Paolo Tasselli*
Responsabile del Servizio Acque e Suolo - Protezione Civile

RELAZIONE DI NOTIFICAZIONE

Io sottoscritto *PAOLA ROGGIENINI*, funzionario del Servizio Acque e Suolo dell'Area Ambientale dell'Amministrazione Provinciale di Mantova, in data *20/12/06* alle ore *9.10* provvedo a notificare nelle mani del Sig. *TASSELLI PAOLO*, delegato dal Legale Rappresentante di ENIPOWERMANTOVA SPA, n° 1 copia del suesteso atto n. 2887 del 06/12/06.

Il Ricevente

Paola Roggienini

Il funzionario notificatore

Paolo Tasselli

IL RESPONSABILE

Richiamata la Determinazione del Responsabile del Servizio Acqua e Suolo - Protezione Civile della Provincia di Mantova n. 1259 del 11/06/03 con la quale sono state autorizzate per un periodo di anni 4 (quattro), decorrenti dalla data di notifica dell'atto stesso, le ditte Polimeri Europa S.p.a., Enipower S.p.a. e Sol S.p.a., in persona dei rispettivi Legali Rappresentanti pro - tempore, a recapitare nel fiume Mincio attraverso il canale denominato ex Sisma, i seguenti scarichi di acque reflue industriali provenienti:

dalla "fognatura di raffreddamento" (punto 1)

dalla "fognatura acida", dalla "fognatura oleosa", dalla fognatura di Strada E e

dall'impianto biologico (punto 2)

relativi agli insediamenti Polimeri Europa S.p.a., Enipower S.p.a. e Sol S.p.a., siti in

Via Taliercio 14, Comune di Mantova;

vista la nota di Enipower Mantova S.p.A. prot. n. DIR/305/2006 del 08/06/06, nella

quale è comunicato:

- che in data 29 dicembre 2005, con atto del Notaio dott. Domenico Avendola di Milano, Repertorio n. 68109, Raccolta n. 10399, la Società EniPower S.p.A., ha conferito il ramo d'azienda "Centrale termoelettrica di Mantova" alla Società EniPower Iniziative Industriali S.p.A., Società soggetta alla direzione e al coordinamento dell'ENI S.p.A., con sede in Piazza Ezio Vanoni, n. 1 -20097 San Donato Milanese (MI), C.F. e Partita IVA 13193030155;

- che in seguito al suddetto conferimento, con atto del 25 gennaio 2006, depositato presso il Registro Imprese di Milano, Repertorio n. 68215, Raccolta n. 10453, la Società conferitaria EniPower Iniziative Industriali S.p.A. ha modificato la propria denominazione sociale in EniPower Mantova S.p.A., con sede legale in Piazza Ezio Vanoni 1, S. Donato Milanese;

ritenuto di dover provvedere alla presa d'atto di quanto sopra elencato;

vista la documentazione inviata con la nota prot. n. 597 del 28/12/05, pervenuta in data 10/01/06, ed alla e - mail del 22/05/06, relative ai reflui originati dalla centrale termoelettrica a ciclo combinato (CC) di Enipower Mantova S.p.A., dalle quali si evince che:

- le centrali B4 e B5 non sono più attive;
- la centrale B6 è di norma ferma ed entra in funzione, con alimentazione a metano, in caso di indisponibilità di una delle due unità del ciclo combinato;

rilevato in particolare che le centrali CC e B6 di Enipower Mantova S.p.a. danno origine alle seguenti tipologie di acque reflue:

- domestiche, provenienti dai servizi igienici, convogliate all'impianto biologico di Polimeri Europa S.p.a. tramite fognatura aerea dedicata;
- industriali, convogliate all'impianto biologico di Polimeri Europa S.p.A. tramite la fognatura oleosa di Polimeri Europa S.p.a. e costituite da:

per la centrale a CC

- acque meteoriche provenienti da aree pavimentate e cordolate potenzialmente oleose;
- spurgo torre di raffreddamento in caso d'accidentale contaminazione da olio;
- prese campioni per controllo qualità acqua di torre di raffreddamento e condensa da rete;
- industriali, convogliate all'impianto biologico di Polimeri Europa S.p.A. tramite la fognatura acida di Polimeri Europa S.p.a. e costituite da:

per la centrale a CC

- eventuali spurghi acidi di caldaia;

per la centrale B6

- provenienti dalle prese campione degli analizzatori in continuo delle acque e del condensato e dai relativi laboratori;
- industriali convogliate nella rete di raffreddamento di Polimeri Europa S.p.a. e costituite da:

per la centrale a CC

- acque di spurgo discontinuo della torre di raffreddamento;
- acqua di controlavaggio dei filtri a pressione posti sulla linea acque di reintegro;
- acqua di controlavaggio dei filtri a gravità posti sulla linea di circolazione della torre di raffreddamento;
- troppo pieno serbatoio acqua demineralizzata e condense;
- presa campione acque demineralizzata per controlli qualità;

per la centrale B6

- acque di raffreddamento macchinari rotanti dei cicli termoelettrici;
preso atto inoltre che:
 - le acque reflue provenienti da Enipower Mantova S.p.A. sono recapitate nella rete fognaria di Polimeri Europa, che scarica nei punti 1 e 2 nel fiume Mincio attraverso il canale denominato ex Sisma;
 - le acque reflue prodotte da Enipower con l'attivazione della centrale CC sono diminuite del 94%;
 - prima dell'attivazione della centrale CC i reflui Enipower rappresentavano l'8,5 % circa dei reflui scaricati nei punti 1 e 2, in particolare:
 - le acque reflue inviate nella rete di raffreddamento erano il 14% del volume totale delle acque di raffreddamento scaricate
 - le acque inviate all'impianto di depurazione erano lo 0,2 % del volume totale trattato
 - con l'attivazione della centrale CC le acque reflue Enipower sono divenute lo 0,5% del totale scaricato, e in particolare:
 - le acque reflue inviate nella rete di raffreddamento sono lo 0,8%
 - le acque inviate all'impianto di depurazione sono lo 0,3 %
- preso atto che il nuovo assetto ha comportato:
- una riduzione sostanziale (-13,2%) delle acque reflue inviate da Enipower nella rete di raffreddamento Polimeri;
 - aumento trascurabile (0,1%) del volume delle acque inviate all'impianto di depurazione,

rilevato che ciò non comporta una modifica quali-quantitativa degli scarichi autorizzati con la determina n. 1259/03;

ritenuto di dover provvedere alla presa d'atto della conseguente modifica dei punti di controllo, sostituendo gli Allegati 3, 4 e 5 "Punti di controllo Enipower S.p.a." della determina n. 1259/03 con gli Allegati 3, 4, 5A e 5B "Punti di controllo Enipower Mantova S.p.a.", fermo restando che rimane invariato l'assetto dei punti fiscali, che rimangono individuati nel "punto 1" e nel "punto 2" sopramenzionati;

vista la nota prot. n. 164056/06 del 28/11/06 con cui il Responsabile dell'U.O. Territorio ed attività Integrate prende atto delle modifiche proposte nella ns. nota prot. n. 46492/06;

vista la parte terza del D.L.vo n. 152 del 03/04/06 recante "Norme in materia Ambientale";

vista la L. 61/94 recante: "Disposizioni urgenti sulla riorganizzazione dei controlli ambientali e istituzione dell'Agenzia per la protezione dell'Ambiente";

vista la L.R. 16 del 14/08/1999 recante "Istituzione dell'A.R.P.A.";


vista la D.G.P. n. 192 del 07/09/06 recante "Modalità per il rilascio delle autorizzazioni agli scarichi in corpo idrico superficiale ed in falda";
richiamato il provvedimento del Dirigente dell'Area Ambientale prot. n. 92028 del 29/12/05 d'attribuzione allo scrivente dell'incarico sulla posizione organizzativa denominata "Acque e Suolo - Protezione Civile";
dato atto che sono state regolarmente seguite le procedure per l'assunzione del presente provvedimento;



DETERMINA

- 1) di volturare alla Società in Enipower Mantova S.p.A., in persona del Legale rappresentante, per quanto di competenza, l'autorizzazione rilasciata con determinazione del Responsabile del Servizio Acqua e Suolo - Protezione Civile n. 1259 del 11/06/03, che deve ora intendersi intestata alle ditte Polimeri Europa S.p.a., Enipower Mantova S.p.a. e Sol S.p.a., in persona dei rispettivi Legali Rappresentanti pro - tempore;
- 2) di dare atto che, ai soli fini di agevole lettura, il primo capoverso del dispositivo della determinazione è così modificato:
"le ditte Polimeri Europa S.p.a., Enipower Mantova S.p.a. e Sol S.p.a., in persona dei rispettivi Legali Rappresentanti pro - tempore, per un periodo di anni 4 (quattro), decorrenti dalla data di notifica del presente provvedimento, a recapitare nel fiume Mincio attraverso il canale denominato ex Sisma, i seguenti scarichi di acque reflue industriali provenienti dalla "fognatura di raffreddamento" (punto 1),
dalla "fognatura acida", dalla "fognatura oleosa", dalla fognatura di Strada E e dall'impianto biologico (punto 2),
relativi agli insediamenti Polimeri Europa S.p.a., Enipower Mantova S.p.a. e Sol S.p.a., siti in Via Taliercio 14, Comune di Mantova, con le seguenti modalità e prescrizioni:"
- 3) di modificare come segue la prescrizione 3 a) della determinazione 1259/03 come segue:
"3.a) accessibilità per il campionamento da parte dell'autorità competente per il controllo e manutenzione e controllo della funzionalità dei seguenti punti, assunti come controllo, indicati negli Allegati 2, 3, 4, 5A e 5B "Punti di controllo Enipower Mantova S.p.a.", parti integranti e sostanziali del presente atto:
per la sezione B6 - Zona XII
ACA18 (acque acide)
BCB49 (raffreddamento)
per la Centrale a Ciclo Combinato - Zone III e IV
mandata della pompa 40 p 004 (acque acide)
mandata della pompa 40 p 005 (acque oleose)
55, 58, 44 e 19bis (raffreddamento)."
- 4) di sostituire gli Allegati 3, 4 e 5 "Punti di controllo Enipower S.p.a." della determina n. 1259/03 con gli Allegati 3, 4, 5A e 5B "Punti di controllo Enipower Mantova S.p.a.";
- 5) di mantenere invariate tutte le condizioni e prescrizioni contenute nella Determinazione del Responsabile del Servizio Acqua e Suolo - Protezione Civile della Provincia di Mantova n. 1259 del 11/06/03, non modificate con il presente atto.


Mantova li 06/12/06


IL RESPONSABILE DEL SERVIZIO
(Dott. Ing. Sandro Bellini)

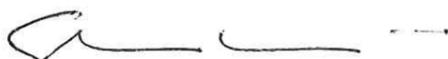

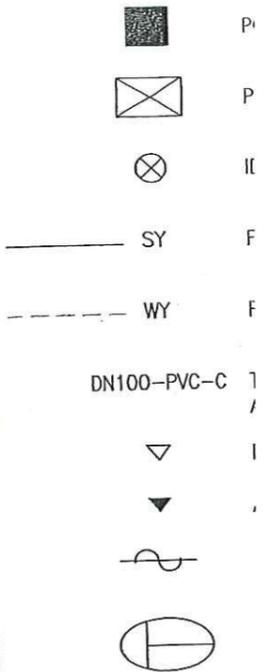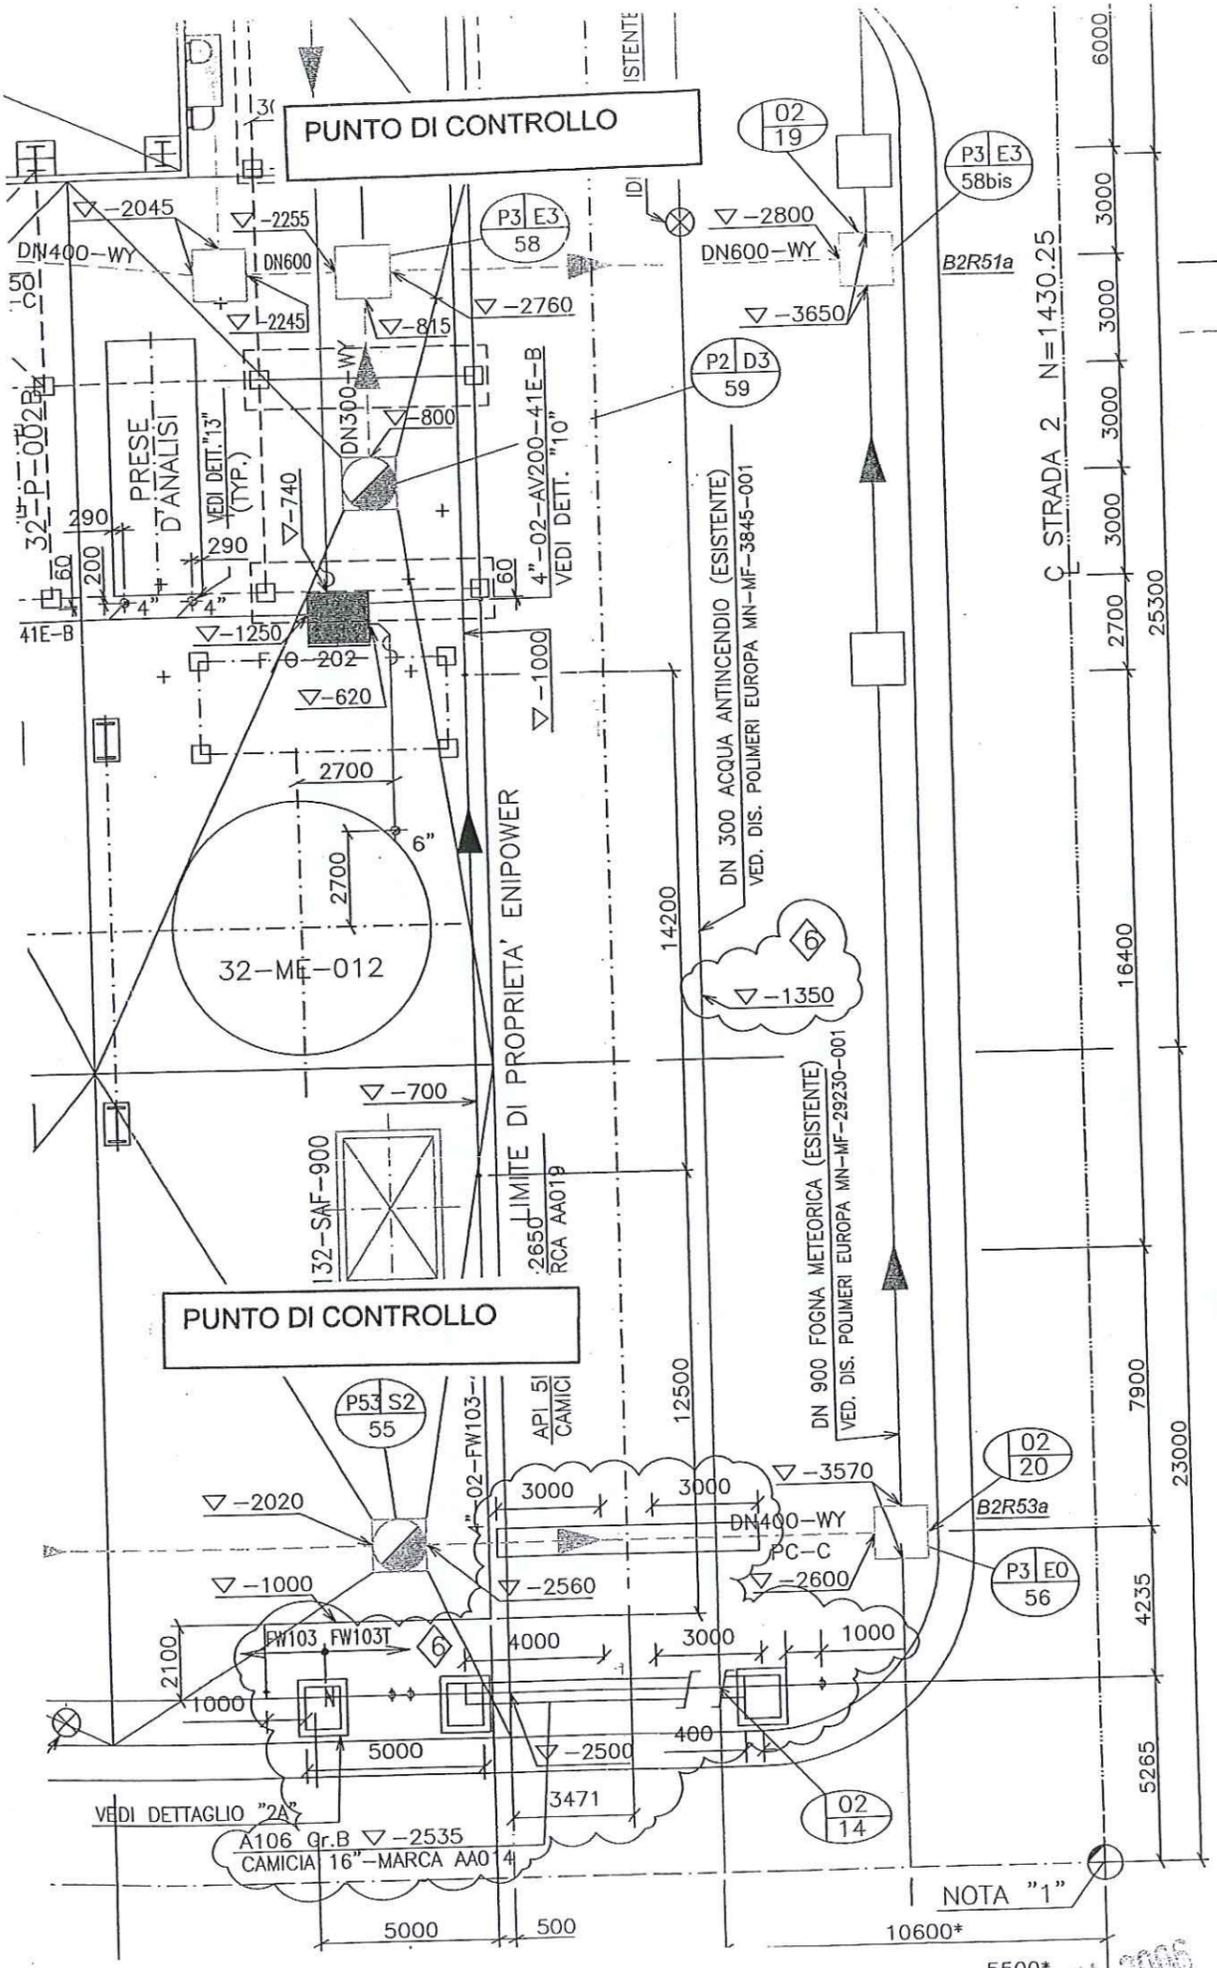

VALIDO COSTRU

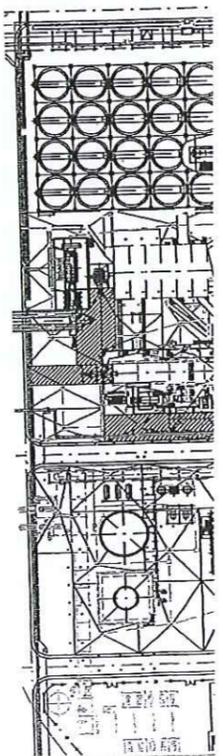

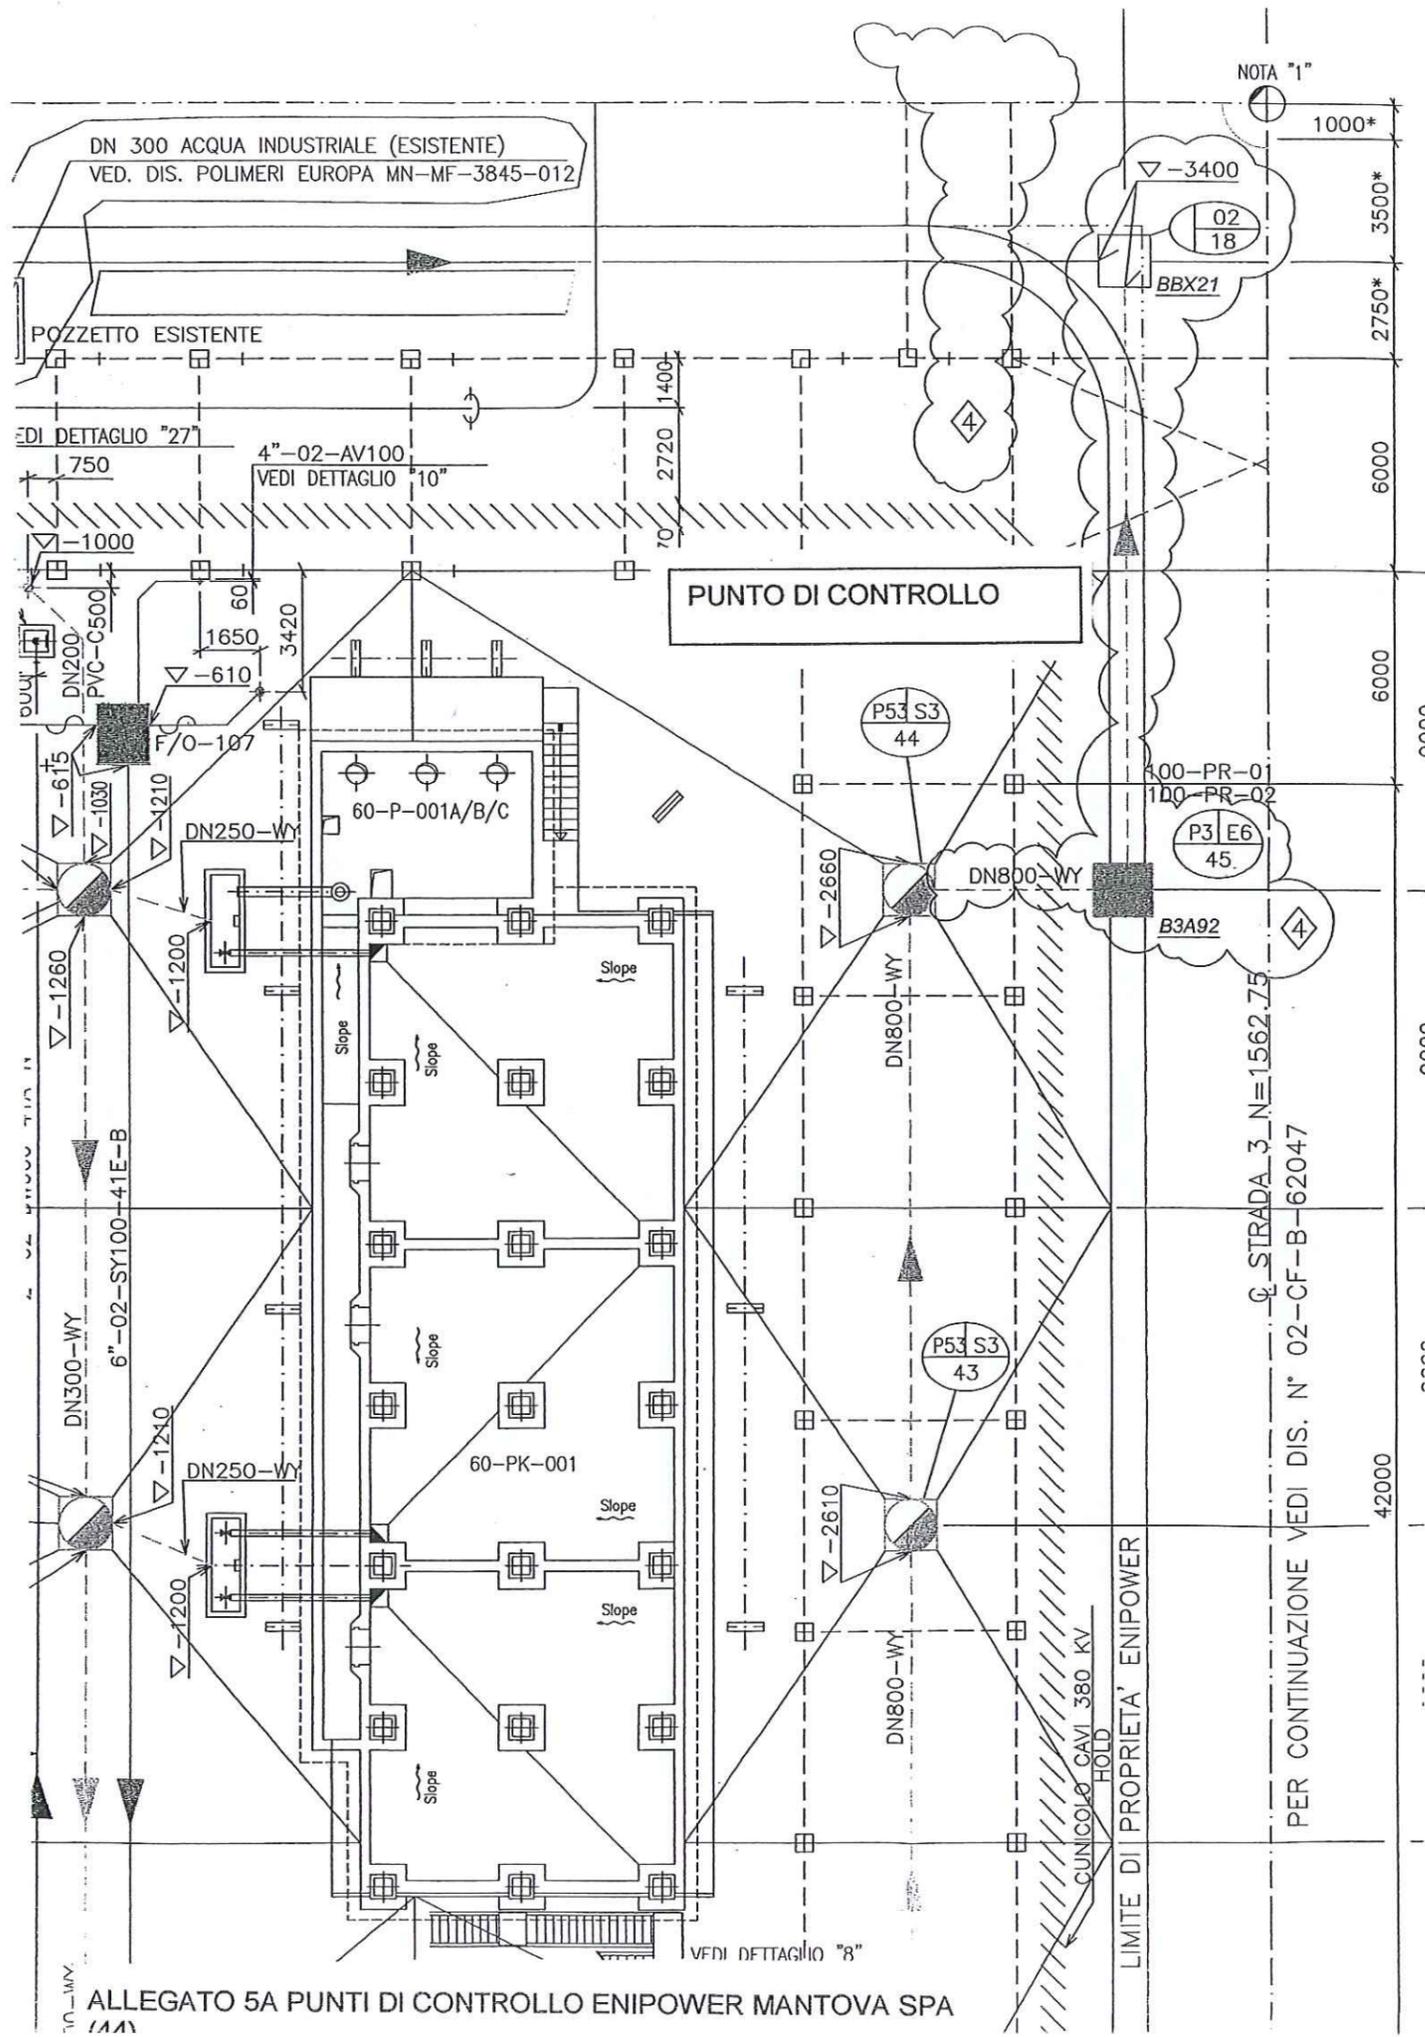

NOTA *1

DN 300 ACQUA INDUSTRIALE (ESISTENTE)
VED. DIS. POLIMERI EUROPA MN-MF-3845-012

POZZETTO ESISTENTE

PUNTO DI CONTROLLO


60-P-001A/B/C



60-PK-001

CUNICOLO CAVI 380 KV
HOLD

LIMITE DI PROPRIETA' ENIPOWER

STRADA 3 N=1562.75
PER CONTINUAZIONE VEDI DIS. N° 02-CF-B-62047

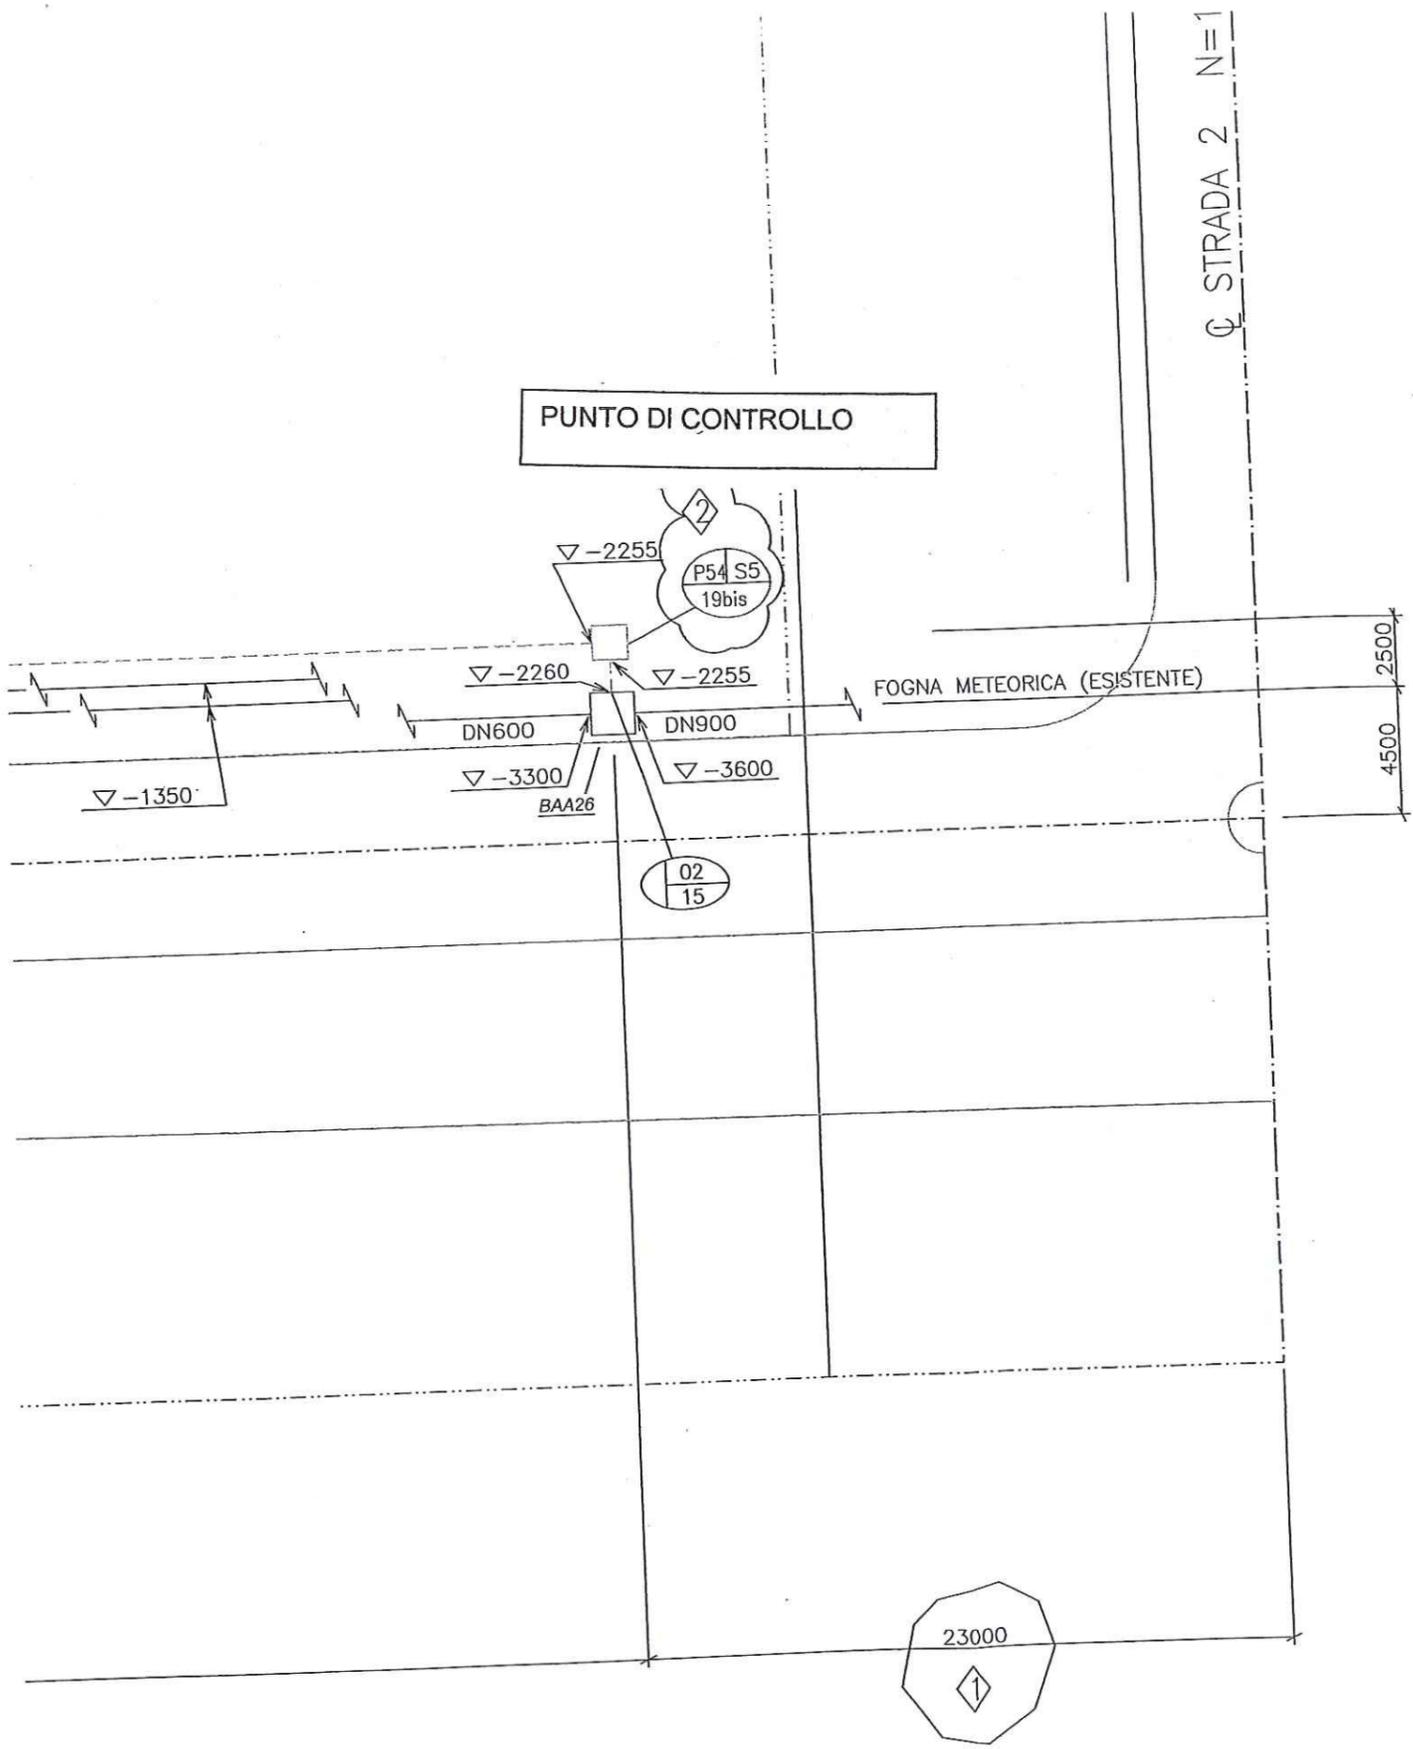

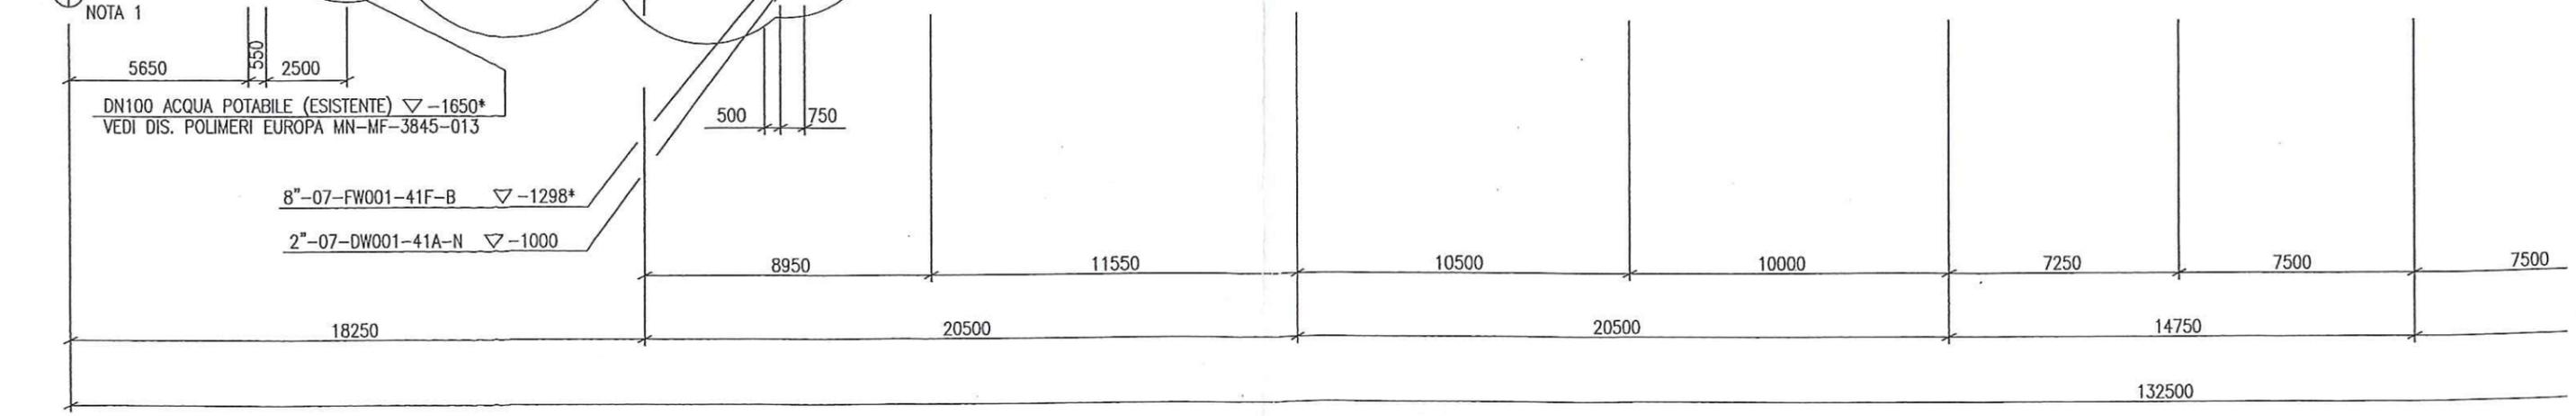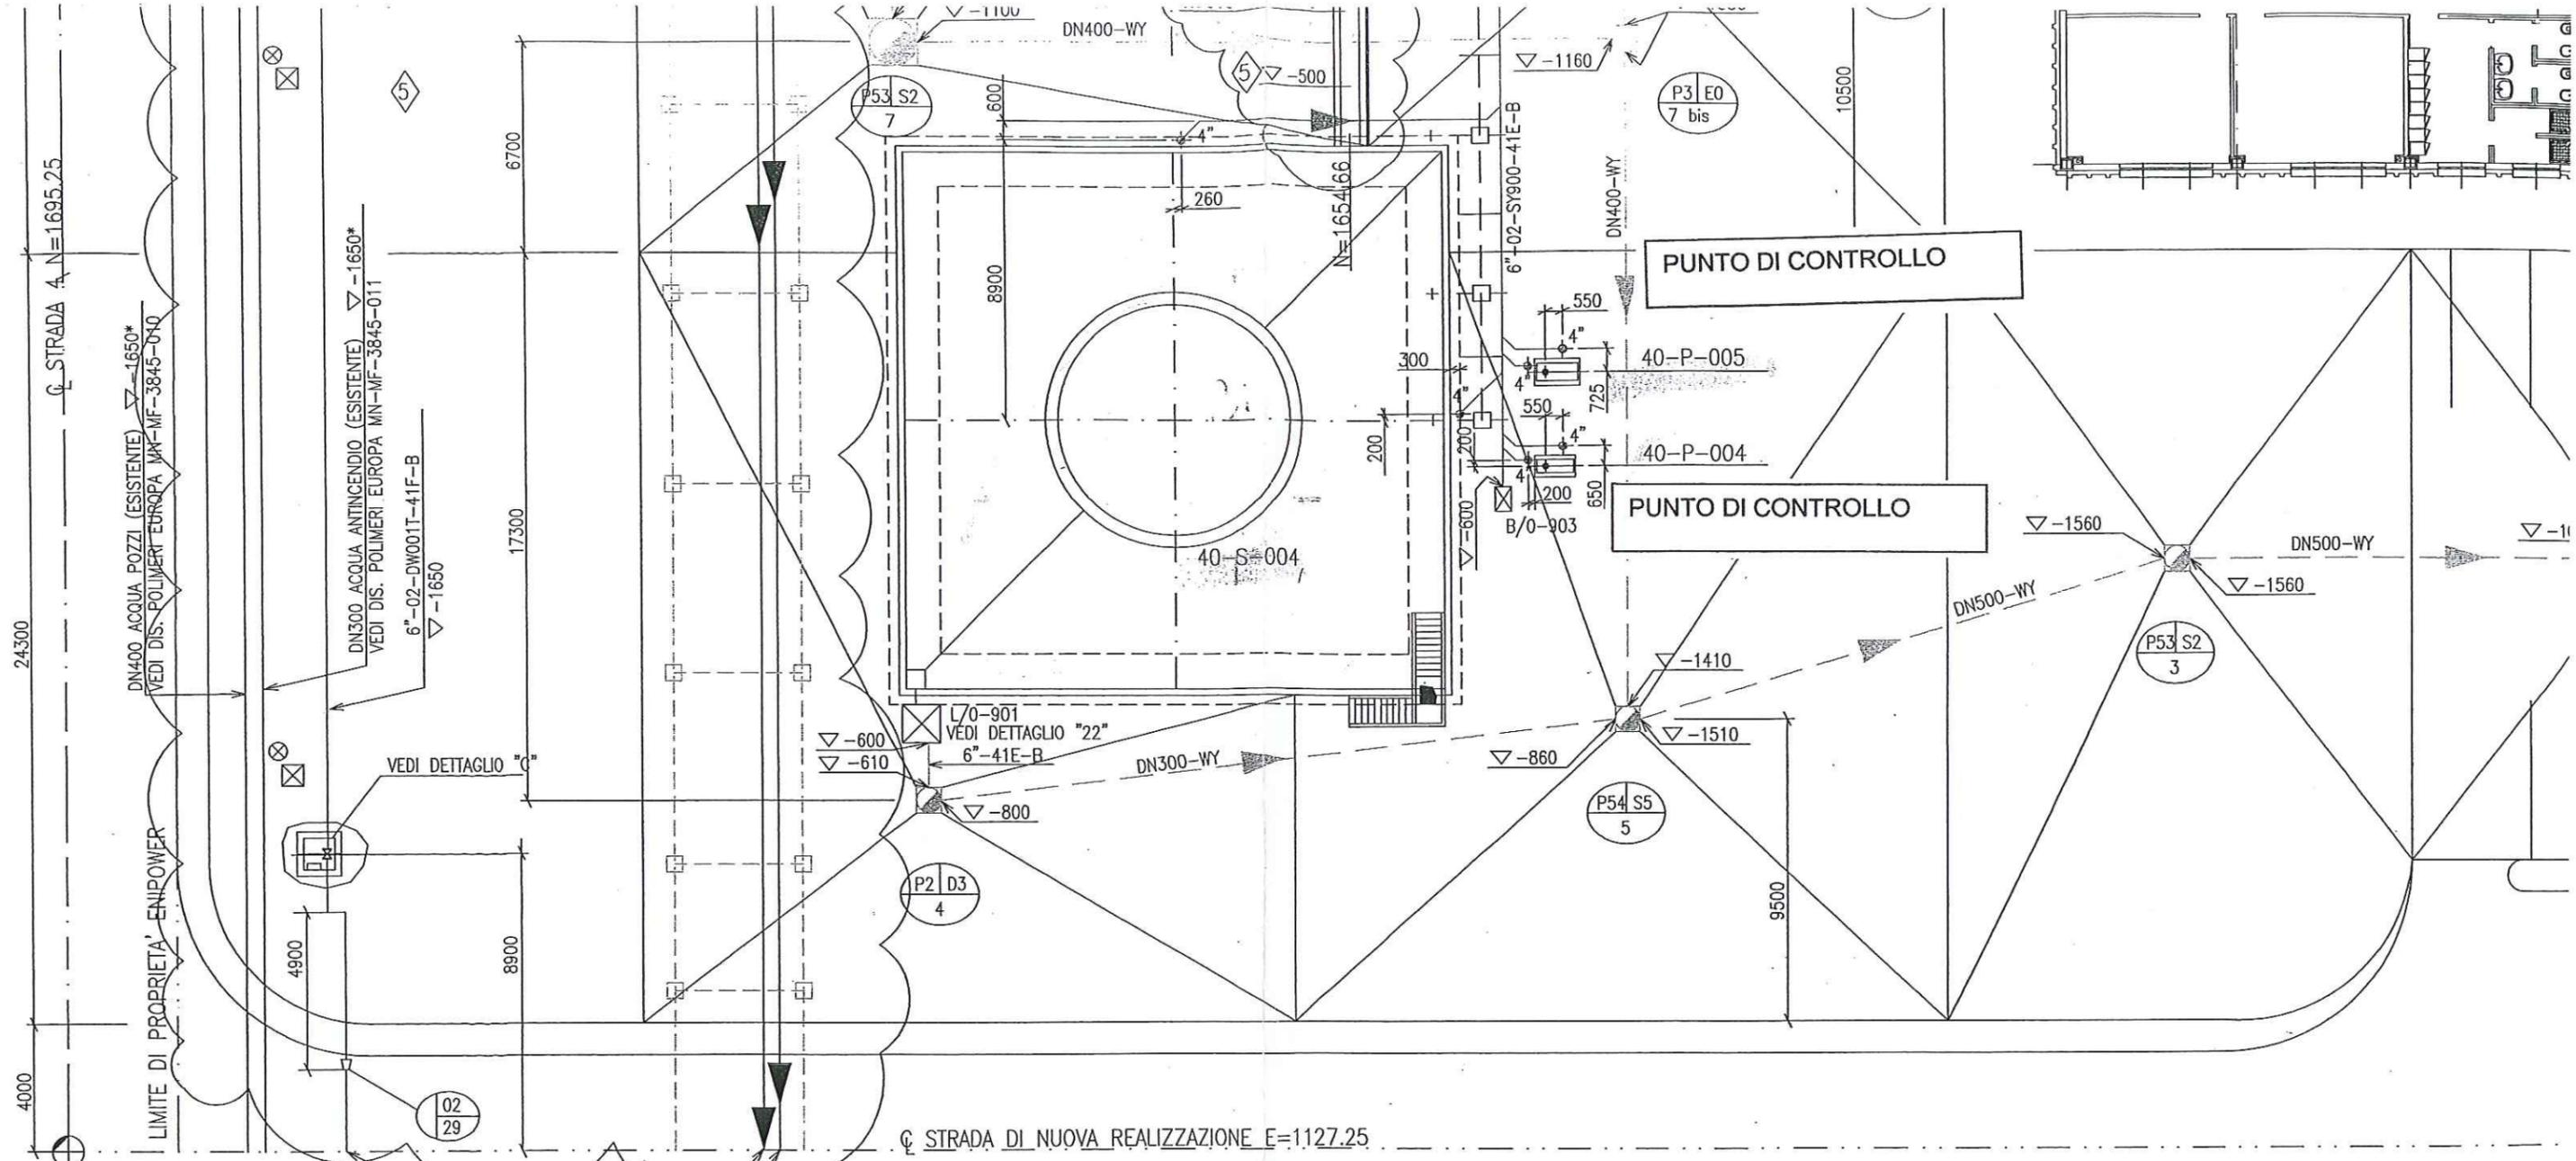

ALLEGATO 3 PUNTI DI CONTROLLO ENIPOWER MANTOVA SPA
 (40 P 004 - 40 P 005)

