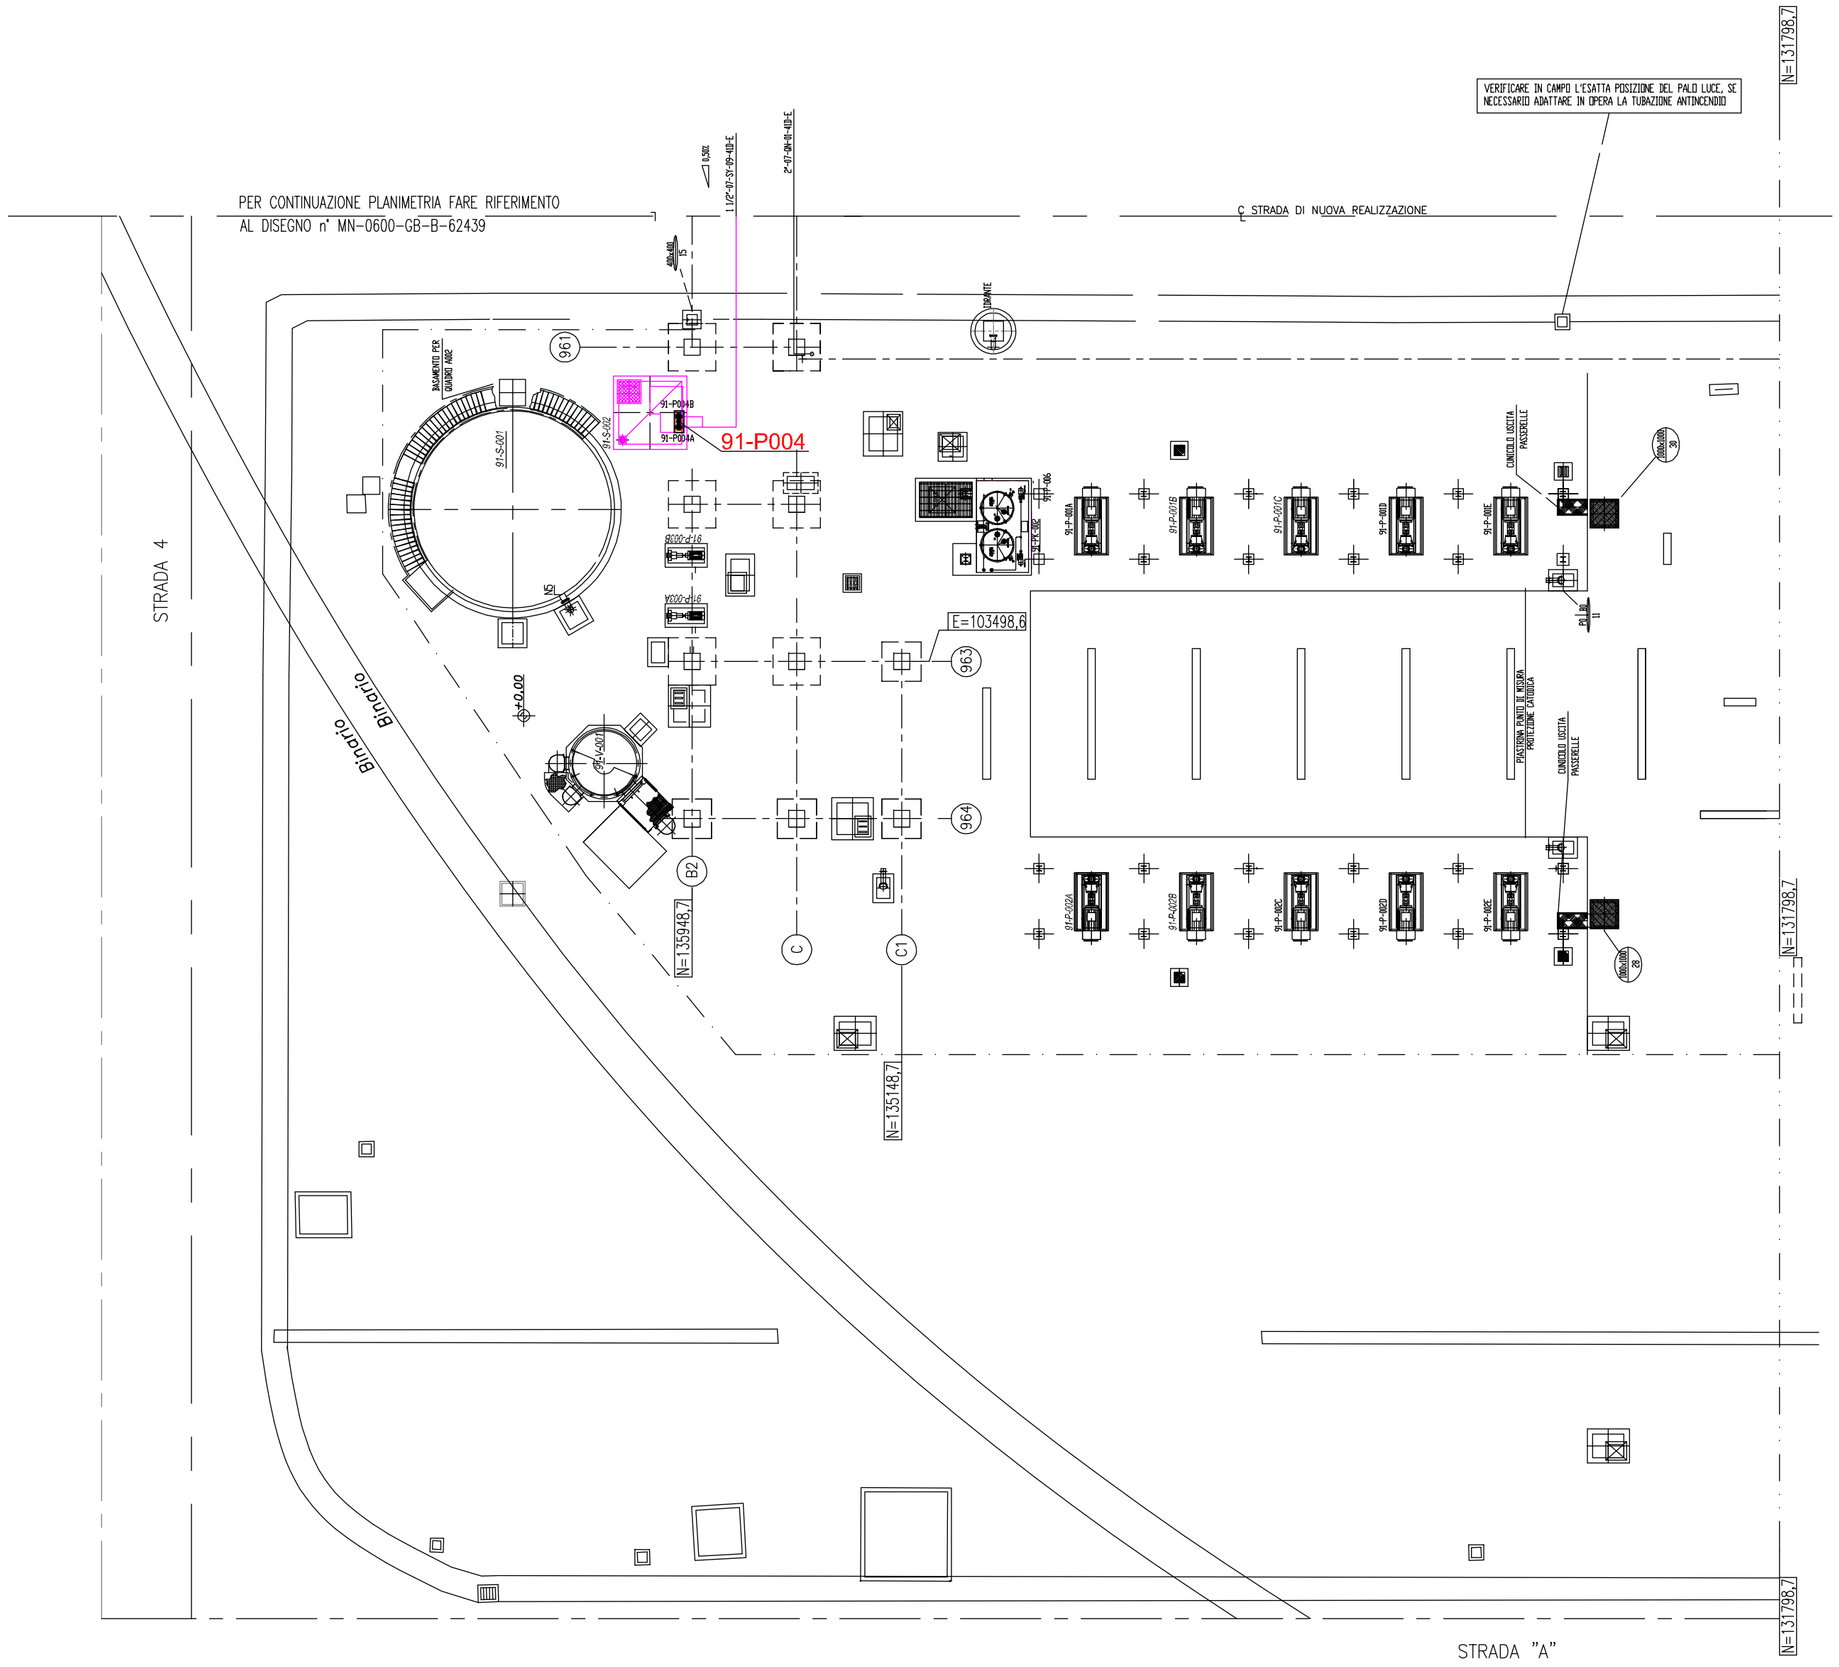
PER CONTINUAZIONE PLANIMETRIA FARE RIFERIMENTO
AL DISEGNO n° MN-0600-GB-B-62439
VERIFICARE IN CAMPO L'ESATTA POSIZIONE DEL PALO LUCE, SE NECESSARIO ADATTARE IN OPERA LA TUBAZIONE ANTINCENDIO
℄ STRADA DI NUOVA REALIZZAZIONE
N=137798,7
91-P004
E=103498,6
N=135948,7
N=135148,7
STRADA 4
Binario
STRADA "A"
CONCIOLO USCITA PASSERELLE
91-S-001
91-S-002
91-P-001A
91-P-001B
91-P-002A
91-P-002B
91-P-003
91-P-004
