



FUNZIONAMENTO NORMALE

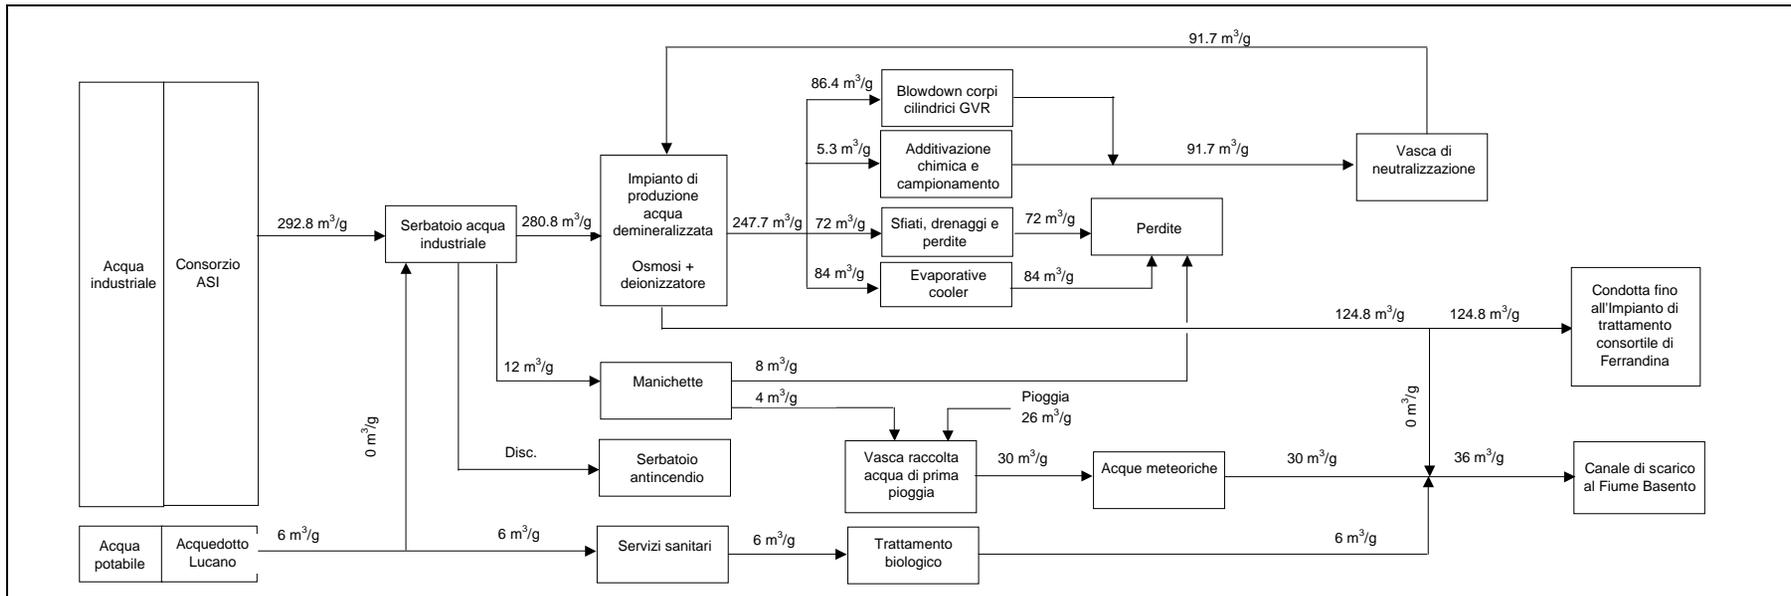

CAPACITA' MINIMA

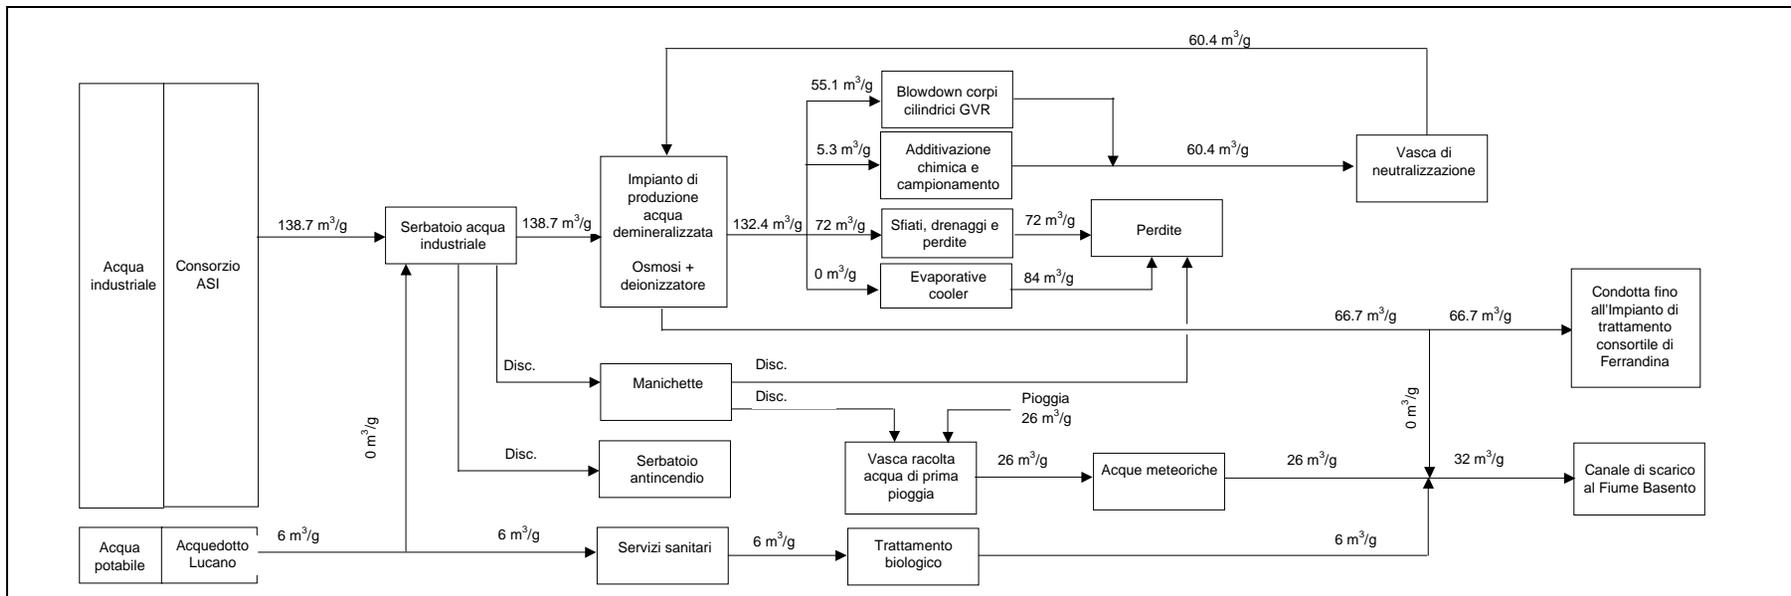

FUNZIONAMENTO NORMALE:

- Portate:** Stesse portate riportate nel doc. SAL S00 S005 parte dell'Integrazione del V.I.A.
Modifiche: Destinazione degli scarichi sanitari dal trattamento biologico (non alla vasca di neutralizzazione ma al Basento).
Aggiunte: Possibilità di prelievo dall'acquedotto Lucano e possibilità di scarico degli effluenti nel Basento.

CAPACITA' MINIMA:

- Portate:** Riduzione della portata di reintegro per blowdown ai corpi cilindrici modificata secondo i nostri standard (0.5% della portata di vapore generato). La portata alle manichette è considerata discontinua. L'evaporative cooler non è in operazione.