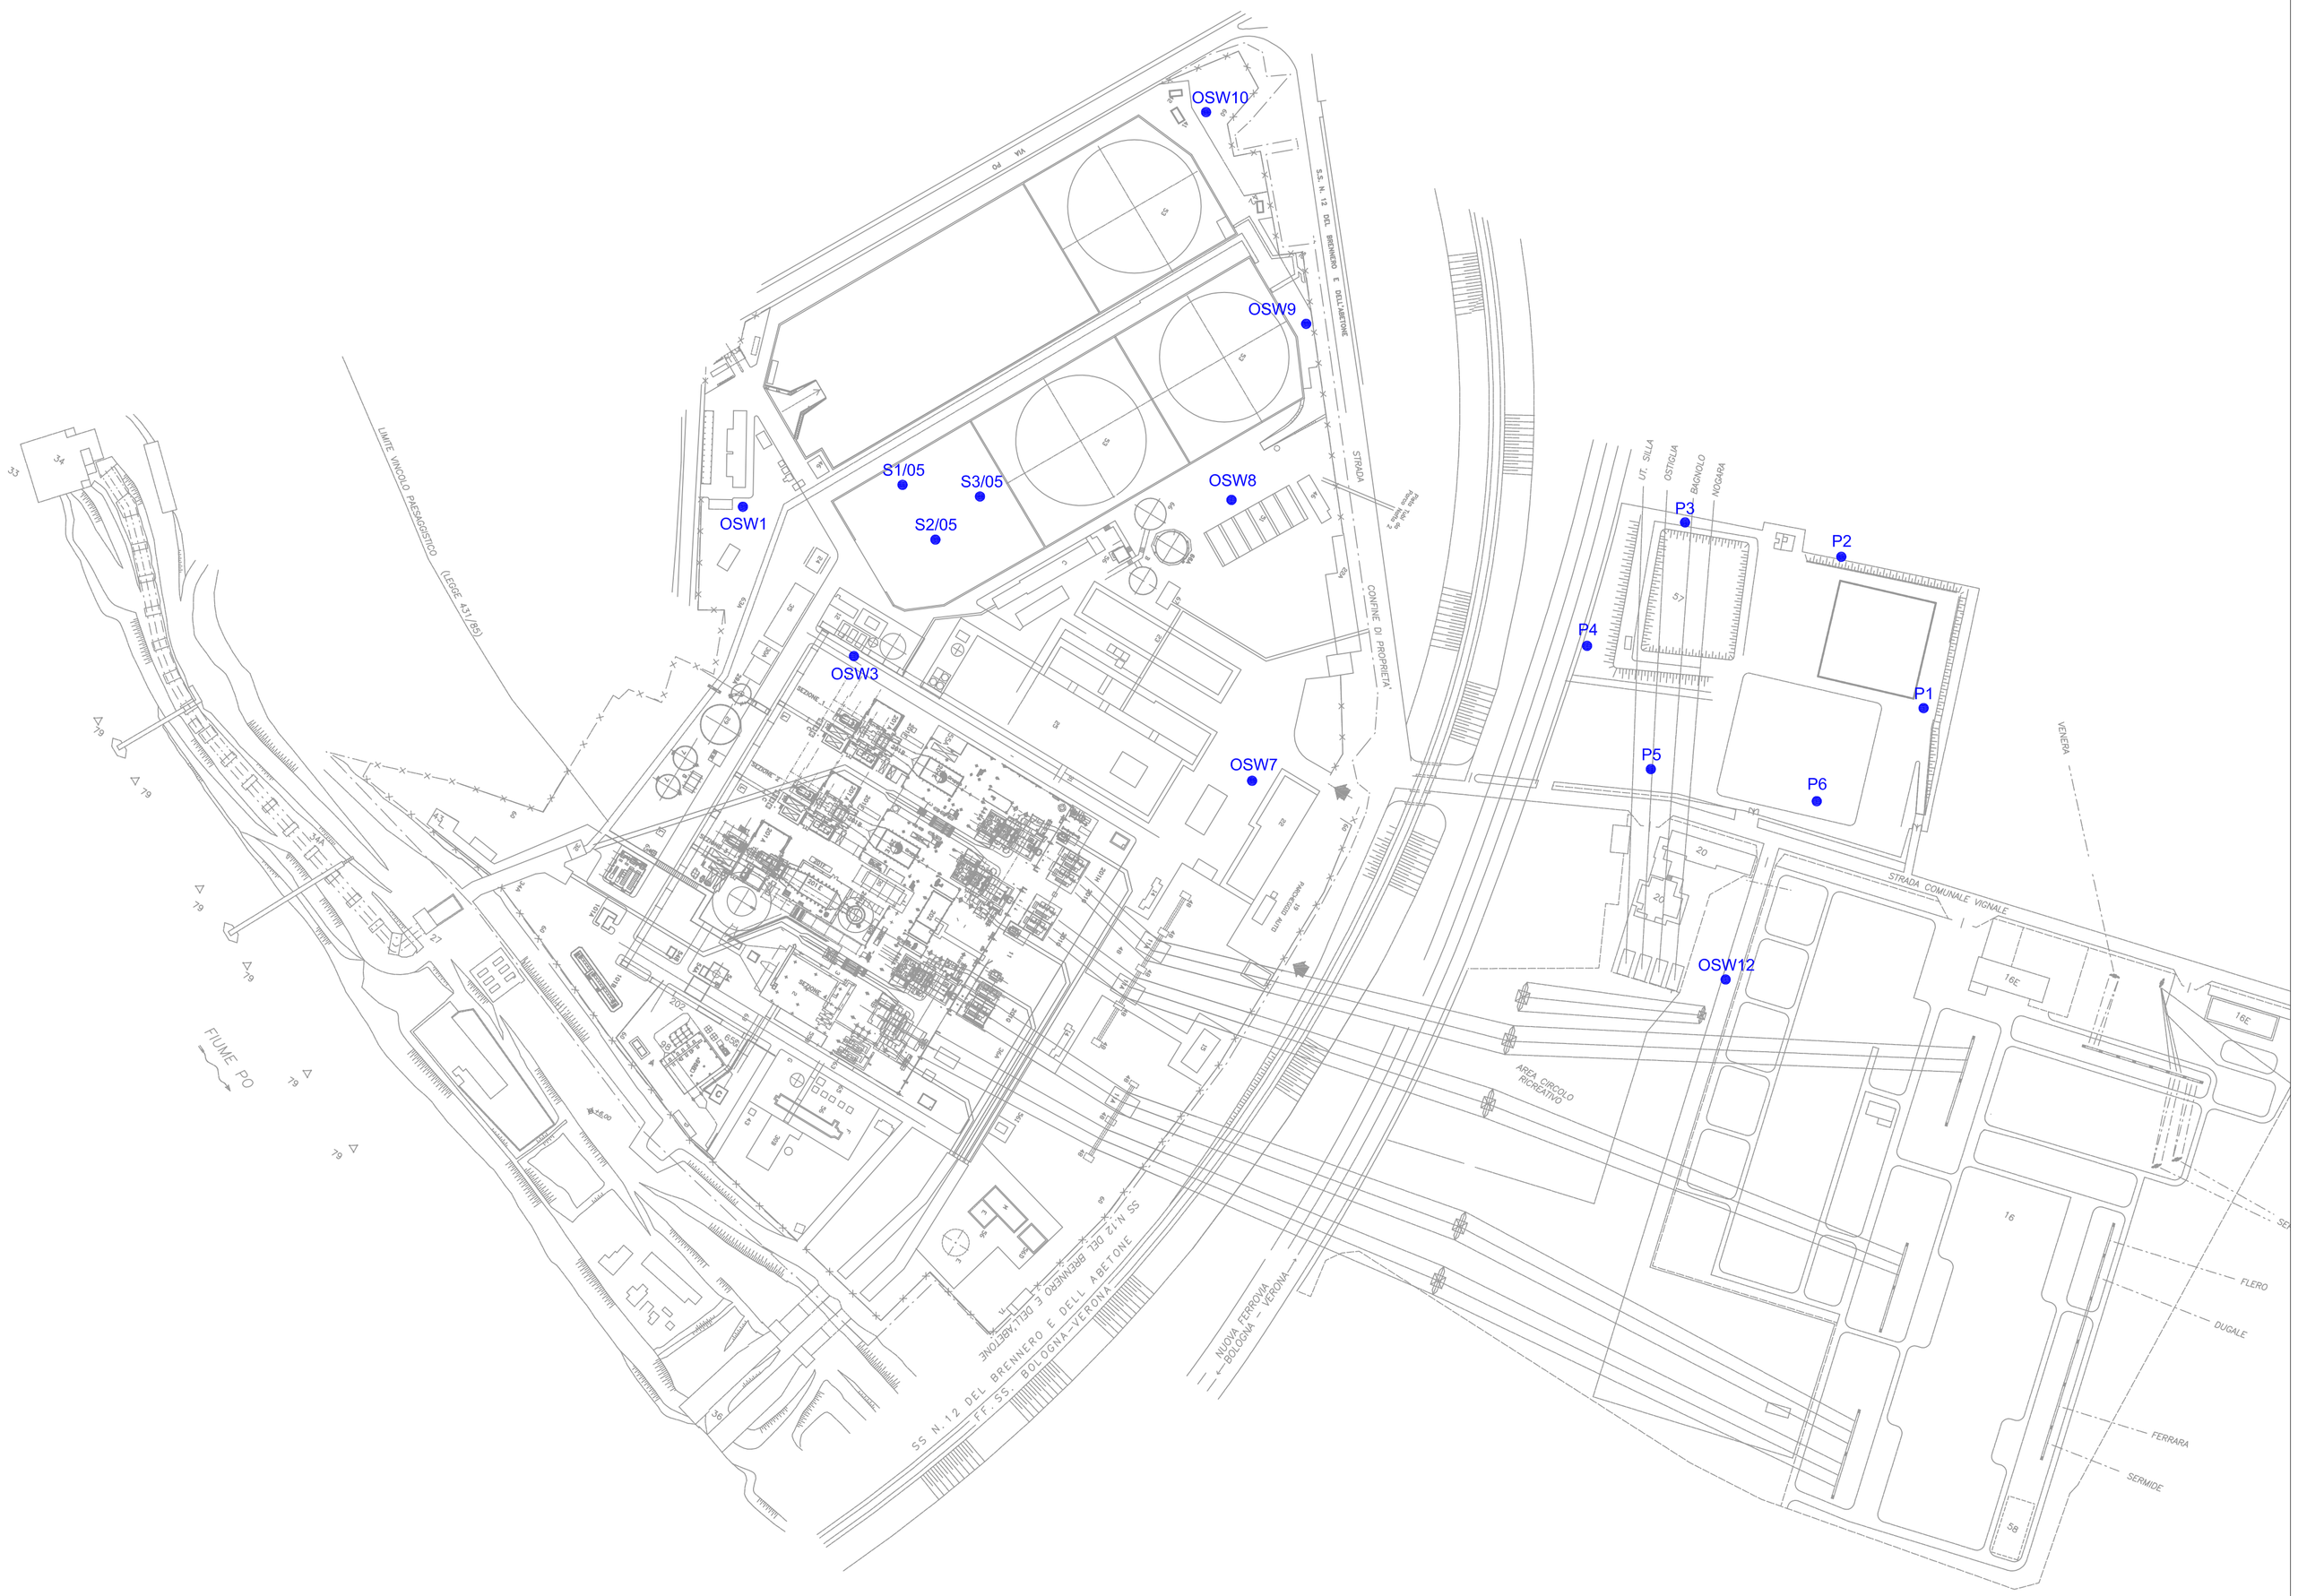

Scala 1:2000

LEGENDA

● Pozzi

Coordinate geografiche UTM		
Punto	metri Est	metri Nord
P1	668.842	4.991.941
P2	668.800	4.992.018
P3	668.719	4.992.036
P4	668.669	4.991.972
P5	668.702	4.991.909
P6	668.787	4.991.892
S1\05	668.317	4.992.056
S2\05	668.334	4.992.027
S3\05	668.357	4.992.050
OSW1	668.234	4.992.044
OSW3	668.292	4.991.967
OSW7	668.497	4.991.903
OSW8	668.496	4.992.047
OSW9	668.525	4.992.138
OSW10	668.473	4.992.237
OSW12	668.740	4.991.801

Data:	Revisione:	Descrizione:	Autore:	Controllo:
22/03/2011	0	Prima emissione	PP	AT

ENVIRON
ENVIRON Italy S.r.l.
an ENVIRON Holding Company

☐ Via Vincenzo Lancetti, 43
20158 Milano
+39 02 0063091 Tel.
+39 02 00630900 Fax

☒ Via Mentore Maggini, 50
00143 Roma
+39 06 4521440 Tel.
+39 06 45214499 Fax

CLIENTE: e·on

SITO: Centrale di Ostiglia

ALLEGATO: B21-02

Planimetria attuale della rete piezometrica

Progetto: IT1000426

Cartella: \