
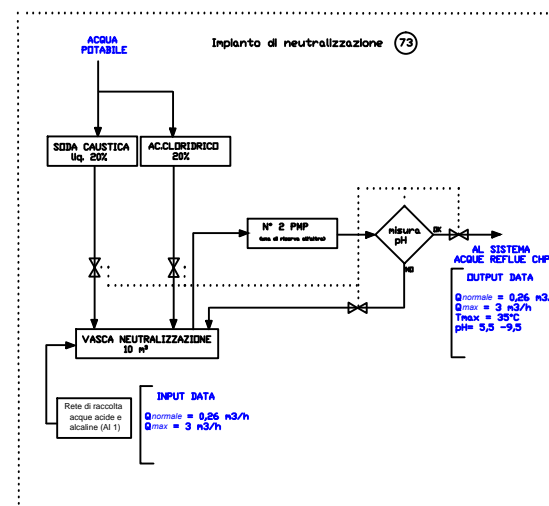
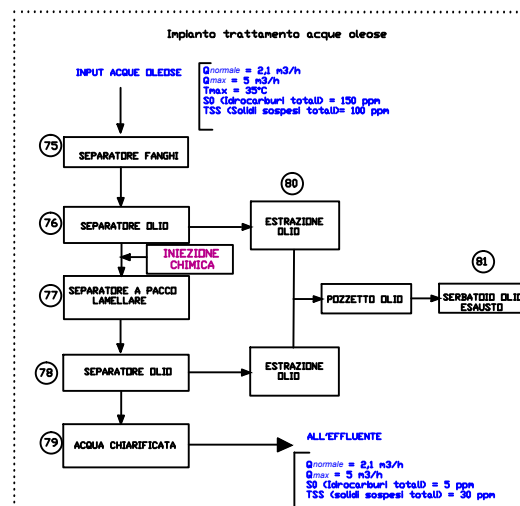


ROSELECTRA SpA - Allegato A25

## DIAGRAMMA A BLOCCHI N°3

Rev. 3 del 07.07.11

## SISTEMA ACQUE REFLUE ZONA CHP E SOTTOSTAZIONE METANO

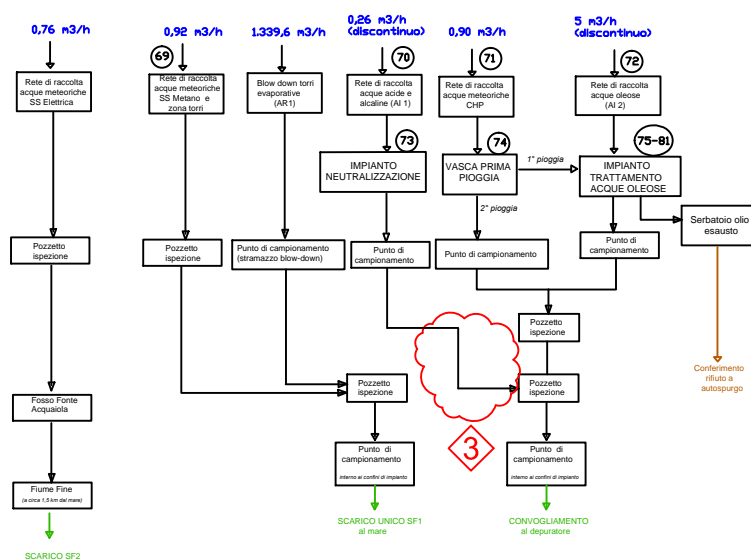

## ALTRI SISTEMI AUSILIARI

